

Firma: _____



Deutsche **Kampfmittelbergung**

Kefersteinstrasse 3, Lüneburg 21335

Vertragsnummer AG

140548129

Auftragsnummer

1164-70

- ☒ Teil - **Protokoll über die Räumung kampfmittelbelasteter Flächen**
☐ Abschluss

Anhänge:

| | | |
|--------------|---|--|
| 1. | Anschrift / Gemarkung der Räumstelle | |
| | Kampfmittelberäumung Strecke-A 643 | |
| | _____ | |
| | _____ | |
| Landkreis | Wiesbaden | |
| Auftraggeber | Hessen Mobil Wiesbaden; Welfenstrasse 3 b - 65189 Wiesbaden | |

In der Zeit vom 12.04.2016 bis 19.07.2016 wurde die nachstehend genau bezeichnete Räumstelle (Lageplan mit Angaben der Koordinaten der Eckpunkte gemäß Anlage) von Kampfmitteln geräumt.
Die Räumung erfolgte nach dem letzten Stand der Technik, bestem Wissen und Können.

Die Kampfmittelfreiheit wird hiermit



bescheinigt



nicht bescheinigt.

Freigegebene Fläche in m²

2.082,00 m²

| | |
|---|--|
| 2. Dem Eigentümer wurden folgende Hinweise gegeben: | Es wurden die Bohrfelder 1 bis 7 im Abschnitt 7 |
| im Raster 1,50 m x 1,50 m bis zu einer Tiefe von 5,00 m, 6,00 m und 8,00 m abgebohrt, sondiert und ausgewertet. | |
| Durch die Auswertung wurden Anomalien festgestellt und von uns geborgen. | |
| Die Arbeiten wurden nach neuesten Stand der Technik und nach bestem Gewissen durchgeführt. | |
| Sollten in angrenzenden Bereichen erneut erdeingreifende Arbeiten stattfinden sind die Forderungen der TA - Kampfmittelbergung des Bundeslandes Hessen zu beachten. | |

3. Suchmethode: Bohrlochsondierung Raster 1,50 m x 1,50 m Bohrtiefe bis 5,0 m, 6,0 m und 8,0 m

Das Meßsystem Magneto Distlog und die Auswertesoftware Magneto 3.0 kamen zur Anwendung.

Luftbildauswertung lag



vor



nicht vor

4. Geborgene Kampfmittel

| Schlüssel-Nr. | Bezeichnung | Anzahl | |
|---------------|---|--------|-------|
| 1 | Handwaffenmunition | 0 | Stück |
| 2 | Nahkampfmittel | 0 | Stück |
| 3 | Minen | 0 | Stück |
| 4.1 | Sprengmittel | 0 | Stück |
| 4.2 | Zündmittel | 0 | Stück |
| 5 | Granaten bis 5 cm Durchmesser | 0 | Stück |
| 6 | Granaten bis 15 cm Durchmesser | 0 | Stück |
| 7 | Granaten über 15 cm Durchmesser | 0 | Stück |
| 8 | Stabbrandbomben | 0 | Stück |
| 9 | sonstige Brandbomben | 0 | Stück |
| 10 | Sprengbomben bis 5 kg | 0 | Stück |
| 11 | Sprengbomben über 5 kg | 0 | Stück |
| 12 | Raketen | 0 | Stück |
| 13 | Zünder | 0 | Stück |
| 14 | sonstige spreng- und zündkräftige Kampfmittel | 0 | Stück |
| 15 | Waffen | 0 | Stück |

5. Geborgene Kampfmittel (ohne Explosivstoff)

_____ kg

Ort: Wiesbaden

Name: Schulz M.

Name: Krahl (zu Kenten)


20.07.2016 H. Schulz

Datum / Unterschrift / Firmenstempel

- Räumstellenleiter Kampfmittelfirma -

20.07.16 A. Krahl

Datum / Unterschrift / Auftraggeber

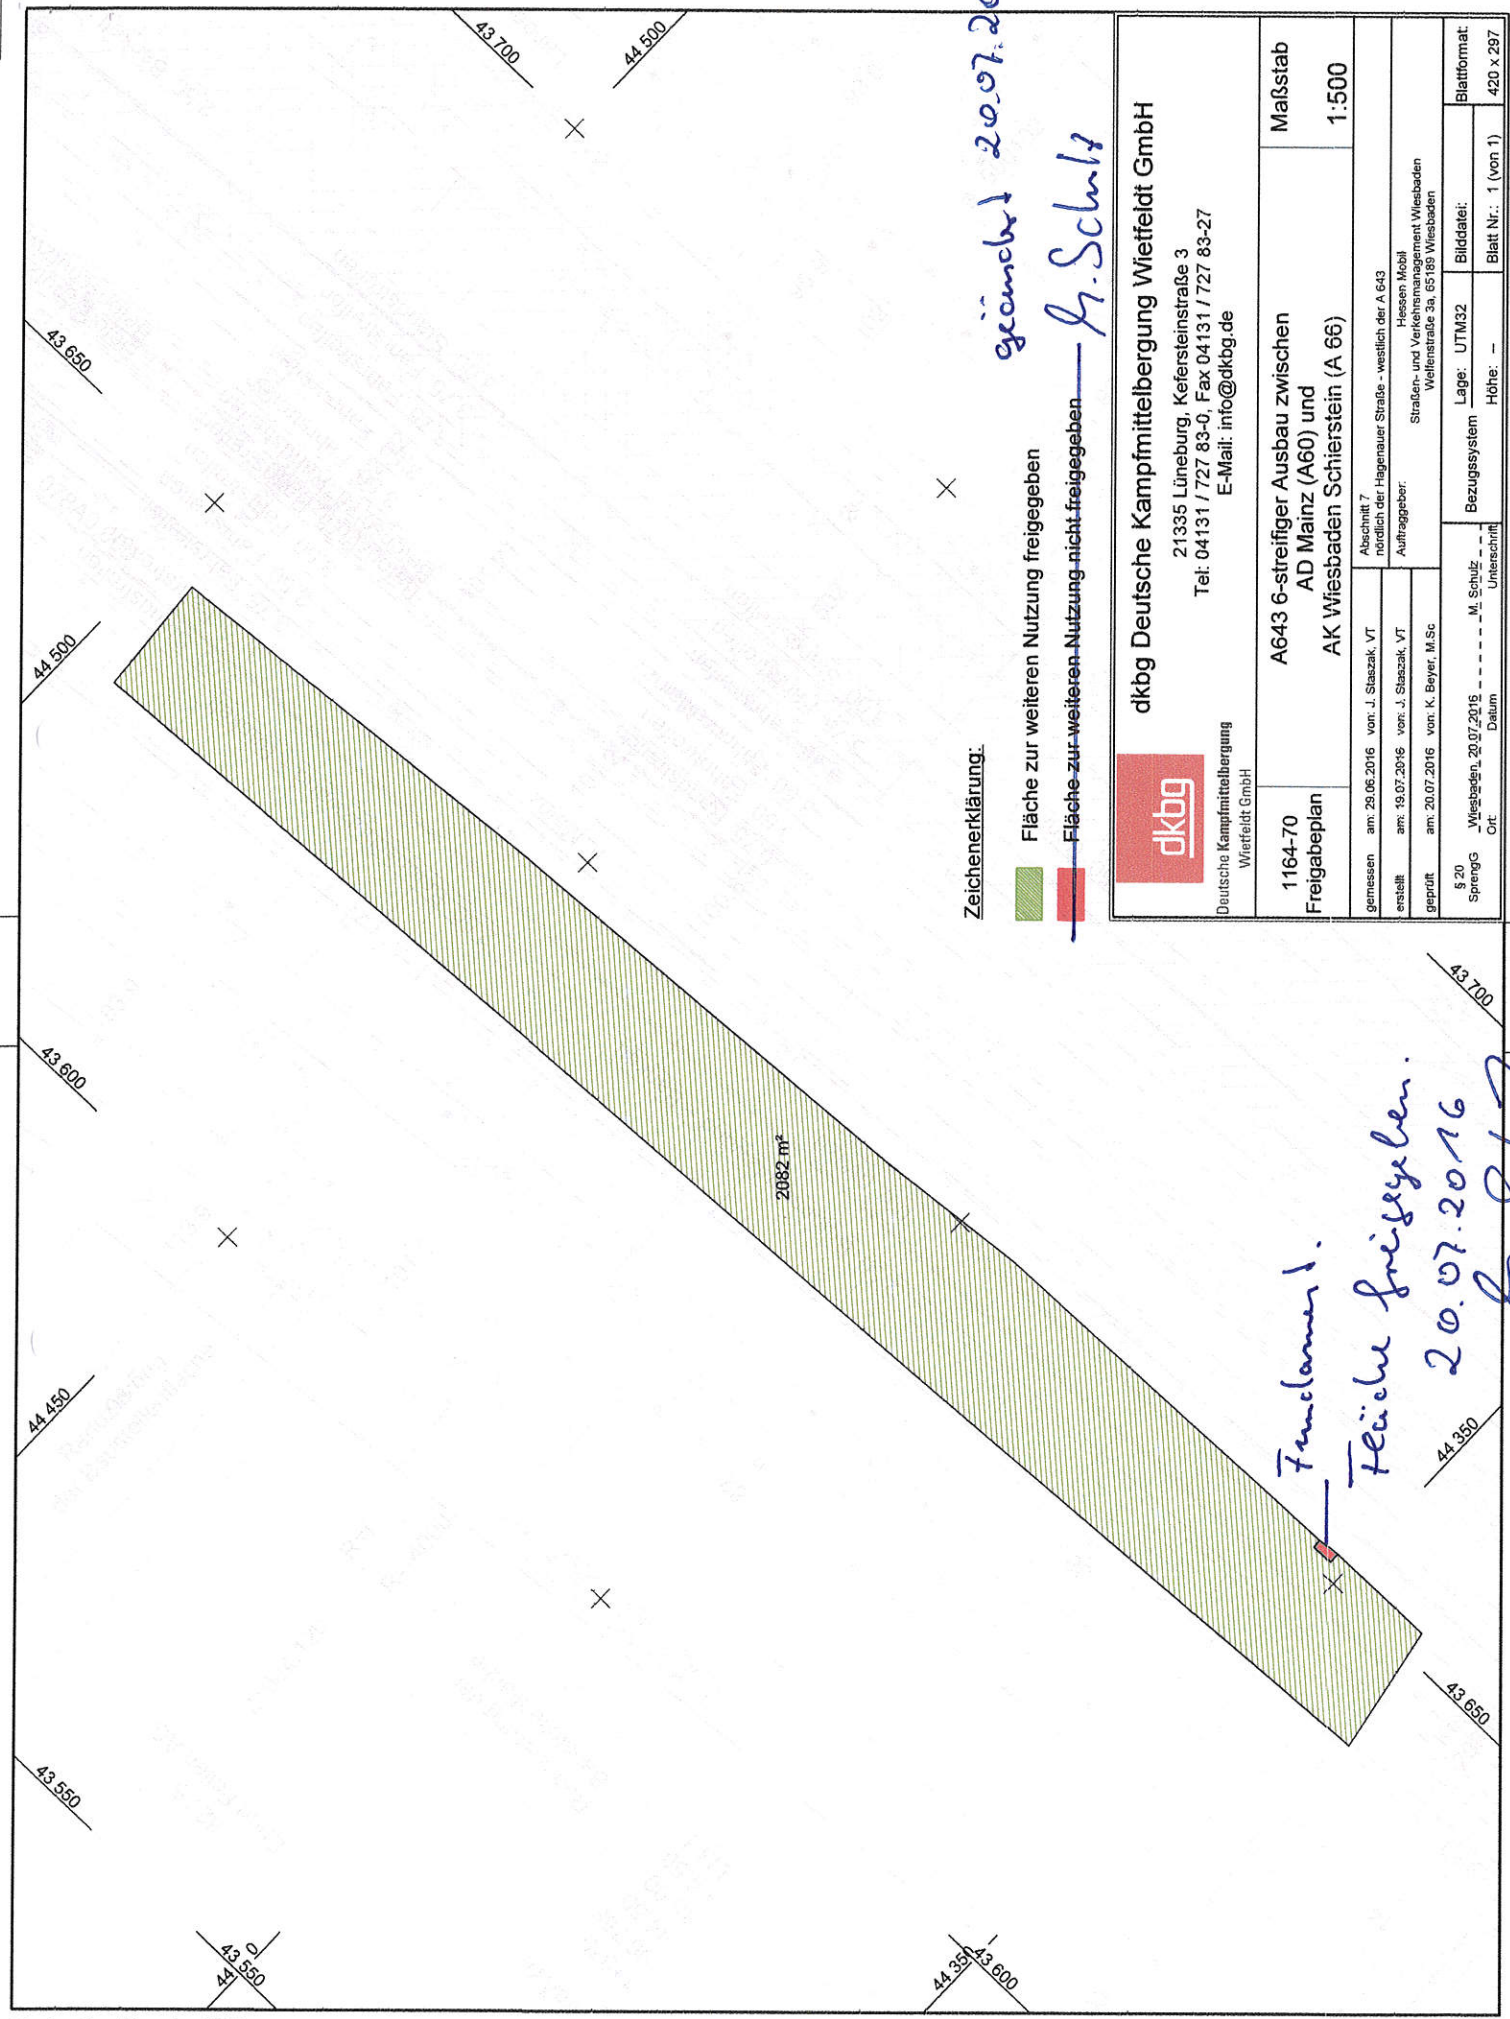

Zeichenerklärung:

- Fläche zur weiteren Nutzung freigegeben
- Fläche zur weiteren Nutzung nicht freigegeben

| | |
|--|---|
| dkbg Deutsche Kampfmittelbergung Wietfeldt GmbH 21335 Lüneburg, Kefersteinstraße 3 Tel: 04131 / 727 83-0, Fax 04131 / 727 83-27 E-Mail: info@dkbg.de | |
| 1164-70 | A643 6-streifiger Ausbau zwischen AD Mainz (A60) und AK Wiesbaden Schierstein (A 66) |
| Freigabeplan | Maßstab 1:500 |
| Gemessen am: 29.06.2016 von: J. Stasak VT erstellt am: 19.07.2016 von: J. Stasak VT geprüft am: 20.07.2016 von: K. Beyer, M.Sc. | |
| Abschnitt 7 nördlich der Hagenufer Straße - westlich der A 643 Hessen Mobil Straßen- und Verkehrsmanagement Wiesbaden Wiefenstraße 3a, 65189 Wiesbaden | |
| § 20 Sprengg Ort Datum Wietfeldt, 20.07.2016 M. Schulz Unterschrift | Bezugssystem Lage: UTM32 Höhe: — Blatt Nr.: 1 (von 1) |
| Blattformat: 420 x 297 | |