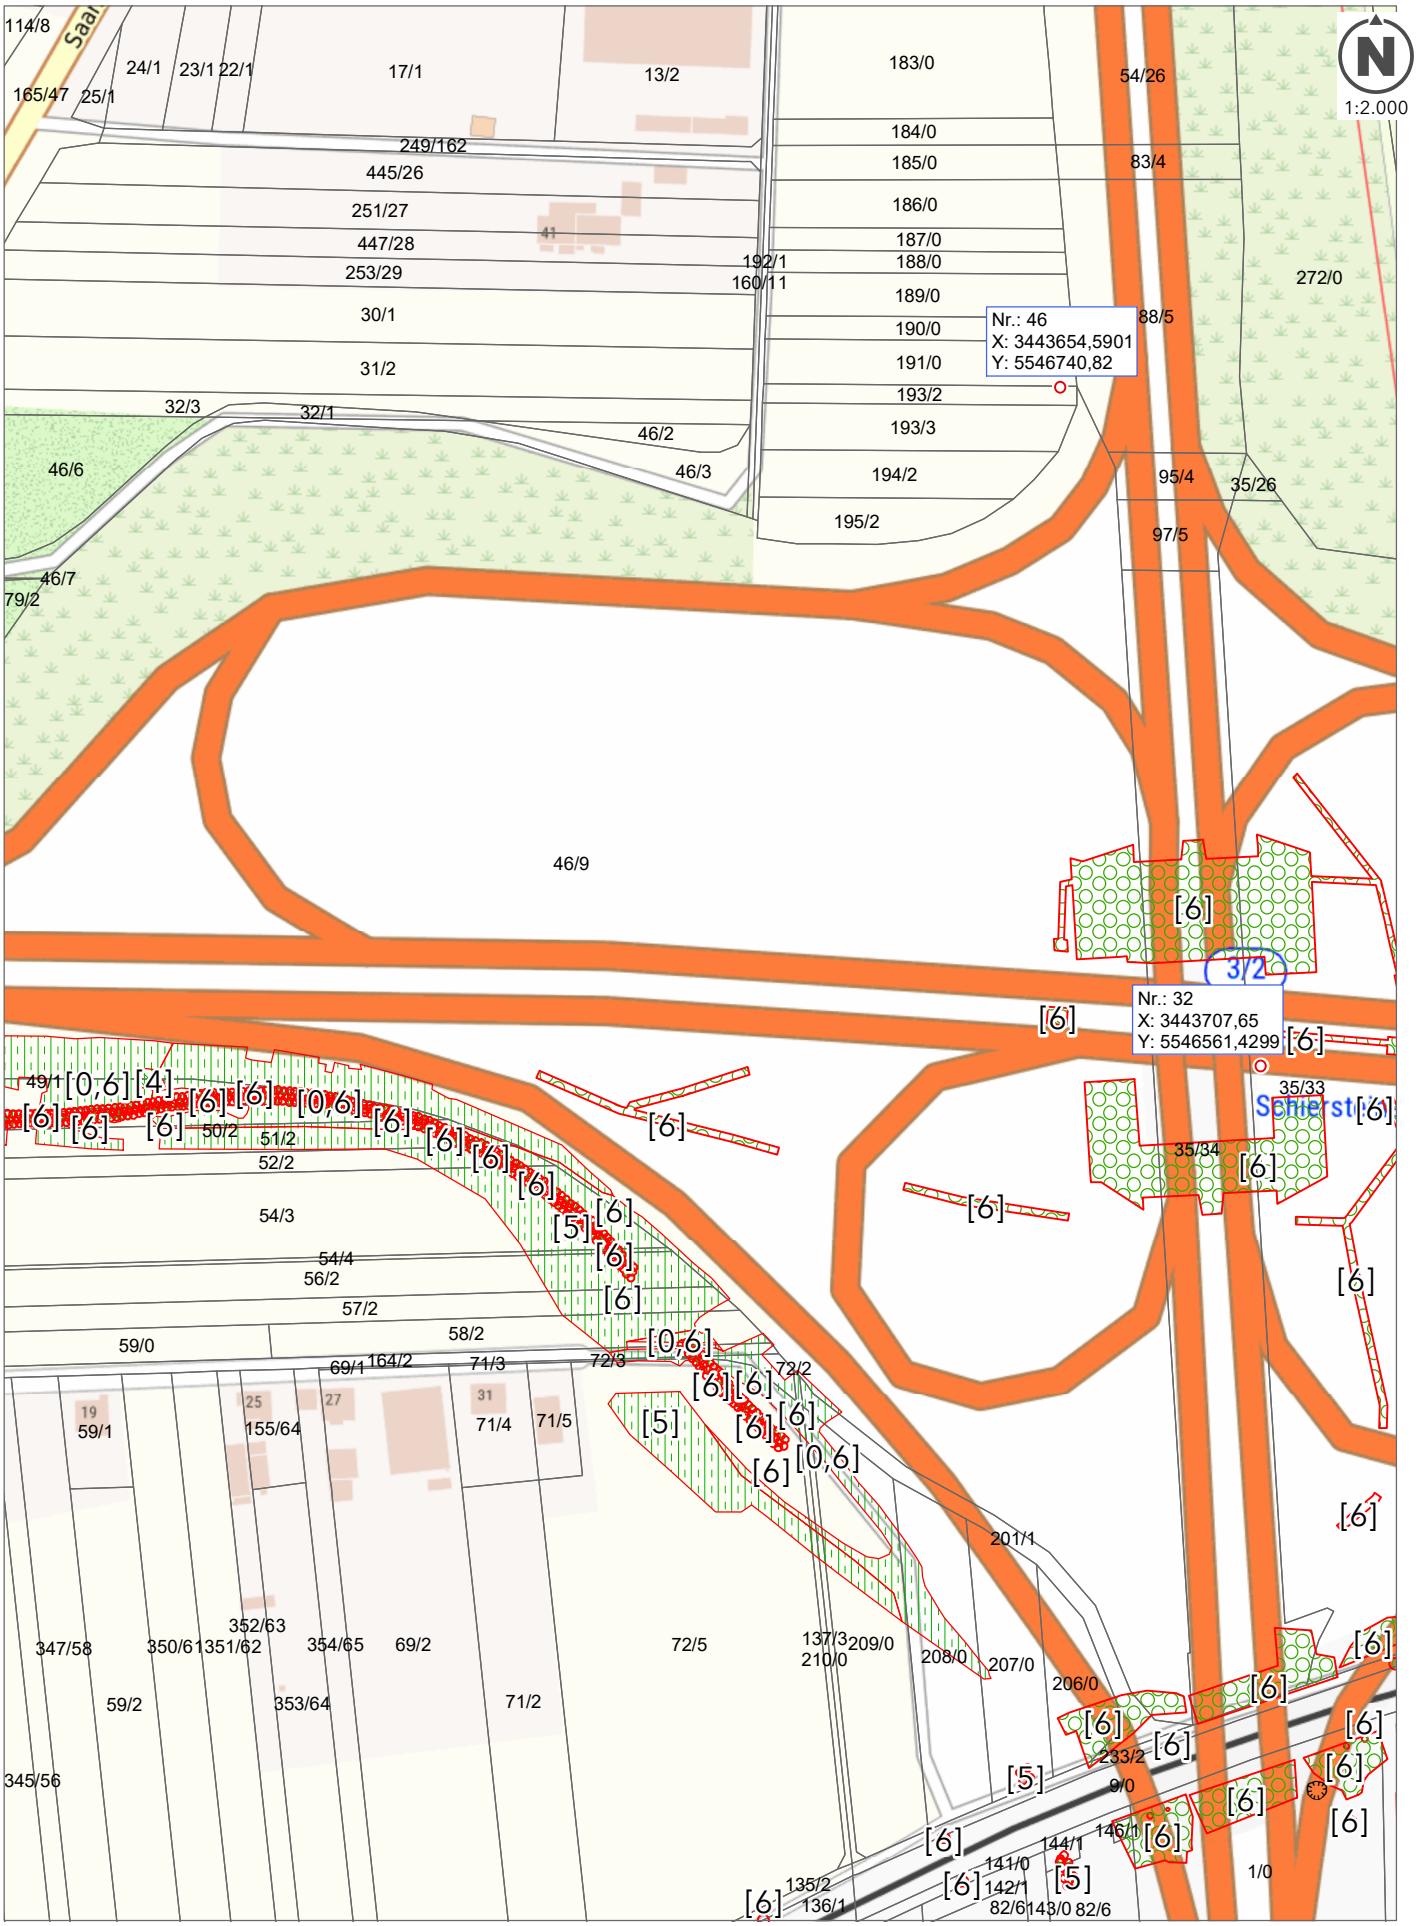

Luftbildauswertung, Messpunkte

- Verdachtspunkt
- VP überprüft (Bombenfund)
- Verdachtspunkt überprüft
- Bombentrichter
- Flakstellung

Kampfmitteluntersuchung

Fläche mittels verschiedener Detektionsverfahren auf das Vorhandensein von Kampfmitteln untersucht

Regierungspräsidium Darmstadt

Kampfmittelräumdienst des Landes Hessen

64278 Darmstadt, Luisenplatz 2

HESSEN