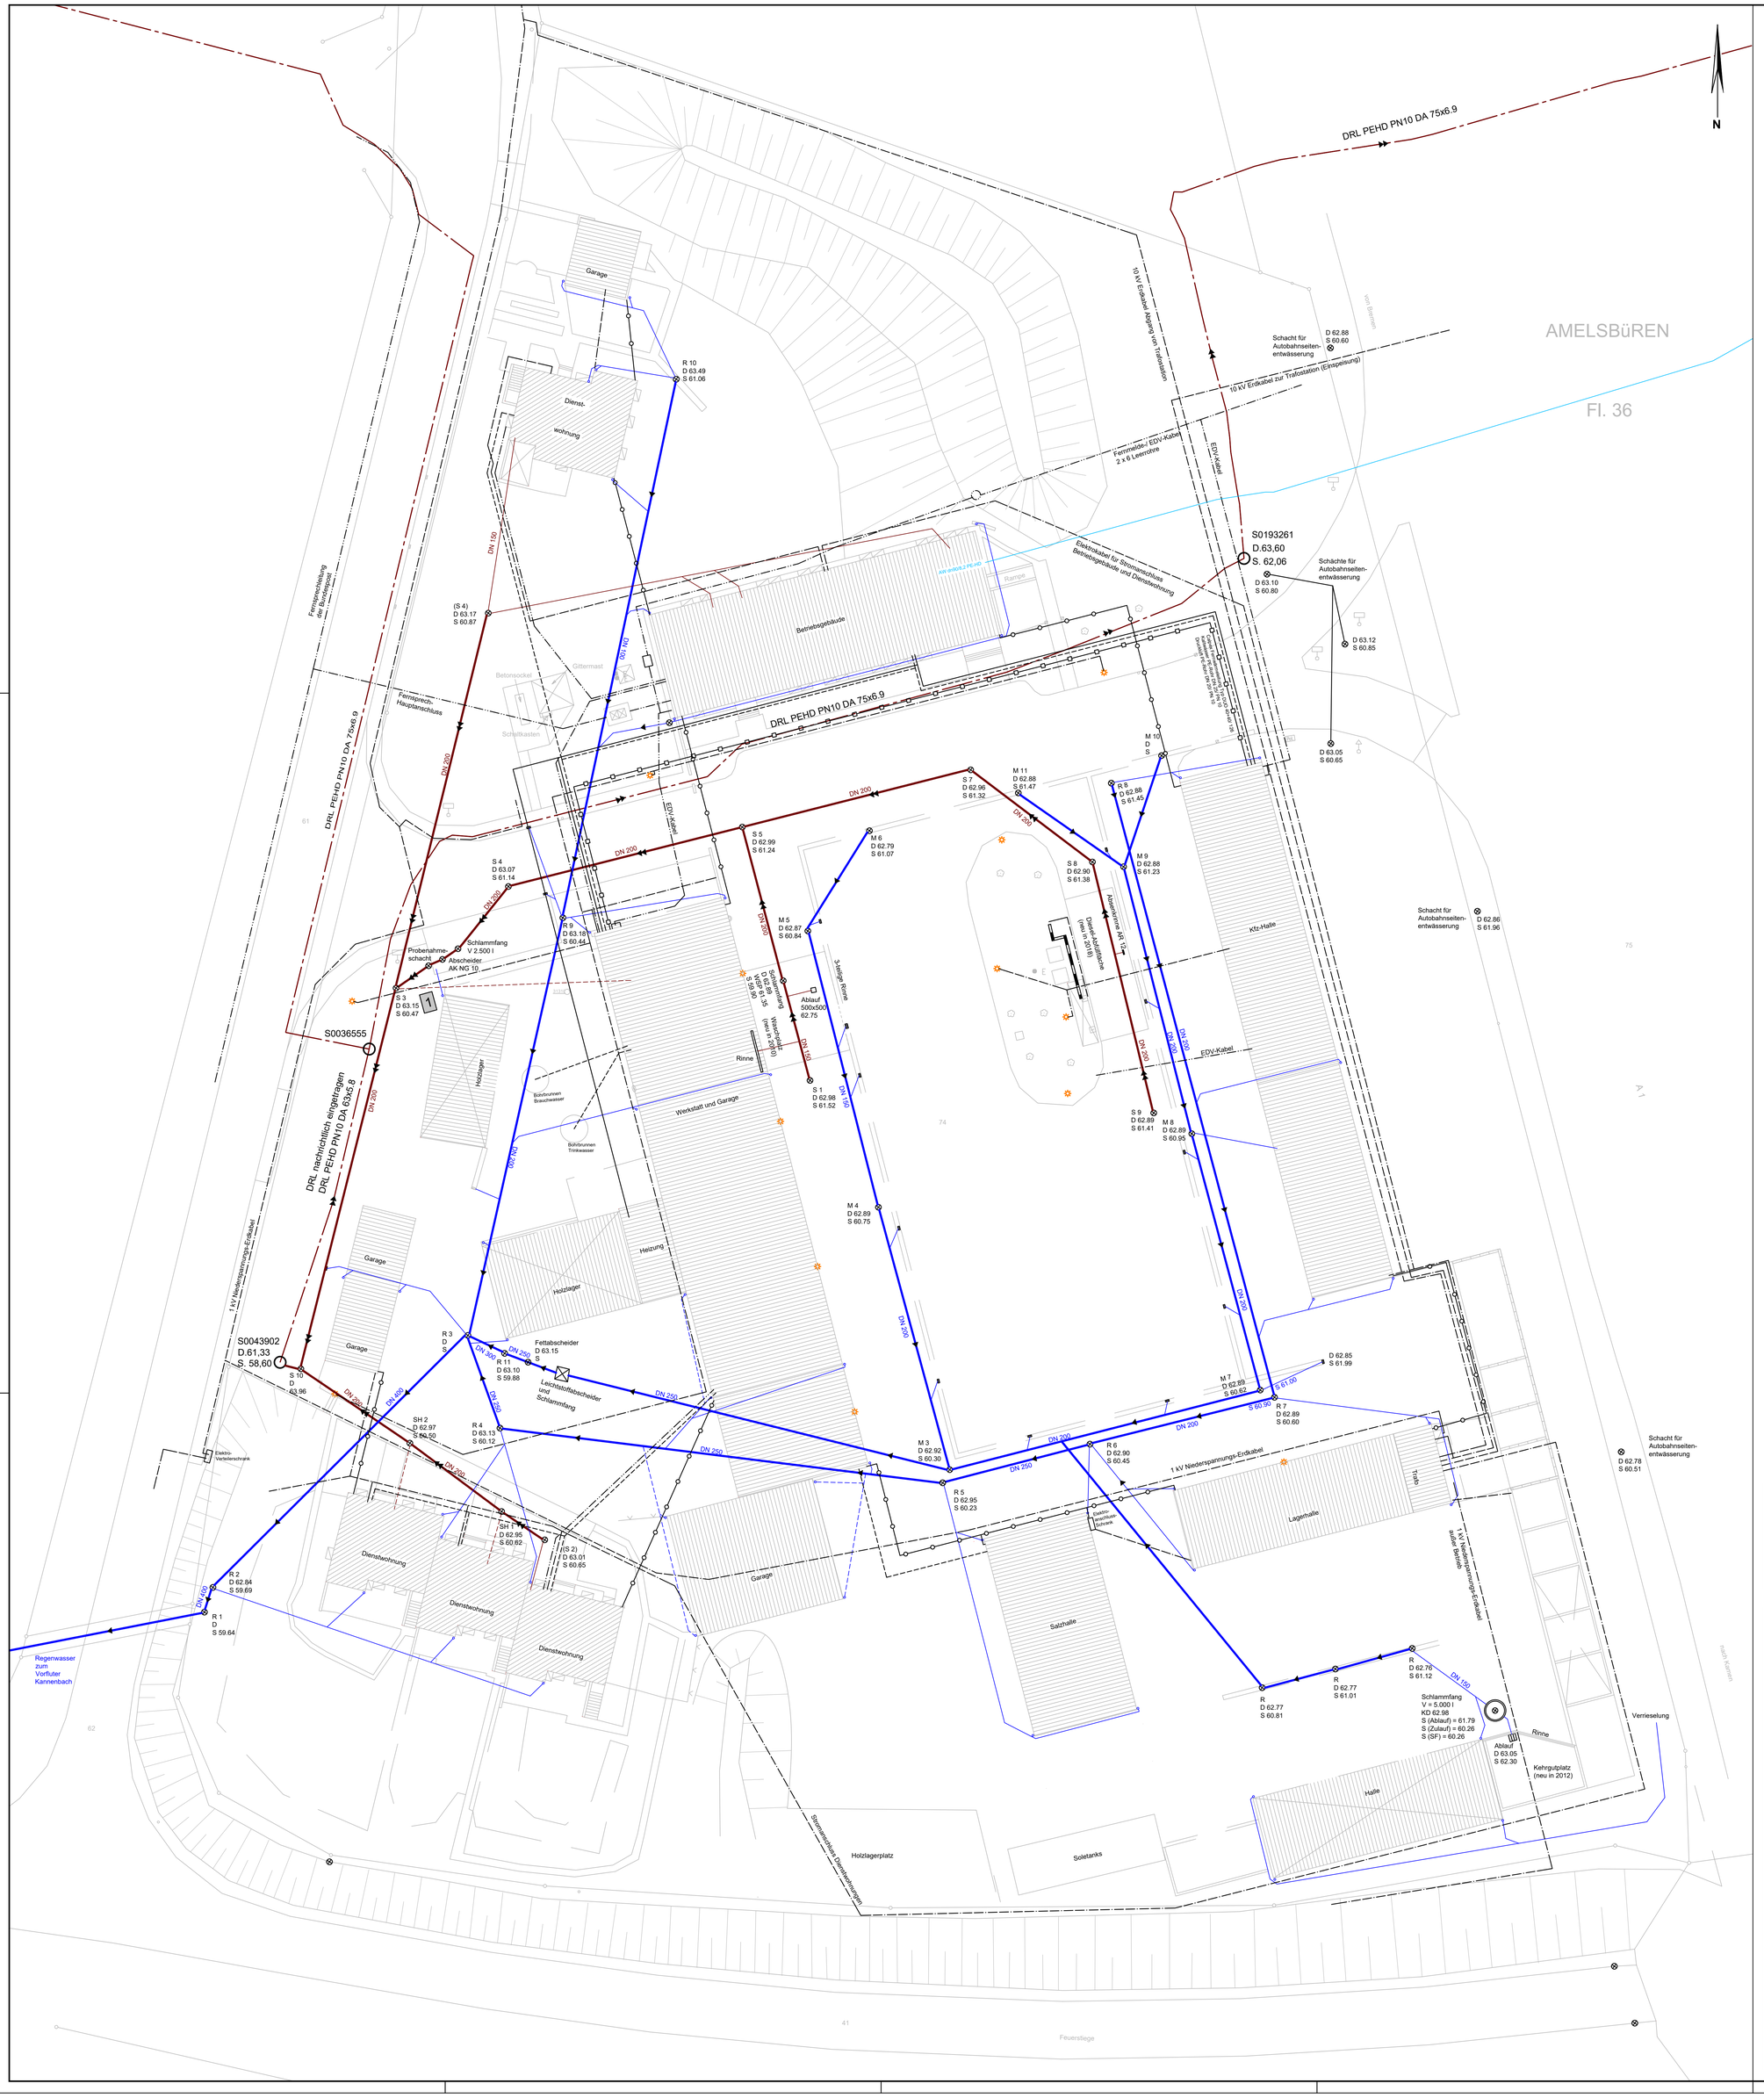


## Legende

Bestand

- Regenwasserkanal
- Schmutzwasserkanal
- Schmutzwasser-Druckrohrleitung
- RW-Leitung nachrichtlich eingetragen
- SW-Leitung nachrichtlich eingetragen
- Wasseranschluss (Auskunft Stadtwerke)
- Heizungsfernleitung
- Kaltwasserleitung
- Blitzschutzleitung
- Kraftstoffleitung
- Pressluftleitung
- Elektroleitung
- Fernmelde- /EDV-Kabel

Anmerkungen

1 Unterschiedliche Planstände zum Anschluss des RR
Gemäß Plan aus 1991 an SW-Kanal angeschlossen, gemäß Plan aus 1994 Entwässerung auf Parkplatz

Vermerk:
Sämtliche Fahrhofleuchten sowie Tankanlage, Einfahrtstor und Funkmast sind an die Blitzschutzanlage angeschlossen, jedoch ist der Verlauf der Erdleitungen nicht mehr feststelltbar.
Die Holzlagerhalle ist nicht an der Blitzschutzanlage angeschlossen und hat keinen Stromanschluss.
Auch der Verlauf der Elektro-Erdleitungen konnte teilweise nicht genau ermittelt werden.

| Index | Art der Änderung | Name | Datum |
|---|---|---|---|
| | | | |
| | | | |
| | | | |
| | | | |
| | | | |
| | | | |

Auftraggeber
**Landesbetrieb Straßenbau NRW**
**Betriebssitz Münster**

Straßen.NRW.
Landesbetrieb Straßenbau Nordrhein-Westfalen

Hörsterplatz 2 | 48147 Münster
T 0251 14440 | F
kontakt@strassen.nrw.de

Projektname
# Autobahnmeisterei Münster
# Sanierung Abscheideranlage

| Plannummer | | | Projektnr. |
|---|---|---|---|
| **K 4.1.1** | | | - |
| Planinhalt | | | Maßstab |
| **Lageplan Bestandsentwässerung** | | | **1:250** |
| Fachbereich | | Name \| Kürzel | Datum |
| Kanalplanung | bearbeitet | Barteldrees | 23.03.2022 |
| Leistungsphase | gezeichnet | Barteldrees | 23.03.2022 |
| Genehmigungsplanung | geprüft | - | - |
| Freigabe Planer | Freigabe Auftraggeber \| Bauherr | | |

VORABZUG

**nts Ingenieurgesellschaft mbH**

Hansestraße 63 | 48165 Münster
T 02501 2760 0 | F 02501 2760 33
info@nts-plan.de | www.nts-plan.de

nts Ingenieurgesellschaft

Lagestatus ETRS 89/UTM 32 | Höhenstatus NHN (DHHN 2016)