


FR FREIBURG



Brücken-Achse
AQ 14

FR BASEL

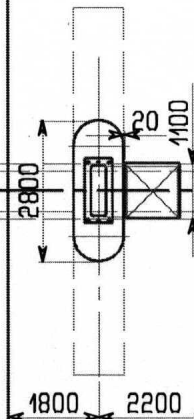

Landesamt f. Strassenwesen
Stuttgart
LKW-VLS
BAB A5 Weil am Rhein
FR: Basel
km: 810+010
Pos. AQ 14

Schildersatzfläche: 5 x 14,80 m²
Windlast: 1,5 kN/m²
Schildgew. 1,00 kN/m²
Anprall nach ZTV-VZ8
links: -Fall c
rechts: -Fall b

4	1	Geländer	20115-9-5	-	-	-
3	1	VZ-Träger	20115-9-4	-	-	-
2	1	Fundament rechts	20115-9-3R	-	-	-
1	1	Fundament links	20115-9-2R	-	-	-
Pos.	Stk	Benennung	Z-nr./DIN nr.	Rohmaße	Werkstoff	Bemerkung/Ident.nr.

Schutzvermerk nach DIN 34 beachten

Freimaßtoleranzen nach ISO 2768-MK

Klassifizierung

Ident. nr.

Gewicht

Maßstab

Benennung

Bestandsübersicht
Pos. AQ 14

Zeichnungs. nr.

20115-9-1 D

Seite 1 von 1 Seiten