Draufsicht

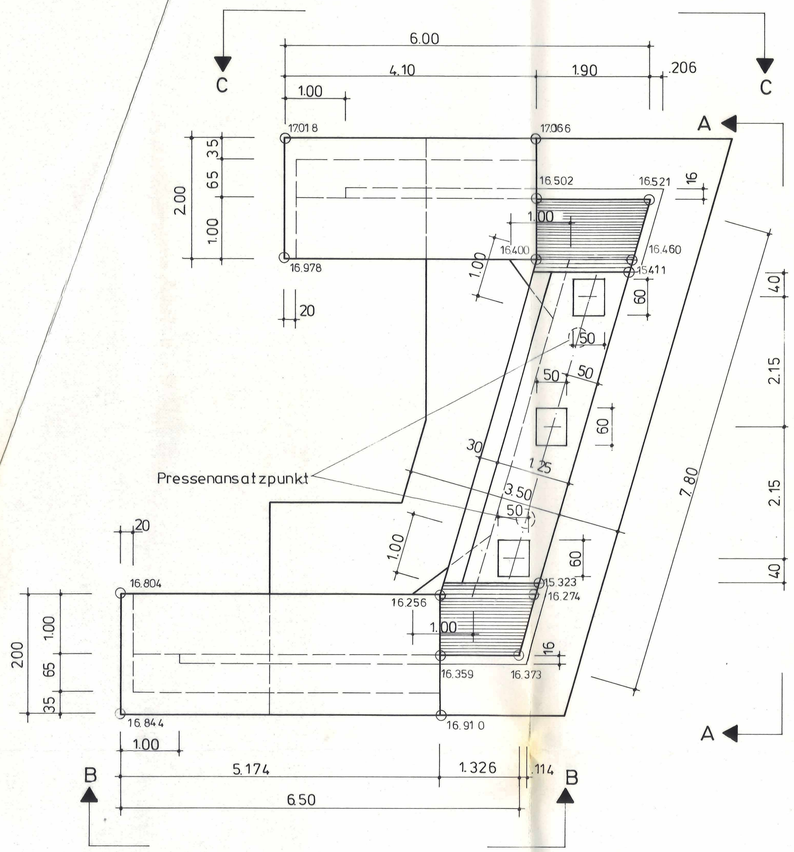

Schnitt A - A

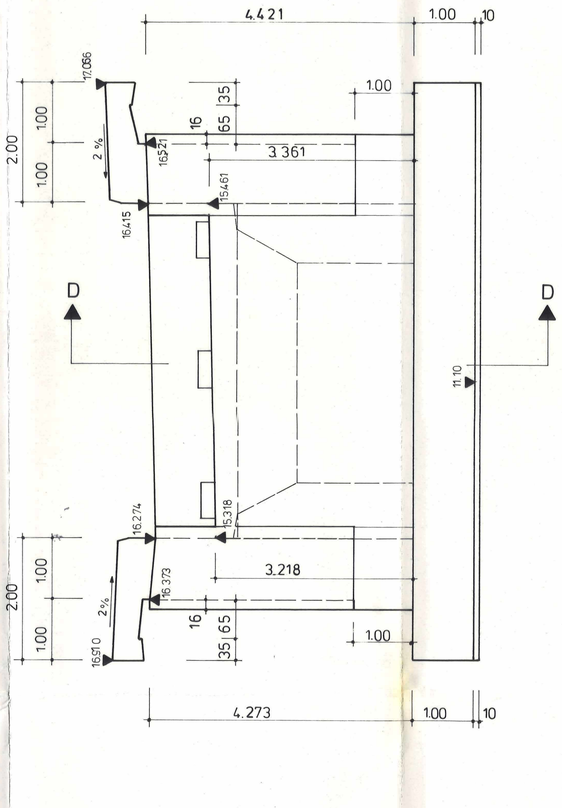

Schnitt D - D

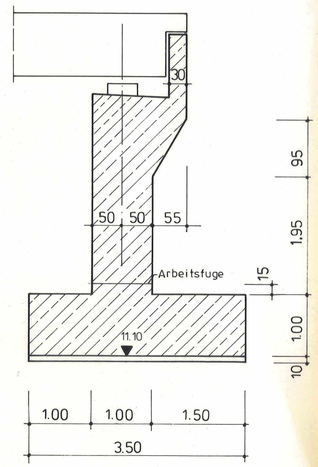

Schnitt E - E

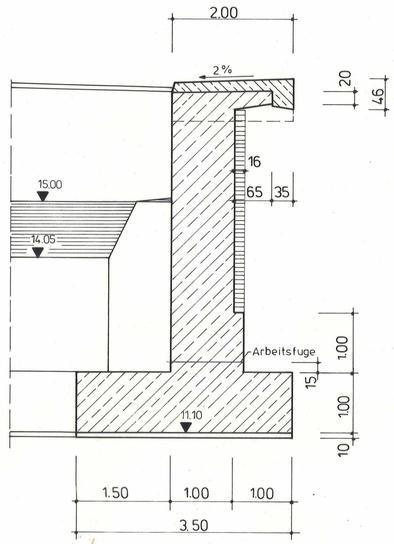

Schnitt B - B

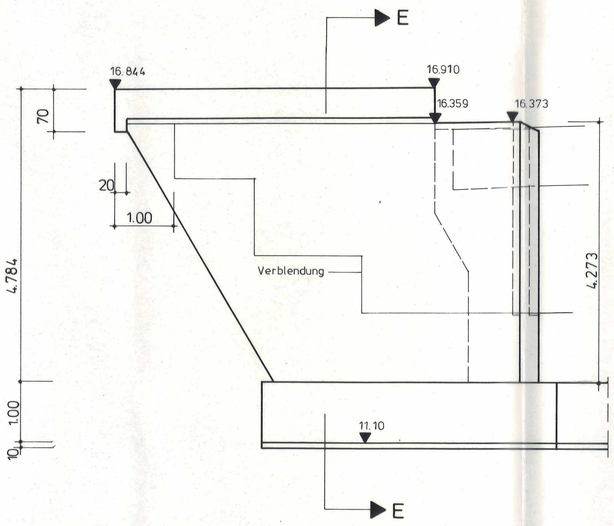

Schnitt C - C

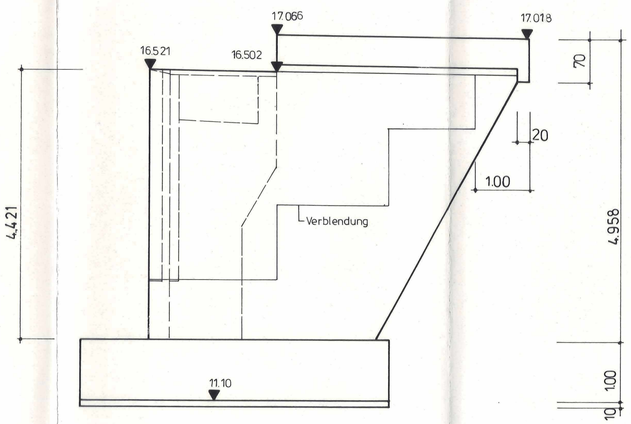

Beton B 25
BSt III K
Betondeckung 6 cm

Die Übereinstimmung der Ausführung mit diesem Plan wird bestätigt.
Meppen, den 9.6.86

Ing. 18/06.1986

Bestandszeichnung

ASNA	E 6c
PRÜFINGENIEUR	E 6

INDEX	ÄNDERUNG	DATUM	gez.	gepr.
a	Prüfeintragungen übernommen	31.7.85	Ko	

Straßenbauverwaltung des Landes Niedersachsen

Bauunternehmung
Bernhard Becker
Dieselstr. 8, 4470 Meppen / Tel. 05931/17406

Bauwerk 7851

A 28 Bunde (NL. Grenze) - Westerstede
Str. Abschn. Filsum (B 72n) - Westerstede (L 15n)
Überführung Ihauser Damm
in Bau-km 53+217.20

Bauteil: Schalplan Widerlager - Flügel Nord

Blatt Nr. 4a
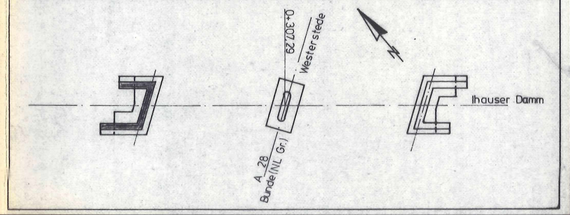
Maßstab		gez.	Ko	April 85
1:50		bearb.		
		gepr.		
		ges.