

Schachtaufnahme (Muster)

gemessen durch: Ingenieurvermessung X, Y & Partner
Musterstr. 54a, 10101 Berlin
Telefon: 030-20243000 Fax: 030-20243691

Schachtnummer: **M003191P**



Datum: 05.11.2022

Straße: A 1

Ort: Lübeck

Lageskizze:

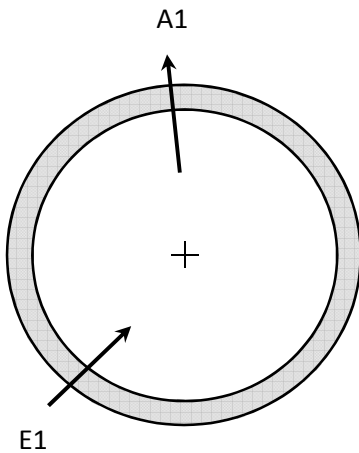


Foto:



Schachtdeckel				Lagebezugssystem : LS 150 (42/83)			
Rechtswert / Ostwert :		4489393,42		Höhenbezugssystem : HS 160 (NHN)			
Hochwert / Nordwert :		5638637,45					
	Bezeichnung	Höhe u. R/D [m]	Höhe ü. NHN [m]	Durchmesser / Nennweite [mm]	Nennhöhe [mm]	Material	Form
R/D	M003191P		102,97	660			
S		-2,13	100,84	1000		MW	
A1 nach:	M003240P	-2,14	100,83	300		B	rund
A2 nach:							
E1 von:	R003272A	-2,00	100,97	150		Stz	rund
E2 von:							
E3 von:							
E4 von:							
E5 von:							
E6 von:							
Bezeichnung:		Erläuterungen:			Bemerkungen:		
Stelle1	Kennzeichen Lage:	R = Ring	Beton	= B	Schacht überschüttet: nein Deckel verschraubt: ja		
	M= Mittelstreifen	D = Deckel	Mauerwerk	= MW			
	L = Links	S = Sohle	Stahl	= St			
	R = Rechts	A = Auslauf	Steinzeug	= Stz			
Stelle 2-7	Kilometrierung in m	E = Einlauf	Grauguß	= GG			
Stelle 8	Art:		Polyethylen	= PE			
	P= Prüfschacht		Polyvinylchlorid	= PVC			
	A= Ablaufschacht		Asbestzement	= AZ			
	S= Sickerschacht		Gusseisen	= Gu			
	D= Drainageschacht		Faserzement	= FZ			
	Z= Absetzschacht		Teilsickerrohr	= TSR			