

	Vergabenummer	Datum
	A0188000002	16.02.2026
Maßnahme Errichtung einer Vorhöhenkontrolle und Implementierung eines zusätzlichen Tunnelprogrammes Freigabe PKW für Tunnel Eching und Etterschlag auf der A96 in beide Fahrtrichtungen		
Leistung Ingenieurleistungen in Anlehnung an die Leistungsbilder der HOAI Leistungsphasen 5 - 8 inkl. Probetrieb und Leistungsphase 9		





Anlage 06 Neubau -Schaltmatrix VHK-

A96_AQ_136936_Mch	 Grundstellung	im Wechsel  Automatik bei Auslösung der Höhenkontrolle
A96_AQ_137836_Mch	 Grundstellung	im Wechsel  Automatik bei Auslösung der Höhenkontrolle
A96_AQ_138175_Mch	 Grundstellung	 Automatik bei Auslösung der Höhenkontrolle

**Anzeigehalte nach Muster
gem. Anlage C10 Seite 39
überarbeiten**



 Die Autobahn Südbayern Seidlstr. 7-11, 80335 München	Unterlage / Blatt: A15.2 / 1 von 6 Schaltmatrix VHK In AS Greifenberg FR München
A 96 Lindau - München Vorhöhenkontrolle und Tunnelprogramm „Freigabe Pkw“ für Tunnel Eching und Etterschlag (A.01880.00)	

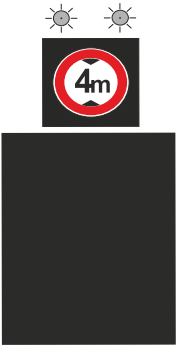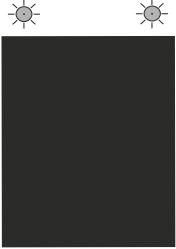AQ_AS29_195_Mch  Grundstellung	im Wechsel  Automatik bei Auslösung der Höhenkontrolle
AQ_ST2055_Mch  Grundstellung	 Automatik bei Auslösung der Höhenkontrolle

**Anzeigehalte nach Muster
gem. Anlage C10 Seite 39
überarbeiten**




VORENTWURF	
 Die Autobahn Südbayern Seidlstr. 7-11, 80335 München	Unterlage / Blatt: A15.2 / 2 von 6 Schaltmatrix VHK In AS Greifenberg FR München
A 96 Lindau - München Vorhöhenkontrolle und Tunnelprogramm „Freigabe Pkw“ für Tunnel Eching und Etterschlag (A.01880.00)	



AQ_AS30_095_Mch

Grundstellung

im Wechsel

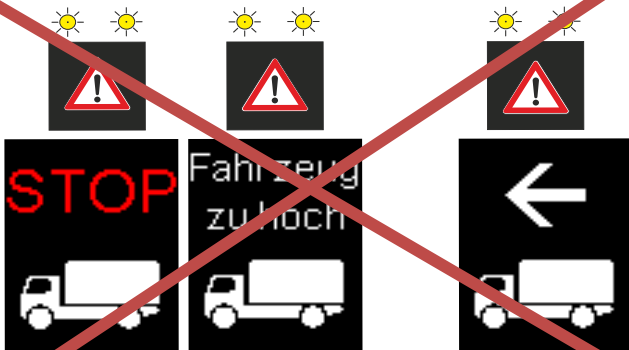

Automatik bei Auslösung der Höhenkontrolle

auf manueller Anforderung



AQ_B471_FRN_Mch

Grundstellung



Automatik bei Auslösung der Höhenkontrolle




AQ_St2070_Mch

Grundstellung



Automatik bei Auslösung der Höhenkontrolle

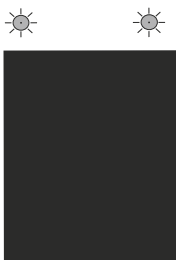

AQ_B471_FRS_Mch

Grundstellung





Automatik bei Auslösung der Höhenkontrolle


**Anzeigehalte nach Muster
gem. Anlage C10 Seite 39
überarbeiten**




VORENTWURF	
 Die Autobahn Südbayern Seidlstr. 7-11, 80335 München	Unterlage / Blatt: A15.2 / 3 von 6 Schaltmatrix VHK In AS Inning FR München
	A 96 Lindau - München Vorhöhenkontrolle und Tunnelprogramm „Freigabe Pkw“ für Tunnel Eching und Etterslag (A.01880.00)

  AQ_AS30_155_Lin	 Grundstellung im Wechsel  Automatik bei Auslösung der Höhenkontrolle   auf manueller Anforderung
AQ_B471_FRS_Lin	 Grundstellung  Automatik bei Auslösung der Höhenkontrolle
AQ_B471_FRN_Lin	 Grundstellung  Automatik bei Auslösung der Höhenkontrolle


**Anzeigehalte nach Muster
gem. Anlage C10 Seite 39
überarbeiten**

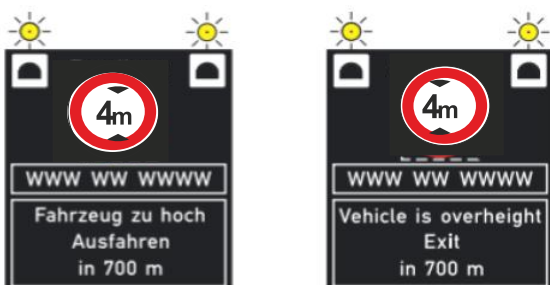


VORENTWURF	
 Die Autobahn Südbayern Seidlstr. 7-11, 80335 München	Unterlage / Blatt: A15.2 / 4 von 6 Schaltmatrix VHK In AS Inning FR Lindau
A 96 Lindau - München Vorhöhenkontrolle und Tunnelprogramm „Freigabe Pkw“ für Tunnel Eching und Etterschlag (A.01880.00)	

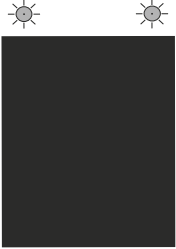AQ_AS31_075_Lin  Grundstellung	im Wechsel  Automatik bei Auslösung der Höhenkontrolle
AQ_ST2348_Lin  Grundstellung	 Automatik bei Auslösung der Höhenkontrolle

Anzeigehalte nach Muster gem. Anlage C10 Seite 39 überarbeiten

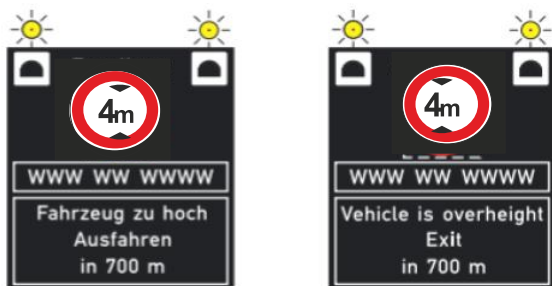

VORENTWURF	
 Die Autobahn Südbayern Seidlstr. 7-11, 80335 München	Unterlage / Blatt: A15.2 / 5 von 6 Schaltmatrix VHK In AS Inning FR Lindau
A 96 Lindau - München Vorhöhenkontrolle und Tunnelprogramm „Freigabe Pkw“ für Tunnel Eching und Etterschlag (A.01880.00)	

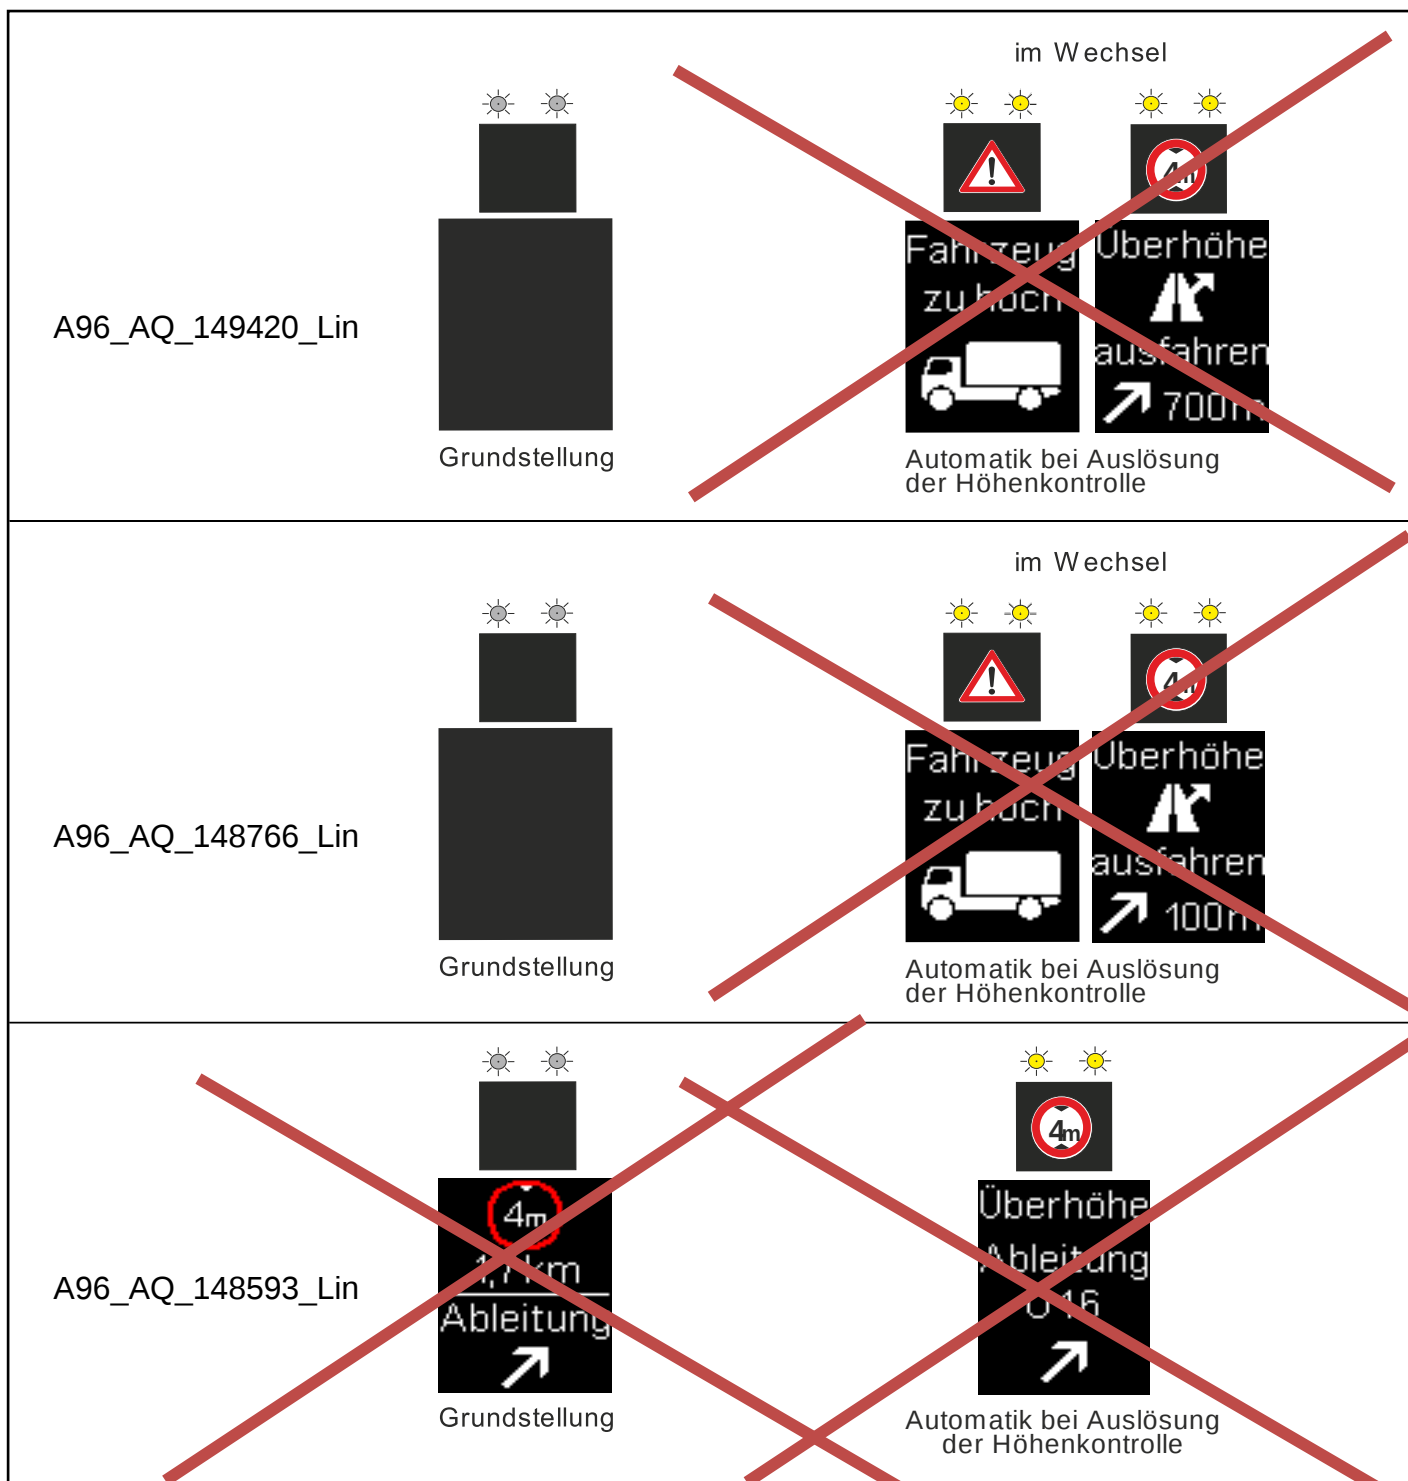

**Anzeigehalte nach Muster
gem. Anlage C10 Seite 39
überarbeiten**



VORENTWURF	
 Die Autobahn Südbayern Seidlstr. 7-11, 80335 München	Unterlage / Blatt: A15.2 / 6 von 6 Schaltmatrix VHK Vor AS Wörthsee FR Lindau
A 96 Lindau - München Vorhöhenkontrolle und Tunnelprogramm „Freigabe Pkw“ für Tunnel Eching und Etterschlag (A.01880.00)	