




Grundriß M 1:200

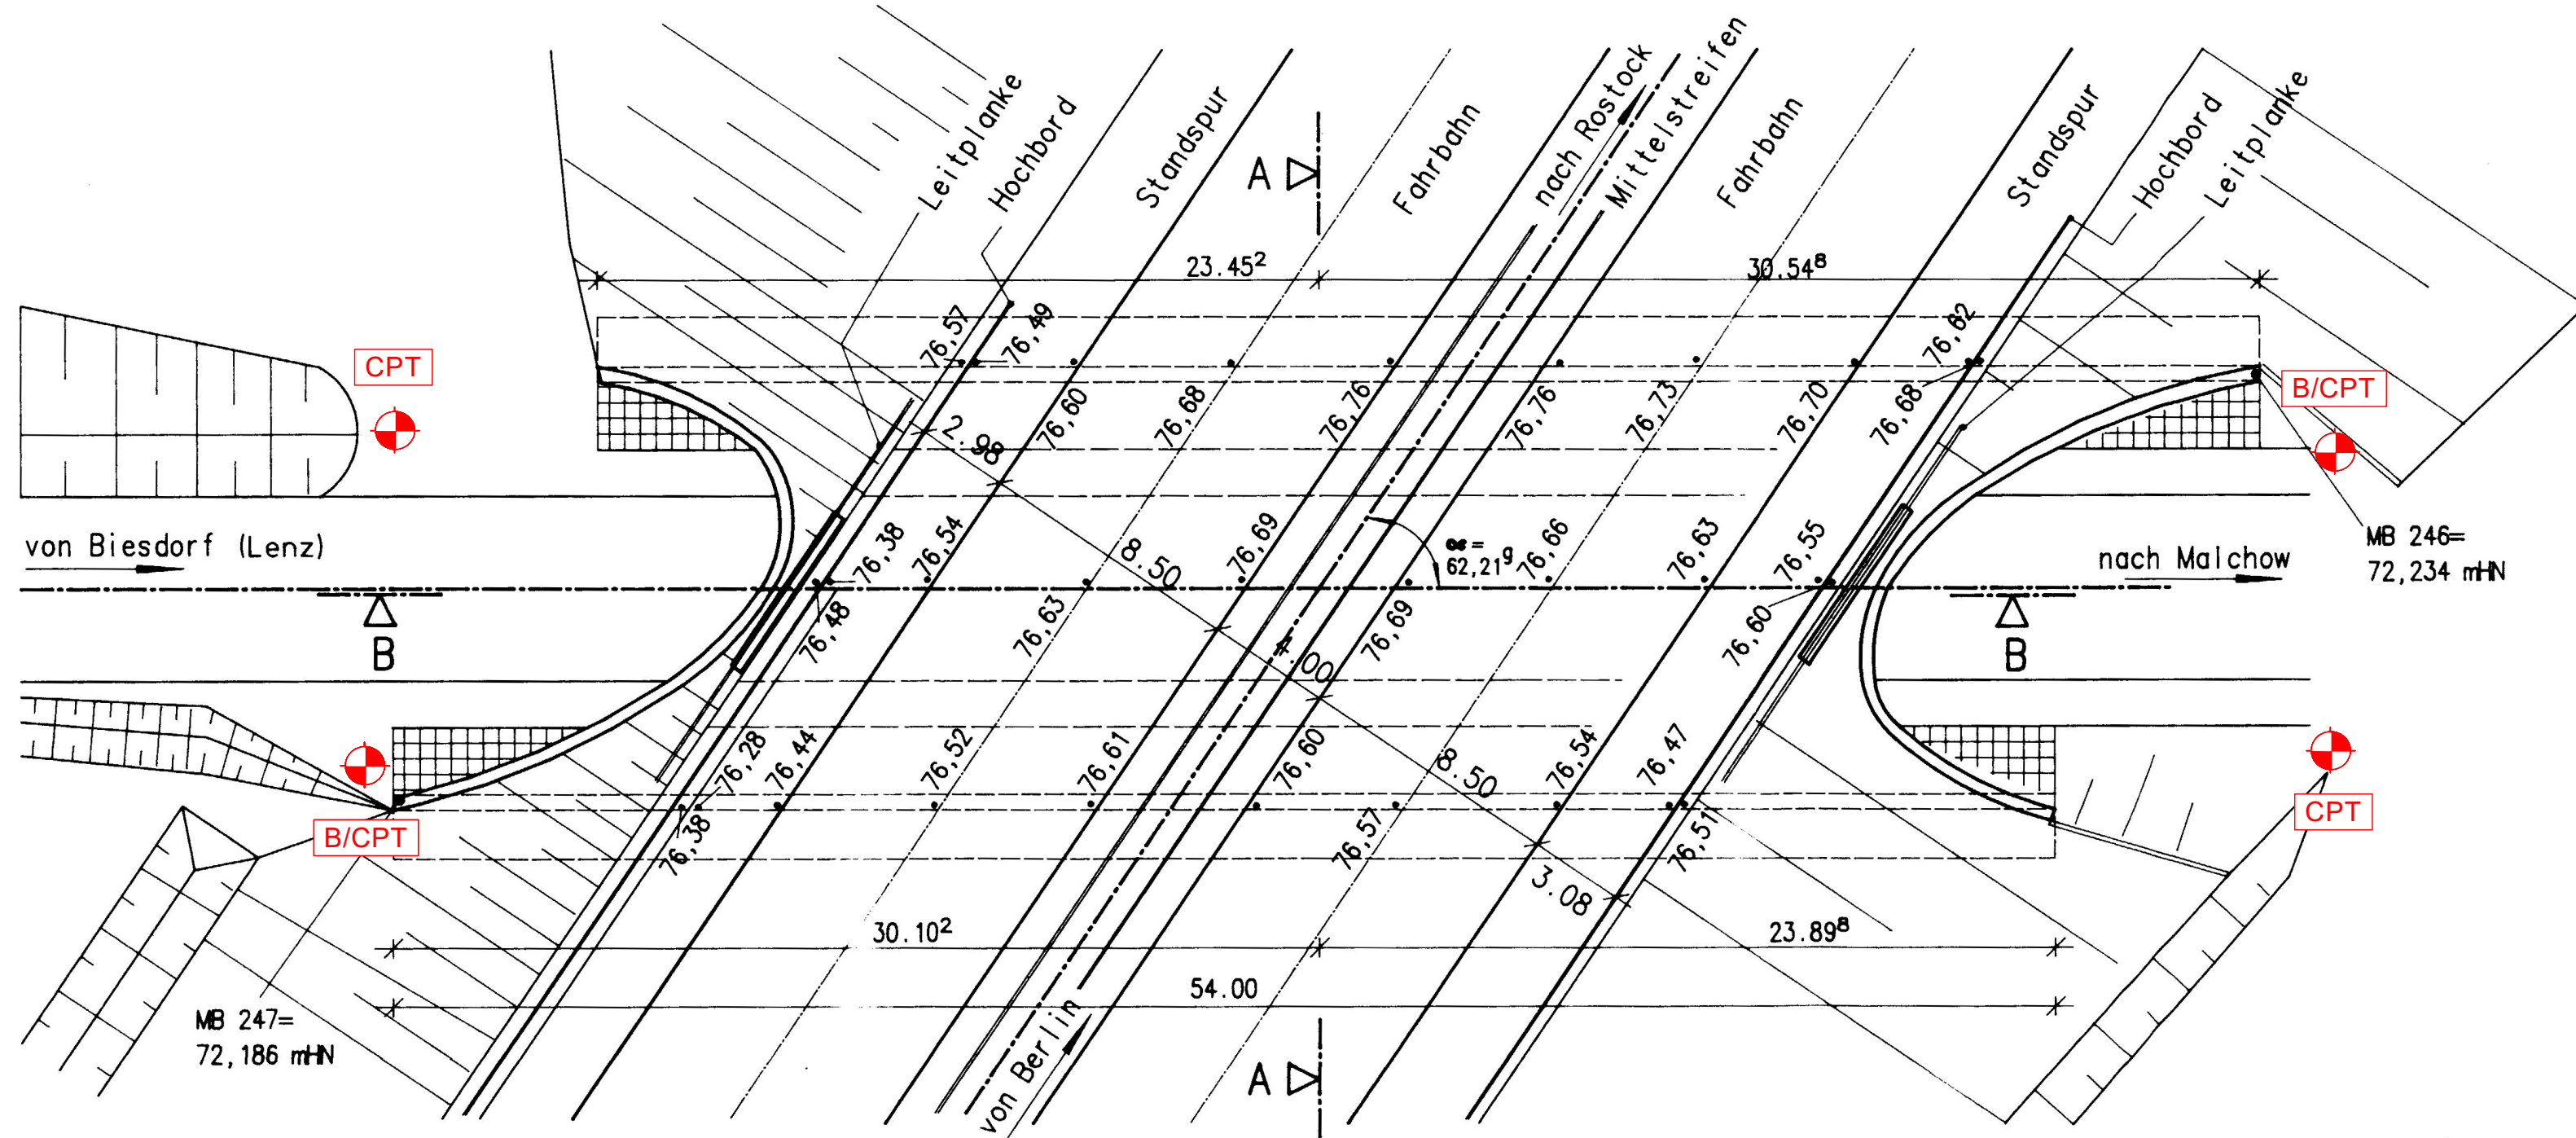

Längsschnitt A-A M 1:100

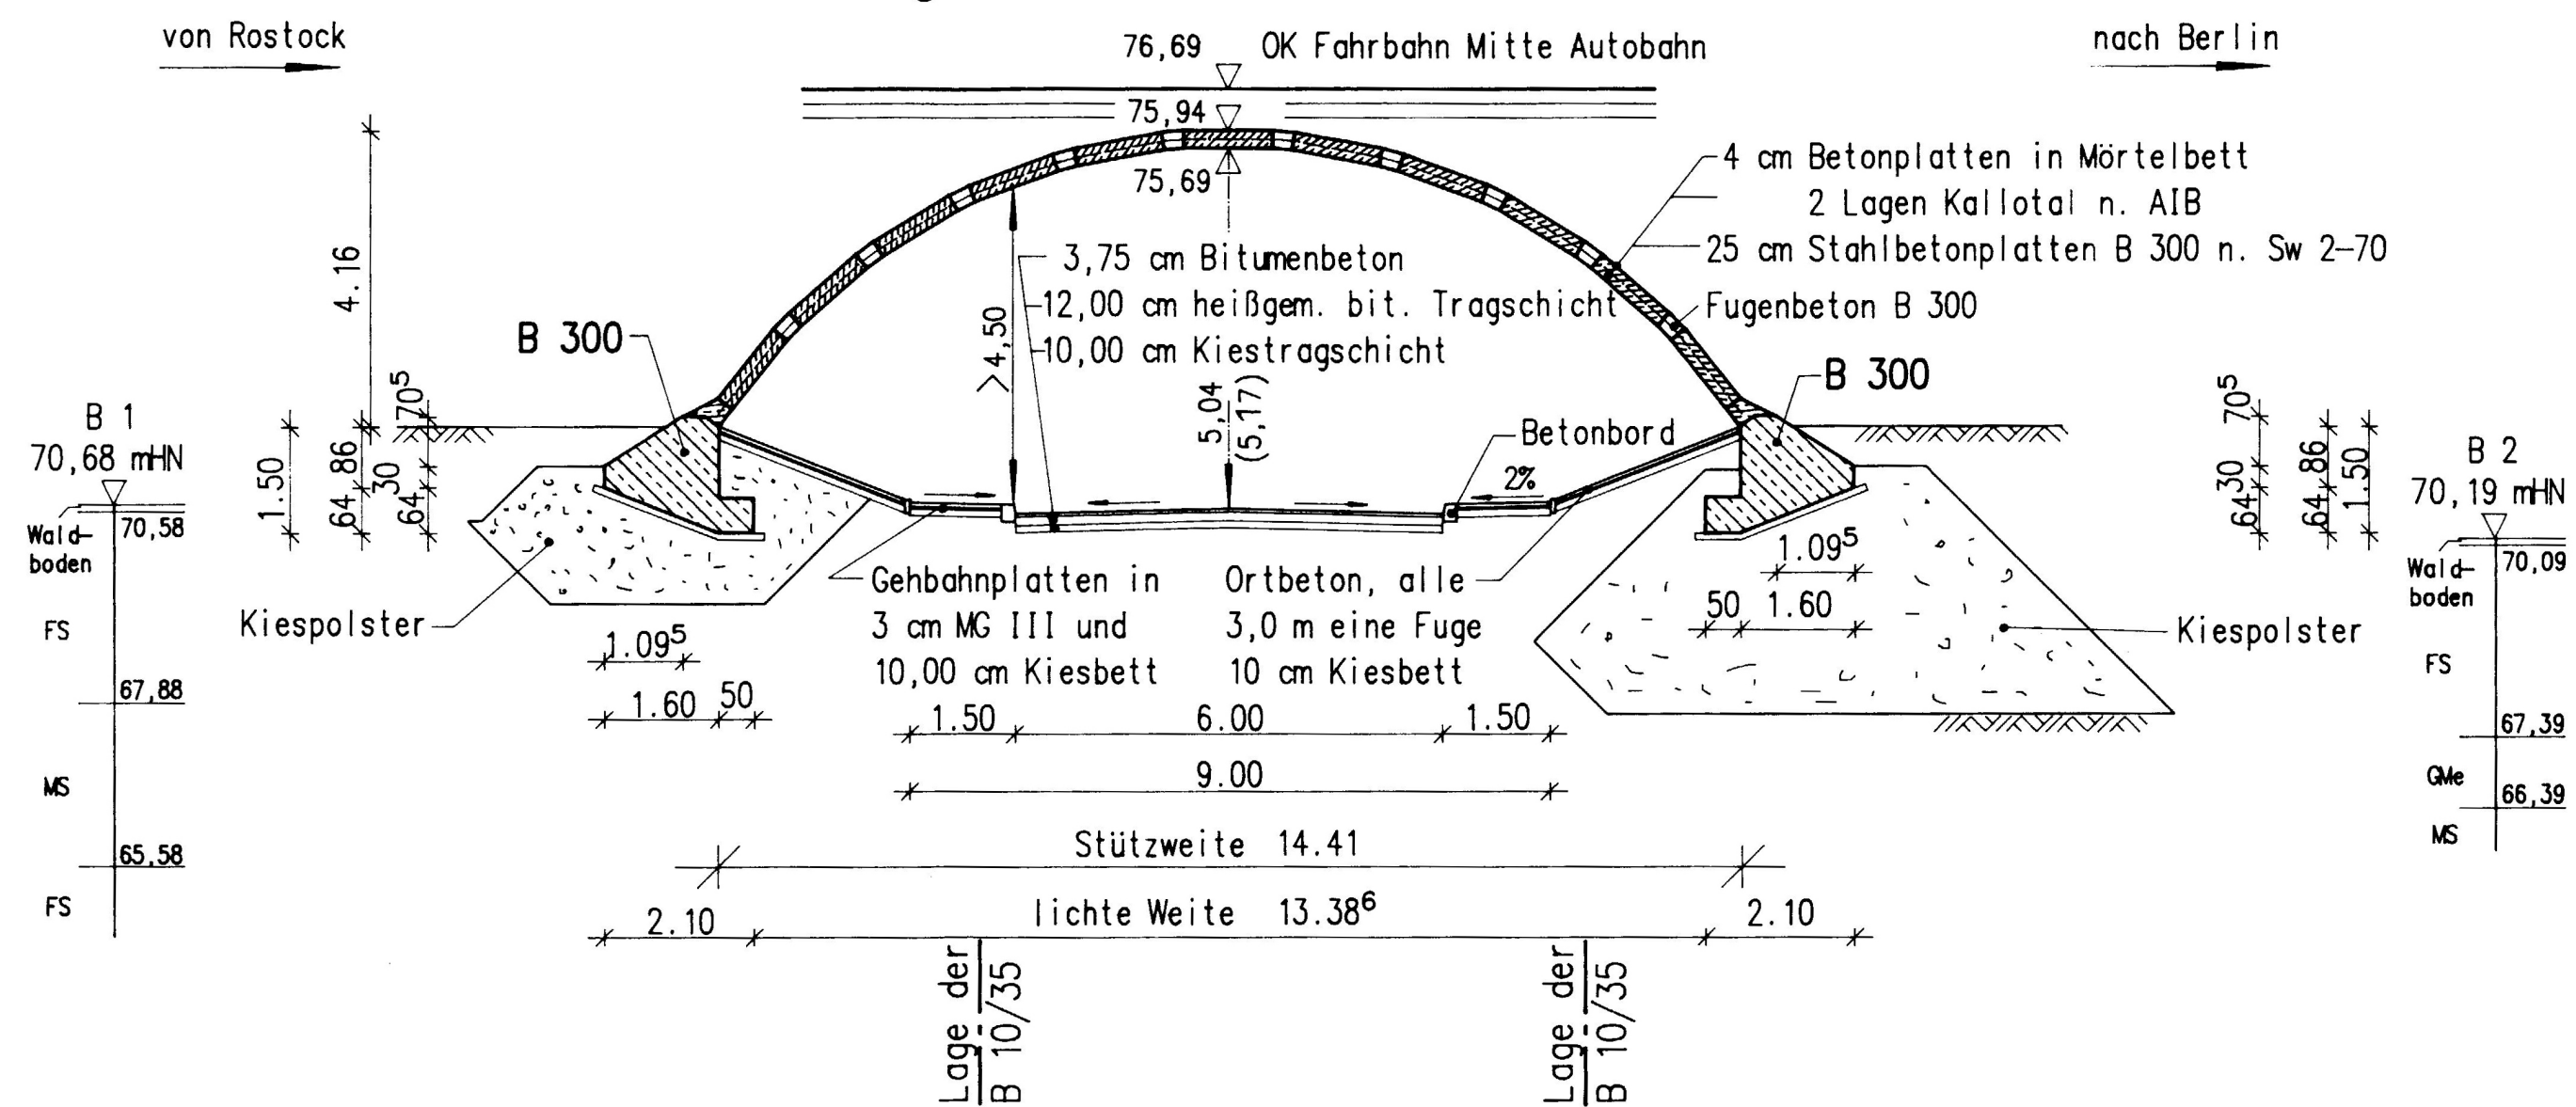

		GEO.TECH Ingenieure & Geologen GmbH Hopfenbruchweg 4 19059 Schwerin						
		Auftraggeber Die Autobahn GmbH des Bundes Niederlassung Nordost, Außenstelle Güstrow Krakower Chaussee 2a, 18273 Güstrow						
		Bauvorhaben Brücke bei Lenz						
		Projekt Ertüchtigung BW 16 A 19 ca. km 39,5						
		Teilprojekt Geotechnische Baugrunderkundung						
Planbezeichnung		Aufschlusslageplan						
Datum	03.02.2026	Planer	H.Abdulmajeed		Auftragsnummer		Anlage	1
		Bearbeiter	A.Lorentzen		Maßstab	1:200, 1: 100, 1:1000		