

Anschl. Bl. 919.04.03.015

5927600 +




PE-HD 50x4,6
mit 3x Mikrorohr (12/1,1)
A 1919W; AdB/weiß
AdB/rot
GL/grün

A 1919

A 2876

5927400 +

Anschl. Bl. 919.04.03.013

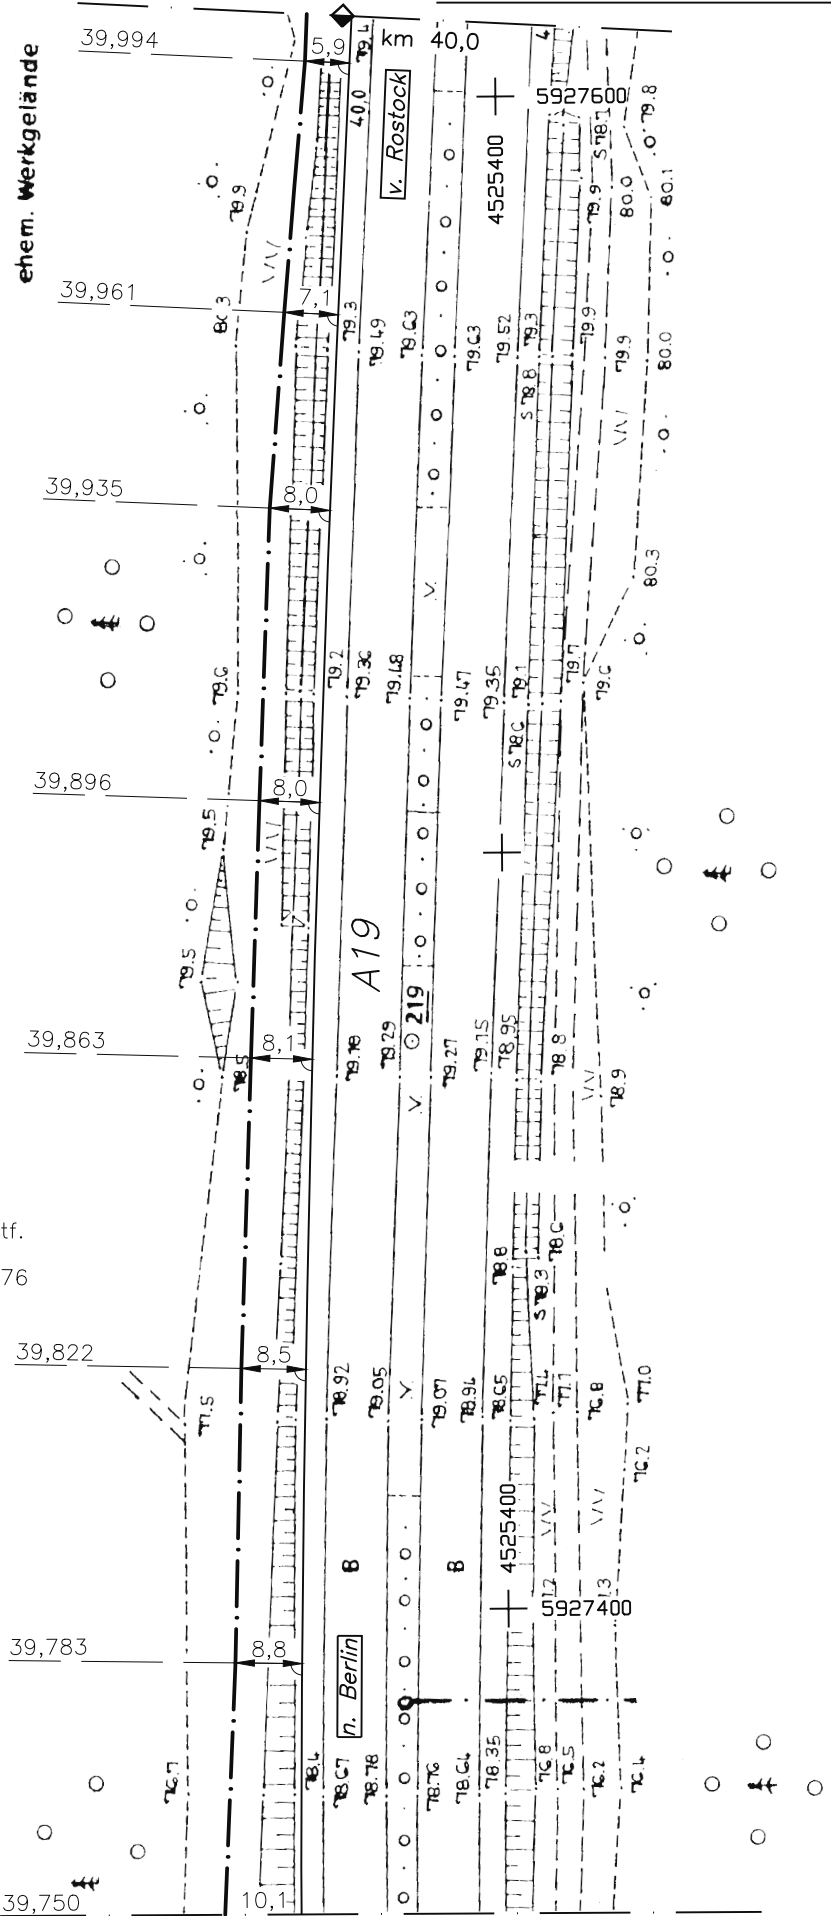

Kabelltyp: A-DSF(ZN)(L)2Y 4x6 E9/125µm + 1x2x0,6/1,1				1. Ausg.	Tag	Name
				Bearb.	07/06	Lehmitz
				Gez.	07/06	Lehmitz
				Gepr.	07/06	Dahl
2.	Einbau Mikrorohr/A1919W	01/23	Eh/IBZ	Straßenbauverwaltung Mecklenburg/Vorpommern		
Ausg.	Änderung	Datum	Name			

Autobahnfernmeldekanal	
BAB A 19 AD Wittstock – Rostock	
A 1919 24'	
Abschnitt: FM Malchow – Kh Linstow	
Kabellageplan km 39,750 – 40,000	
919.04.03.014	