0 m 5 m 10 m 15 m 20 m M 1:100

0 m 10 m 20 m 30 m 40 m M 1:200

Längsschnitt A–A M 1:100

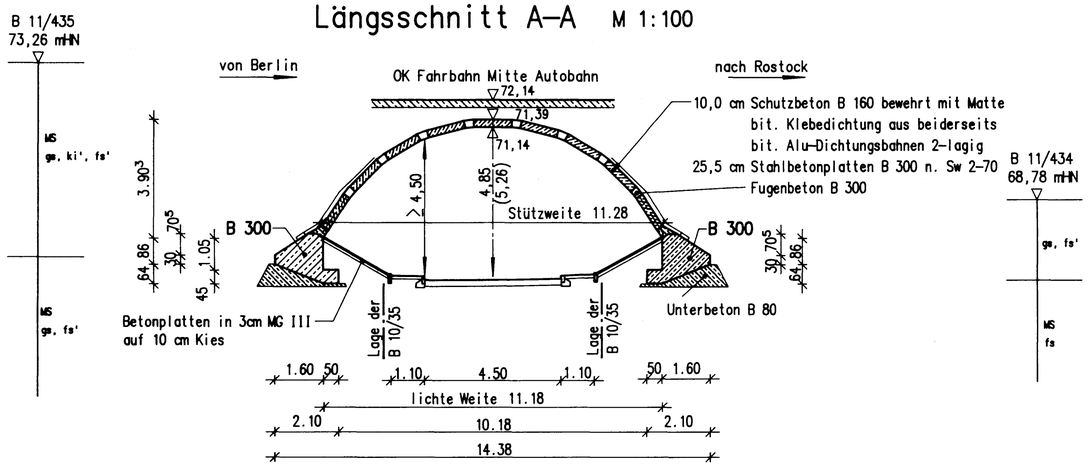

Querschnitt B–B M 1:100.

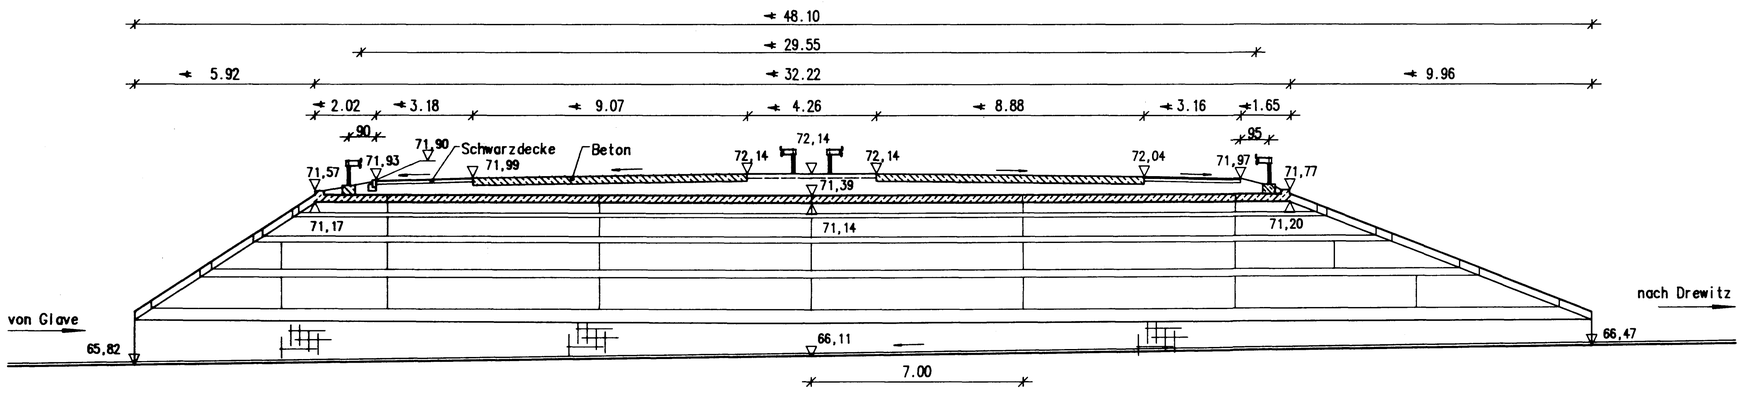

Grundriß M 1:200

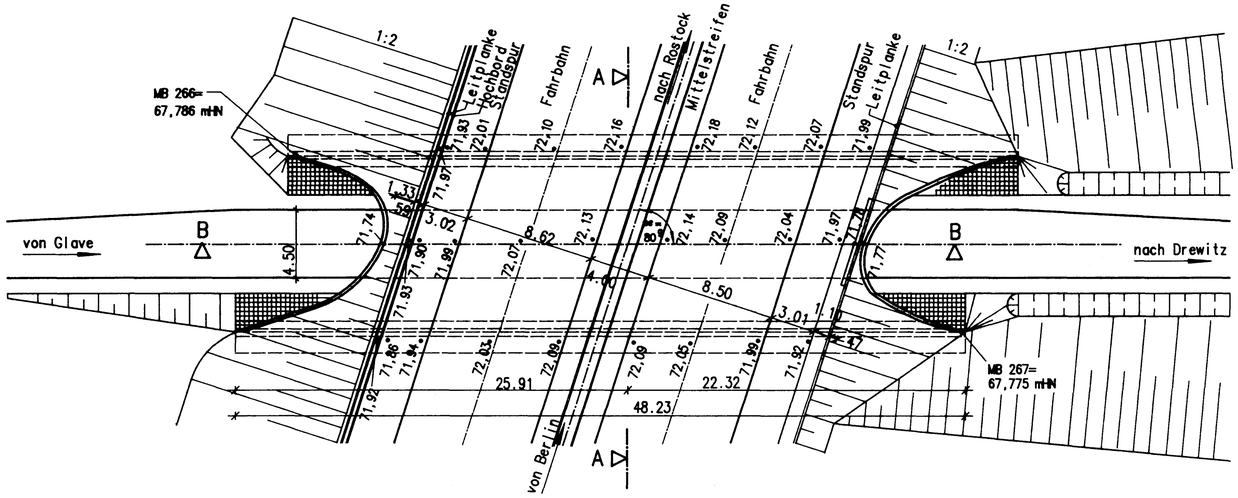

Lageplan M 1:1000

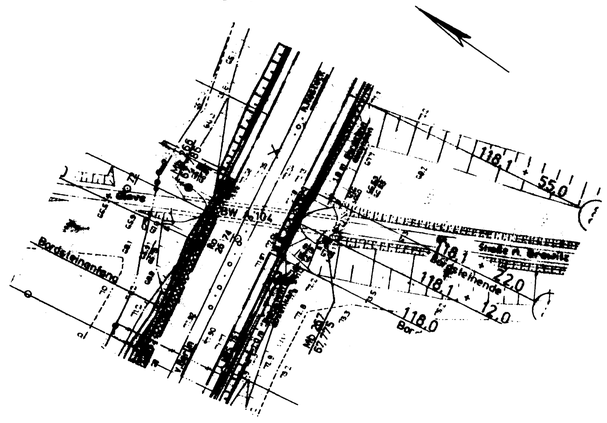

DARSTELLUNG DER BODEN- u. GESTEINSARTEN IN DEN SCHICHTENPROFILEN DER BODENAUFSCHLÜSSE NACH DEM BODENGUTACHTEN

AUFSTRICH ALLER ERDBERÜHRTEN BETONFLÄCHEN DER RIEGEL, STIELE, RANDTRÄGER UND FUNDAMENT (OBEN) NACH TGL 20003 TABELLE 1

BODENKENNWERTE

BAUTEIL	γ_1 KN/m³	φ'	δ	Ea, Eo	tg δ_a	zul. σ_{GR} KN/m²	c' KN/m²	
FUNDAMENTE								
WDLG. HINTERF.								

BAUSTOFFKENNWERTE

BAUTEIL	BETON	BAUSTAHL	BETONSTAHL	SPANNSTAHL
KAPPEN				
ÜBERBAU	B30 (B300)		BSt420 S (StA–III)	
LAGERSOCKEL				
PFEILER				
WIDERLAGER	B30 (B300)		BSt420 S (StA–III)	
FUNDAMENTE				
PFAHLE				
SAUBERKEITSSCHICHT	B5 (B80)			
VORSPANNUNG	~~LÄNGS VOLL / BESCHRÄNKT~~		~~QUER VOLL / BESCHRÄNKT~~*	

BAUWERKSDATEN

BAUART: STAHLBETON ~~SPANNBETON STAHL VERBUND~~*	
BRÜCKENKLASSE n. DIN 1072	60/30
MILITÄRLASTENKLASSE n. STANAG 2021	MR 50/50-80; MK 50/50-100
EINZELSTÜTZWEITEN	11,28 m
GESAMTLÄNGE ZW. ENDAUFLAGERN	11,28 m
LICHTE WEITE ZW. WIDERLAGERN	11,18 m
KLEINSTE LICHTE HÖHE	4,85 m
KREUZUNGSWINKEL	80 gon
BREITE ZW. GELÄNDERN	28,10 m
BRÜCKENFLÄCHE / GRUNDFLÄCHE	543 m²

*NICHTZUTREFFENDES STREICHEN

~~ALS VORLAGE ZUR PLANERSTELLUNG DIENTEN VORHANDENE~~ PROJEKTUNTERLAGEN

( ) Alte Bezeichnung

Alle Höhen beziehen sich auf HN !

Entwurfsbearbeitung:
MECKLENBURGISCHES SCHWERIN
INGENIEURBÜRO FÜR Zweigniederlassung
VERKEHRSBAU GMBH NEUSTRELITZ
17 235 NEUSTRELITZ Neubrandenburger Str. 35/37
Telefon/Telefax 0 39 81/458870 / 458727

Projekt–Nr.
Blatt–Nr.

	Datum	Zeichen
Bearb.	08/1994	
Gez.	08/1994	
Gepr.		

Straßenbauverwaltung:
Mecklenburg–Vorpommern
Straße : Bundesautobahn A 19
Bauvorhaben : Wirtschaftsweg Drewitz
Gemarkung :

Unterlage
Blatt–Nr. 1
Projekt–Nr.

Bauwerk:
BW 18, km 54,437

	Datum	Zeichen
Bearb.		
Gez.		
Gepr.		

Plandarstellung:
Längsschnitt,
Grundriß, Querschnitt

ASB–Nr. 2440 : 502
Bestandsplan
Maßstab: 1:100; 1:200

Aufgestellt:
Straßenbauamt Schwerin
Dienststelle Autobahnen
Postfach 01 02 62
19002 Schwerin
Tel.: 21 30 95 / Fax: 21 30 29
21. Juni 1996

Geprüft:
Gesehen:
Vermerk Nr.: BU-226-1197
Rostock, den: 17. Jan. 1997
Landesamt für Straßenbau und Verkehr Meckl.-Vorpommern
Im Auftrag

Gesehen:

Genehmigt: