


Anschl. Bl. 919.04.03.073

Zwischen den Kilometertafeln
"54,0" und "54,5" fehlen 26m
Länge, deshalb ist die Tafel
"54,0" der Stationsbezug!

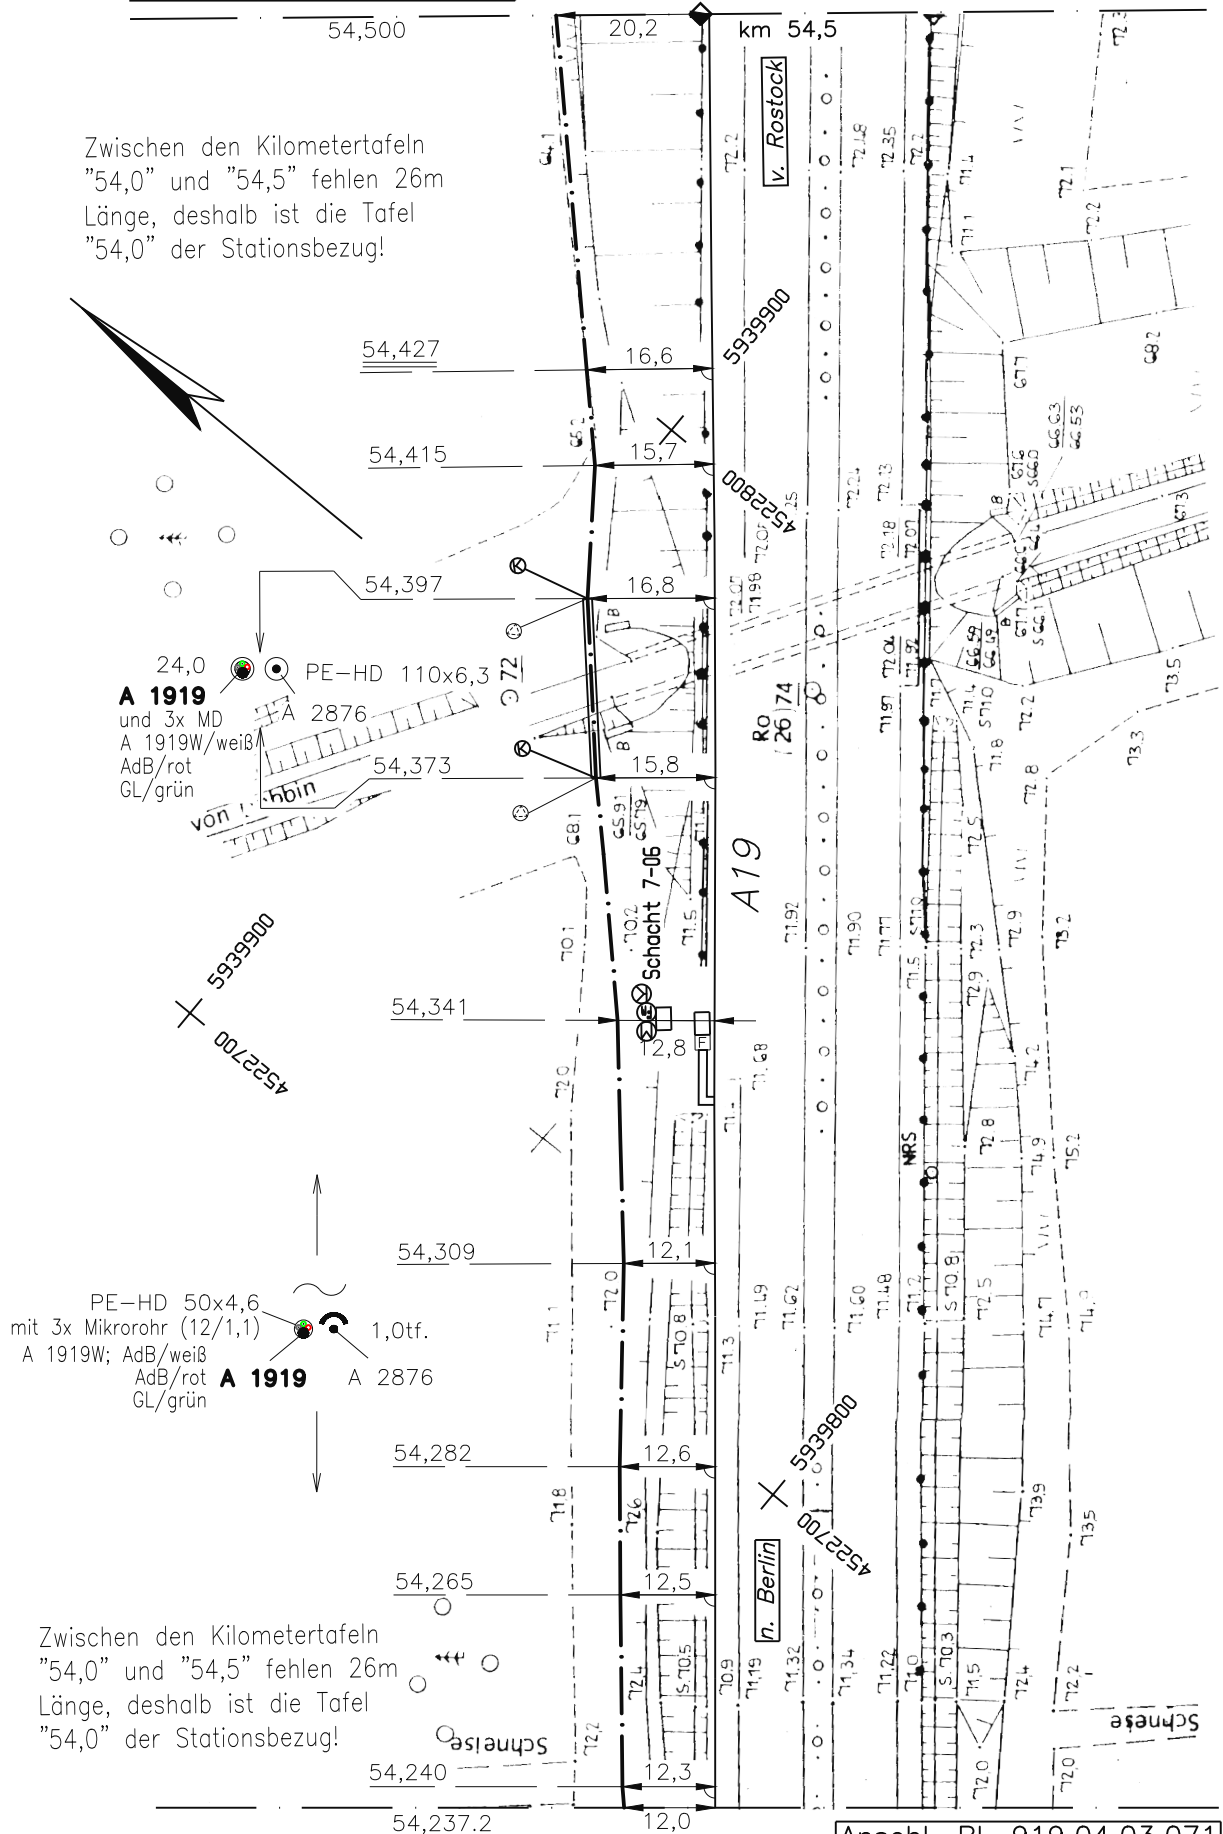

Zwischen den Kilometertafeln
"54,0" und "54,5" fehlen 26m
Länge, deshalb ist die Tafel
"54,0" der Stationsbezug!

Anschl. Bl. 919.04.03.071

Kabeltyp: A-DSF(ZN)(L)2Y 4x6 E9/125µm + 1x2x0,6/1,1				1. Ausg.	Tag	Name	Autobahnfernmeldekanal BAB A 19 AD Wittstock – Rostock A 1919 24' Abschnitt: FM Malchow – Kh Linstow		Maßstab 1:1000
				Bearb.	11/06	Lehmitz			
				Gez.	11/06	Lehmitz			
				Gepr.	11/06	Dahl			
					Straßenbauverwaltung Mecklenburg/Vorpommern		Kabellageplan km 54,237 – 54,500		Blatt 72
2.	Einbau Mikrorohr/A1919W	01/23	Eh/IBZ	919.04.03.072					
Ausg.	Änderung	Datum	Name						