


Stadt Wolfsburg
Porschestra. 49
38440 Wolfsburg

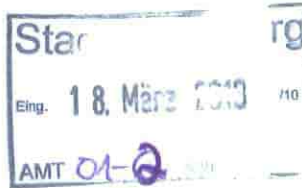

Stadt Wolfsburg
Bürgerdienst

Wolfsburg, 18. März 2013

Bearbeitet von Herrn Tillschneider

Ihr Zeichen, Ihre Nachricht vom

Mein Zeichen (Bei Antwort angeben)
BA-Nr. BS 1073

Durchwahl 0511 / 106-3000
Telefax 0511 / 106-3095
E-Mail kbd-einsatz@lgl.niedersachsen.de

Hannover
12.03.2013

Kampfmittelbeseitigungsbescheinigung Nr. 1

Grundstück/Räumstelle: Wolfsburg, Ausbau A39 bei Sandkamp

Das im beigegeführten Lageplan markierte / schraffierte Grundstück wurde durch:

- ☒ Oberflächensondierung ☐ Tiefensondierung
☒ Bauaushubüberwachung mit Sohlensondierung ☐ Siebung des Aushubs

Die Arbeiten wurden durchgeführt von der Fach-/Räumfirma (Name und Anschrift):

Schollenberger Kampfmittelbergung GmbH, Industriestr. 4a, 29227 Celle	am: 19.04. - 06.12.2012
--	--------------------------------


Abnahme erfolgte durch das LGLN - RD Hannover - Kampfmittelbeseitigungsdienst

Sprengmeister / Fachkundiger:	Herrn Tillschneider	am:
Die bereinigte Fläche (siehe Anlage) beträgt ca.:		28.837,84 m²

- ☐ Kampfmittel wurden nicht gefunden.
☒ Kampfmittel wurden geborgen und abtransportiert
☒ Bei den nicht überprüfbaren Geländeteilen ist bei Bebauung eine Bauaushubüberwachung erforderlich.
☒ Gegen die vorgesehene Nutzung bestehen in Bezug auf Kampfmittel keine Bedenken.
☐ Im Bereich der Bohrpunkte bestehen in Bezug auf Kampfmittel keine Bedenken.
☐ Räumstelle wurde nicht durch den KBD vor Ort abgenommen.
☐ Durch Störeinflüsse kann keine Aussage über Kampfmittelfreiheit getroffen werden.

Anlage
1 Kartenunterlage


Bleicher

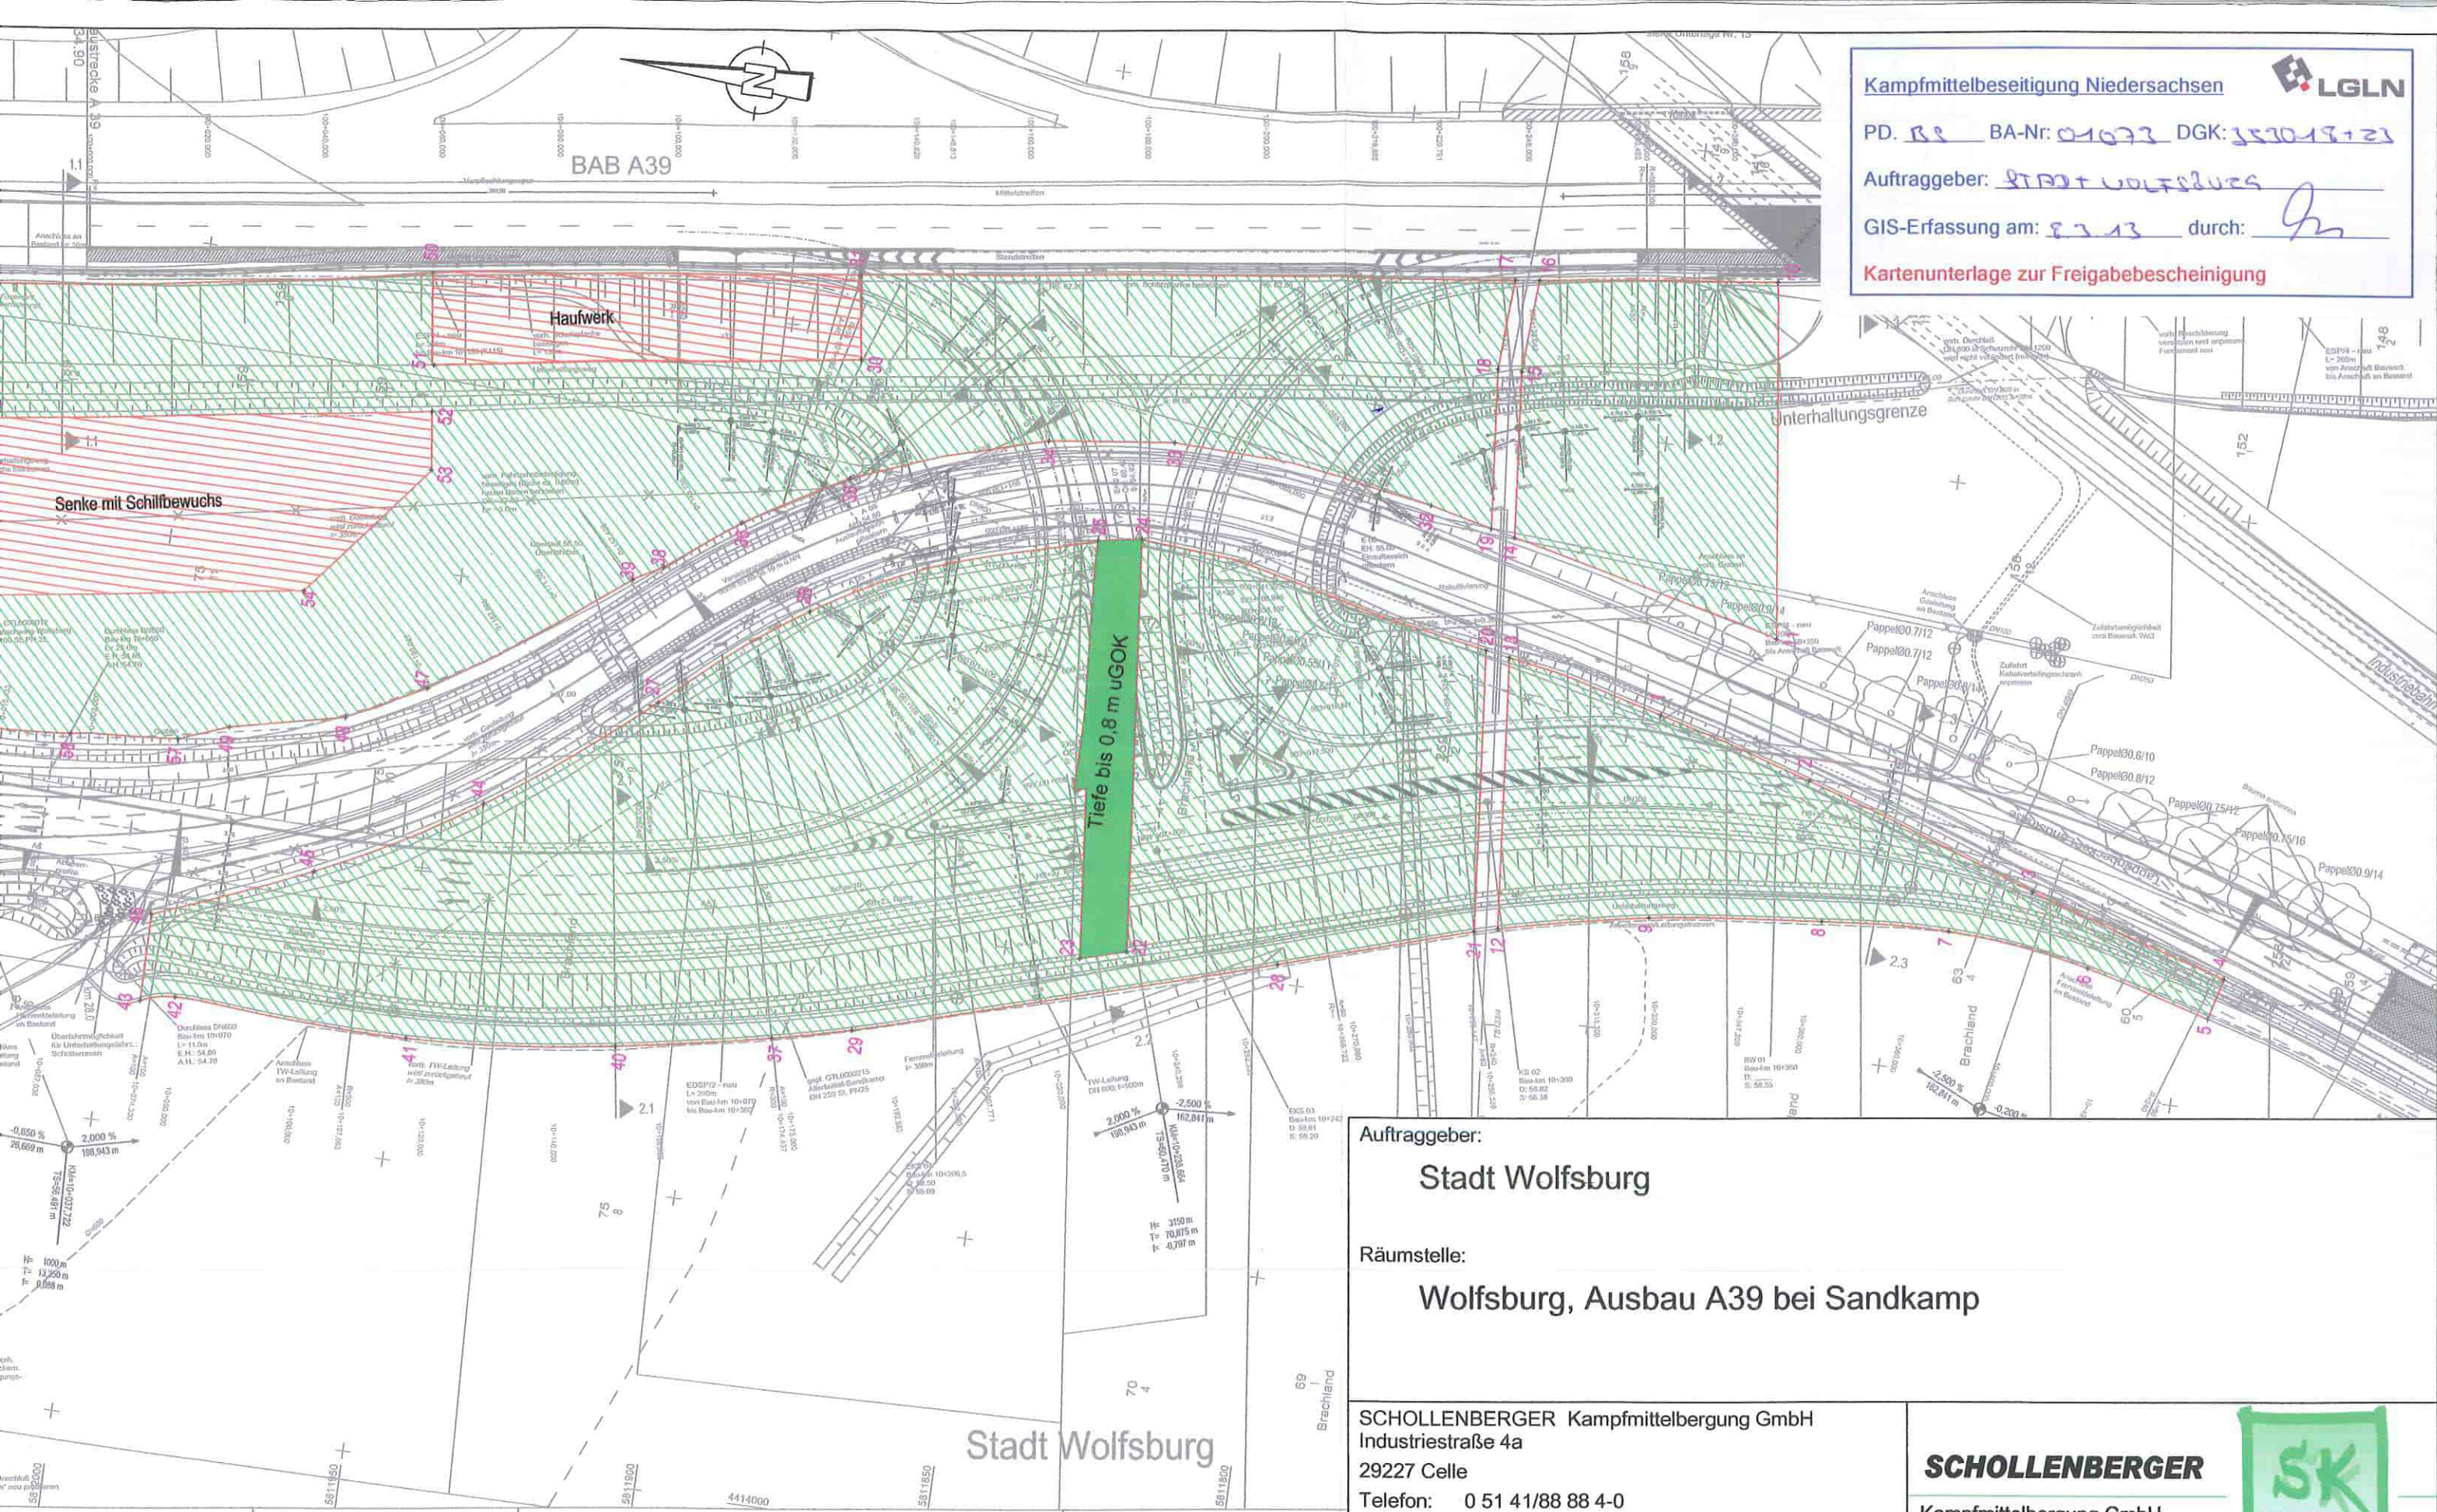

Kampfmittelbeseitigung Niedersachsen



PD. BS BA-Nr. 01073 DGK: 353019+23

Auftraggeber: STADT WOLFSBURG

GIS-Erfassung am: 8.2.13 durch: [Signature]

Kartenunterlage zur Freigabebescheinigung

Auftraggeber:

Stadt Wolfsburg

Räumstelle:

Wolfsburg, Ausbau A39 bei Sandkamp

SCHOLLENBERGER Kampfmittelbergung GmbH
Industriestraße 4a
29227 Celle

Telefon: 0 51 41/88 88 4-0
0 51 41/88 88 4-40

SCHOLLENBERGER

Kampfmittelbergung GmbH



Einsatzleiter: R. Ebert
Truppführer: Platte/Wels
Kartographie: J. Silbermann
Datum: 14.02.2013
Projekt Nr.: 28520

Maßstab:
M 1:1000
Anlage: Abn.1
Blatt: 1

Nr. Eckpunkte mit Koordinaten


Flächen=28249,08 m² mit Fe-Sonde abgesucht
Fe-Verunreinigungen aufgedrungen/abgeborgen
Flächen freigegeben

Bauaushubüberwachung mit Sohlensondierung,
Tiefe bis 0,8 m uGOK; Fläche=588,76 m² freigegeben


Flächen nicht sondierbar

Koordinatensystem: G/K, LS100

Pkt.-Nr.	Rechtswert	Hochwert
1	4414154,23	5811744,71
2	4414146,44	5811718,18
3	4414132,84	5811678,06
4	4414122,43	5811643,81
5	4414115,39	5811645,63
6	4414121,23	5811667,02
7	4414124,21	5811691,31
8	4414123,03	5811712,88
9	4414119,75	5811742,08
10	4414229,75	5811734,73
11	4414169,65	5811726,88
12	4414114,43	5811767,24
13	4414160,48	5811771,41
14	4414180,86	5811773,29
15	4414209,00	5811775,89
16	4414224,74	5811775,00
17	4414224,24	5811779,07
18	4414208,93	5811779,93
19	4414181,85	5811777,43
20	4414161,21	5811775,53
21	4414113,40	5811771,16
22	4414102,00	5811829,48
23	4414099,85	5811837,21
24	4414171,86	5811836,25
25	4414170,64	5811843,64
26	4414152,19	5811890,49
27	4414133,16	5811914,05
28	4414103,21	5811803,75
29	4414082,51	5811873,78
30	4414195,62	5811887,58
31	4414209,91	5811889,64
32	4414184,41	5811788,18
33	4414188,88	5811833,00
34	4414186,32	5811854,27
35	4414175,44	5811886,76
36	4414165,53	5811904,00
37	4414079,31	5811887,17
38	4414156,10	5811916,22
39	4414153,21	5811921,10
40	4414074,17	5811913,33
41	4414070,91	5811948,80
42	4414072,55	5811988,61
43	4414071,17	5811994,48
44	4414112,09	5811941,02
45	4414096,89	5811968,14
46	4414085,97	5811994,52
47	4414130,38	5811953,26
48	4414123,64	5811966,42
49	4414119,27	5811985,59
50	4414200,21	5811961,80
51	4414184,88	5811959,50
52	4414177,02	5811958,80
53	4414167,20	5811957,54
54	4414143,94	5811976,29
55	4414165,54	5812032,75
56	4414135,81	5812028,66
57	4414116,16	5811994,09
58	4414114,52	5812012,37
59	4414113,53	5812025,40
60	4414119,24	5812042,25
61	4414134,29	5812049,88
62	4414185,53	5812058,61

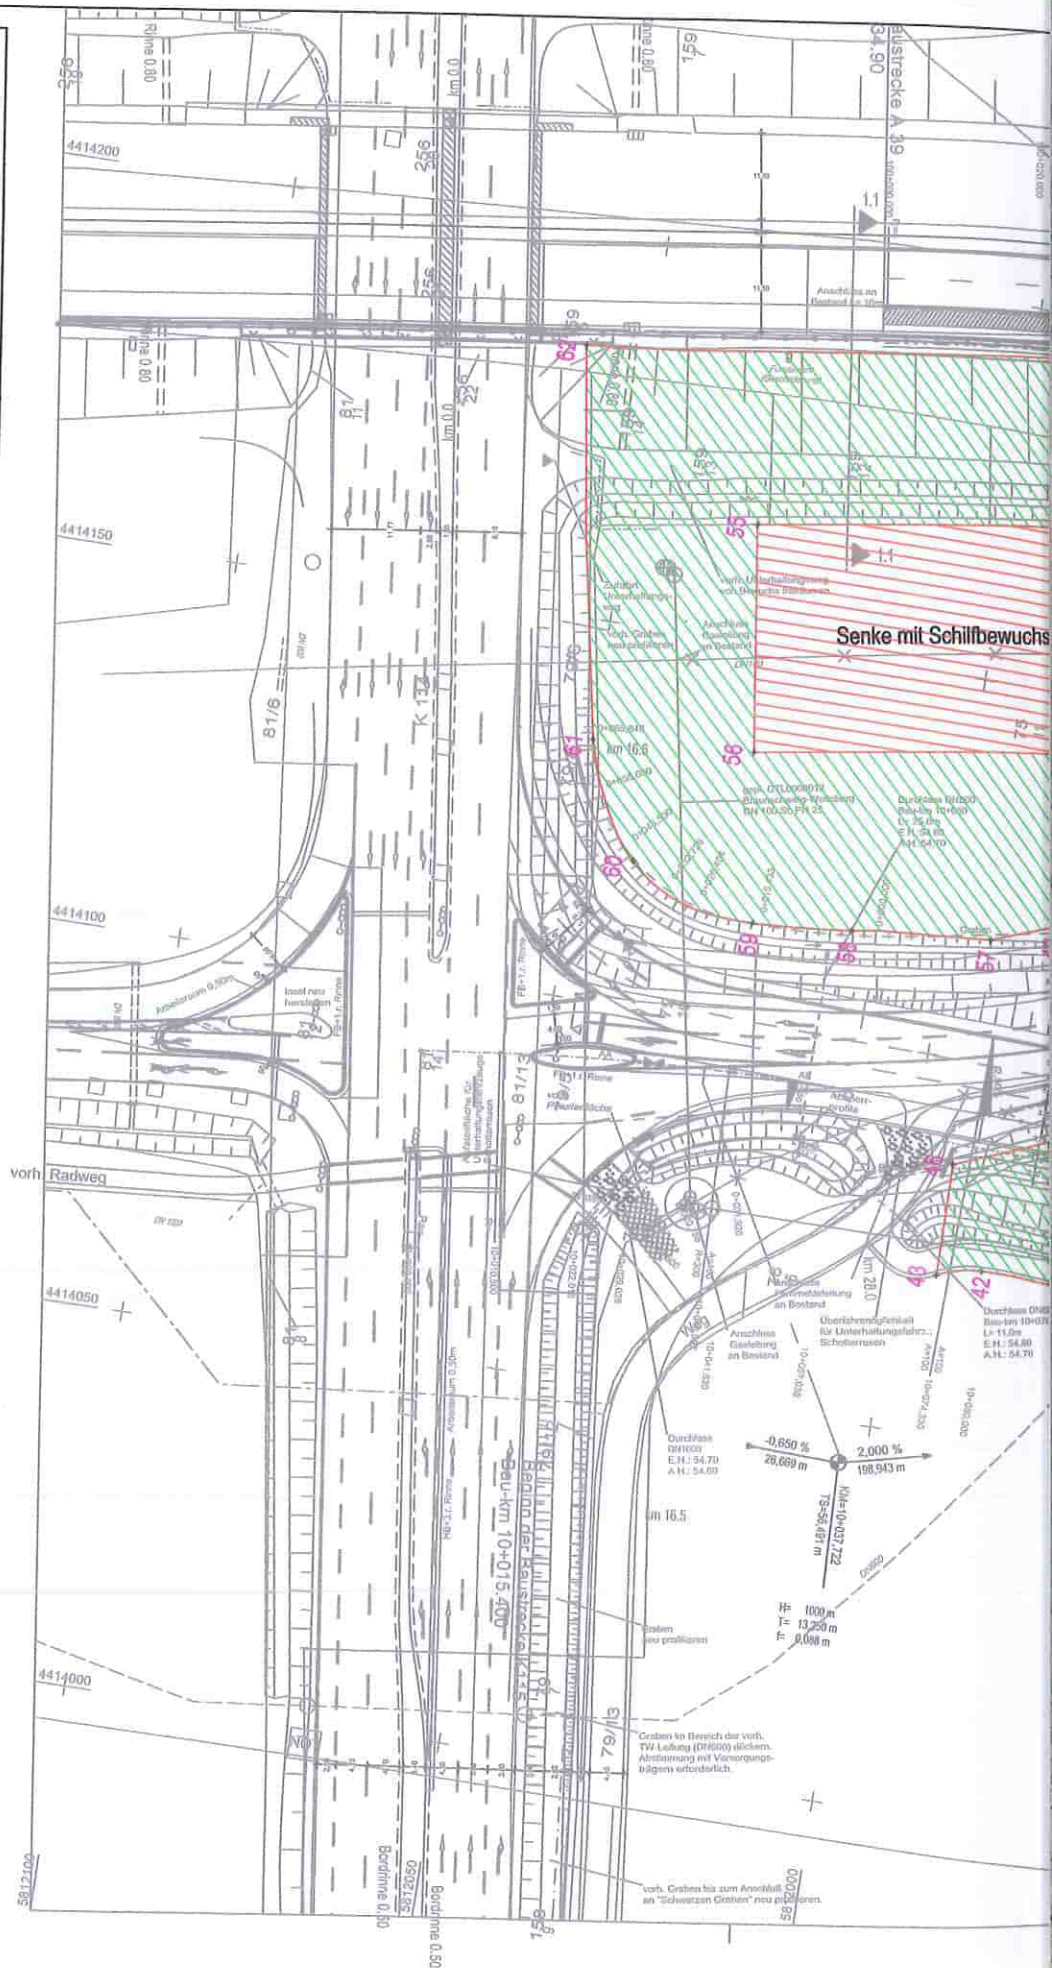

LGLN, Regionaldirektion Hannover
 Kampfmittelbeseitigungsdienst
 Marienstraße 34, 30171 Hannover

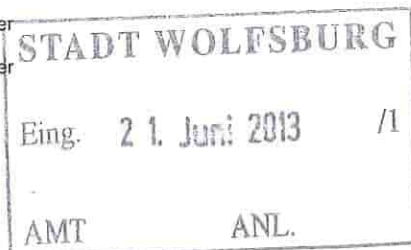 Stadt Wolfsburg
 Porschestra. 49
 38440 Wolfsburg

 Stadt Wolfsburg
 Bürgerdienste -
 24. Juni 2013

Bearbeitet von Herrn Tillschneider

Ihr Zeichen, Ihre Nachricht vom

 Mein Zeichen (Bei Antwort angeben)
 BA-Nr. BS 1073

 Durchwahl 0511 / 106-3000 Hannover
 Telefax 0511 / 106-3095 17.06.2013
 E-Mail kbd-einsatz@lgl.niedersachsen.de

Kampfmittelbeseitigungsbescheinigung Nr. 1

Grundstück/Räumstelle: Wolfsburg, Ausbau A39 bei Sandkamp

Das im beigelegten Lageplan markierte / schraffierte Grundstück wurde durch:

- | | |
|---|--|
| ☒ Oberflächensondierung | ☐ Tiefensondierung |
| ☒ Bauaushubüberwachung mit Sohlensondierung | ☐ Siebung des Aushubs |

Die Arbeiten wurden durchgeführt von der Fach-/Räumfirma (Name und Anschrift):

Schollenberger Kampfmittelbergung GmbH, Industriestr. 4a, 29227 Celle	am: 18.03. - 26.04.2013
--	--------------------------------


Abnahme erfolgte durch das LGLN - RD Hannover - Kampfmittelbeseitigungsdienst

Sprengmeister / Fachkundiger:	Herrn Tillschneider	am:
Die bereinigte Fläche (siehe Anlage) beträgt ca.:		3.199,40 m²

- | |
|--|
| ☒ Kampfmittel wurden nicht gefunden. |
| ☐ Kampfmittel wurden geborgen und abtransportiert |
| ☒ Bei den nicht überprüfbaren Geländeteilen ist bei Bebauung eine Bauaushubüberwachung erforderlich. |
| ☒ Gegen die vorgesehene Nutzung bestehen in Bezug auf Kampfmittel <u>keine</u> Bedenken. |
| ☐ Im Bereich der Bohrpunkte bestehen in Bezug auf Kampfmittel <u>keine</u> Bedenken. |
| ☐ Räumstelle wurde nicht durch den KBD vor Ort abgenommen. |
| ☐ Durch Störeinflüsse kann keine Aussage über Kampfmittelfreiheit getroffen werden. |

Anlage
 1 Kartenunterlage


 Bleicher

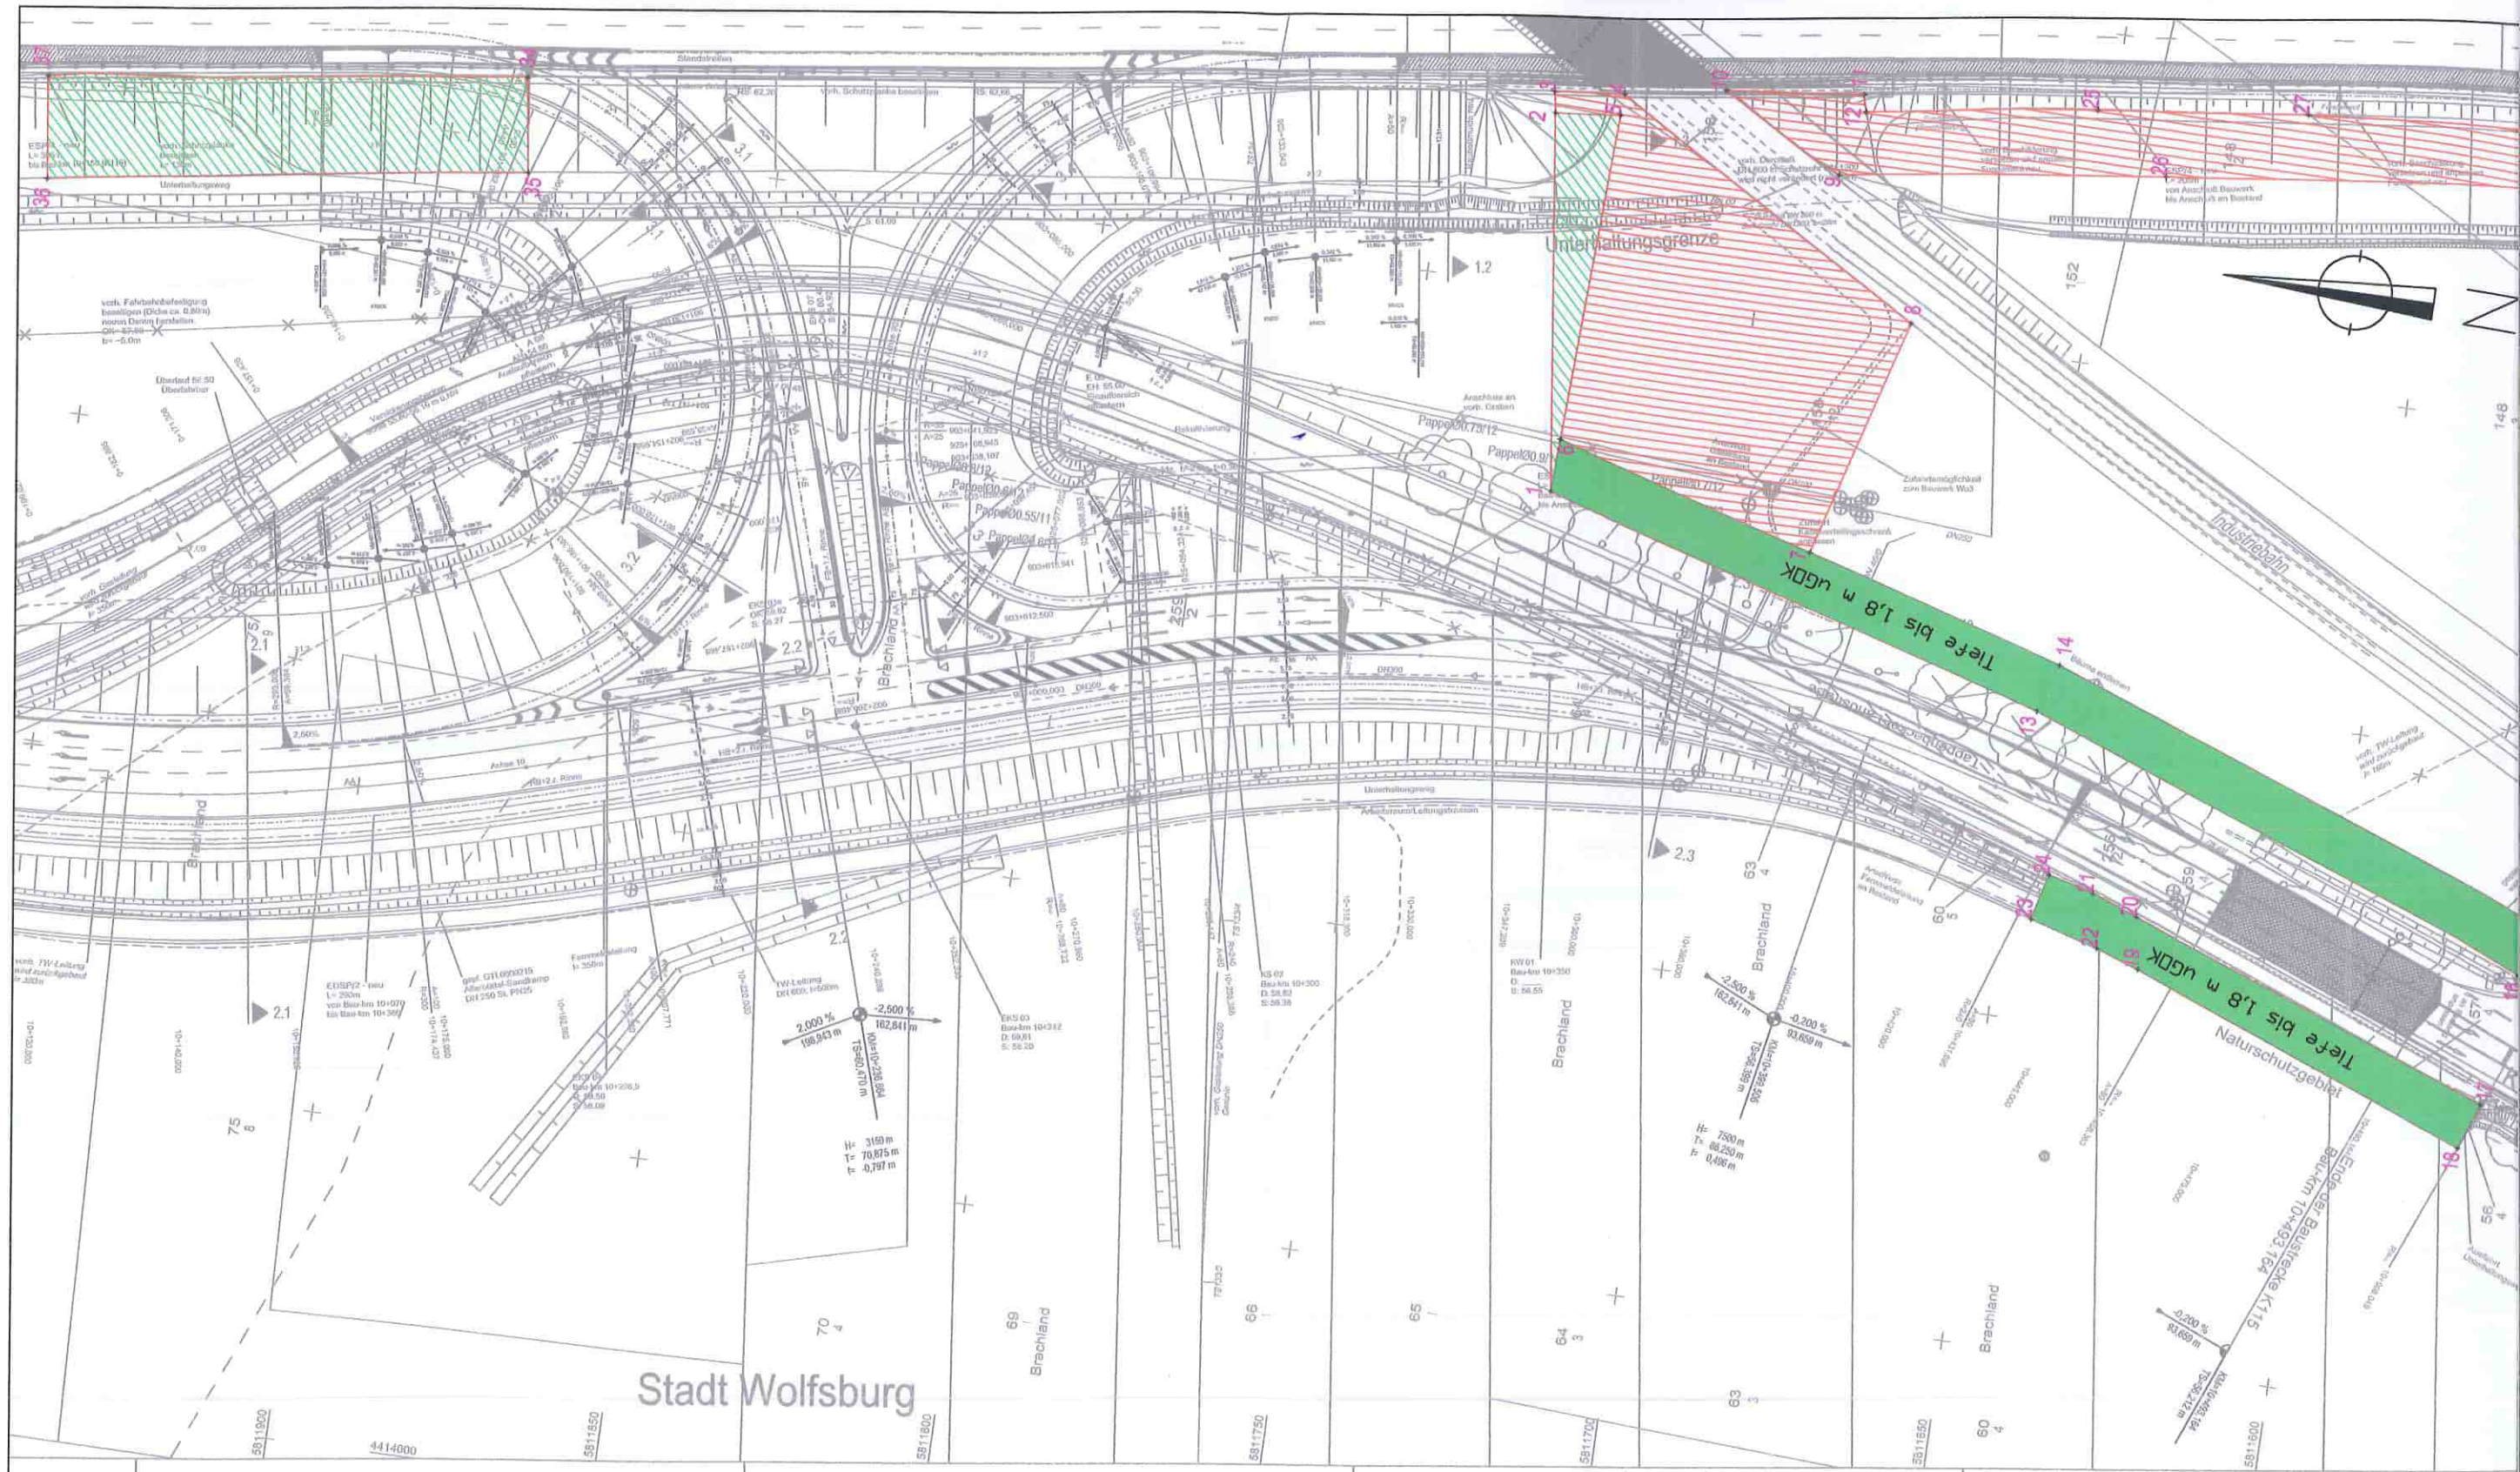

Stadt Wolfsburg

Tiefe bis 1,8 m uGDK

Tiefe bis 1,8 m uGDK


Ende der Baustrecke K715










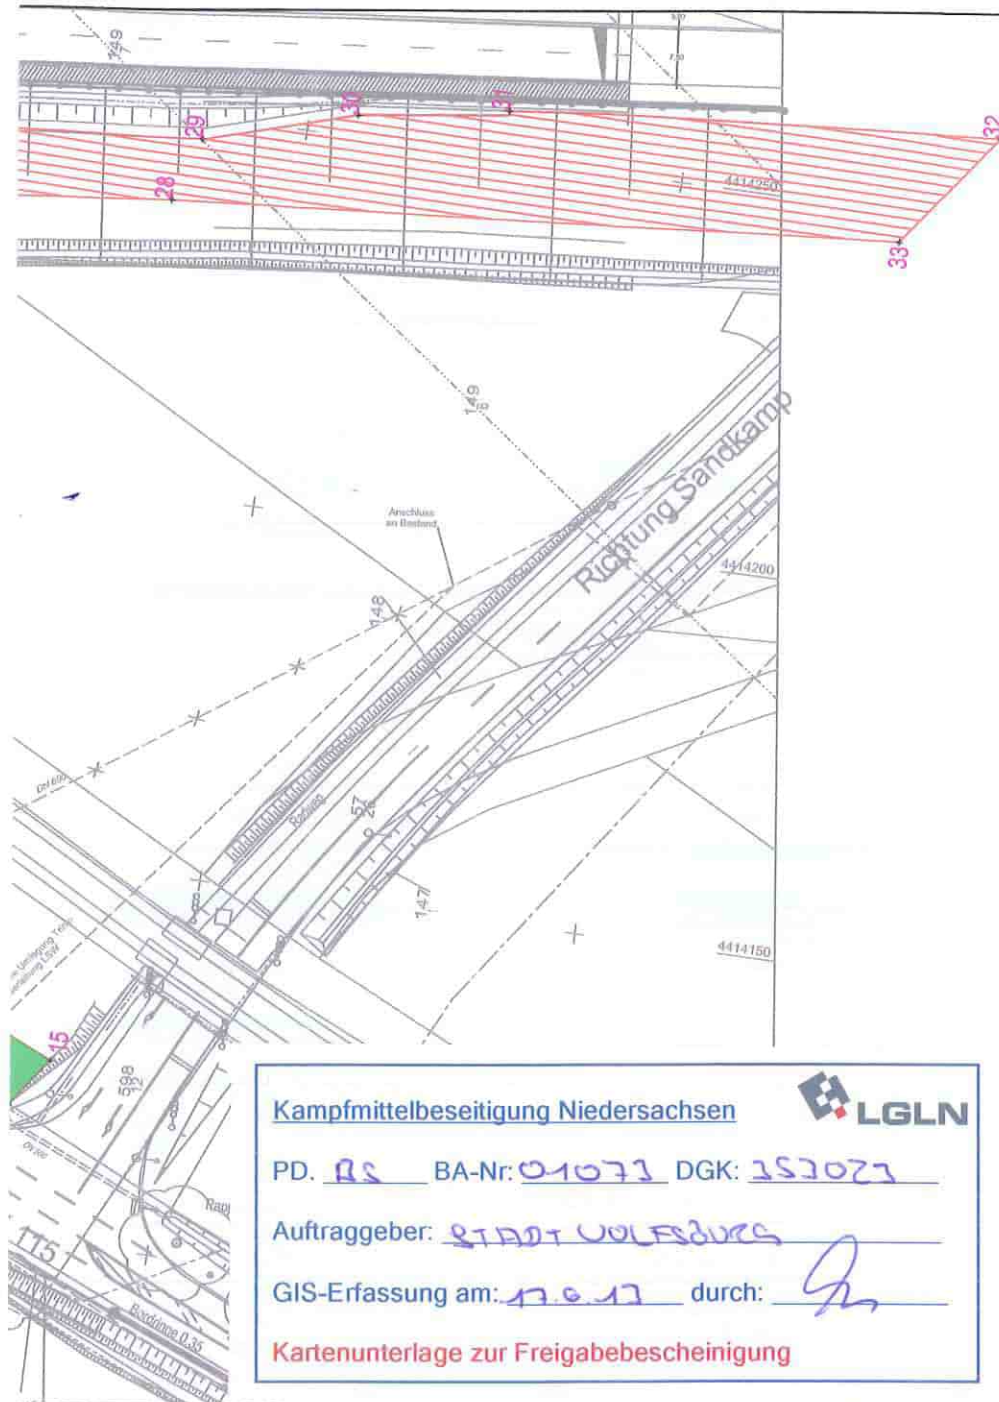

Koordinatensystem: G/K, LS100		
Pkt.-Nr.	Rechtswert	Hochwert
1	4414169,65	5811726,88
2	4414226,50	5811734,20
3	4414229,75	5811734,73
4	4414231,11	5811724,19
5	4414227,77	5811724,35
6	4414177,70	5811726,53
7	4414165,93	5811686,55
8	4414202,33	5811676,22
9	4414223,34	5811690,18
10	4414233,82	5811708,91
11	4414235,80	5811688,12
12	4414233,24	5811687,45
13	4414146,78	5811649,16
14	4414154,21	5811646,70
15	4414123,66	5811566,35
16	4414117,15	5811571,14
17	4414096,92	5811574,25
18	4414089,91	5811576,69
19	4414110,11	5811628,43
20	4414117,95	5811629,75
21	4414120,57	5811636,79
22	4414112,40	5811635,09
23	4414115,39	5811645,63
24	4414122,43	5811643,81
25	4414238,33	5811652,58
26	4414229,79	5811640,85
27	4414241,99	5811620,85
28	4414238,44	5811566,36
29	4414246,95	5811563,52
30	4414252,97	5811543,64
31	4414256,31	5811523,90
32	4414261,71	5811459,11
33	4414246,27	5811470,58
34	4414209,91	5811889,64
35	4414195,62	5811887,58
36	4414184,84	5811959,81
37	4414200,21	5811961,80

Auftraggeber:

Stadt Wolfsburg

Räumstelle:

Wolfsburg, Ausbau A39 bei Sandkamp

SCHOLLENBERGER Kampfmittelbergung GmbH
Industriestraße 4a
29227 Celle
Telefon: 0 51 41/88 88 4-0
0 51 41/88 88 4-40

SCHOLLENBERGER

Kampfmittelbergung GmbH



Einsatzleiter:	R. Ebert	Maßstab: M 1:1000
Truppführer:	D. Wels	
Kartographie:	J. Silbermann	
Datum:	05.06.2013	Anlage: Abn.1
Projekt Nr.:	31390	Blatt: 1

- +Nr. Eckpunkte mit Koordinaten
-  Gelände mit Fe-Sonde abgesucht
Fe-Verunreinigungen aufgegraben/abgeborgen
Flächen freigegeben
-  Bauaushubüberwachung mit Sohlensondierung
Flächen freigegeben
-  Flächen nicht sondierbar (Leitungen)