



Bestandsaufnahme im BAB RQ 36
- Lage der Aufnahmepunkte

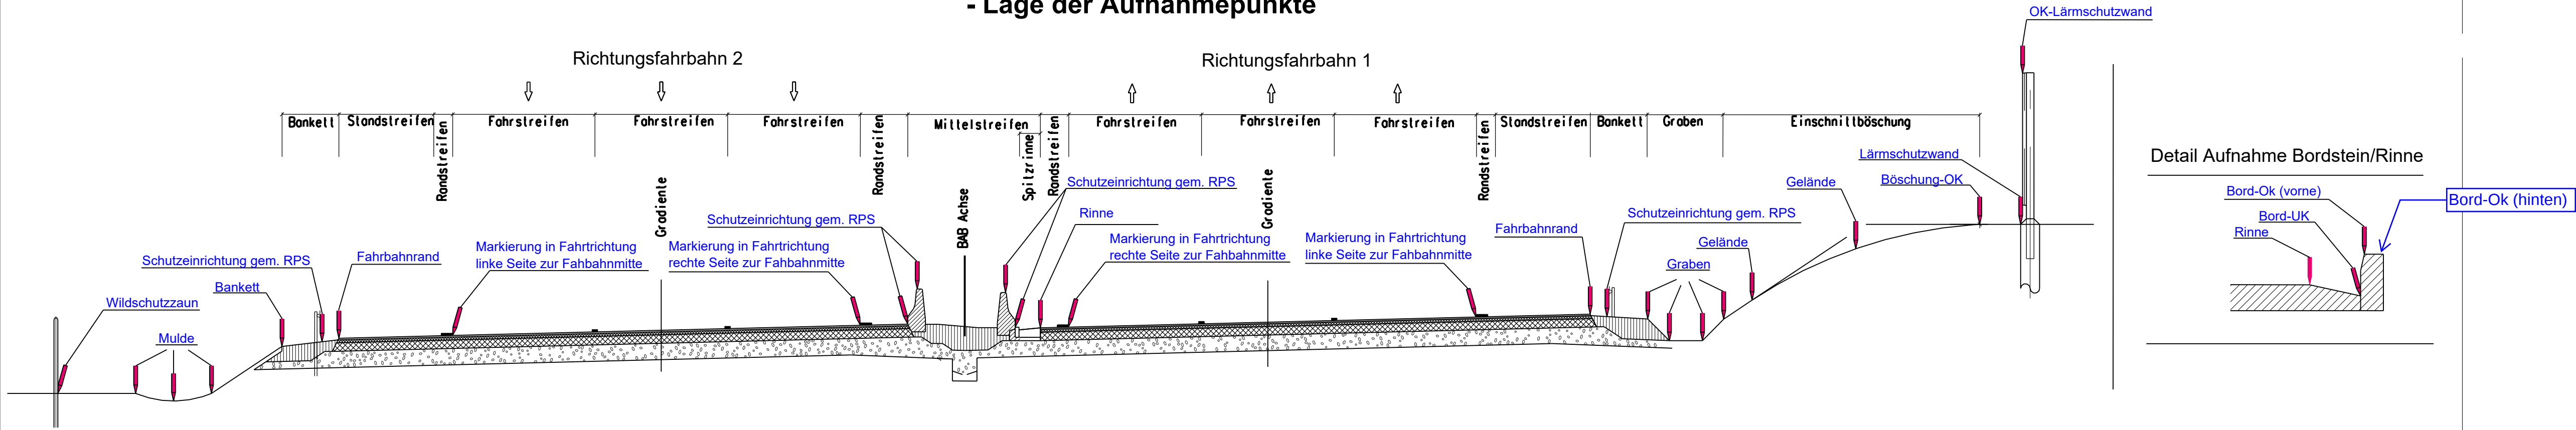


Detail Aufnahme Schilderbrücken/Schilderfundamente

Detail Draufsicht
Schilderfundamente

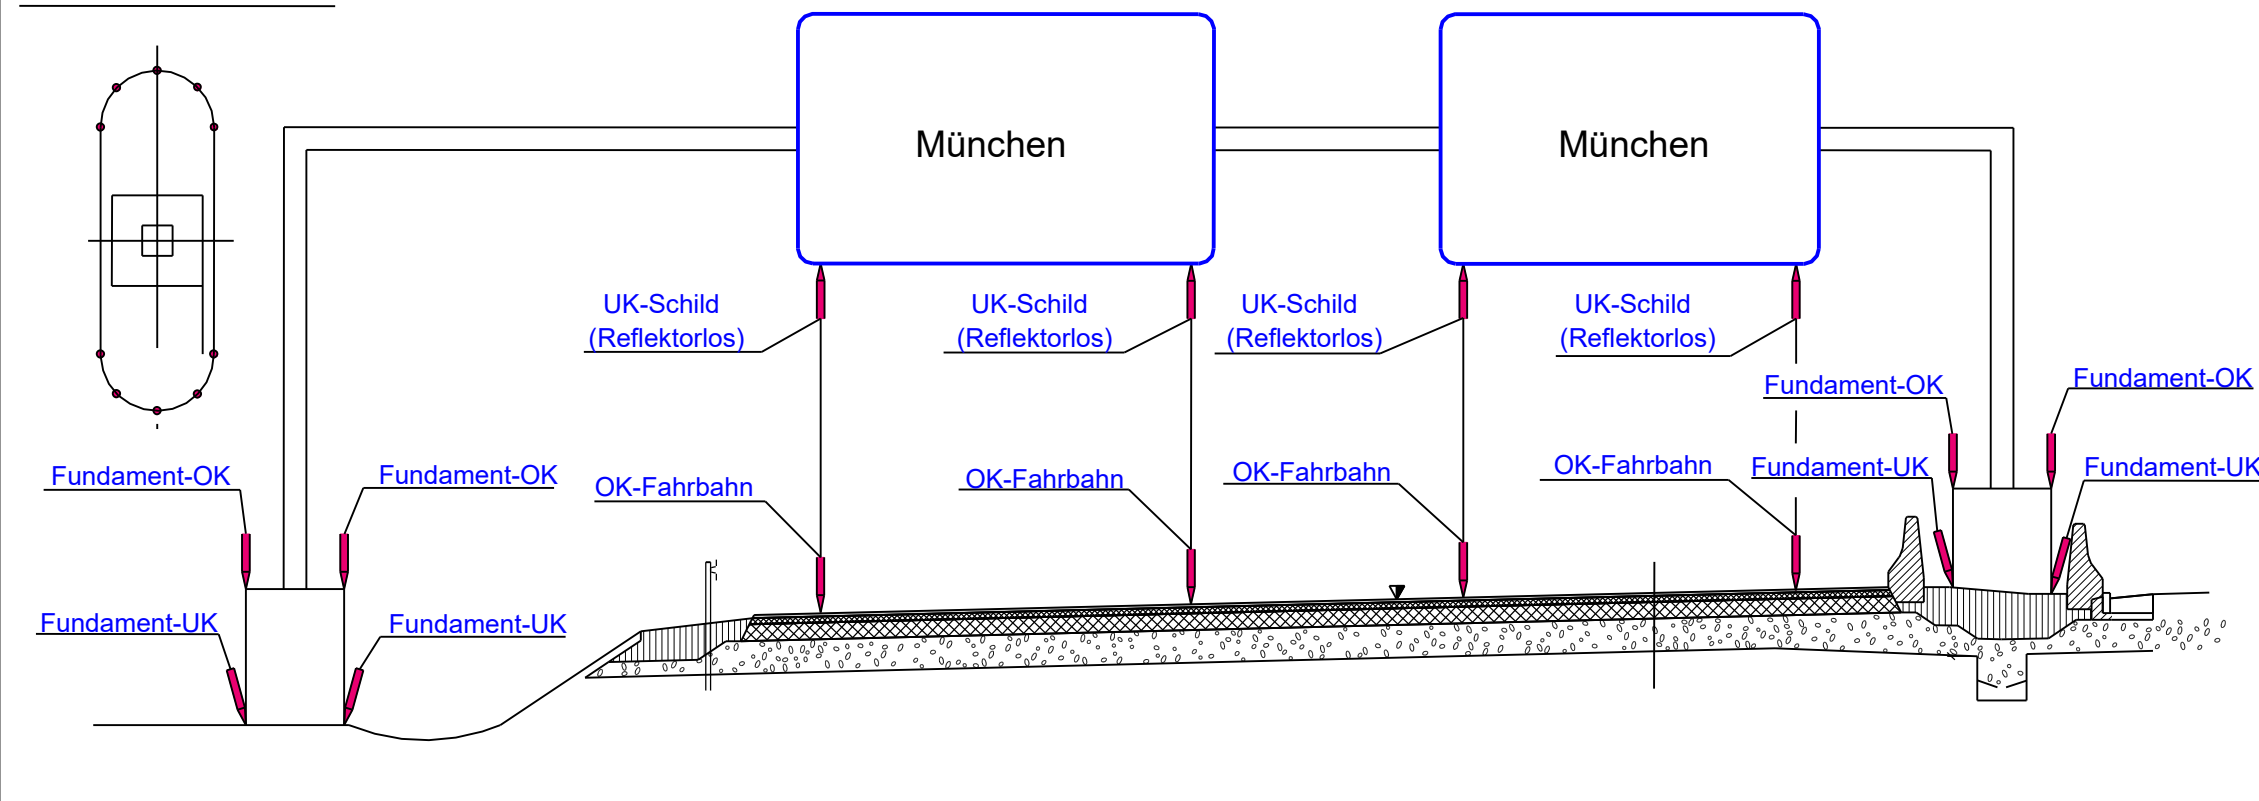

Detail Aufnahme Schacht/Leitungen/Hinterfüllung

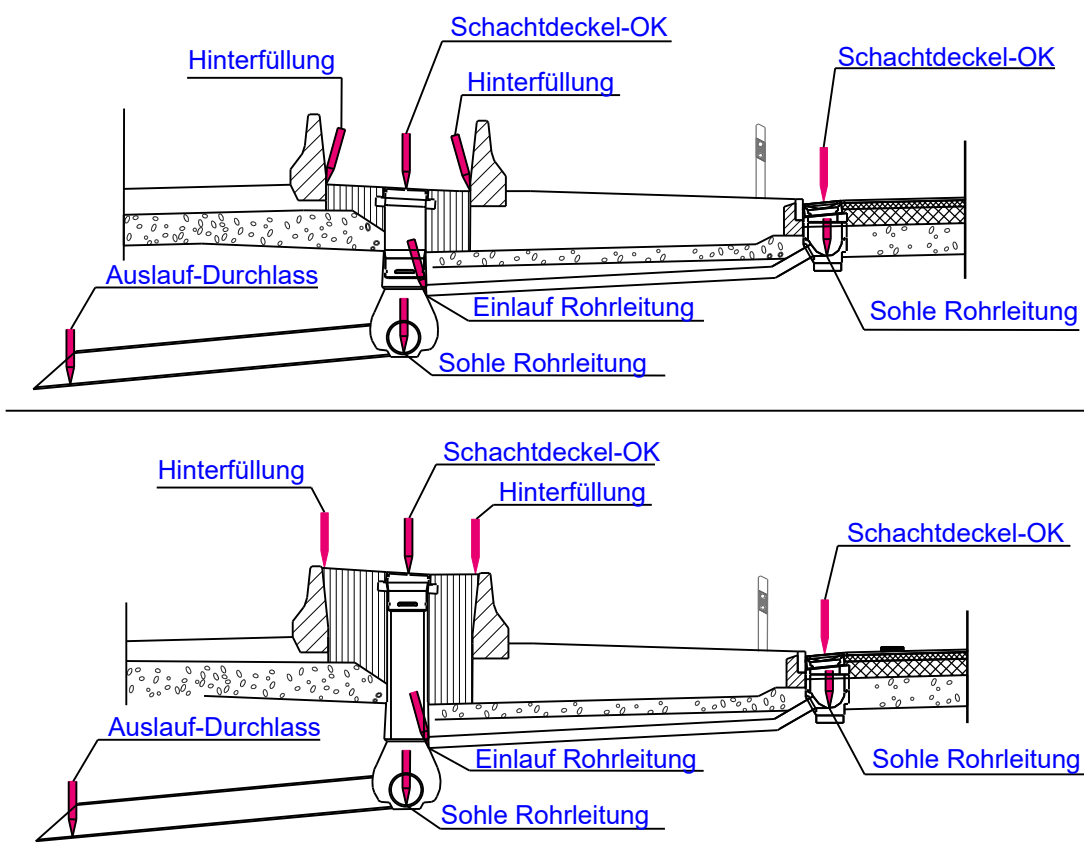

Detail Aufnahme Dammschüttung

