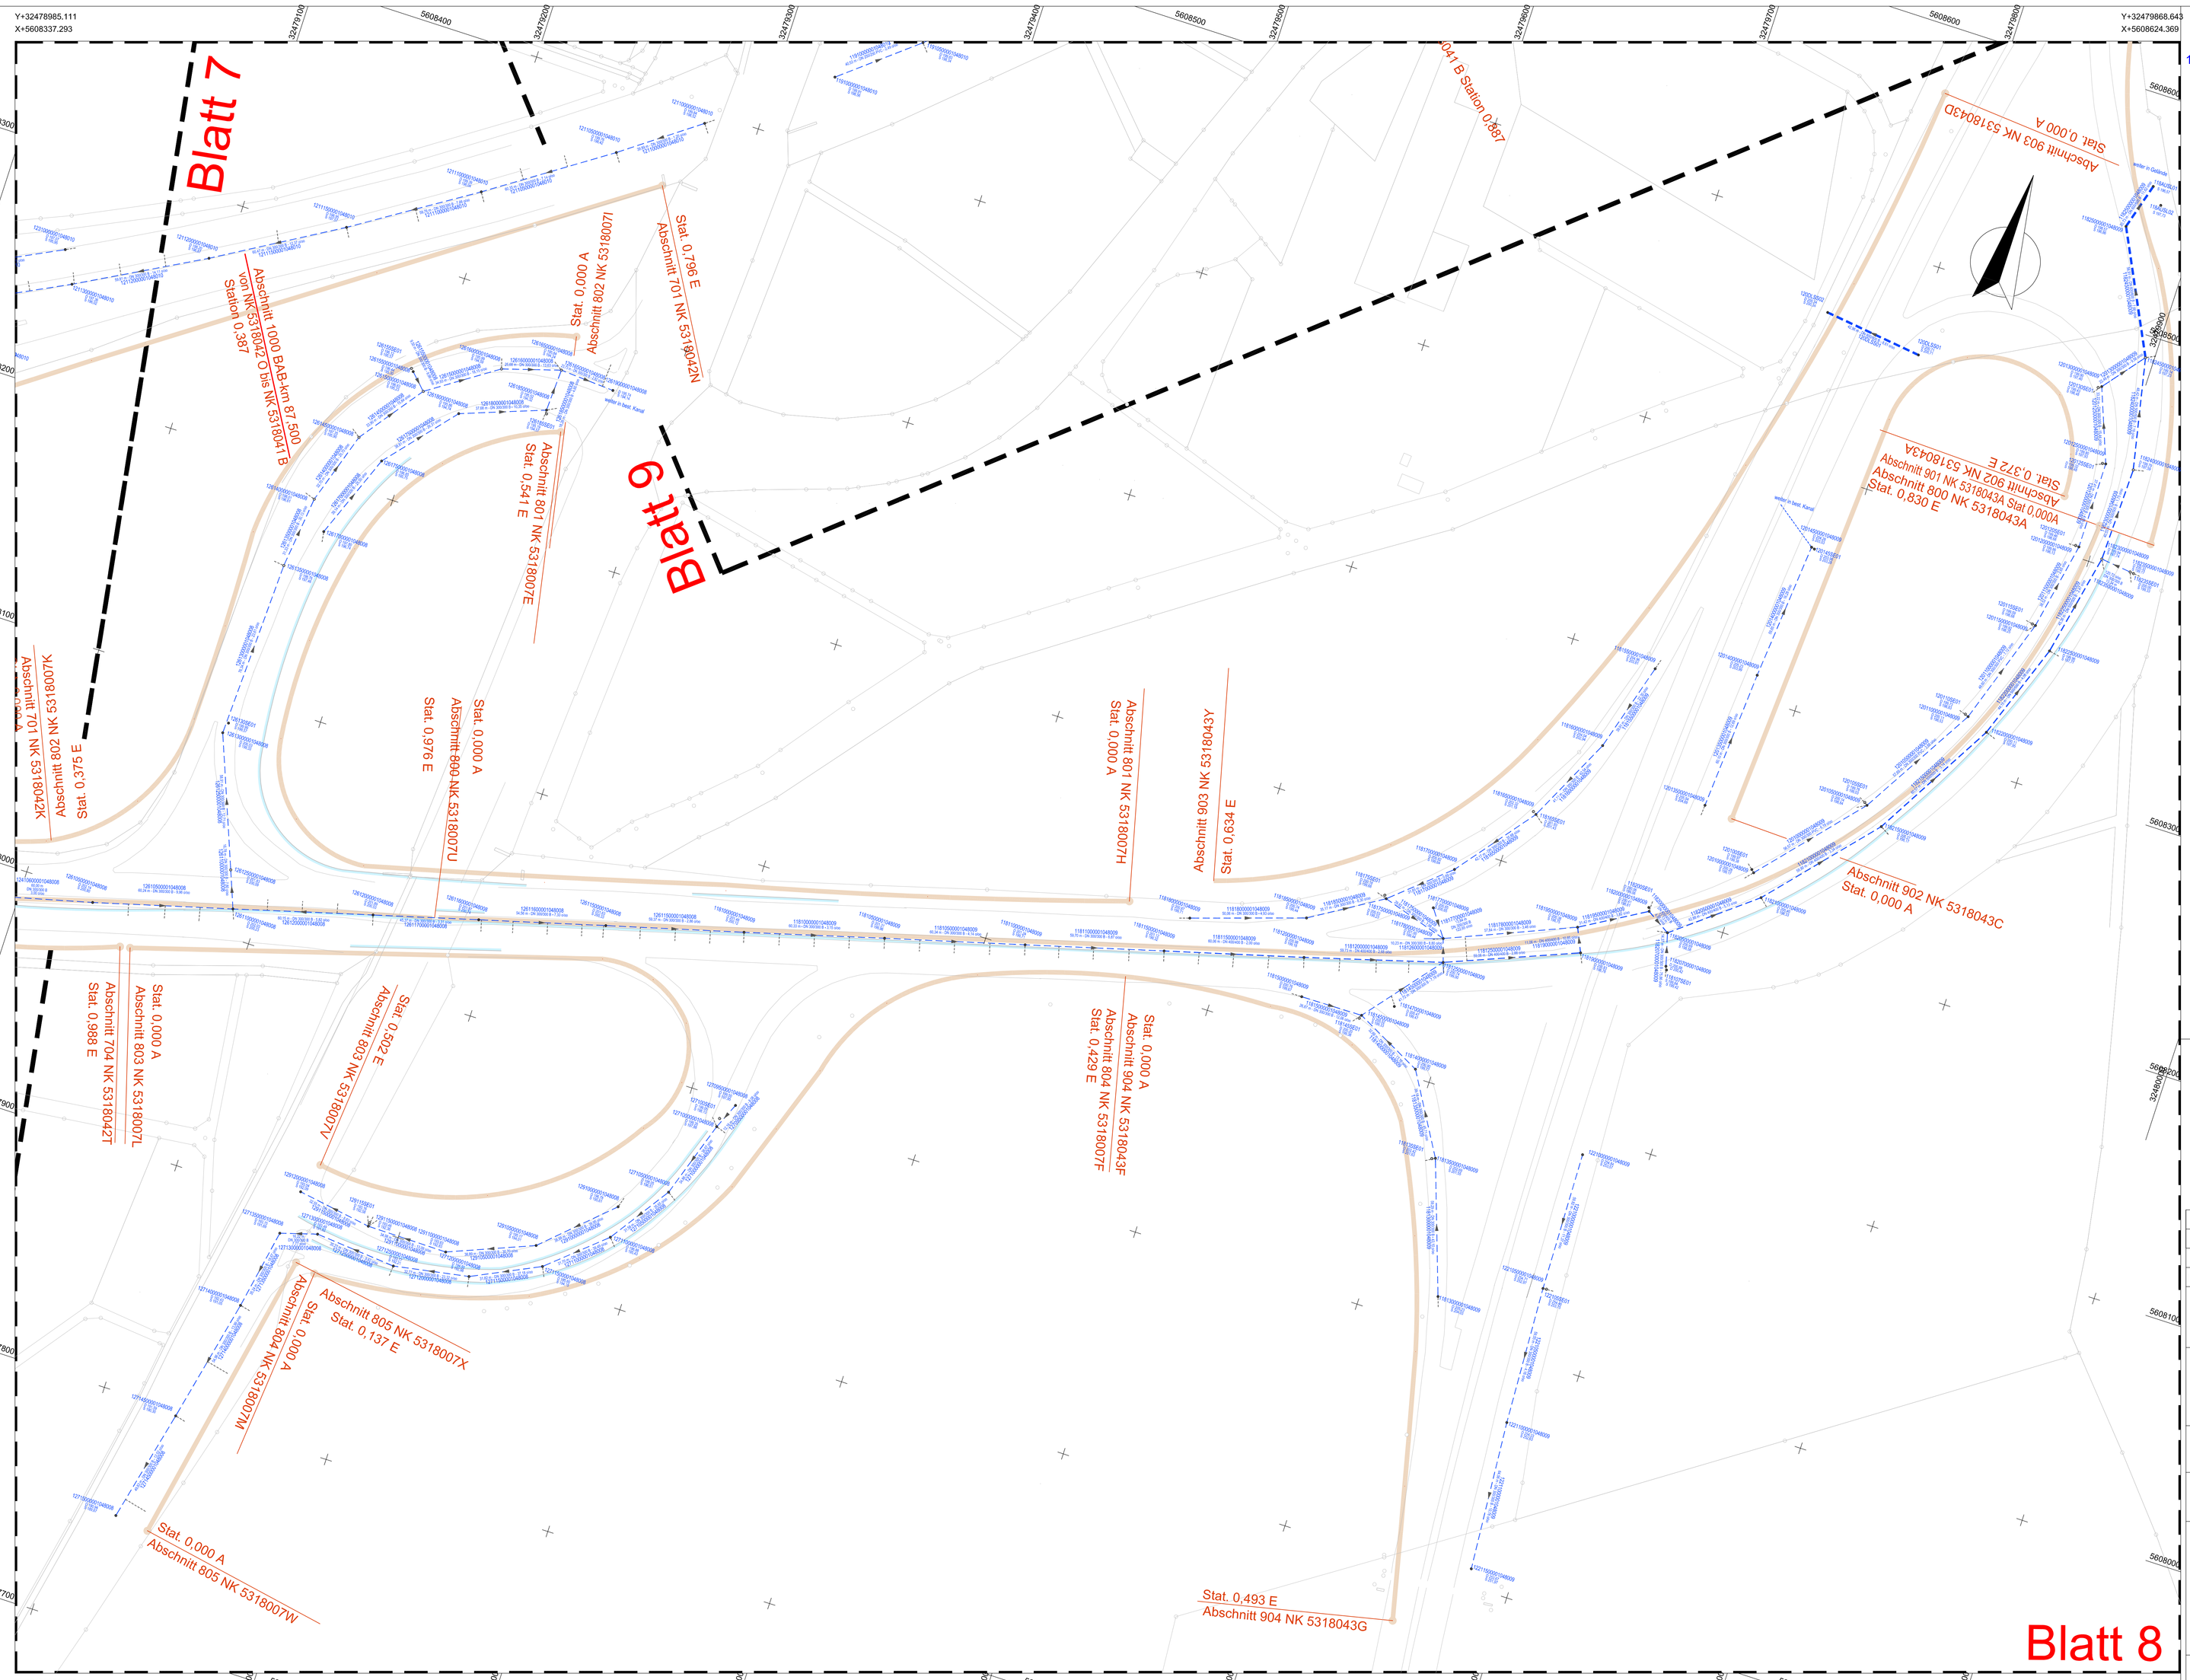

Kanalbestand

10110000001048010
D 315,31
S 313,81
Anschluss-leitung
58,30 m - DN 300/300 B - 34,39 o/oo
10110500001048010

1 01 105 0000 1 0480 10
Kennziffer Straßenabschnitt
Straßennummer
Straßengattung
frei
Schachtnummer
Teilnetz
Entwässerungssystem

Schacht nicht eingemessen

Abschnitt 1000 BAB-km 90,000
von NK 53180420 O bis NK 5318041 B Station 2,887

BAB Kilometer
Station im Netzknotenabschnitt

Rinne

Streckenabschnitt

Index	Datum	Gegenstand der Änderung	Bearb.	Gez.	Geprüft

Bearbeitet:
Ingenieurbüro für Bauwesen
Fischer & Scheld
Rathausstraße 1 * 57234 Wilnsdorf * Tel. 02739/2833 * info@fischer-scheld.de

HESSEN
Hessen Mobil
Dezernat Betrieb
Westhessen

Hessen Mobil
Straßen- und Verkehrsmanagement
Dillenburg
Moritzstraße 16 — 35683 Dillenburg
Tel.: 02771/840 - 0 — Fax: 02771/840 - 300

Kanalbestandskataster

Unterlage		4.1
Blatt Nr.		8
Reg. Nr.		
Datum		Name
bearbeitet	28.08.2014	Ermert
gezeichnet	28.08.2014	Ermert
geprüft	29.08.2014	Scheld

A 480 von der L 3047 westlich von Wettenberg bis zum Reiskirchener Dreieck

Geprüft

Dillenburg, den .....

Maßstab 1:1000

Lageplan Bestand Kanal

Aufgestellt

Herausgeber: Hessen Mobil Straßen- und Verkehrsmanagement

VESTRA

Build 042 M 1:1000 30.01.2013 9:59