
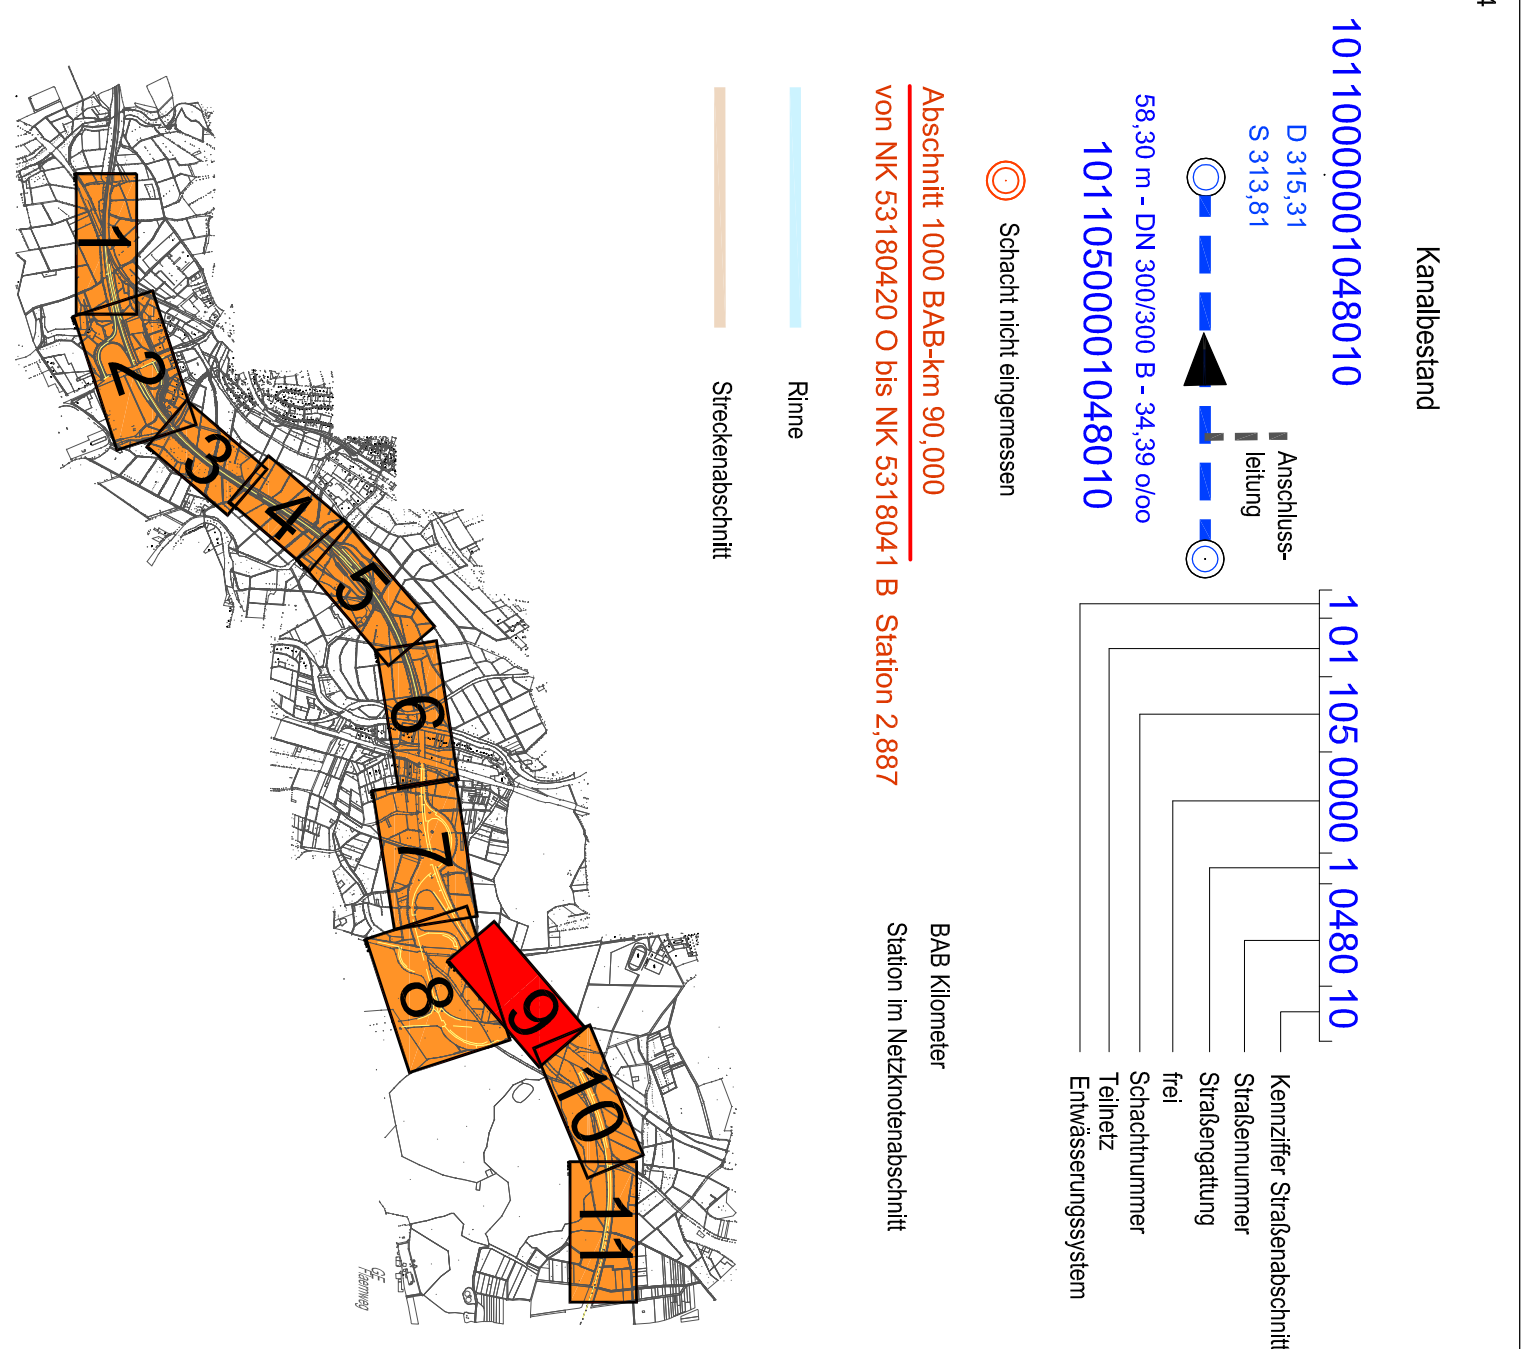


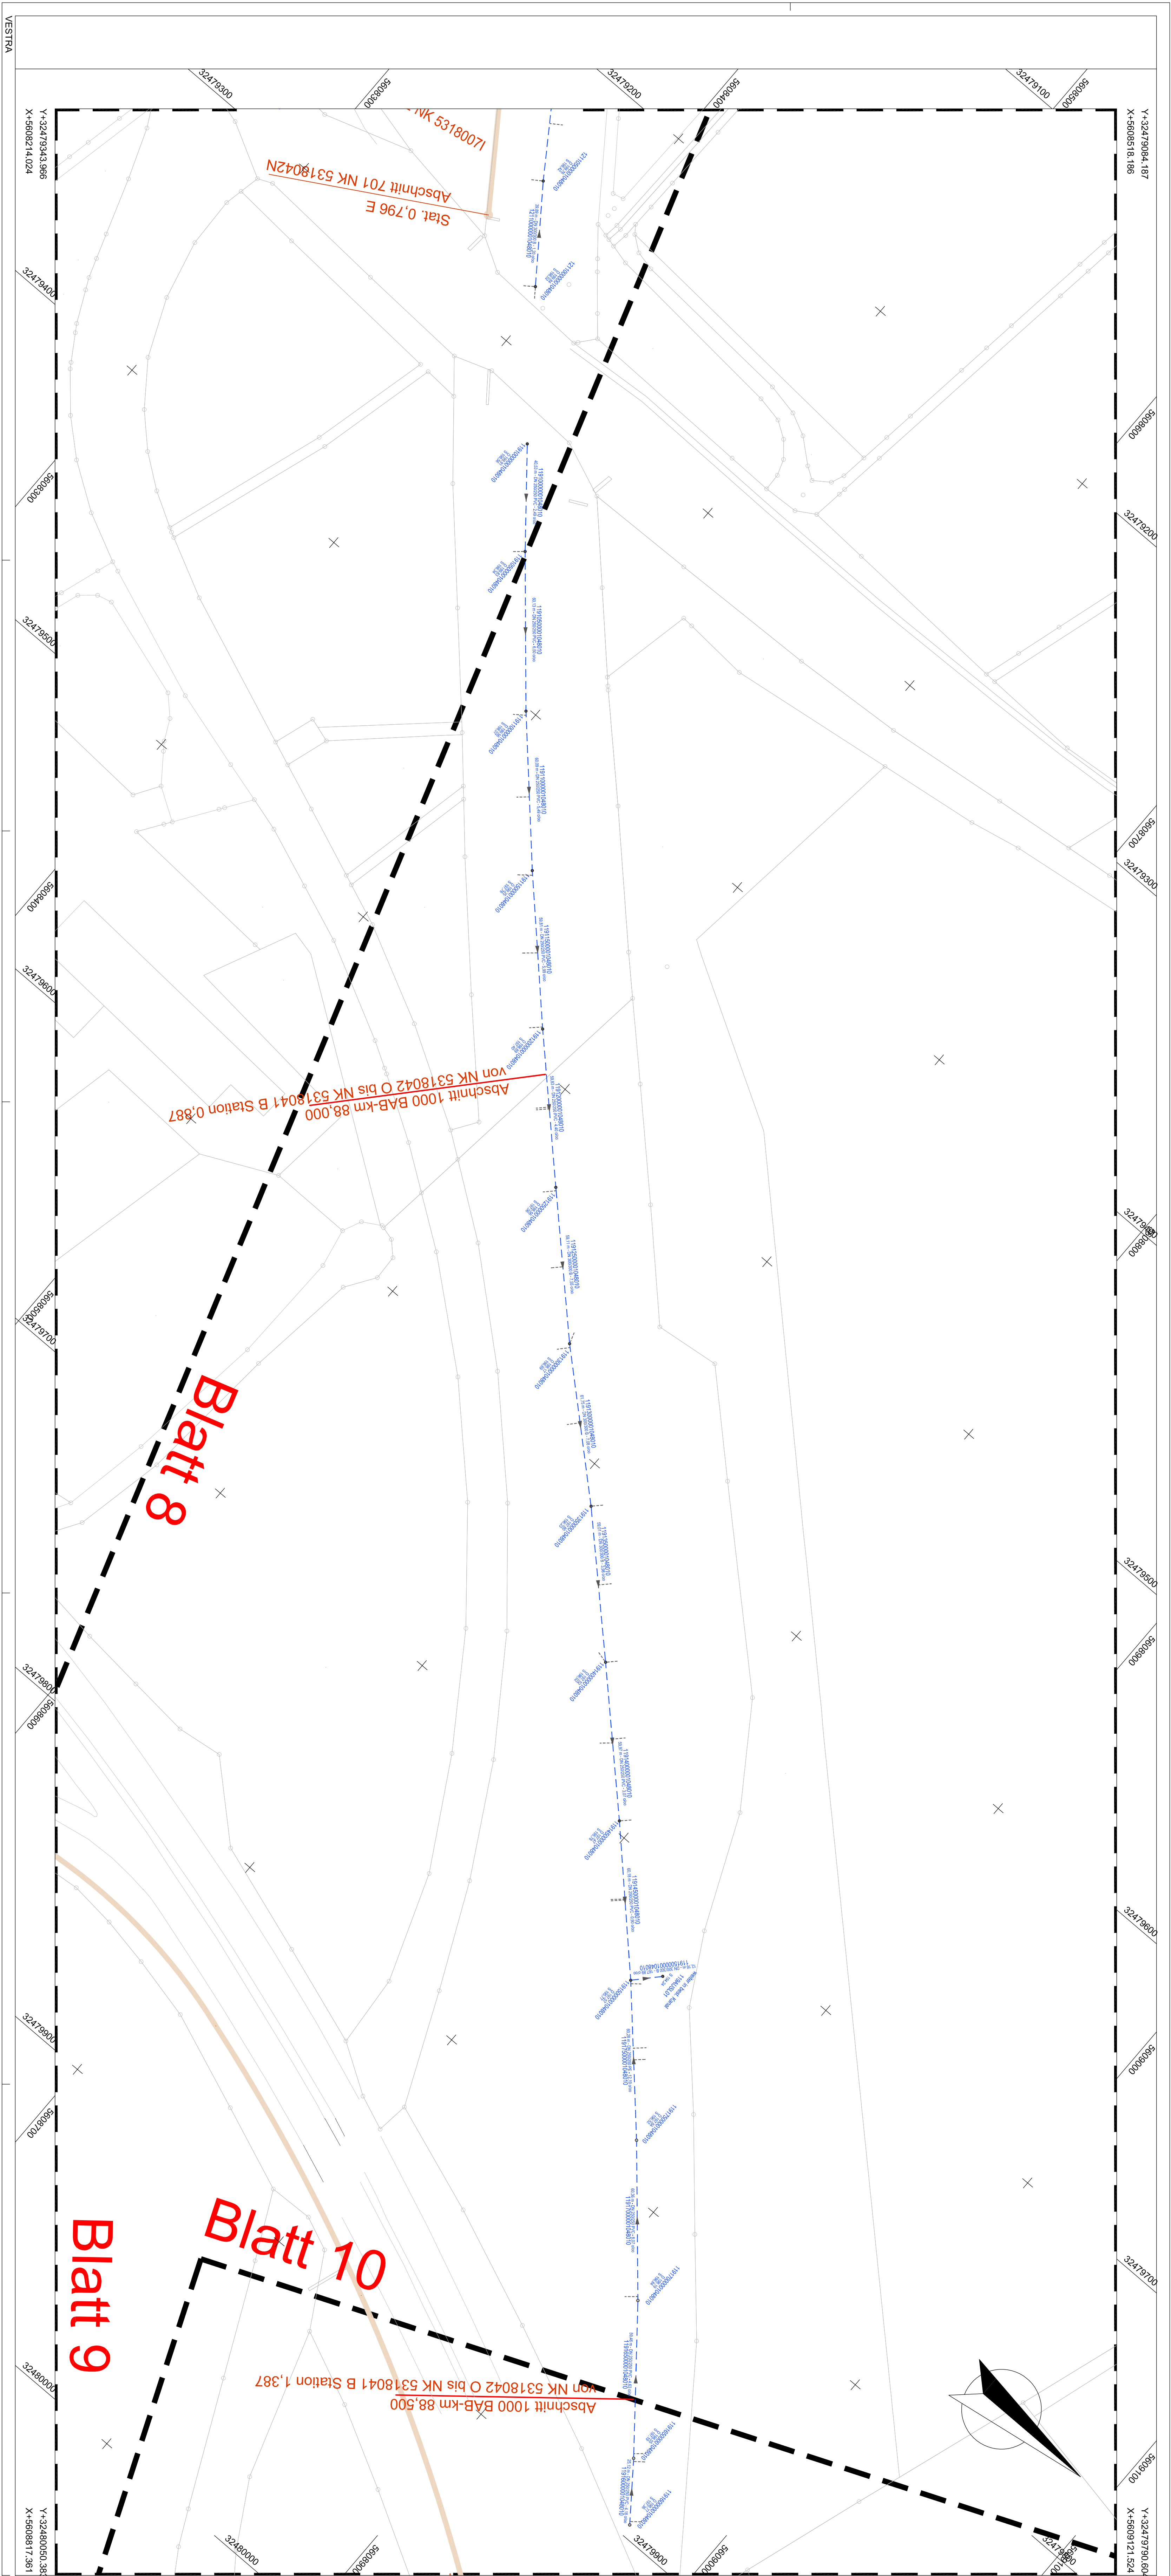

Index	Datum	Gegenstand der Änderung	Bearb.	Gez.	Gepprüft

Beauftragte:
Fischer & Schild
 Runkelstraße 1 • 57234 Wittenau • Tel. 027 30 23 00 • info@fischer-schild.de

Kanabestandskatalog	
Best. Nr.	9
Reg. Nr.	
Datum	
28.03.2014	Ermerl
gezeichnet	Ermerl
28.03.2014	
geprüft	Schädl
29.03.2014	

Geometrie	Maßstab 1:1000
	Lageplan Bestand Kanal
	Aufgestellt
Dimensionierung, der	

Herausgeber: Hessen Mobil Straßen- und Verkehrsmanagement