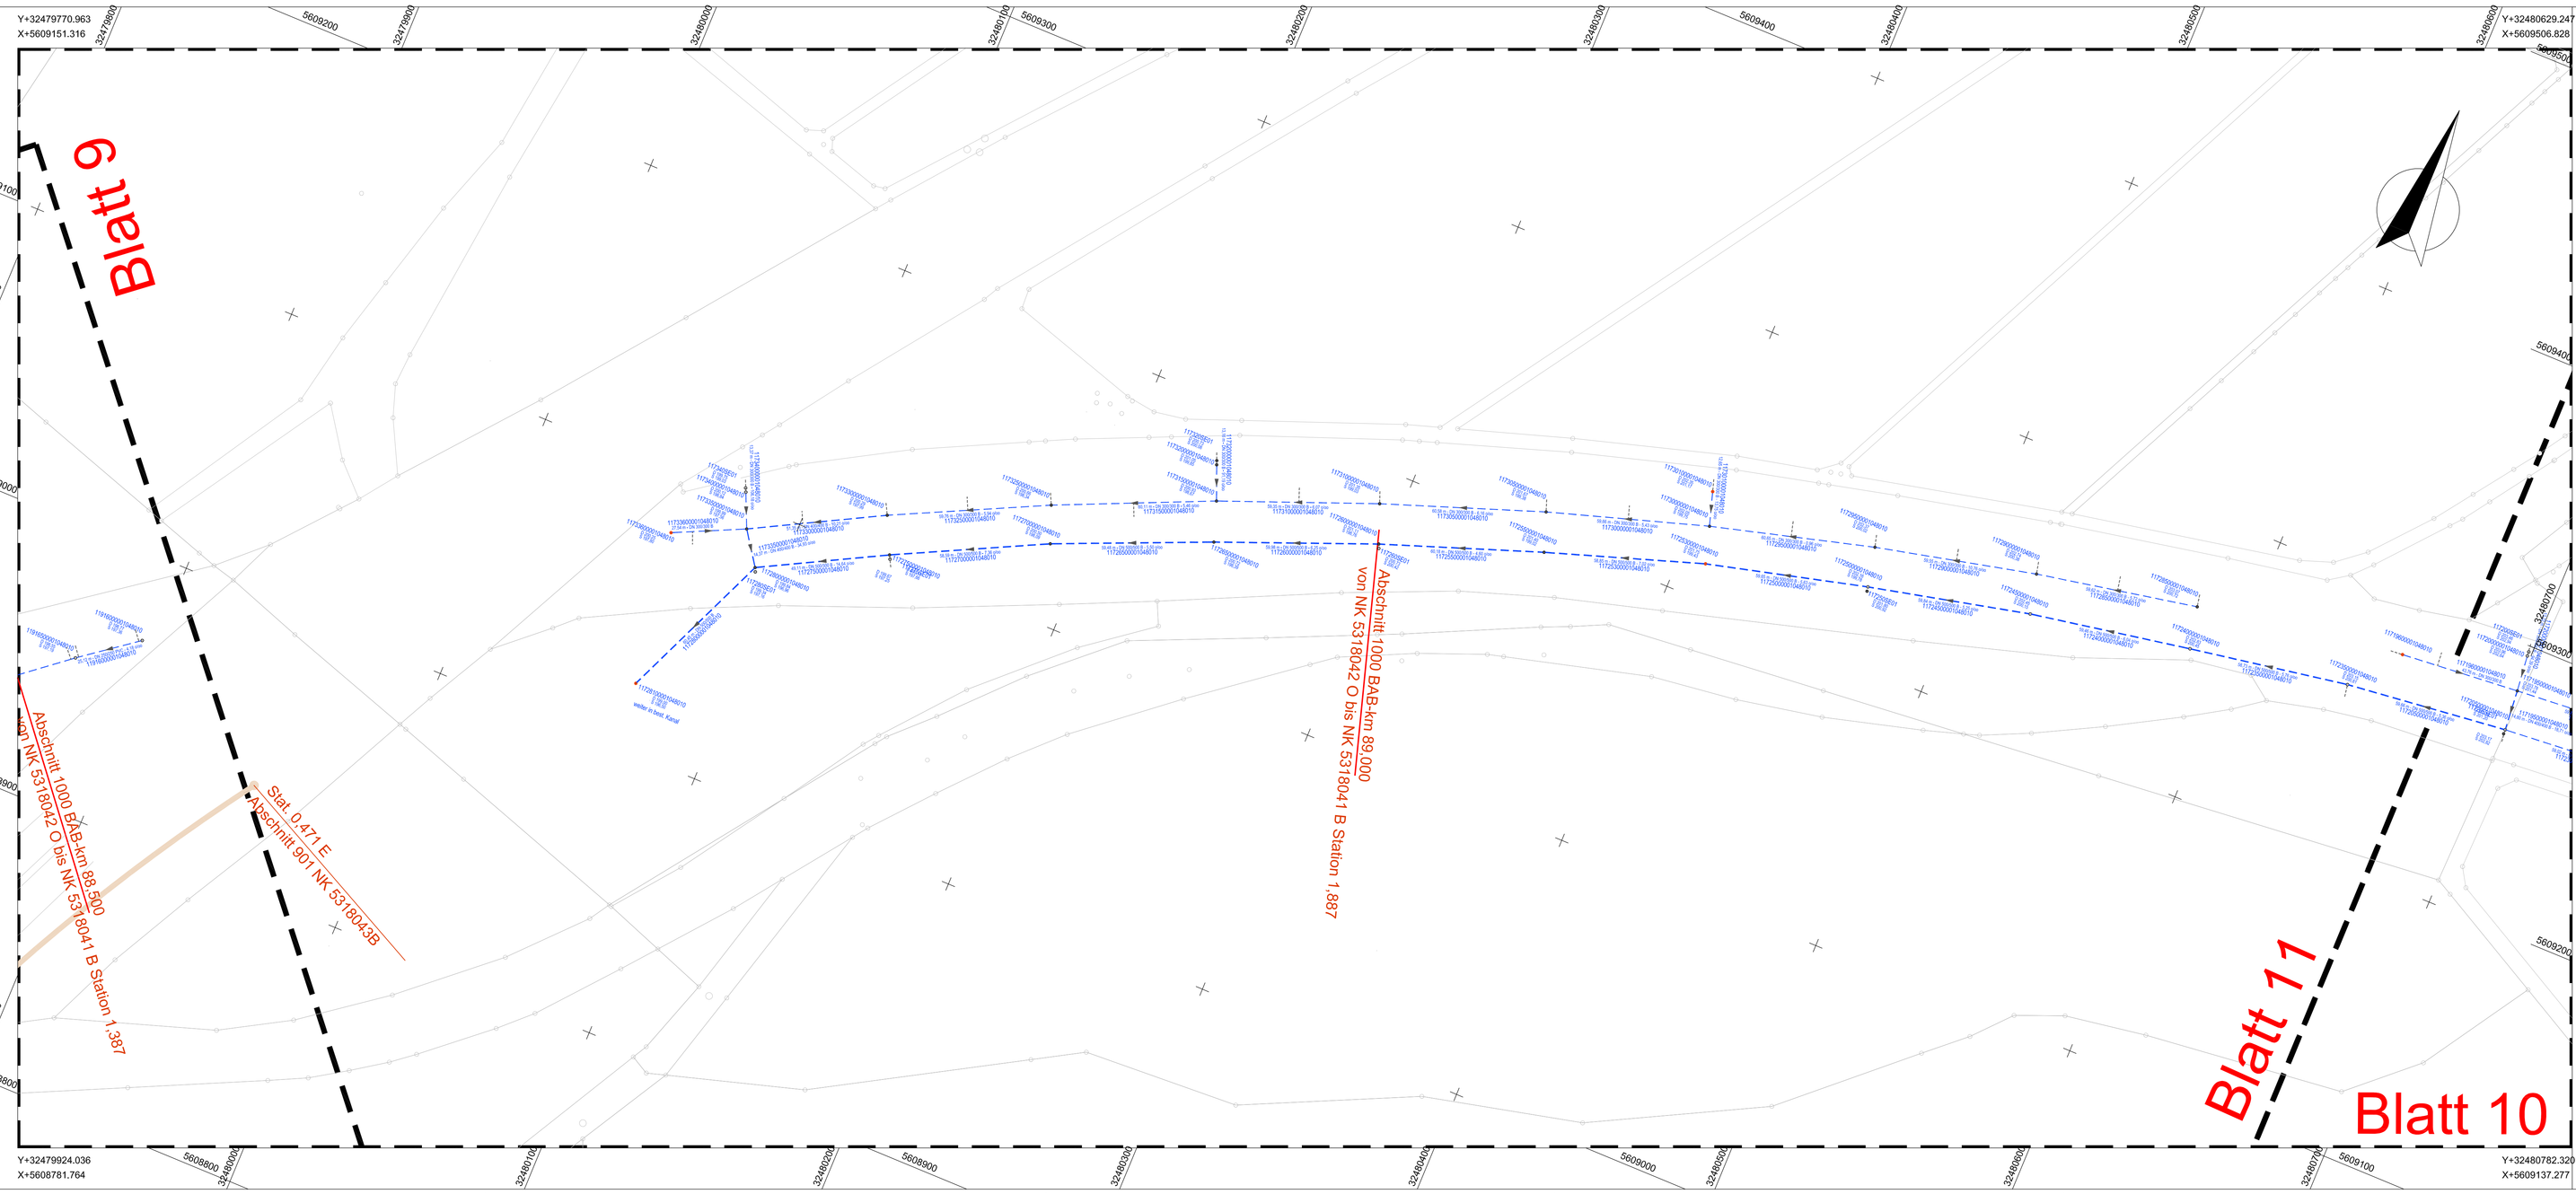

Kanalbestand

10110000001048010

D 315,31
S 313,81

Anschluss-leitung

58,30 m - DN 300/300 B - 34,39 o/oo

10110500001048010

1 01 105 0000 1 0480 10

- Kennziffer Straßenabschnitt
- Straßennummer
- Straßengattung
- frei
- Schachtnummer
- Teilnetz
- Entwässerungssystem

Schacht nicht eingemessen

Abschnitt 1000 BAB-km 90,000
von NK 53180420 O bis NK 53180 41 B Station 2,887

BAB Kilometer
Station im Netzknotenabschnitt

Rinne

Streckenabschnitt

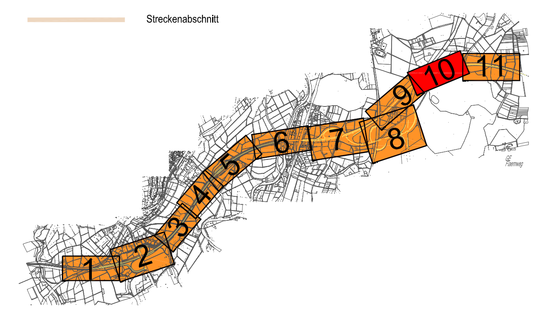

Index	Datum	Gegenstand der Änderung	Bearb.	Gez.	Geprüft

Bearbeitet:
Ingenieurbüro für Bauwesen
Fischer & Scheld
Rathausstraße 1 * 57234 Wilnsdorf * Tel. 02739/2833 * info@fischer-scheld.de

HESSEN
Hessen Mobil
Dezernat Betrieb
Westhessen

Hessen Mobil
Straßen- und Verkehrsmanagement
Dillenburg
Moritzstraße 16 35683 Dillenburg
Tel.: 02771/840 - 0 Fax: 02771/840 - 300

Kanalbestandskataster

Unterlage	4.1
Blatt Nr.	10
Reg. Nr.	

A 480 von der L 3047 westlich von Wettenberg bis zum Reiskirchener Dreieck

	Datum	Name
bearbeitet	28.08.2014	Ermert
gezeichnet	28.08.2014	Ermert
geprüft	29.08.2014	Scheld

Geprüft

Dillenburg, den .....

Maßstab 1:1000

Lageplan Bestand Kanal

Aufgestellt

Herausgeber: Hessen Mobil Straßen- und Verkehrsmanagement

VESTRA

Build 042 M 1:1000 30.01.2013 10:04