

Interner Höhenfestpunktauszug

5318 00041
TK 25 Nummer

Kreis: Gießen **Gemeinde:** Gießen
Gemarkung: Wieseck **AfB:** Marburg

Ordnung: 3. Ordnung

NivLinie: A 485/80

Punktvermarkung: 3210 - Mauerbolzen, horizontal eingebracht

Lagebeschreibung: keine Eintragung

Überwachungsdatum: 01.07.1982

Frühere Punktnummer: 1433900060

Interne Bemerk: Inschrift der Festlegung: HP
Entstehung: 1980

Nutzerspez. Bemerk:
Relationen:

Lagekoordinaten: ETRS89_UTM32

Ostwert / Nordwert [m]: 32479755.000 5608175.000

Genauigkeitsstufe: 5000

Herkunft (Erhebung): 4300

Schwerewert [m/s2]:

Erläuterungen:

Spalte 1: Höhengsystem	Spalte 4: Messdatum	Spalte 7: Koordinatenstatus
Spalte 2: Höhe [m]	Spalte 5: Überprüfungsdatum	
Spalte 3: Genauigkeitsstufe	Spalte 6: Hinweis/Berechnungsnachweis	

1	2	3	4	5	6	7
DE_DHHN2016_NH	206.658	1200	01.06.1982		HOETRA2016	1000
DE_DHHN92_NH	206.655	1200	01.06.1982		Vogelsberg03-LF	2000
DE_DHHN12_NOH	206.663	1200	01.06.1982		A 485/80	2000


Gemarkung: Wieseck

Höhe: 206.658

Lage- und Einmessungsskizze:

BAB A 485

km 23.751

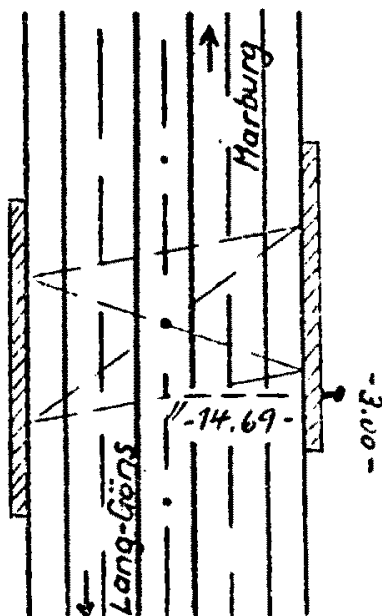

M.B. Unterführung des Zubringers zur A 48