

Interner Höhenfestpunktauszug

5318 00042
TK 25 Nummer

Kreis: Gießen **Gemeinde:** Gießen
Gemarkung: Wieseck **AfB:** Marburg

Ordnung: 3. Ordnung

NivLinie: A 485/74

Punktvermarkung: 3210 - Mauerbolzen, horizontal eingebracht

Lagebeschreibung: keine Eintragung

Überwachungsdatum: 01.07.1982

Frühere Punktnummer: 1433900059

Interne Bemerk: Inschrift der Festlegung: HP
Entstehung: 1980

Nutzerspez. Bemerk:
Relationen:

Lagekoordinaten: ETRS89_UTM32

Ostwert / Nordwert [m]: 32480015.000 5606675.000

Genauigkeitsstufe: 5000

Herkunft (Erhebung): 4300

Schwerewert [m/s2]:

Erläuterungen:
Spalte 1: Höhensystem Spalte 4: Messdatum Spalte 7: Koordinatenstatus
Spalte 2: Höhe [m] Spalte 5: Überprüfungsdatum
Spalte 3: Genauigkeitsstufe Spalte 6: Hinweis/Berechnungsnachweis

1	2	3	4	5	6	7
DE_DHHN2016_NH	175.104	1200	01.06.1982		HOETRA2016	1000
DE_DHHN92_NH	175.102	1200	01.06.1982		Vogelsberg03-LF	2000
DE_DHHN12_NOH	175.111	1200	01.06.1982		A 485/74	2000


Gemarkung: Wieseck

Höhe: 175.104

Loge- und Einmessungsskizze:

BAB A 485

km 22.263

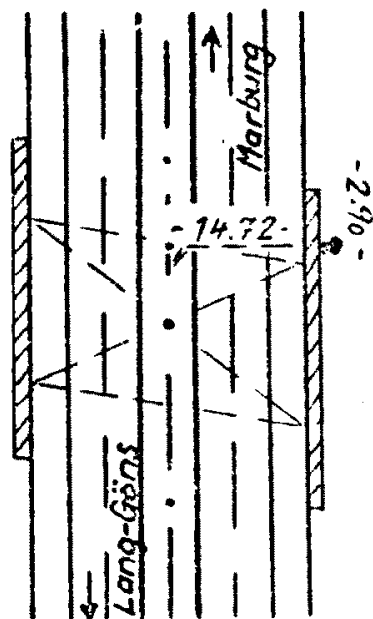

M.B. Unterführung der Str. Wieseck - Alten Buseck