

Interner Höhenfestpunktauszug

5318 00049
TK 25 Nummer

Kreis: Gießen **Gemeinde:** Gießen
Gemarkung: Wieseck **AfB:** Marburg

Ordnung: 3. Ordnung

NivLinie: A/48

Punktvermarkung: 3210 - Mauerbolzen, horizontal eingebracht

Lagebeschreibung: keine Eintragung

Überwachungsdatum: 01.08.1982

Frühere Punktnummer: 1433900055

Interne Bemerk: Inschrift der Festlegung: HP
Entstehung: 1980

Nutzerspez. Bemerk:
Relationen:

Lagekoordinaten: ETRS89_UTM32

Ostwert / Nordwert [m]: 32479975.000 5609005.000

Genauigkeitsstufe: 5000

Herkunft (Erhebung): 4300

Schwerewert [m/s2]:

Erläuterungen:
Spalte 1: Höhengsystem Spalte 4: Messdatum Spalte 7: Koordinatenstatus
Spalte 2: Höhe [m] Spalte 5: Überprüfungsdatum
Spalte 3: Genauigkeitsstufe Spalte 6: Hinweis/Berechnungsnachweis

1	2	3	4	5	6	7
DE_DHHN2016_NH	198.549	1200	01.08.1982		HOETRA2016	1000
DE_DHHN92_NH	198.545	1200	01.08.1982		Vogelsberg03-LF	2000
DE_DHHN12_NOH	198.553	1200	01.08.1982		A/48/29	2000



Gemarkung: Wieseck

Höhe: 198.549

Lage- und Einmessungsskizze:

BAB A 480

km 88.507

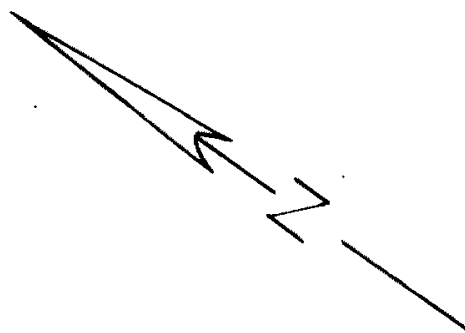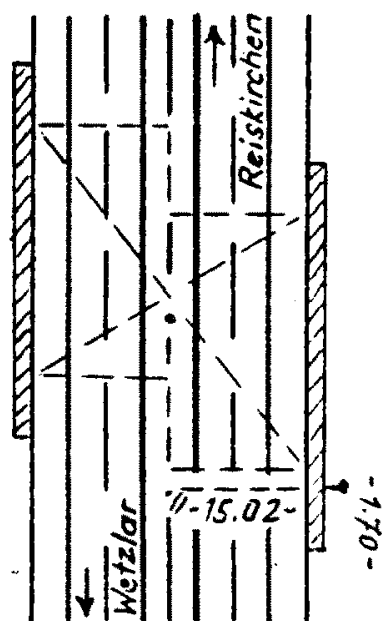

M.B. Unterführung der A485