

Interner Höhenfestpunktauszug

5318 00050
TK 25 Nummer

Kreis: Gießen **Gemeinde:** Gießen
Gemarkung: Wieseck **AfB:** Marburg

Ordnung: 3. Ordnung

NivLinie: A/48

Punktvermarkung: 3210 - Mauerbolzen, horizontal eingebracht

Lagebeschreibung: keine Eintragung

Überwachungsdatum: 01.08.1982

Frühere Punktnummer: 1433900056

Interne Bemerk: Inschrift der Festlegung: HP
Entstehung: 1980

Nutzerspez. Bemerk:
Relationen:

Lagekoordinaten: ETRS89_UTM32

Ostwert / Nordwert [m]: 32478755.000 5608095.000
Genauigkeitsstufe: 5000
Herkunft (Erhebung): 4300

Schwerewert [m/s2]:

Erläuterungen:
Spalte 1: Höhengsystem Spalte 4: Messdatum Spalte 7: Koordinatenstatus
Spalte 2: Höhe [m] Spalte 5: Überprüfungsdatum
Spalte 3: Genauigkeitsstufe Spalte 6: Hinweis/Berechnungsnachweis

1	2	3	4	5	6	7
DE_DHHN2016_NH	191.744	1200	01.08.1982		HOETRA2016	1000
DE_DHHN92_NH	191.742	1200	01.08.1982		Ederbergland20-LF	2000
DE_DHHN12_NOH	191.749	1200	01.08.1982		A/48/23	2000


Gemarkung: Wieseck

Höhe: 191.744

Lage- und Einmessungsskizze:

BAB Ä 48

km 87.057

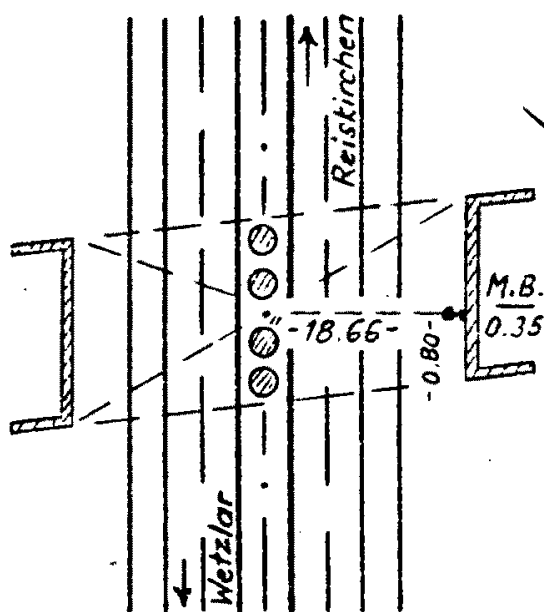

M.B. Überführung Anschluß Marburger Straße