

Interner Höhenfestpunktauszug

5318 00051
TK 25 Nummer

Kreis: Gießen **Gemeinde:** Gießen
Gemarkung: Wieseck **AfB:** Marburg

Ordnung: 3. Ordnung

NivLinie: A/48

Punktvermarkung: 3210 - Mauerbolzen, horizontal eingebracht

Lagebeschreibung: keine Eintragung

Überwachungsdatum: 01.08.1982

Frühere Punktnummer: 1433900048

Interne Bemerk: Inschrift der Festlegung: HP
Entstehung: 1980

Nutzerspez. Bemerk:
Relationen:

Lagekoordinaten: ETRS89_UTM32

Ostwert / Nordwert [m]: 32478055.000 5608055.000

Genauigkeitsstufe: 5000

Herkunft (Erhebung): 4300

Schwerewert [m/s2]:

Erläuterungen:

Spalte 1: Höhengsystem	Spalte 4: Messdatum	Spalte 7: Koordinatenstatus
Spalte 2: Höhe [m]	Spalte 5: Überprüfungsdatum	
Spalte 3: Genauigkeitsstufe	Spalte 6: Hinweis/Berechnungsnachweis	

1	2	3	4	5	6	7
DE_DHHN2016_NH	177.353	1200	01.08.1982		HOETRA2016	1000
DE_DHHN92_NH	177.351	1200	01.08.1982		Ederbergland20-LF	2000
DE_DHHN12_NOH	177.354	1200	01.08.1982		A/48/20	2000


Gemarkung: Wieseck

Höhe: 177.353

Logo- und Einmessungsskizze:

BAB A 480

km 86.353

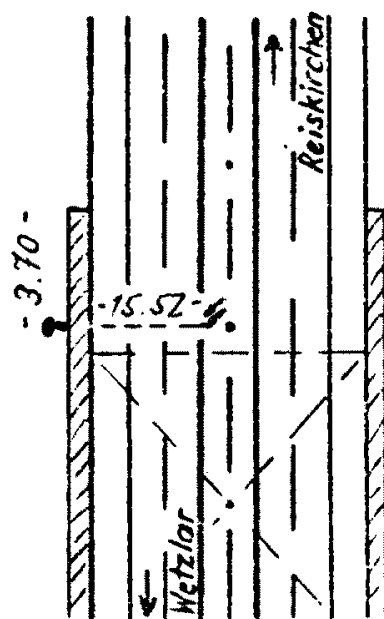

M.B. Lahntalbrücke, Ostende