Anlage 1 zu LV AM Rehau Neubau Abscheideranlage

Luftbild
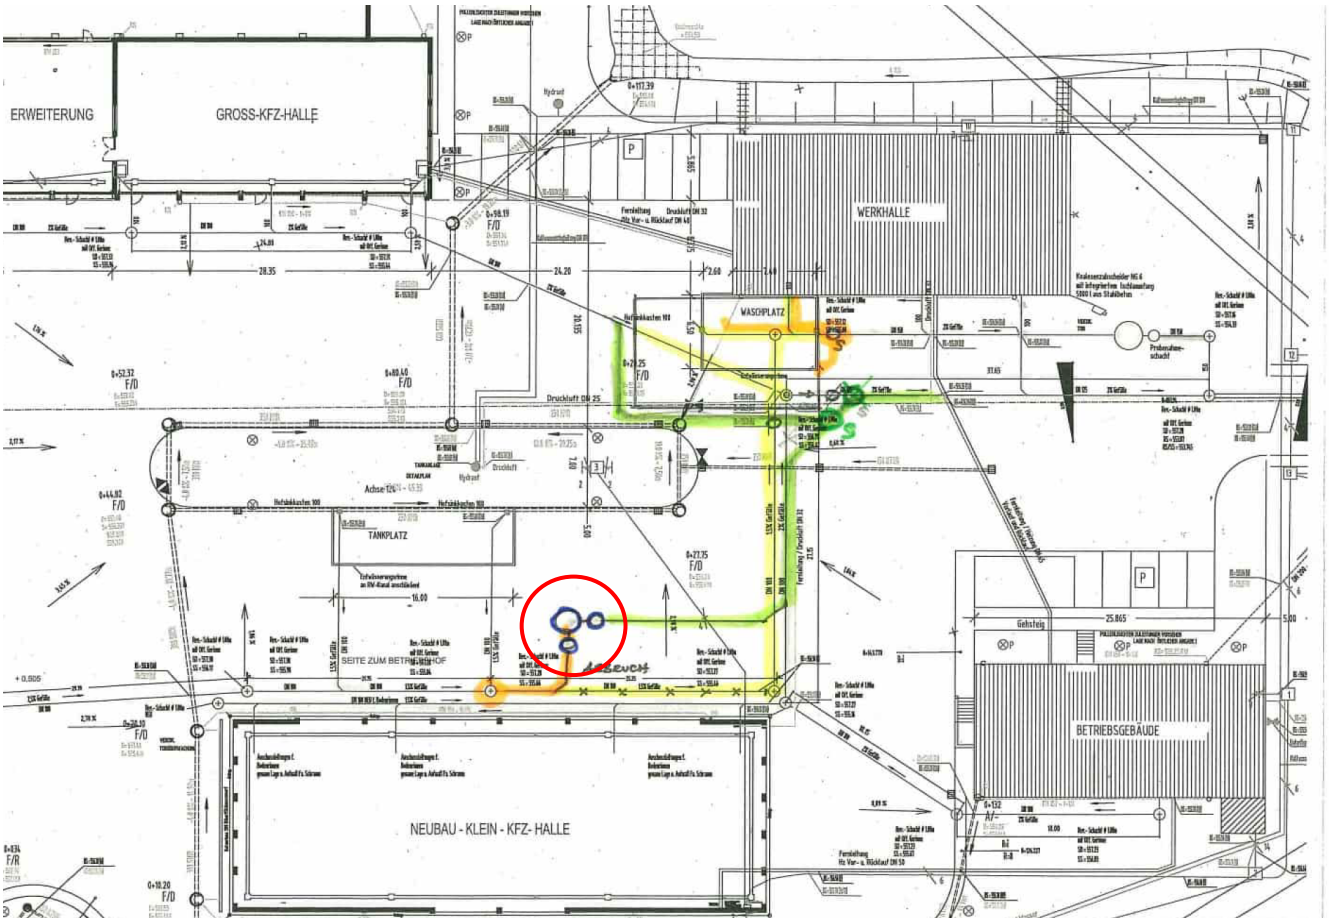
Lageplanskizze Standort Neuanlage