


Regelplan A32: Einmündung ohne Lichtsignalanlagen an Landstraßen, Regellösung zur Vermeidung von Falschfahrten

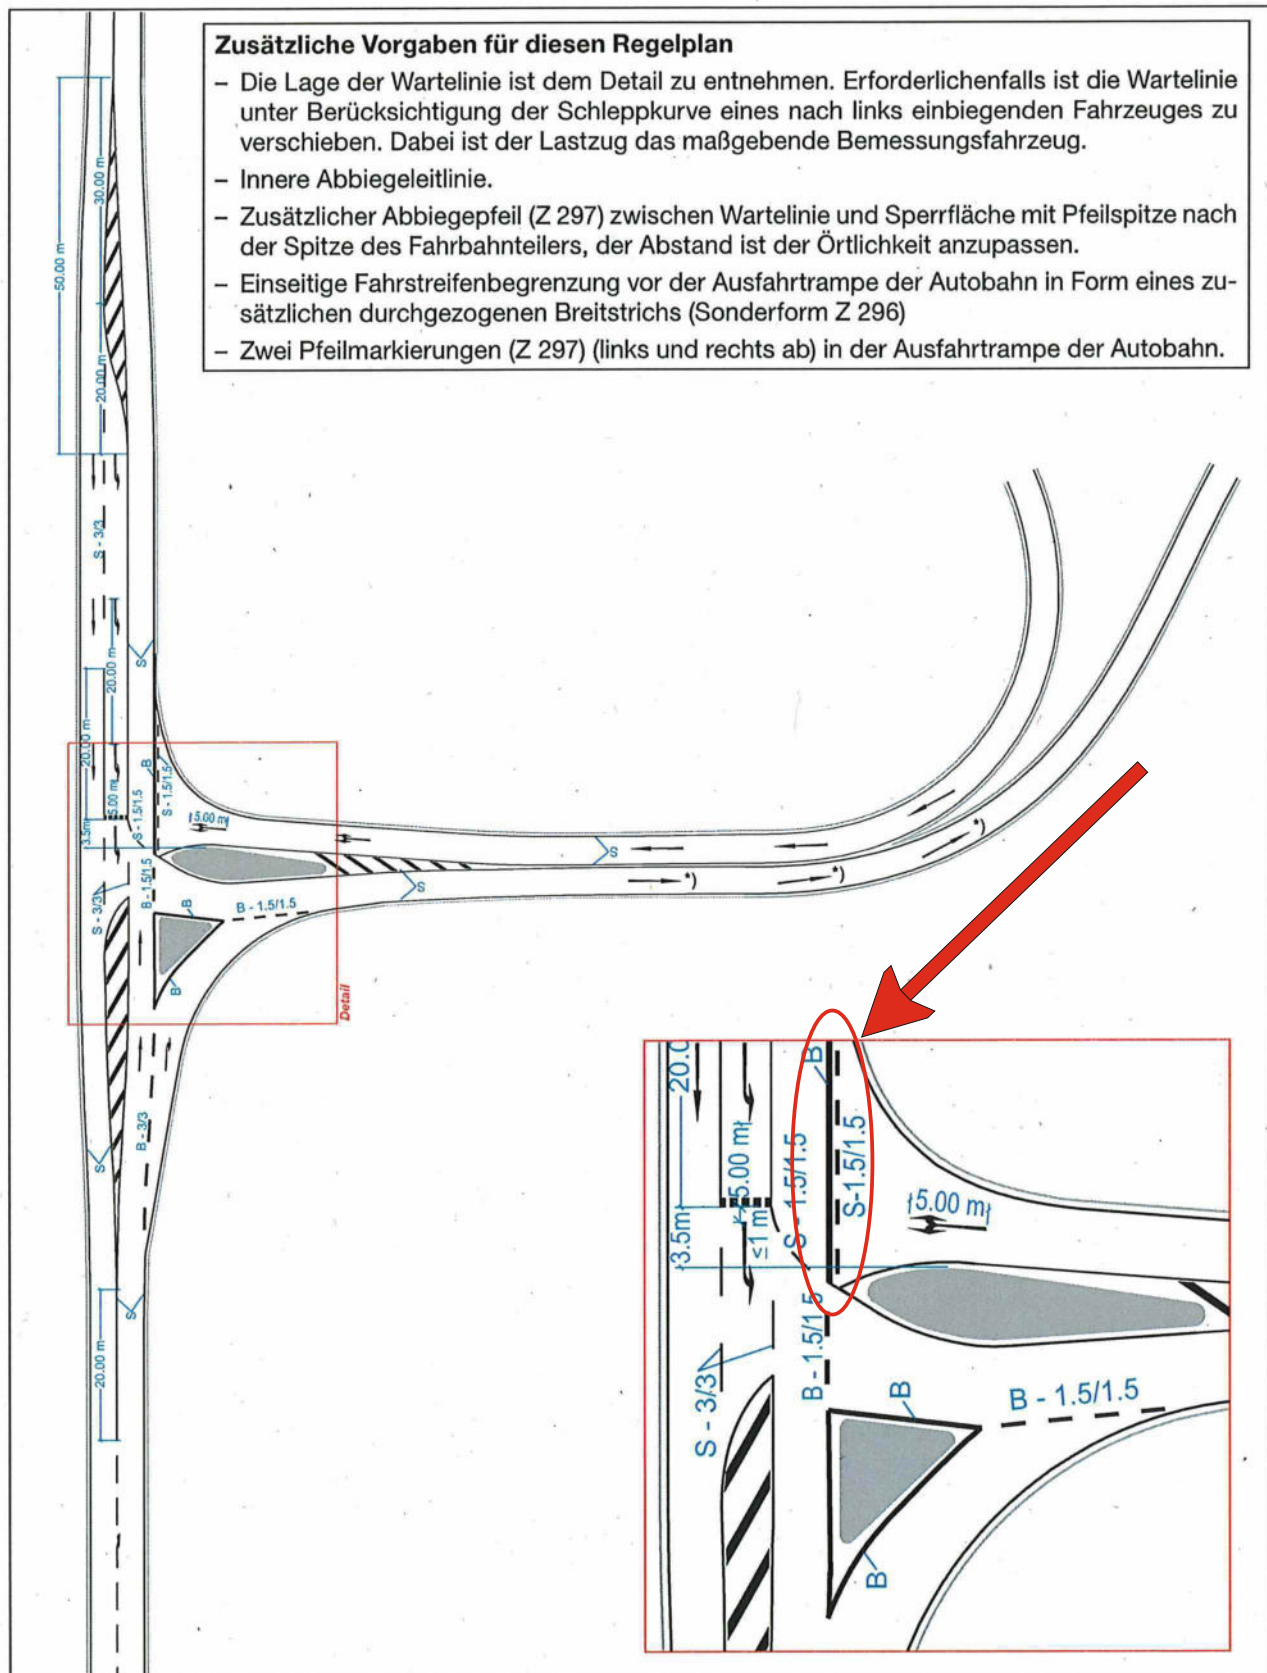

^{*)} Bei baulicher Trennung können die Richtungspfeile entfallen.

Anlage 37