


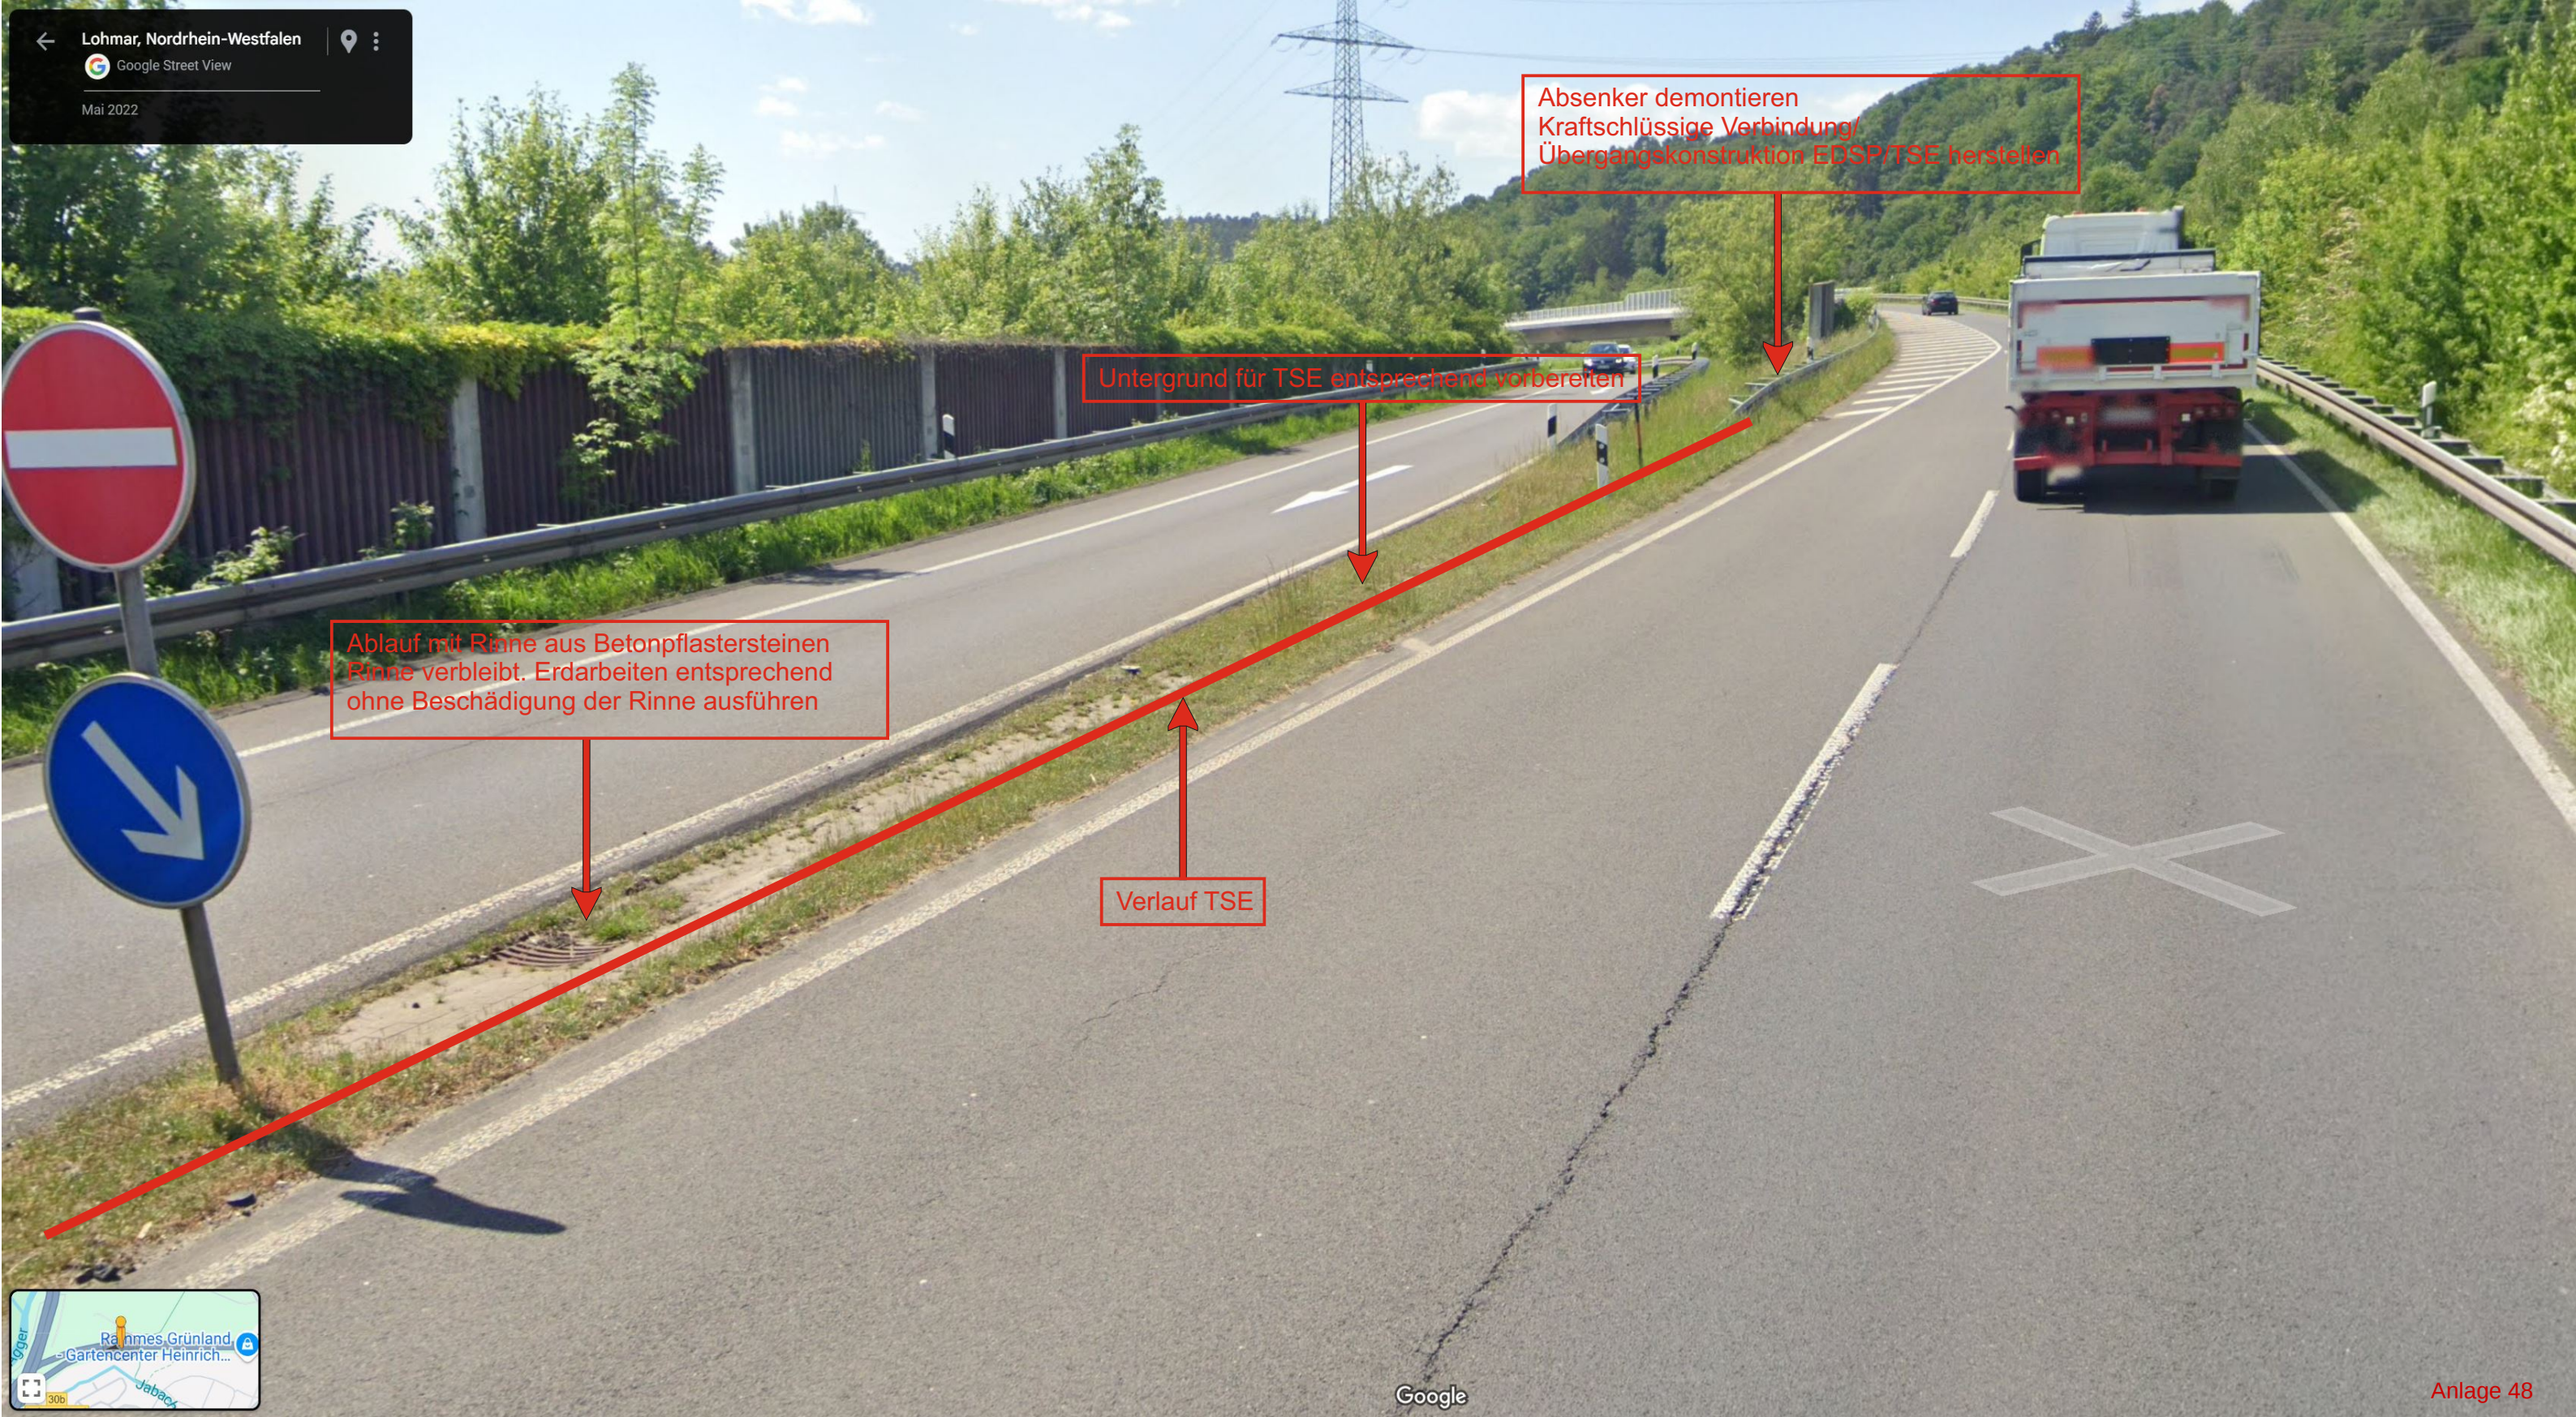

Absenker demontieren
Kraftschlüssige Verbindung/
Übergangskonstruktion EDSP/TSE herstellen

Untergrund für TSE entsprechend vorbereiten

Ablauf mit Rinne aus Betonpflastersteinen
Rinne verbleibt. Erdarbeiten entsprechend
ohne Beschädigung der Rinne ausführen

Verlauf TSE

