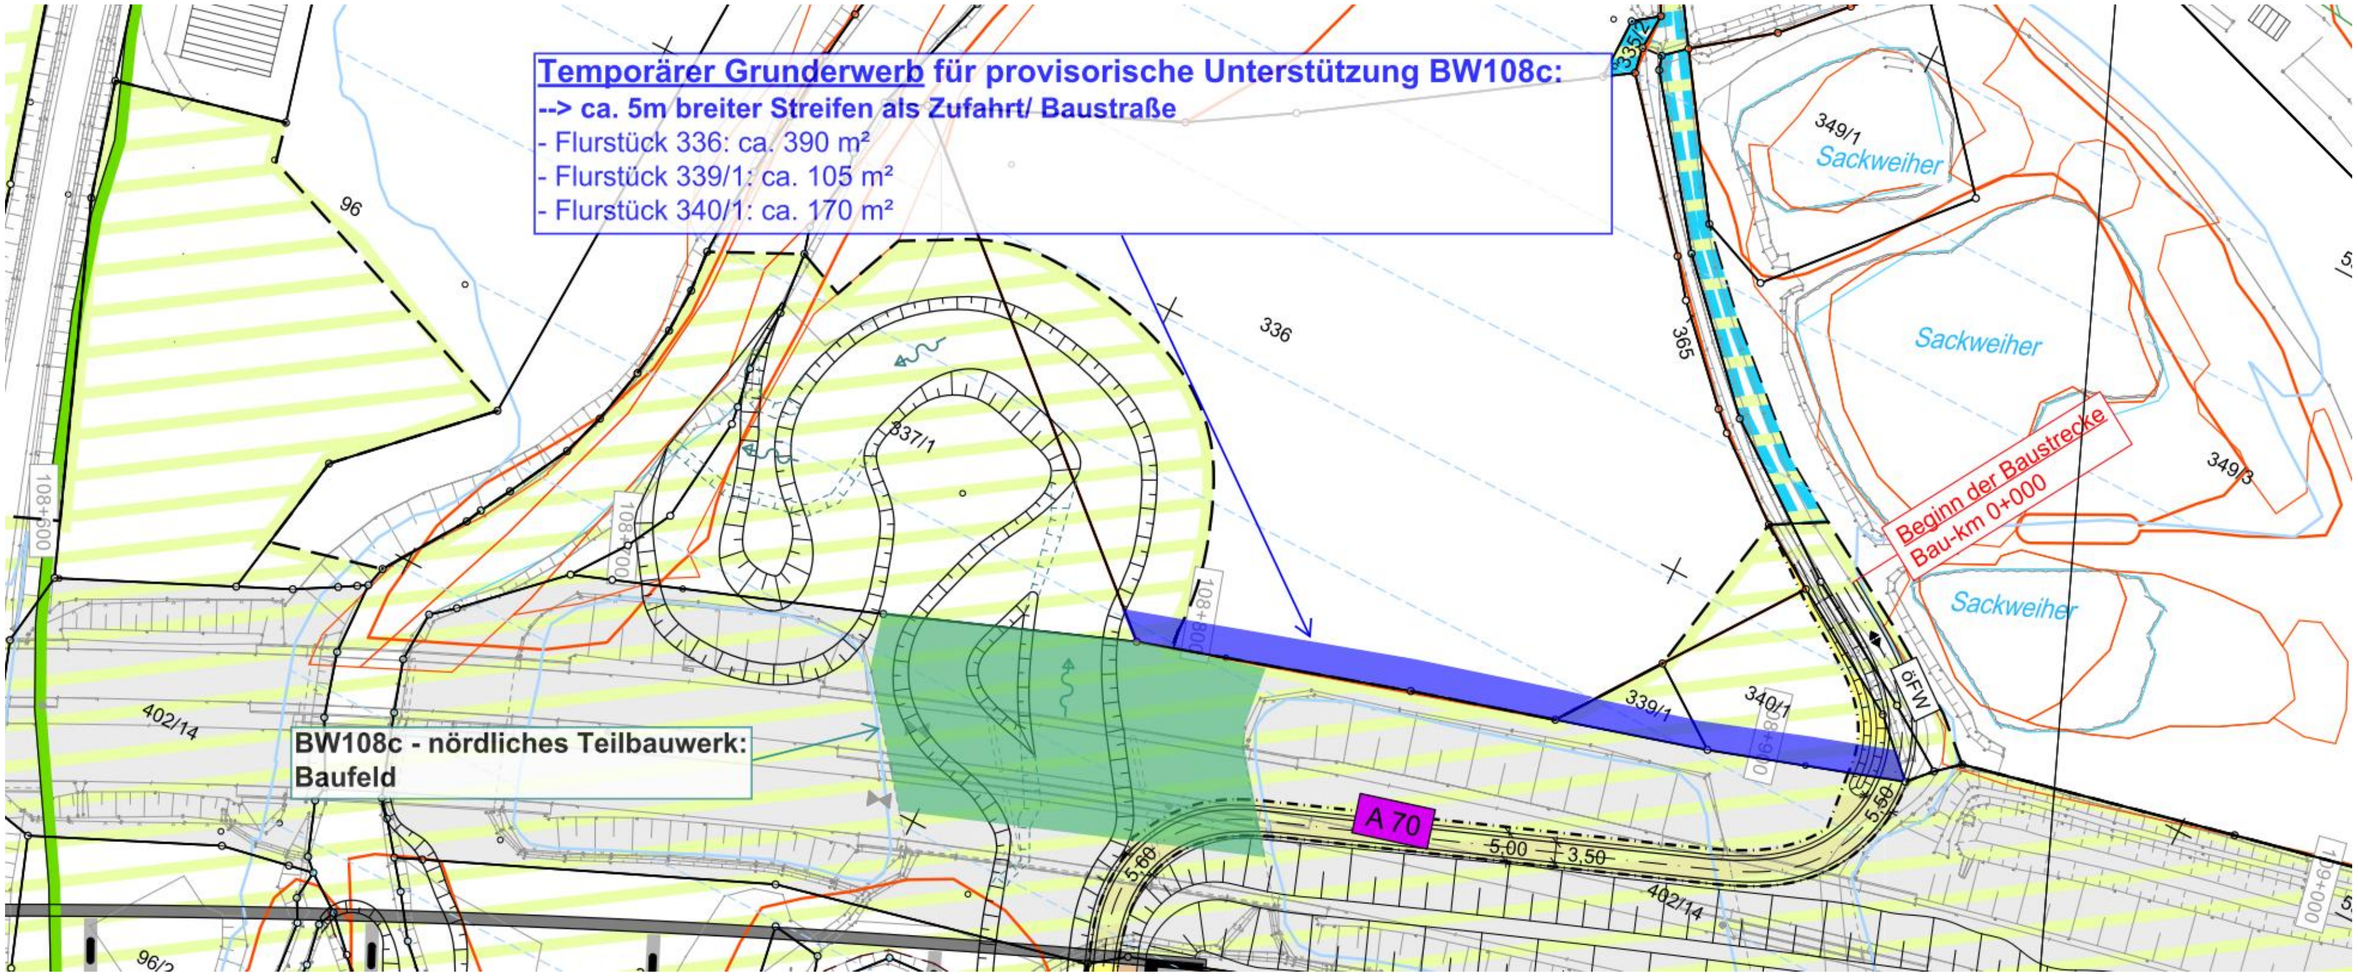

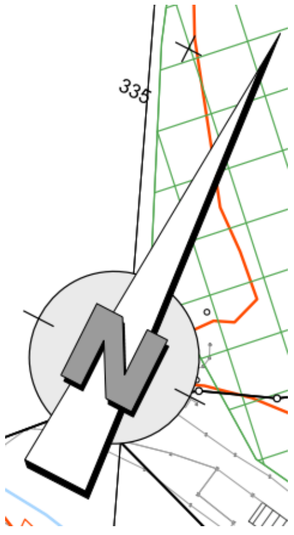

Die Autobahn
Niederlassung Nordbayern
Außenstelle Bayreuth
Wittelsbacherring 15, 95444 Bayreuth

Anlage 2
zur Ausschreibung
A029050026600

BAUWERK: A70 / BW 108c

MASSNAHME: PROV. UNTERSTÜTZUNG

DARSTELLUNG: TEMPORÄRER GRUNDERWERB