


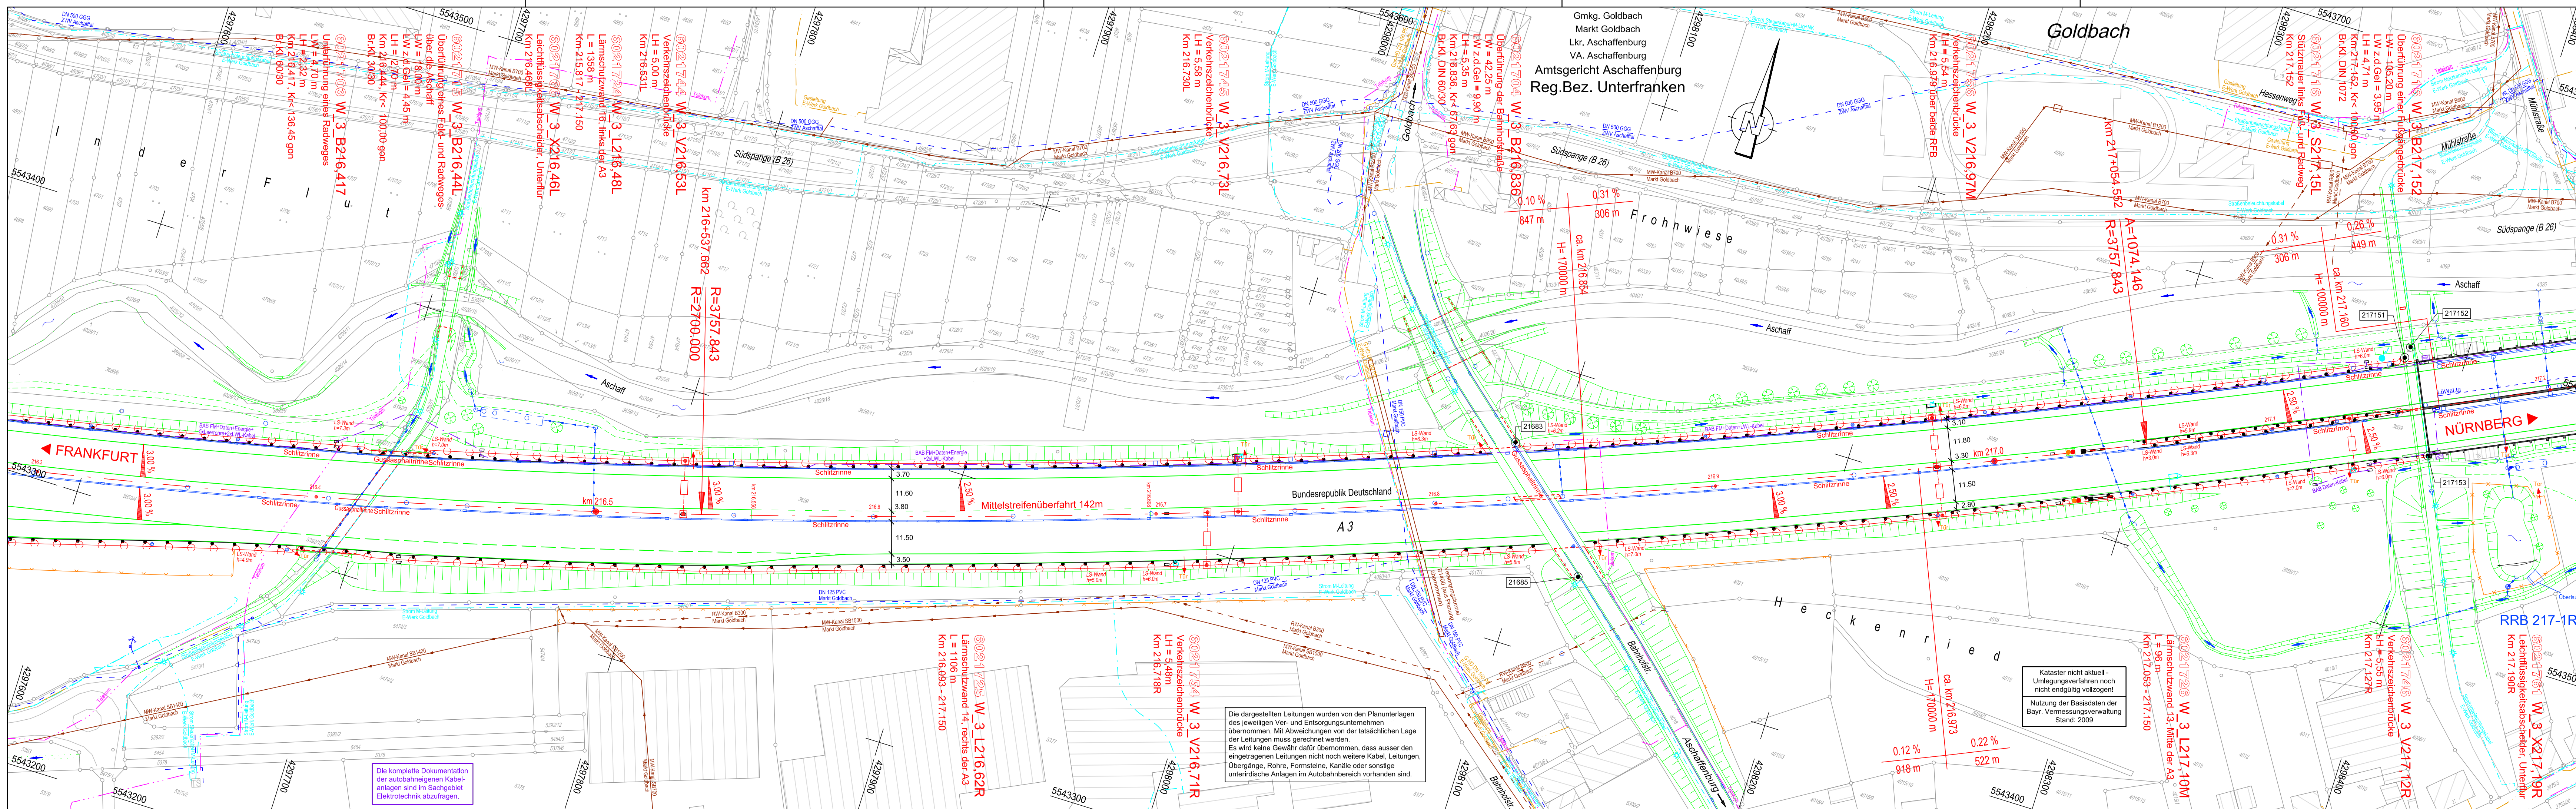

Zeichenerklärung

	Grenze der BAB mit Grenzpunkt		Amphibienleiteinrichtung
	sonstige Grenzen		Wasserschutzgebiet mit Angabe Schutzzone
	Flurnummer BAB, A/E-Flächen		Landschafts-, Naturschutzgebiet
	Grenze der A/E-Flächen		Flora Fauna Habitat
	Gebäude mit Hausnummer		Femmelkabel BAB
	Gemarkungsgrenze		Femmeldeileitung Telekom
	Gemeinde- und Gemarkungsgrenze		Stromkabel unterirdisch
	Gemeindegrenze		Freileitung
	Landesgrenze		Gasleitung
	BAB-Fahrtstreifenrand		Wasserleitung
	Straßenrand		Löschwasserleitung
	Mittelstreifenüberfahrt		Abwasserleitung (SW + MW)
	BAB-Achse mit Betriebskilometerangabe		Regenwasserkanal
	Fahrbahnquerneigung		Verkehrszeichenbrücke
	Fahrbahnhoch-/tiefpunkt		Notrufsäule, Notruffische
	Schlitzrinne		Notausgang, Notübergang
	Gussasphaltrinne		Kameramast
	Bordrinne zurückgesetzt		Ampel mit Schranke
	Betongleitwand		Kabelschrank
	Einhausungswand		Stahlgittermast, Funkmast
	Böschung		Beton-, Stahl-, Holzmast
	Entwässerungsmulde		Baum, Wald
	Wildschutzzaun		Polygonpunkt / HFP BAB
	Lärmschutzwand		Punktnummer BAB
	Lärmschutzwoll		Rohrdurchlass
	Nutzungsgrenze		Prüfschacht
	AS-Nummer		Revisionschacht
	AS-Nummer		Muldeneinlaufschaft
	AS-Nummer		Straßensinkkasten

5921-022 W_3_AS 60 Netznotennummer

5921634 W_3_B220,135 Bauwerksnummer (ASB)

BW-Name aktuell

BAB A3 Frankfurt - Nürnberg

Bestandslageplan Nr. 03-13

von Betr.-km 216.289 bis 217.217

Maßstab = 1 : 1000

Bearbeitung	Datum	Vollzogen durch
Bildflug		
Terrestr. Verm.	Mai 10	Ing. Büro Weyrauther (HR)
Freigabe		
Entzerrung		
Konturen		
Entwässerung	Juli 10	Ing. Büro Weyrauther (HR)
Digitale Flurkarte	2009	Bayr. Vermessungsverwaltung

Planbearbeitung

WEYRAUTHER

INGENIEURGESELLSCHAFT mbH

96047 BAMBERG · MARKUSSTRASSE 2

TEL.: 0951/980040 · FAX: 0951/9800444

Sept. 2010

Unterschrift

Autobahndirektion Nordbayern

Dienststelle Würzburg

.20 i.A.