


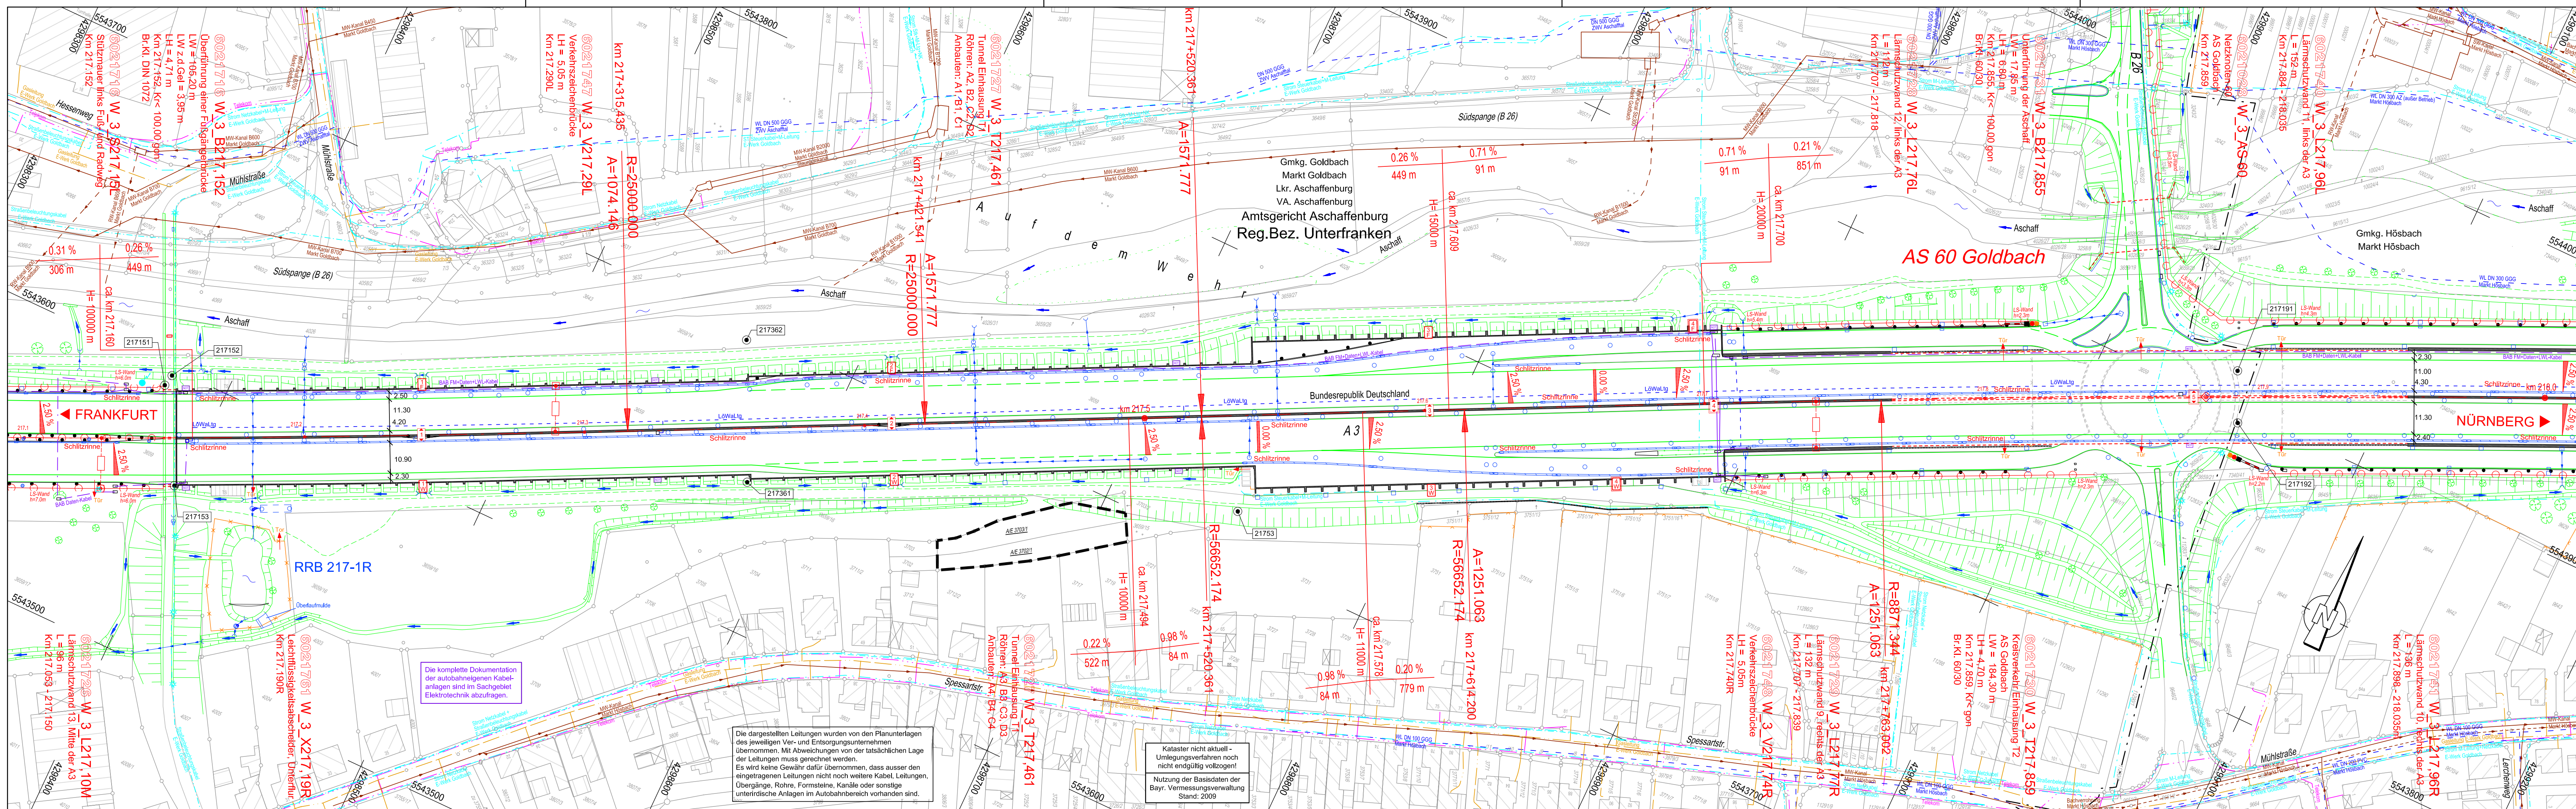

Zeichenerklärung

	Grenze der BAB mit Grenzpunkt
	sonstige Grenzen
	Flurnummer BAB, A/E-Flächen
	Grenze der A/E-Flächen
	Gebäude mit Hausnummer
	Gemarkungsgrenze
	Gemeinde und Gemarkungsgrenze
	Gemeindegrenze
	Landesgrenze
	BAB-Fahrtstreifenrand
	Straßenrand
	Mittelstreifenüberfahrt
	BAB-Achse mit Betriebskilometerangabe
	Fahrbahnquerneigung
	Fahrbahnhoch-/tiefpunkt
	Schlitzzinne
	Gussasphaltrinne
	Bordrinne zurückgesetzt
	Betongleitwand
	Einhausungswand
	Böschung
	Entwässerungsmulde
	Wildschutzzäun
	Lärmschutzwand
	Lärmschutzwoll
	Nutzungsgrenze
	Netznotennummer
	AS-Nummer

	Amphibienleiteinrichtung
	Wasserschutzgebiet mit Angabe Schutzzone
	Landschafts-, Naturschutzgebiet
	Flora Fauna Habitat
	Femmeldekabel BAB
	Leerrohre BAB-Kabel
	Femmeldeleitung Telekom
	Stromkabel unterirdisch
	Freileitung
	Gasleitung
	Wasserleitung
	Löschwasserleitung
	Abwasserleitung (SW + MW)
	Regenwasserkanal
	Verkehrszeichenbrücke
	Notrufsäule, Notruffische
	Notausgang, Notübergang
	Kameramast
	Ampel mit Schranke
	Straßenleuchte
	Kabelschrank
	Stahlgittermast, Funkmast
	Beton-, Stahl-, Holzmast
	Baum, Wald
	Polygonpunkt / HFP BAB
	Punktnummer BAB
	Rohrdurchlass
	Prüfschacht
	Revisionschacht
	Muldeneinlaufschaft
	Straßensinkkasten

Nr.	Art der Änderung	Datum	Name	gepr.
BAB A3 Frankfurt - Nürnberg				
Bestandslageplan Nr. 03-14				
von Betr.-km 217.094 bis 218.019				
Maßstab = 1 : 1000				
Bearbeitung	Datum	Vollzogen durch	B	
Bildflug	Terestr. Verm.	Mai 10	Ing. Büro Weyrauther (HR)	
Freigabe	Entzerrung			
Konturen	Entwässerung	Juli 10	Ing. Büro Weyrauther (HR)	
Digitale Flurkarte	2009	Bayr. Vermessungsverwaltung		

Planbearbeitung

WEYRAUTHER

INGENIEURGESELLSCHAFT mbH

96047 BAMBERG • MARKUSSTRASSE 2

TEL: 0951/980040 • FAX: 0951/9800444

Sept. 2010

Datum Unterschrift

Weyrauther

Autobahndirektion Nordbayern

Dienststelle Würzburg

.20 i.A.