


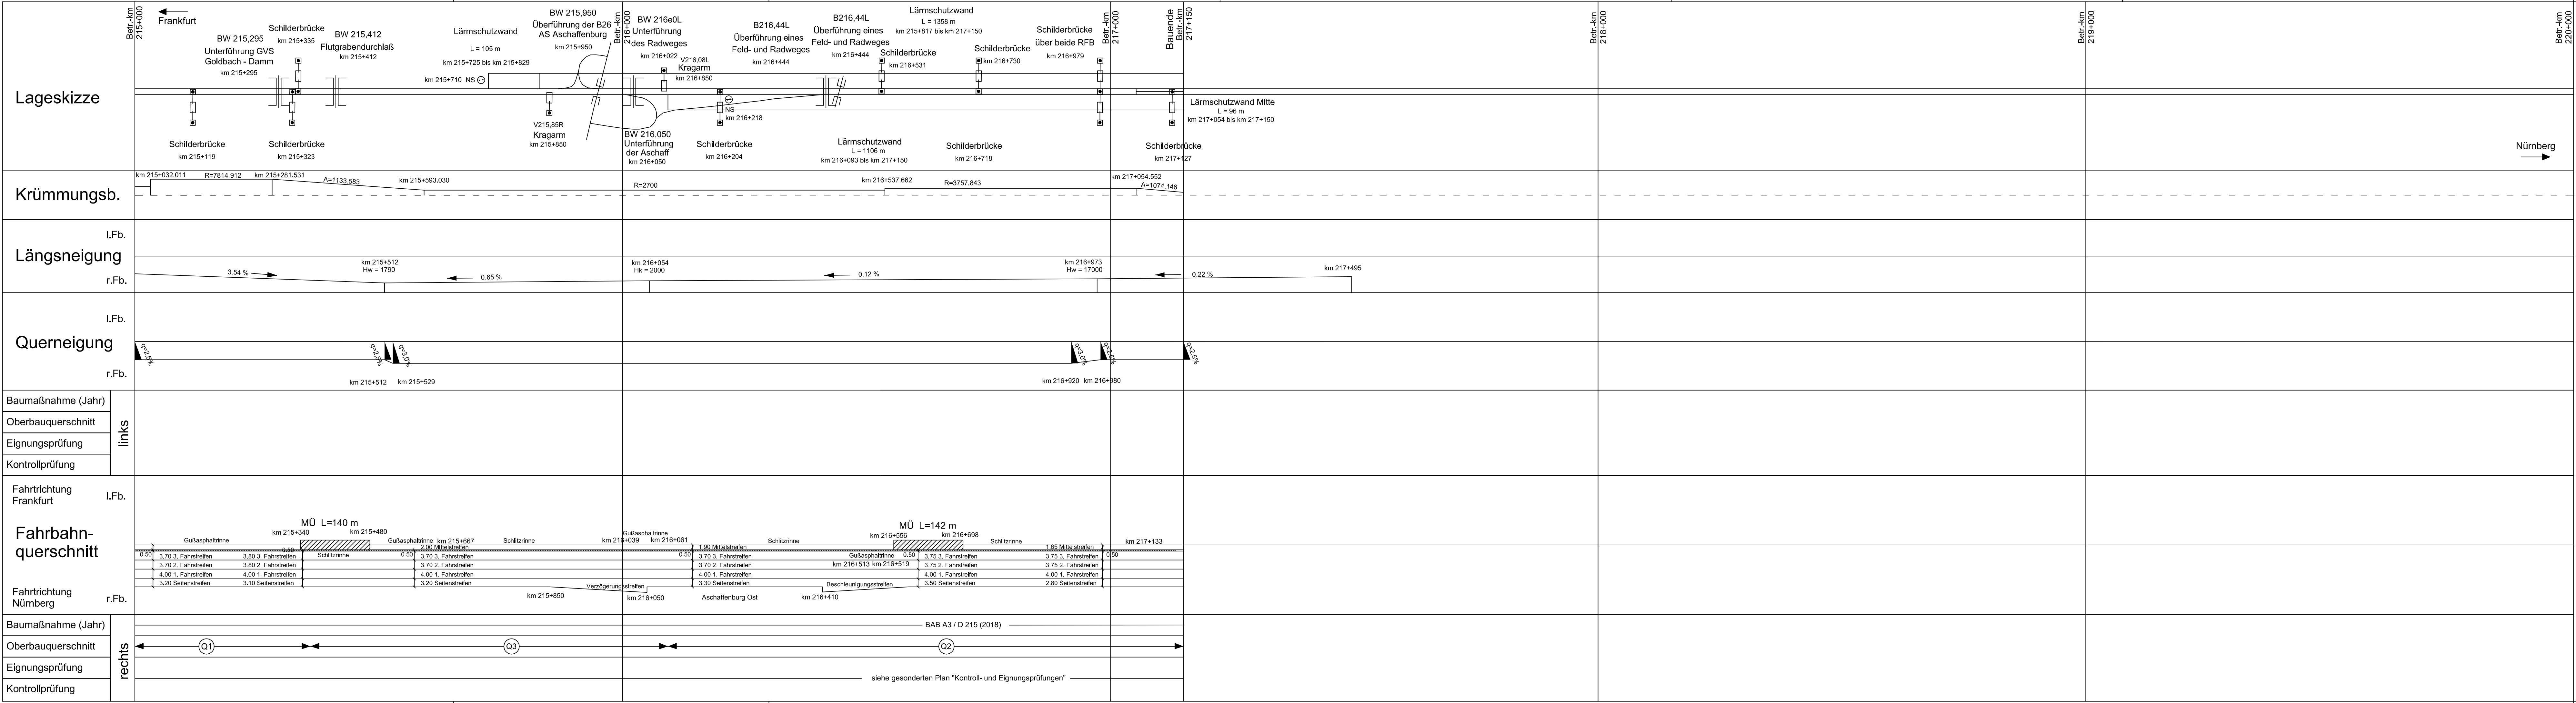

Baumaßnahme (Jahr)	Verfasser	Auftragnehmer
A3 / D 215 R (2018)		

BAB A 3 Frankfurt - Nürnberg Bestandsplan Oberbau Lageplan von km 215,000 bis km 220,000		
bearbeitet	Nov. 2018	
gezeichnet	Nov. 2018	
geprüft für ABD-N	Dez. 2018	
Autobahndirektion Nordbayern Dienststelle Würzburg Würzburg im I.A.:		
Blatt	Maßstab	Zeichnungs-Nr.
2	L=1:5000	