


Querschnitt Q1

Betr.- km 214+600 bis 214+849
Betr.- km 214+979 bis 215+360

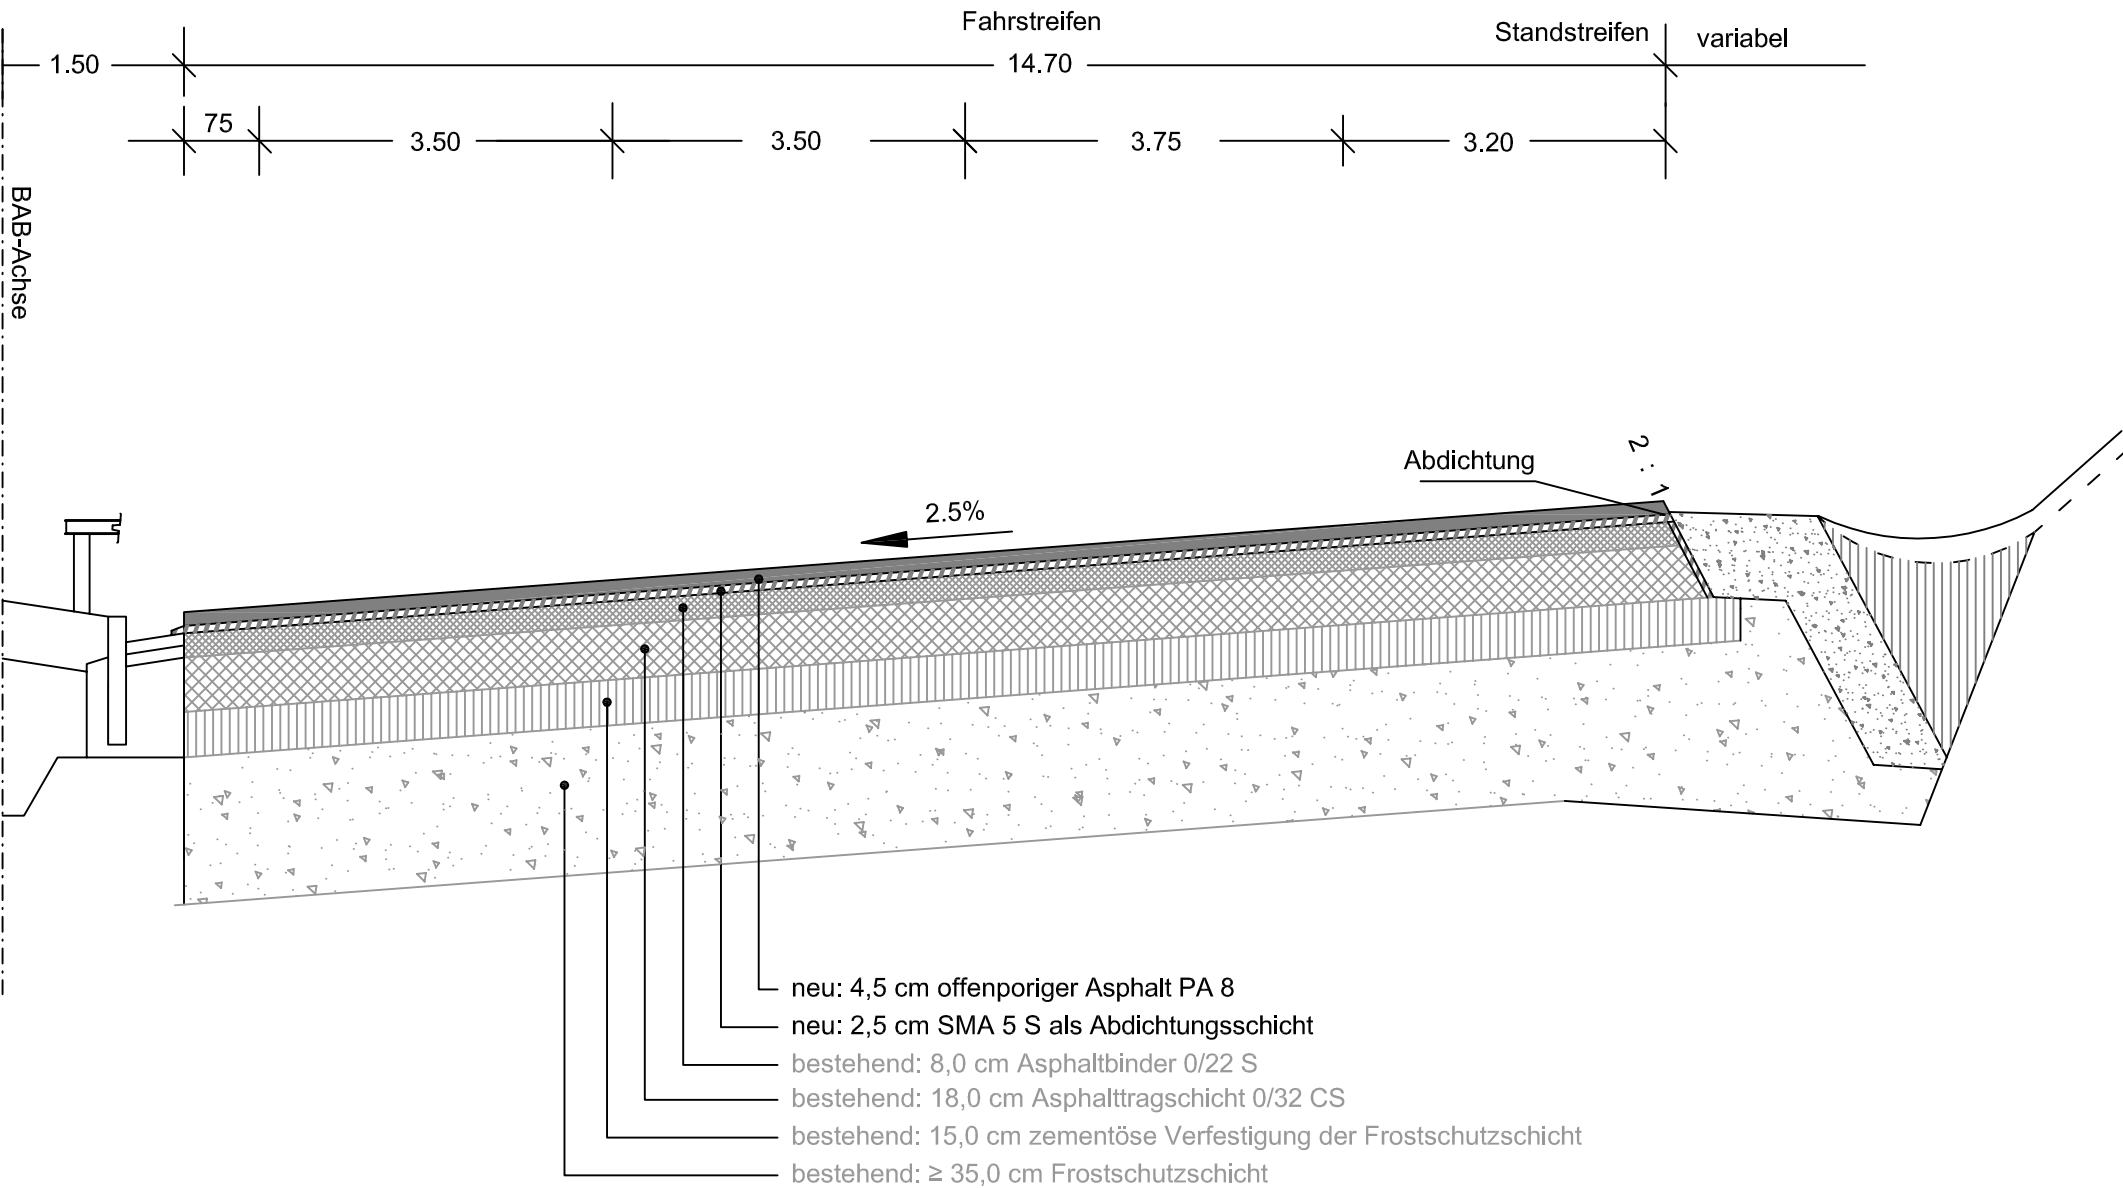

Baumaßnahme (Jahr)	Verfasser	Auftragnehmer
A3 / D 215 R (2018)		

BAB A 3 Frankfurt - Nürnberg Bestandsplan Oberbau Querschnitt Q1 von km 214,600 bis km 217,150		
bearbeitet	Okt. 2018	
gezeichnet	Okt. 2018	
geprüft für ABD-N	Dez. 2018	
Autobahndirektion Nordbayern Dienststelle Würzburg Würzburg im i.A.:		
Blatt	Maßstab	Zeichnungs-Nr.
	B=1:75 H=1:25	