


Regelquerschnitt BAB A 3 - RQ 35,5

Detail RQ1

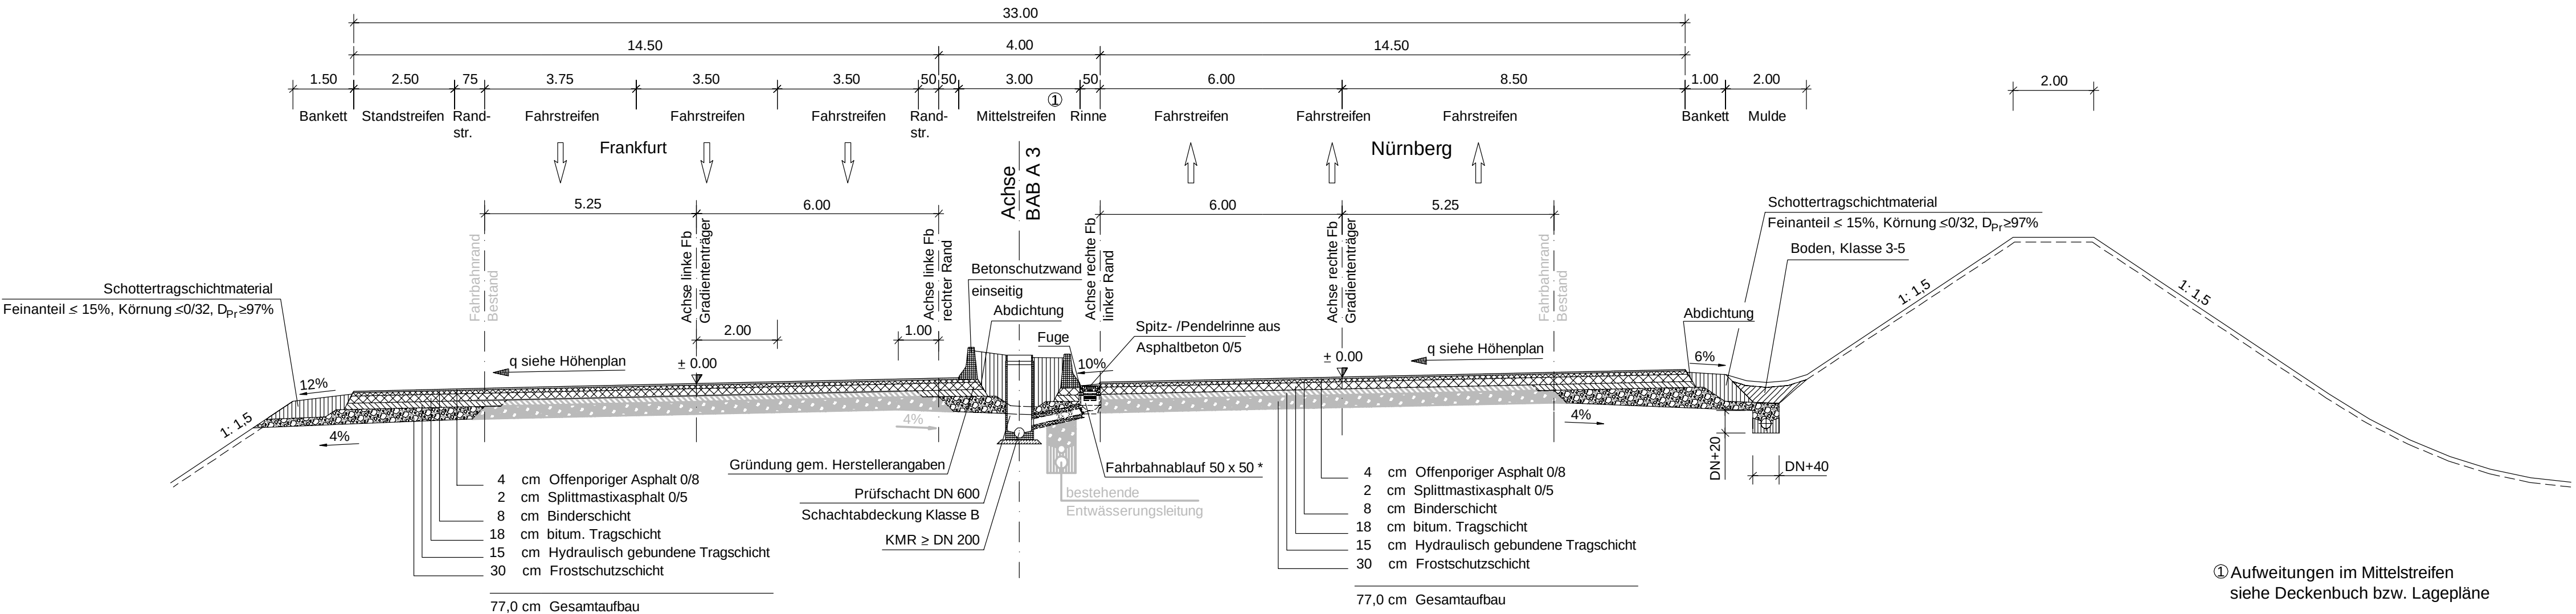

Bauklasse SV nach RSTO 01

Bauklasse SV nach RSTO 01

① Aufweitungen im Mittelstreifen
siehe Deckenbuch bzw. Lagepläne

* Aufsatz 500/500 DIN 19583 Kl. D400
Auflagererring DIN 4052-10a
Schaft DIN 4052-5b
Boden DIN 4052-1a (Auslauf DN 150)

Bestandsunterlagen



bickhardt bau
aktiengesellschaft
Industriestraße 9 36275 Kirchheim
Tel.06625/88-0

Regelquerschnitt

Autobahndirektion Nordbayern Ds. Würzburg

Aschaffenburg West/Ost A3/EO210 R+L
72347: Straßenquerschnitt Teilausbau

Unterlage Nr.	QP-RQ
Blatt Nr.	1
Plotdatei	QP-RQ 1.plt
bearbeitet:	Schneider
gezeichnet:	Müller
geprüft:	Hauer
Datum:	07.11.2008

1 : 100