


Querschnitt 3
Richtungsfahrbahn Frankfurt
km 216+130 - km 217+150

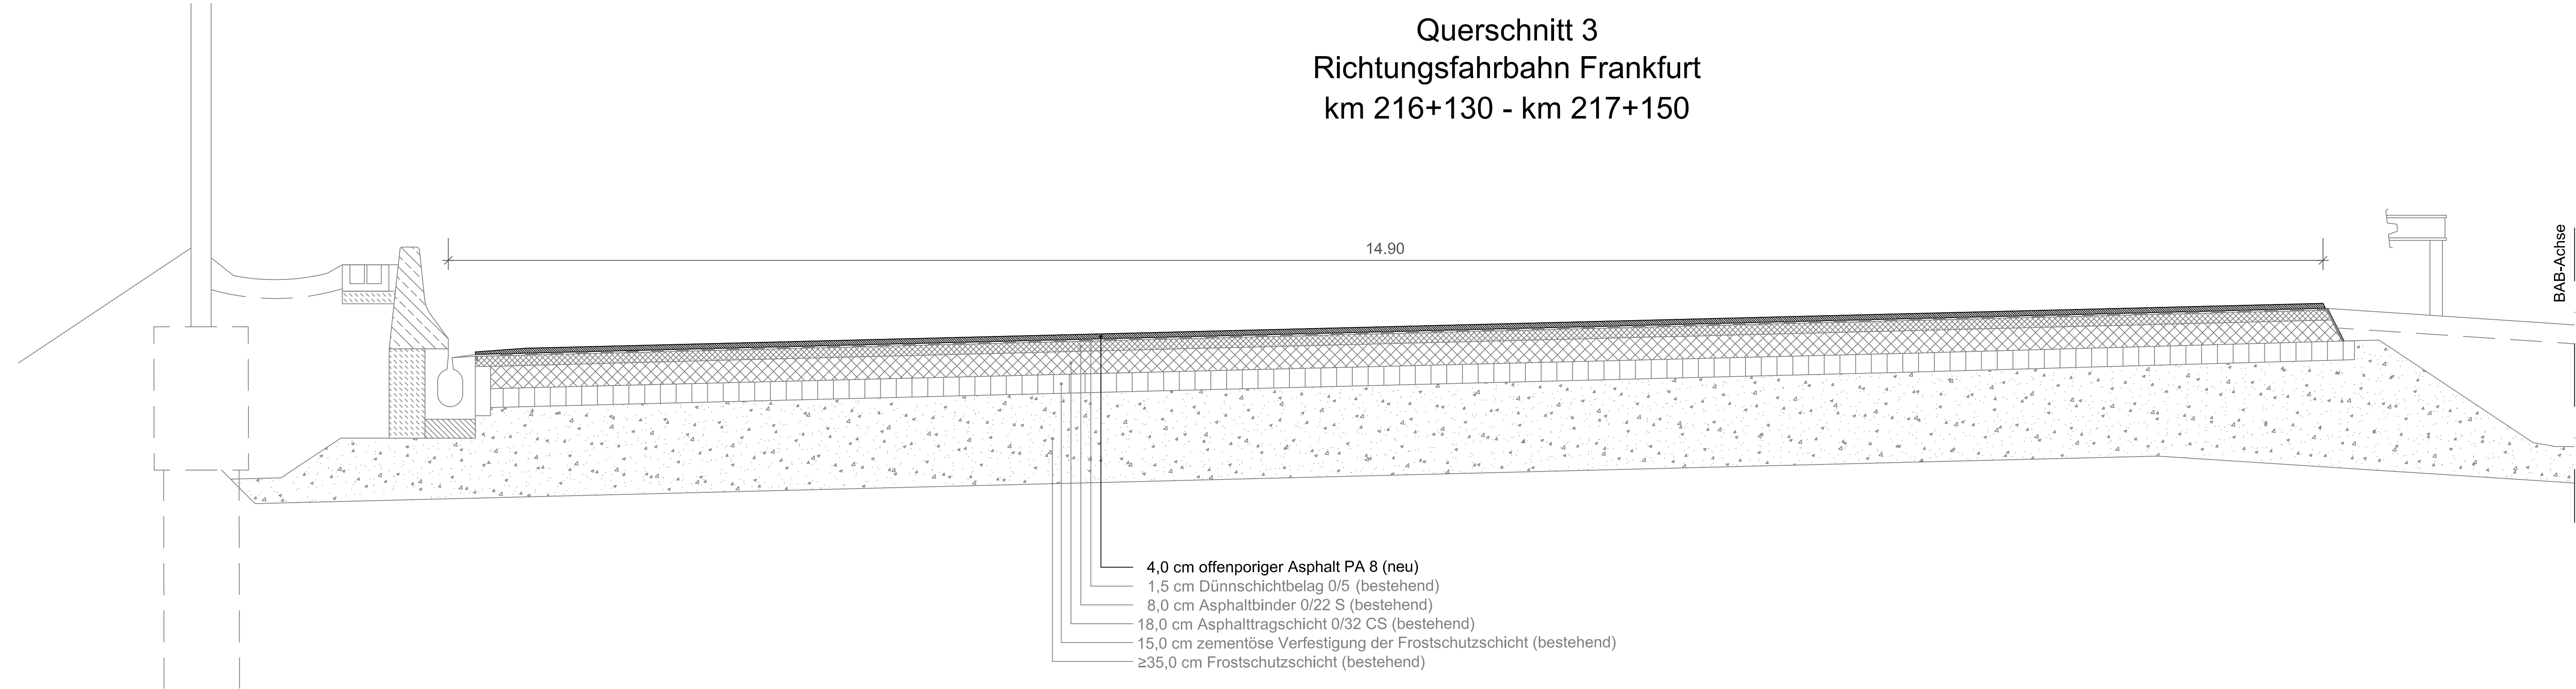

Baumaßnahme (Jahr)	Verfasser	Auftragnehmer
A3/D215 OPA (2012)		

BAB A 3 Frankfurt - Nürnberg Bestandsplan Oberbau Querschnitt 3 von km 214,700 bis km 220,855		
bearbeitet	Nov. 2012	
gezeichnet	Nov. 2012	
geprüft für ABD-N		
Autobahndirektion Nordbayern Dienststelle Würzburg Würzburg im i.A.:		
Blatt	Maßstab	Zeichnungs-Nr.
	B=1:25 H=1:25	