SCHNITT A-A M 1:50

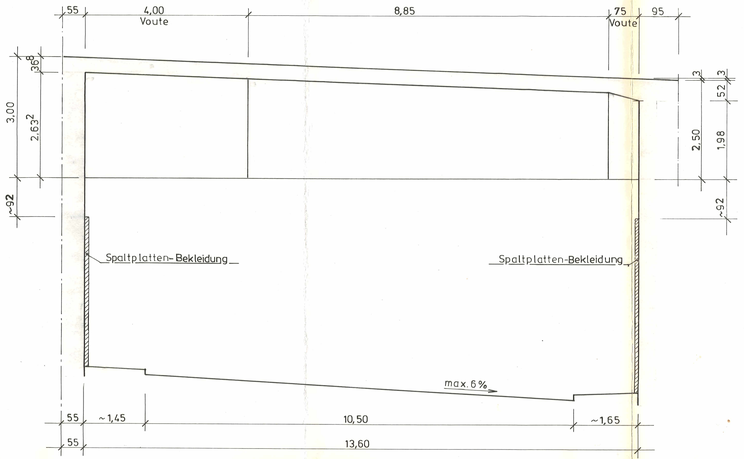

SCHNITT B-B M 1:100

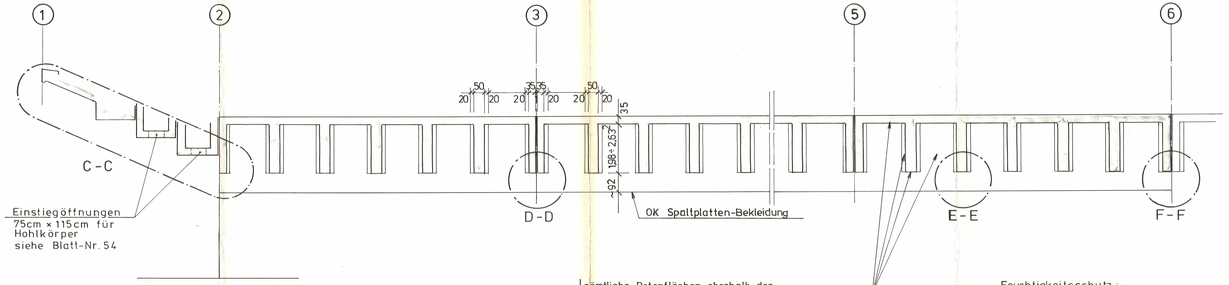

Detailschnitte siehe Blatt-Nr. 53

sämtliche Betonflächen oberhalb der Spaltplatten-Bekleidung mit Brandschutzbekleidung aus Fiber-Silikat-Platten, verschraubt, „Promatect-H-Feuerschutzplatten", d = 12mm, befestigt mit 6 Stck./m² Dübel ø6mm mit zwangsweiser Spreizung aus nichtrostendem Stahl, Werkstoff-Nr. 1.4571, Kunkel K6E Fugenbreite 5÷8mm, Unebenheiten im Beton im Bereich der Dübel und Plattenstöße mit Ardurit-X7G ausgeglichen Plattenfugen mit Ardurit-X7G+ Ardion 90 verfugt, Oberflächen glatt verspachtelt

Feuchtigkeitsschutz:
aufgetragen auf PROMATECT-H-Platten 200g/m² 1-Komponenten-Imprägnierung auf Siloxanbasis „Icosit Durchfeuchtungsschutz"/ Sika Chemie
je 200g/m² zweilagige 1-Komponenten-Beschichtung auf Acrylharzbasis, „Icosit Betoncolor"/ Sika Chemie

Die Übereinstimmung mit der Ausführung bescheinigt: Aufsteller: SPIESSHOFER + BERGER Ingenieure Aus der Schmiede Neubauleitung Berlin Pfeiffer & Partner KG Tel. 30 32 30/35-0 1000 Berlin 33 (Dahlem) Gruppenleiter: HIX	**Bestandszeichnung** Der Senator für Bau- und Wohnungswesen HIX, Konstruktiver Ingenieurbau - Brückenbau - Württembergische Straße 6, 1000 Berlin 31 19 IA
Bauwerk: TUNNEL FEUERBACHSTRASSE BAB ABZWEIG ZEHLENDORF	Bauwerksnr.: 1210219 Zeichnungsnr.: — 1 52
Zeichnungsinhalt: LANGS- u. QUERSCHNITT	Maßstab: 1:100 1:50
Zugehörige Zeichnungsnr.:	

126/30