

Standortblatt

BAB:

RF:

km:

Auftrag


KN-Bezeichnung:

KN-Nr.:

Nr.:

Dat.:

Skizze:

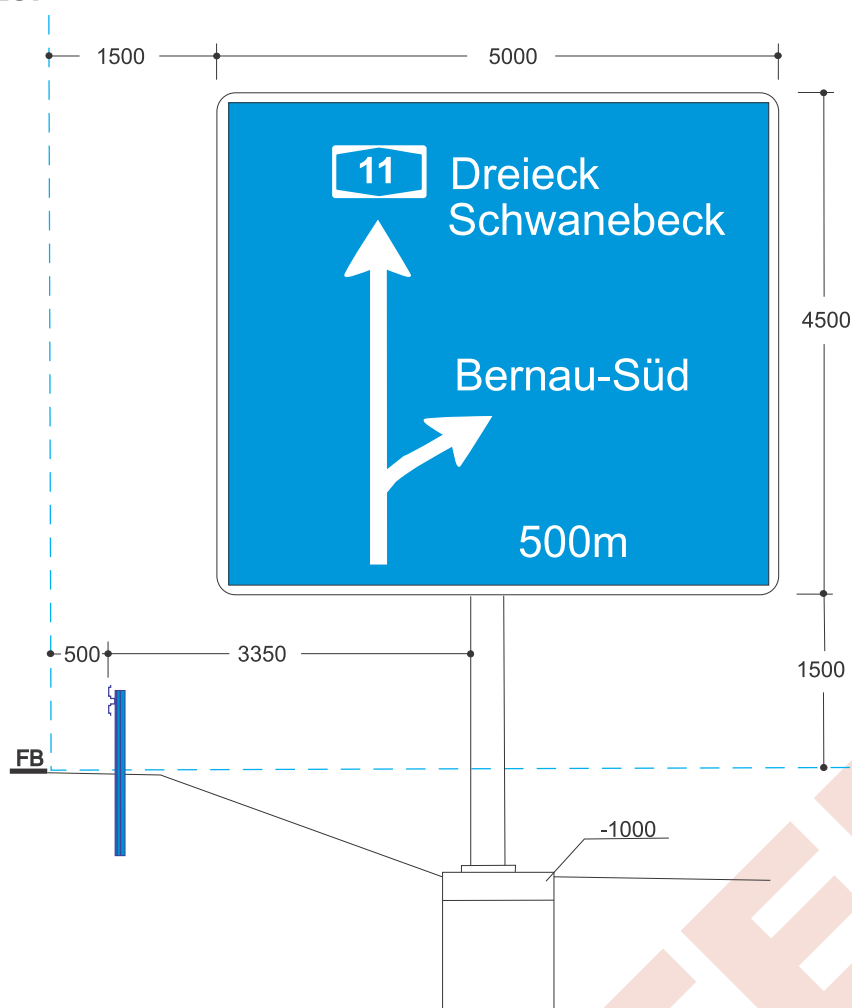

Schild:

Höhe:

Breite:

SH:

Folie-Schrift:

Folie-Untergrund:

Folie-Einsatz:

Alu-Rand:

Rippenabstand:

Aufsteller:

BF:

Art:

Typ:

Länge:

Fußplatte:

Fundament:

HxBxL:

Kopf:

Bewehrung:

Korb:

Foto:

Foto:
90 mm x 130 mm

Aufstellung / Reparatur, Datum:

Pos.: