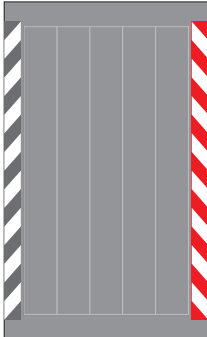
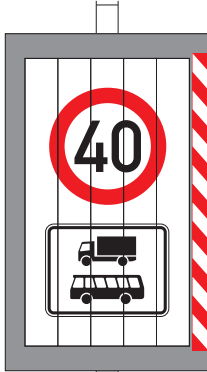
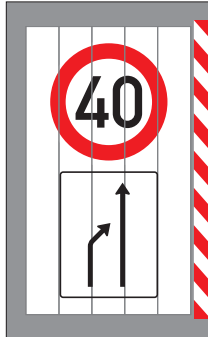
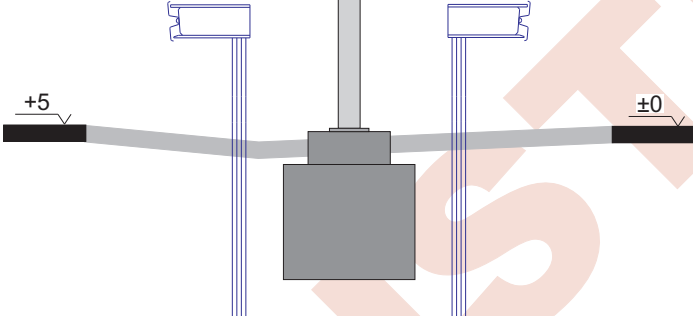


| BAB<br>A 24   |  | Standortblatt   |       |
|---|--|---|-------|
| BAB : A 24, rechte RF   |  | Auftrag   |       |
| km : 192+012, im Mittelstreifen   |  | Nr   | Datum |
| Skizze: <div style="display: flex; justify-content: space-around; margin-top: 10px;"> <div style="text-align: center;"> <b>Zustand 0</b><br/>  </div> <div style="text-align: center;"> <b>Zustand 1</b><br/>  </div> <div style="text-align: center;"> <b>Zustand 2</b><br/>  </div> </div> <div style="text-align: center; margin-top: 20px;">  </div> |  | <b>Schild</b><br>Höhe: 2050 mm<br>Breite: 1200 mm<br>Gesamtfläche: 2,46 m <sup>2</sup><br>davon Schildfläche 1,75 m <sup>2</sup><br>Sh:<br>Vz: <b>Größe 2</b><br>Folie: <b>RA 2, Aufbau C</b><br>Seitenabstand 980 mm<br>Bodenfreiheit ≥ 1500 mm      |       |
|   |  | <b>Aufsteller</b><br>Typ Rohrmast<br>133,0 / 4,0 mm<br>Mas. n. gen.<br>Fußplatte:<br>EP 12 x 330 x 330<br>Ankerkorb:<br>4 x M16 x 320 - 4.6/fz<br>Ankerabstand: 260 x 260                                                                             |       |
|   |  | <b>Fundamente</b><br>Hauptkörper<br>FB (mm) 600<br>FH (mm) 1000<br>FL (mm) 1450<br>Aufsatz<br>AB (mm) 500<br>AH (mm) 200<br>AL (mm) 500<br><b>Gesamt (m<sup>3</sup>) 0,870</b><br>Bewehrung<br>2 x 4 - Ø 10 mm / L=1300 mm<br>Bügel: 8 Bügel - Ø 10mm |       |
| <b>Foto:</b> <div style="display: flex; justify-content: space-around; margin-top: 10px;">   </div>   |  |   |       |
| Aufstellung / Reparatur, Datum: 2.2.2010   |  | Pos. 1- 5a   |       |