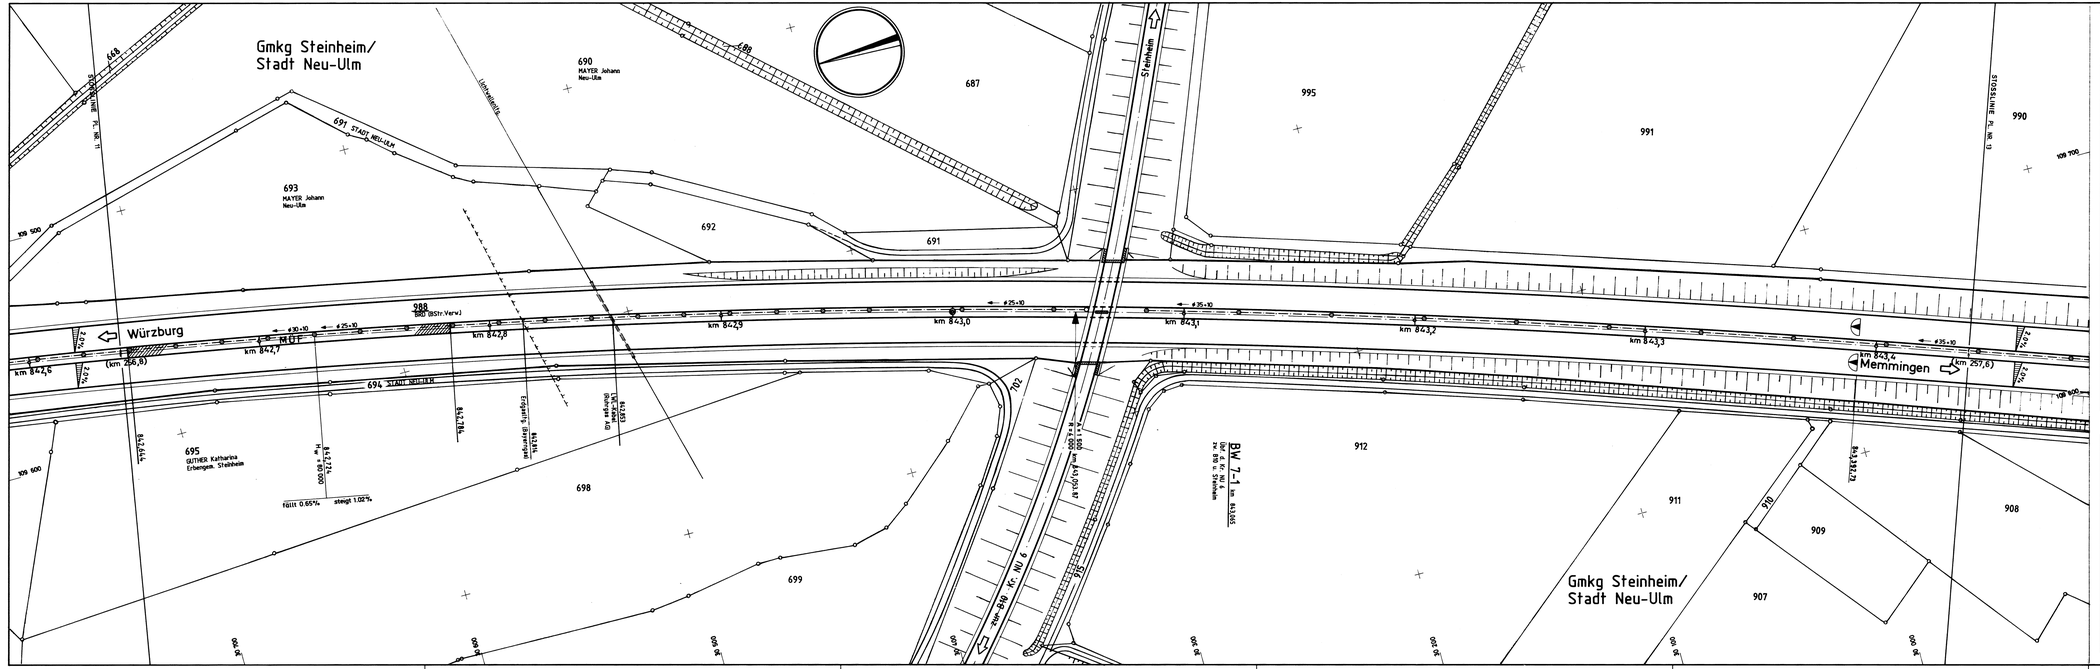

Nachträge:

Zeichenerklärung

Landesgrenze			Prüf- und Ablaufschacht
Landkreisgrenze			Heizkanalschacht
Gemarkungsgrenze			Absetzschacht, Abscheider u.a.
Gemeindegrenze, von d. Gmkg. abweichend			Absetzschacht für Sand
Eigentumsgrenze der BAB			Absetzschacht für Fett
Flurstücksgrenze			Absetzschacht für Benzin
Wildsperrzaun mit Tor bzw. Drehkreuz			Versickergrube
Fernmeldefreileitung mit Holzmast			Versickerschacht
Fernmeldekabel der Autobahn			Straßenablaufschacht
Fernmeldekabel der DBP u. DB			Oberflurhydrant
Kathodenschutzkabel			Unterflurhydrant
Niederspannungsfreileitung (bis 1000 V)			Schieber (für Wasser, Gas u.a.)
Niederspannungskabel			Kabelschacht
Hochspannungsfreileitung (über 1000 V)			Kabelstein
Hochspannungskabel			Netzrufsäule
Kabelkanal oder Durchlaß			Freileitungsmast
Kastenkanal mit Heiz-oder Treibstofftg.			Lichtmast
Oberflächenentwässerung (cm)			trig. Punkt
Schmutzwasserleitung (cm)			Höhenfestpunkt
Wasserleitung (mm)			Polygonpunkt mit Nr.
Sickerleitung (cm) mit Auslauf			Autobahnachse
Gräben und offene Gewässer			Betriebskilometer
Muldenentwässerung mit Fließwechsel			Baukilometer
Gasleitung			Zusammengehörigkeit v. Flurstücksteilen
Erdölleitung mit Entlüftung			Eigentumsgleichheit
Abwasserpumpwerk			Schutzgebietsgrenze für W,N oder L
Prüfschacht			
Höchstpunkt (Kuppe)			
Tiefstpunkt (Wanne)			
Ausrundungs-Anfang/Ende m. Neig.-Richtg.			

Neu-Kilometrierung eingetragen am 18.12.1987
ABD Südbayern Dienststelle Kempten

Achtung: Raster mit Soldner-Koordinaten

Autobahndirektion Südbayern

BAB A7 Würzburg-Ulm-Füssen

Bestandslageplan Nr. 12

Betriebskilometer 842,600 bis 843,400

Maßstab 1 : 1000

Autobahndirektion Südbayern
Dienststelle Kempten

Fertigung des Entwurfplanes	
Bearbeitet	
Gezeichnet	
Geprüft	
Autobahndirektion Südbayern	

Erstellungsunterlagen

1. Entwurfsplan
2. Betriebskilometerheft
3. Fortführungsrisse des V.A. .....
4. " " Pl.A. .....
5. EDV Vorlage
6. ertl. Einmessung der Autobahnachse auf die Grenzen
7. Feldvergleich

Bearbeitet	
Gezeichnet	
Geprüft	

B

Ersetzt durch Plan vom

A7_BP_842600-843400_FK_1987-12-18_BLP-M1000