


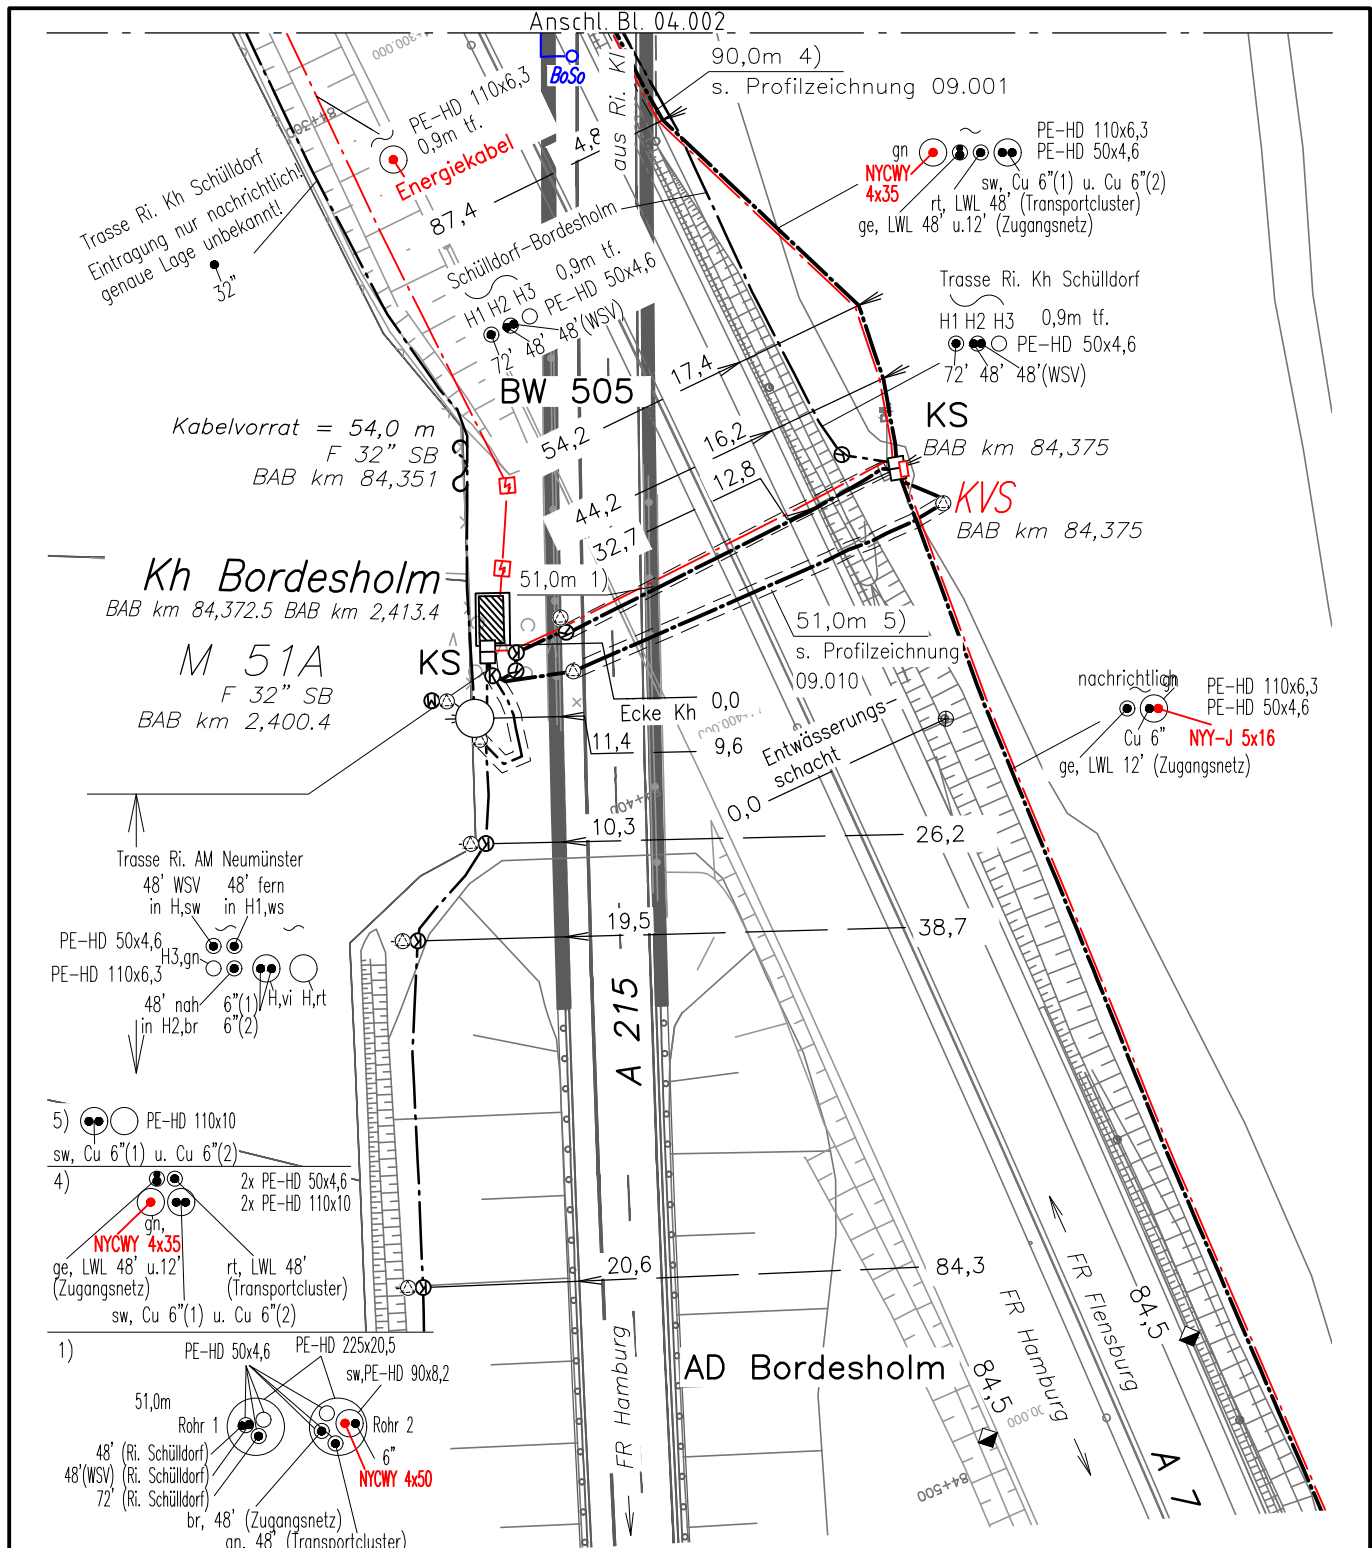

				1. Ausg.	Tag	Name	Autobahnfernmeldekanal BAB A 215 Bordesholm – Kiel		Maßstab 1:1000
				Bearb.	04/25	Reinwart/ISR	LWL-Kabel (Tra) / 48 Fasern Abschnitt:Kh Bordesholm – KVz AS Blumenthal		
				Gez.	04/25	Seifert/ISR			
				Gepr.	04/25	Reinwart/ISR			
				 Die Autobahn Nord			Kabellageplan km 2,3–2,5		Blatt 1
Ausg.	Änderung	Datum	Name				04.001		

BAB km 84,372.5
BAB km 2,413.4

32"

3x Flex DN 110
6x PE-HD 50x4,6

32" A7, Ri. Kh Schülldorf

Rohr 2 0,9tf.

6''(1) F 72'
6''(2) F 48' u. F 48'(WSV)
gn, LWL 48' (Tra.) A 7, Ri. Kh Schülldorf
br, LWL 48' (Zu.)
A 215, Ri. Kh Kiel

Flex DN 110 Rohr 1
Rohr 2

32"

Ri. Kh Schülldorf

M 51A
F 32" SB
BAB km 2,400.4

Flex DN 110 Rohr 1
Rohr 2
32"
Ri. Kh Schüldorf

 PE-HD 110x6,3
Energiekabel

6x PE-HD 50x4,6

6x PE-HD 50x4,6
PE-HD 90x8,2

0,91t.
sw. **NYCNY 4x50**
Cu 6" (Zeilstelle A7)
F' 72'
F' 48' u. F' 48' (WSV) } A 7
Ri. Kh }

Trasse Ri. AM Neumünster

48' WSV
in H,sw

H3,gn

48' nah
in H2,br

48' fern
in H1,ws

HD 50x4,6

Trasse Ri. AM Neumünster

48' WSV in H_{2,sw} 48' fern in H_{1,ws}


PE-HD 50x4,6 H_{3,gn}

PE-HD 110x6,3

48' nah in H_{2,br} 6''(1) H_{1,vi} 6''(2) H_{1,rt}


				1. Ausg.	Tag	Name	Autobahnfernmelde kabel BAB A 215 Bordesholm – Kiel LWL-Kabel (Tra) / 48 Fasern Abschnitt: Kh Bordesholm – KVz AS Blumenthal	Maßstab ohne
				Bearb.	04/25	Reinwart/ISR		
				Gez.	04/25	Seifert/ISR		
				Gepr.	04/25	Reinwart/ISR		
				 Die Autobahn Nord			Kabellageplan Nbz. zu 04.001	Blatt 1A
Ausg.	Änderung	Datum	Name				04.001A	

				1. Ausg.	Tag	Name	Autobahnfernmelde kabel BAB A 215 Bordesholm – Kiel LWL-Kabel (Tra) / 48 Fasern Abschnitt: Kh Bordesholm – KVz AS Blumenthal	Maßstab ohne
				Bearb.	04/25	Reinwart/ISR		
				Gez.	04/25	Seifert/ISR		
				Gepr.	04/25	Reinwart/ISR		
				 Die Autobahn Nord			Abschnitt: Kh Bordesholm – KVz AS Blumenthal	Blatt 1B
Ausg.	Änderung	Datum	Name				Kabellageplan Nbz. zu 04.001 04.001B	

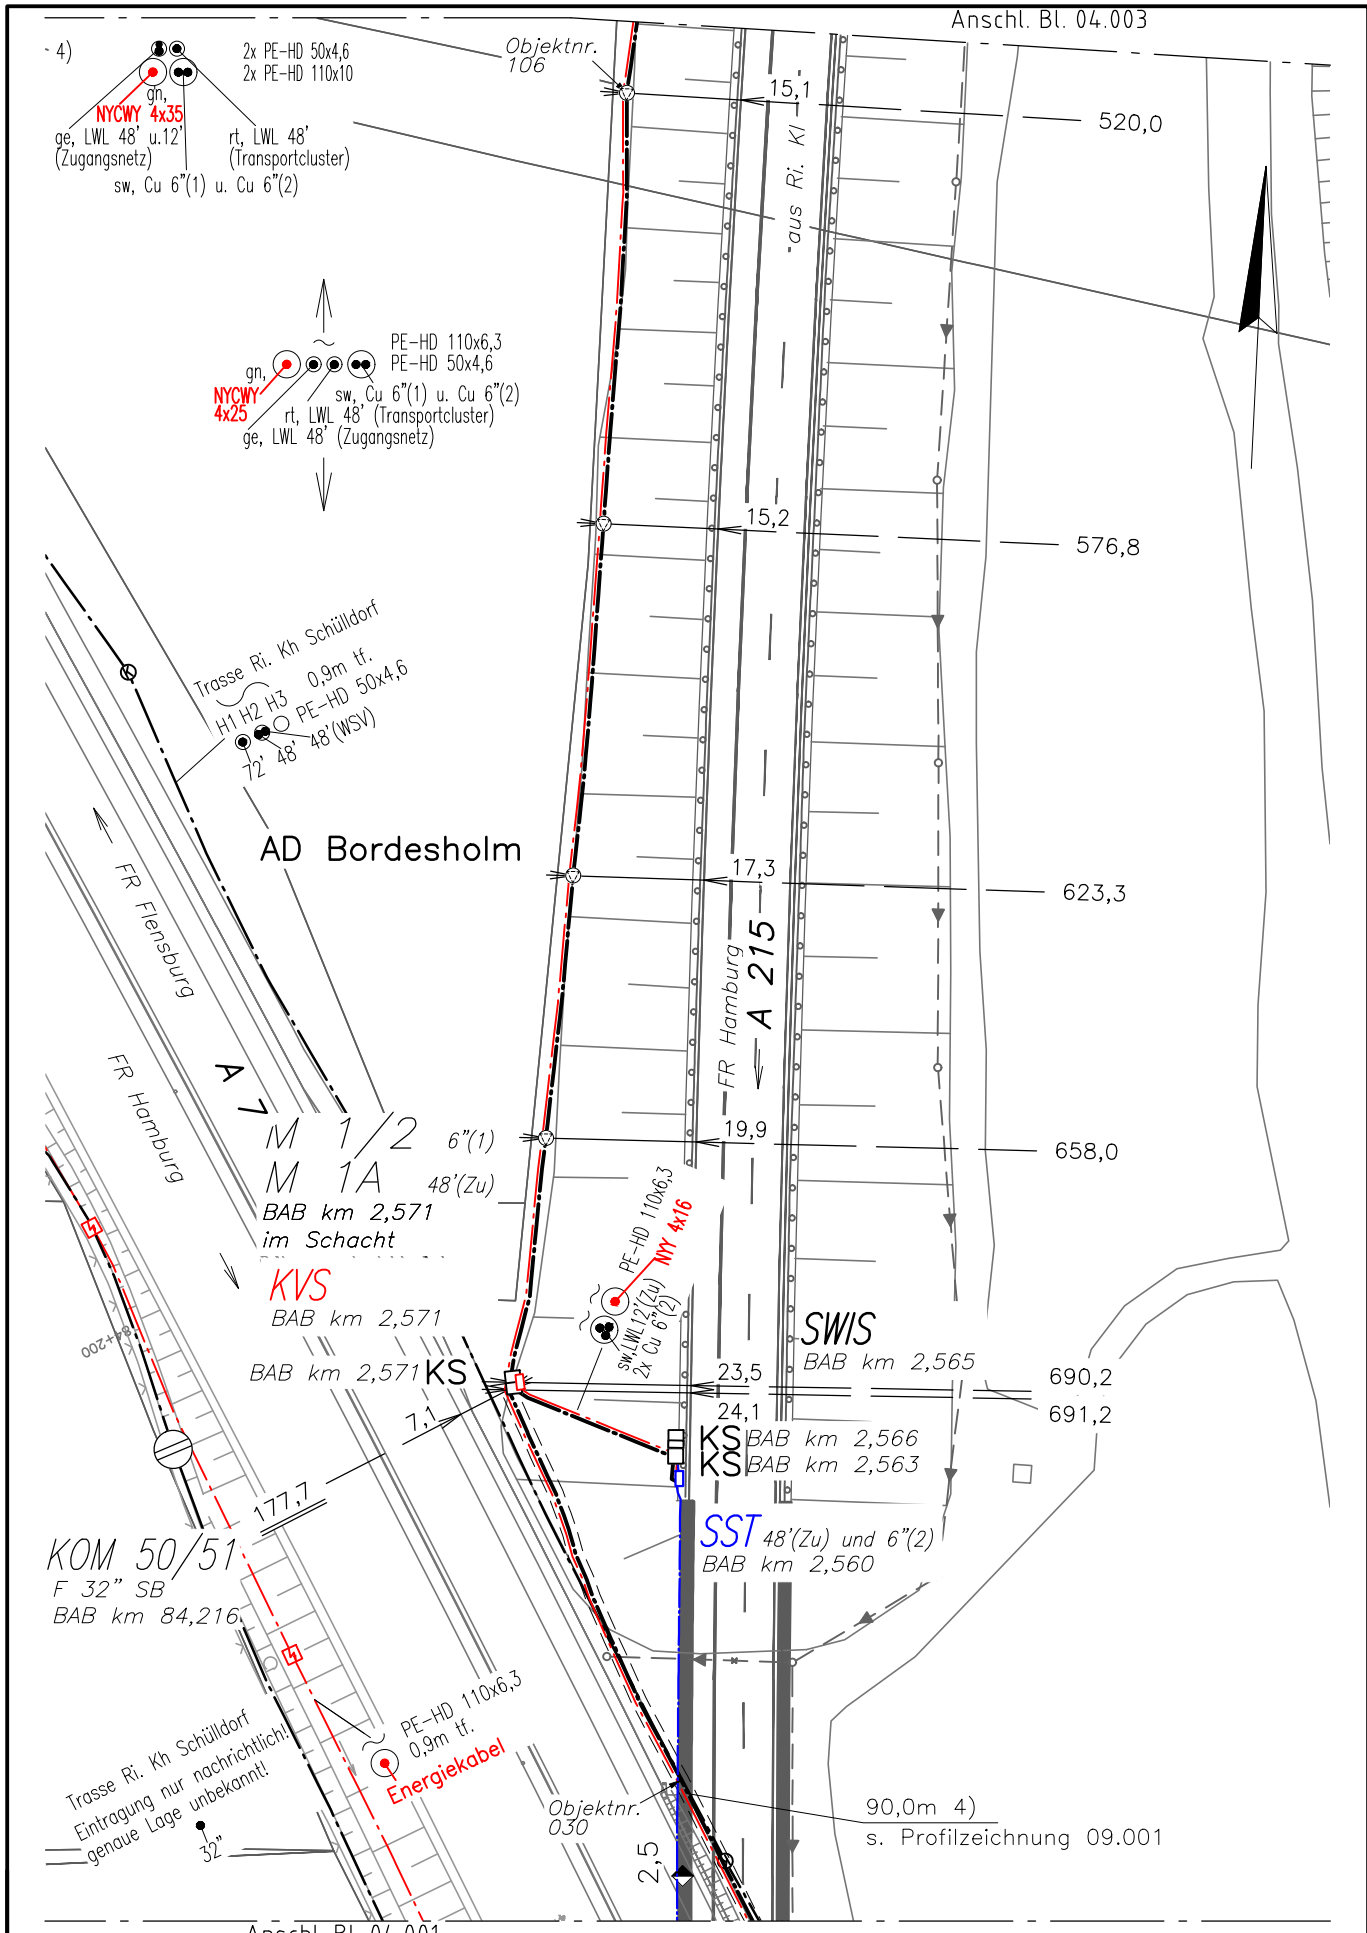


Anschl. B. 04.00				1. Ausg.	Tag	Name	Autobahnfernmeldekanal BAB A 215 Bordesholm – Kiel		Maßstab
				Bearb.	04/25	Reinwart/ISR	LWL-Kabel (Tra) / 48 Fasern		1:1000
				Gez.	04/25	Seifert/ISR			
				Gepr.	04/25	Reinwart/ISR			
				 Die Autobahn Nord			Abschnitt:Kh Bordesholm – KVz AS Blumenthal		
							Kabellageplan km 2,5–2,75		Blatt
Ausg.	Änderung	Datum	Name				04.002		2

BK04001-032_LWL-Tra.DWG/210x297

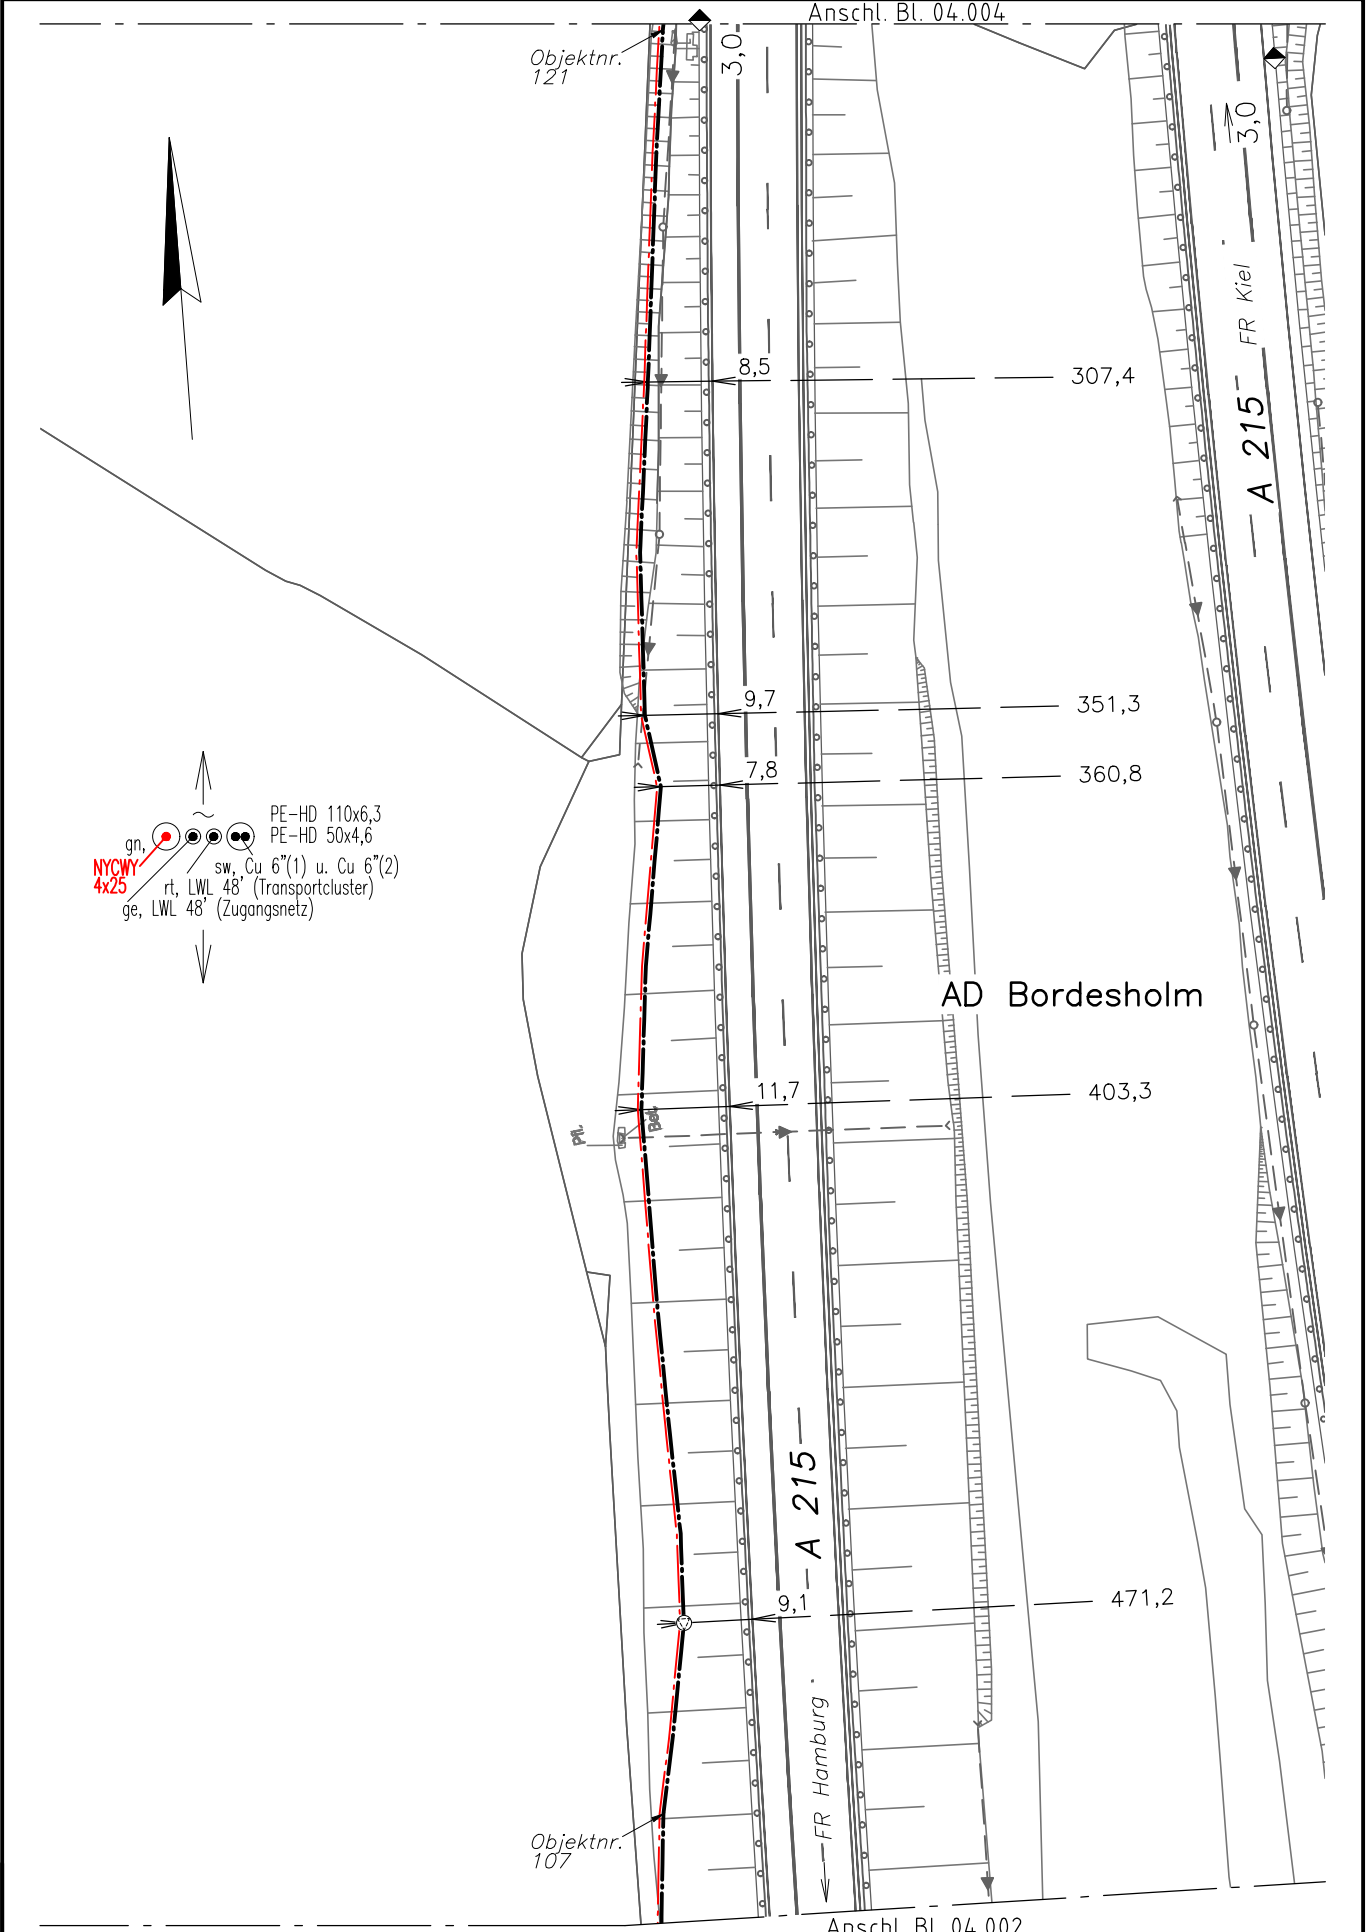


				1. Ausg.	Tag	Name	Autobahnfernmeldekabel BAB A 215 Bordesholm – Kiel LWL-Kabel (Tra) / 48 Fasern Abschnitt:Kh Bordesholm – KVz AS Blumenthal		Maßstab 1:1000
				Bearb.	04/25	Reinwart/ISR			
				Gez.	04/25	Seifert/ISR			
				Gepr.	04/25	Reinwart/ISR			
				 Die Autobahn Nord			Kabellageplan km 2,75–3,0		Blatt 3
							04.003		
Ausg.	Änderung	Datum	Name						

BK04001-032_LWL-Tra.DWG/210x297

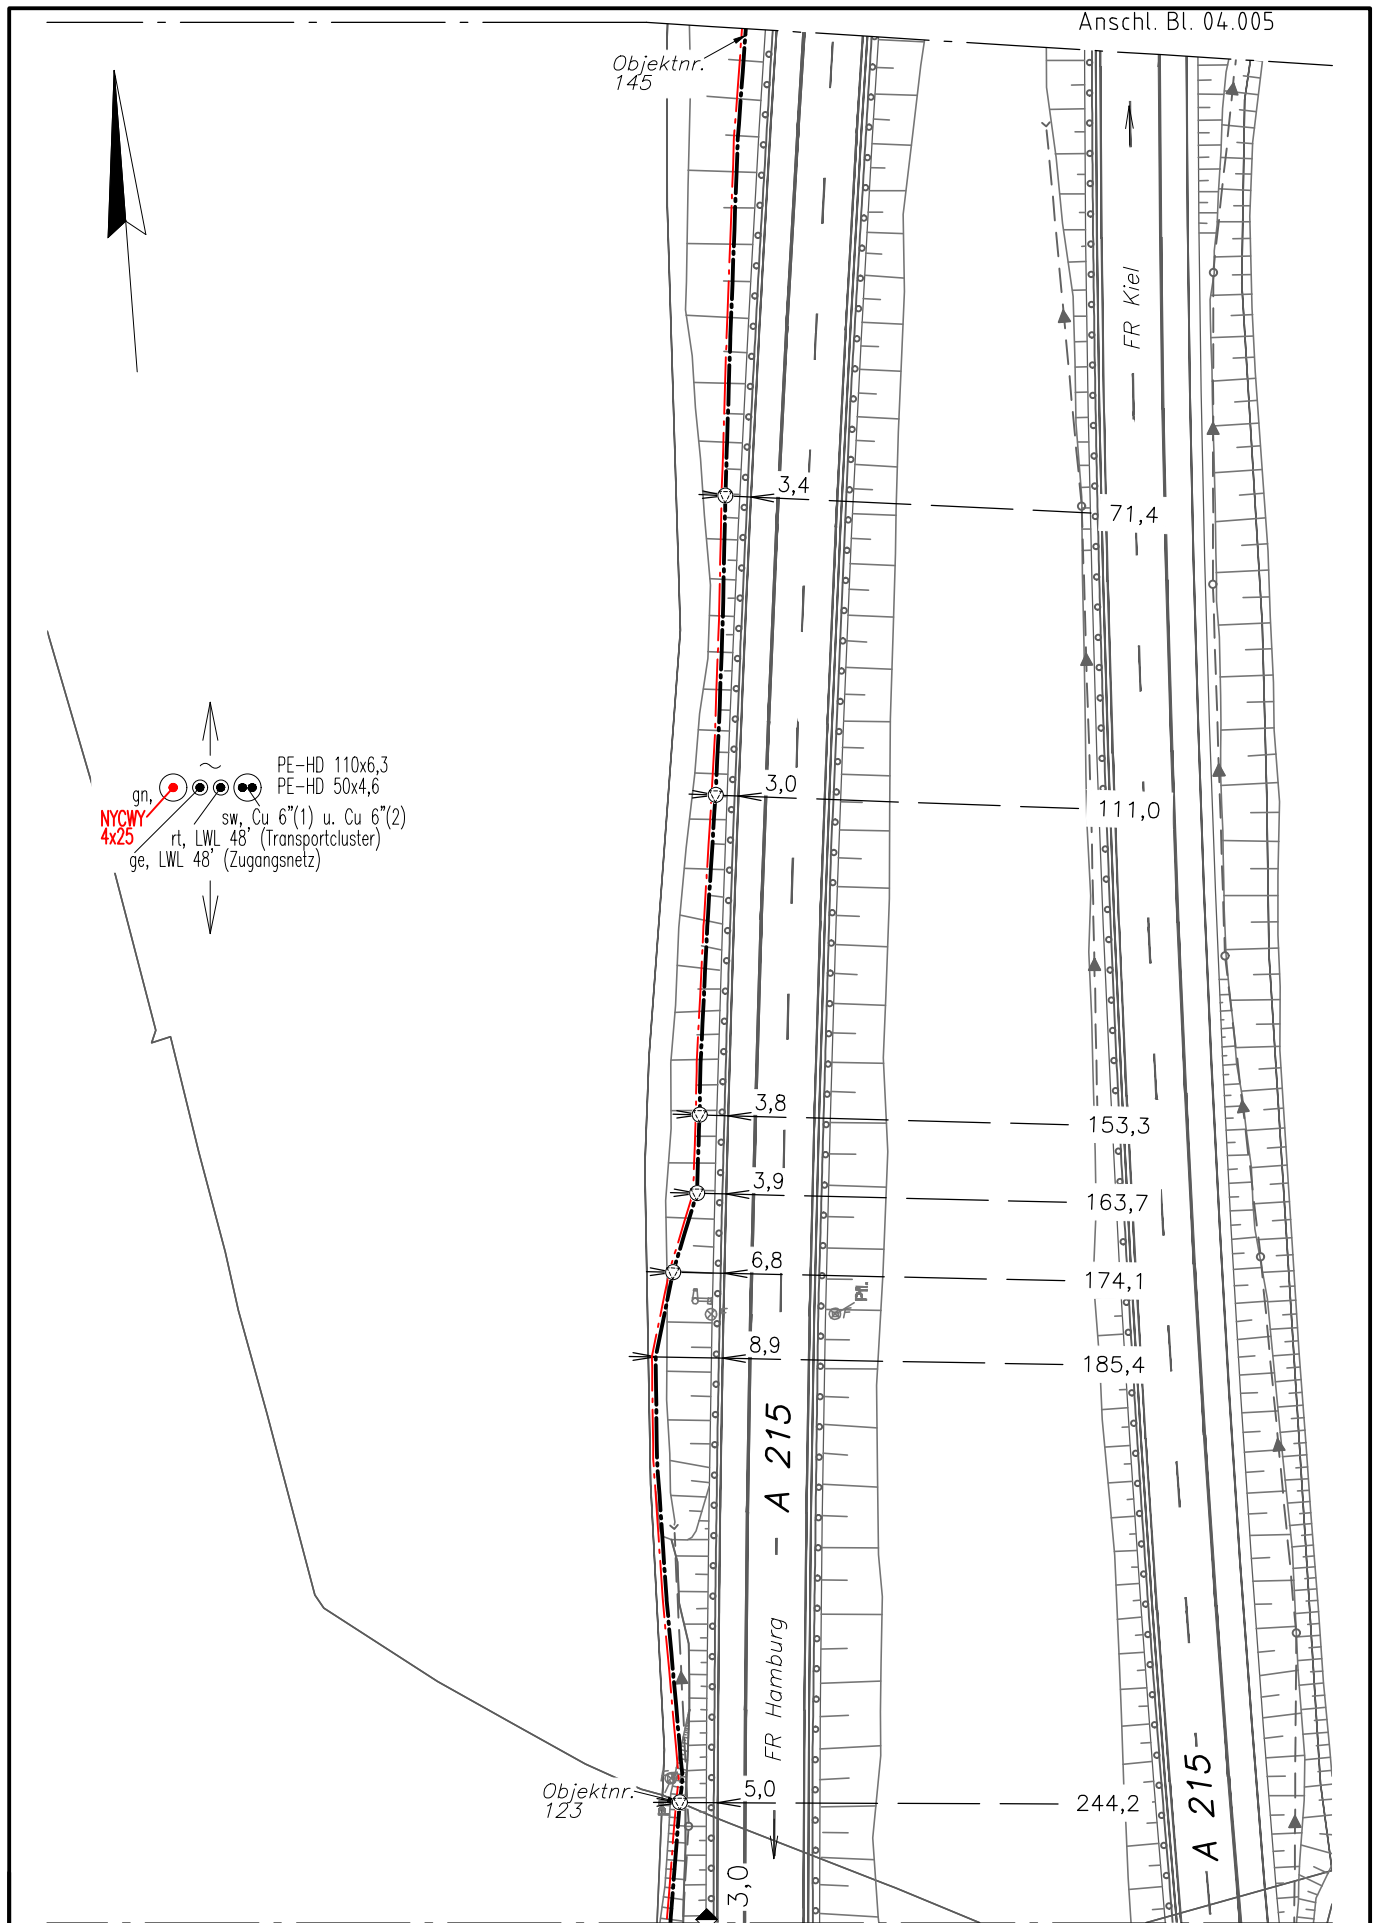


				1. Ausg.	Tag	Name	Autobahnfernmeldekanal		Maßstab
				Bearb.	04/25	Reinwart/ISR	BAB A 215 Bordsesholm - Kiel		1:1000
				Gez.	04/25	Seifert/ISR	LWL-Kabel (Tra) / 48 Fasern		
				Gepr.	04/25	Reinwart/ISR	Abschnitt: Kh Bordsesholm - KvZ AS Blumenthal		
				 Die Autobahn Nord			Kabellageplan km 3,0-3,25		Blatt
Ausg.	Änderung	Datum	Name				04.004		4

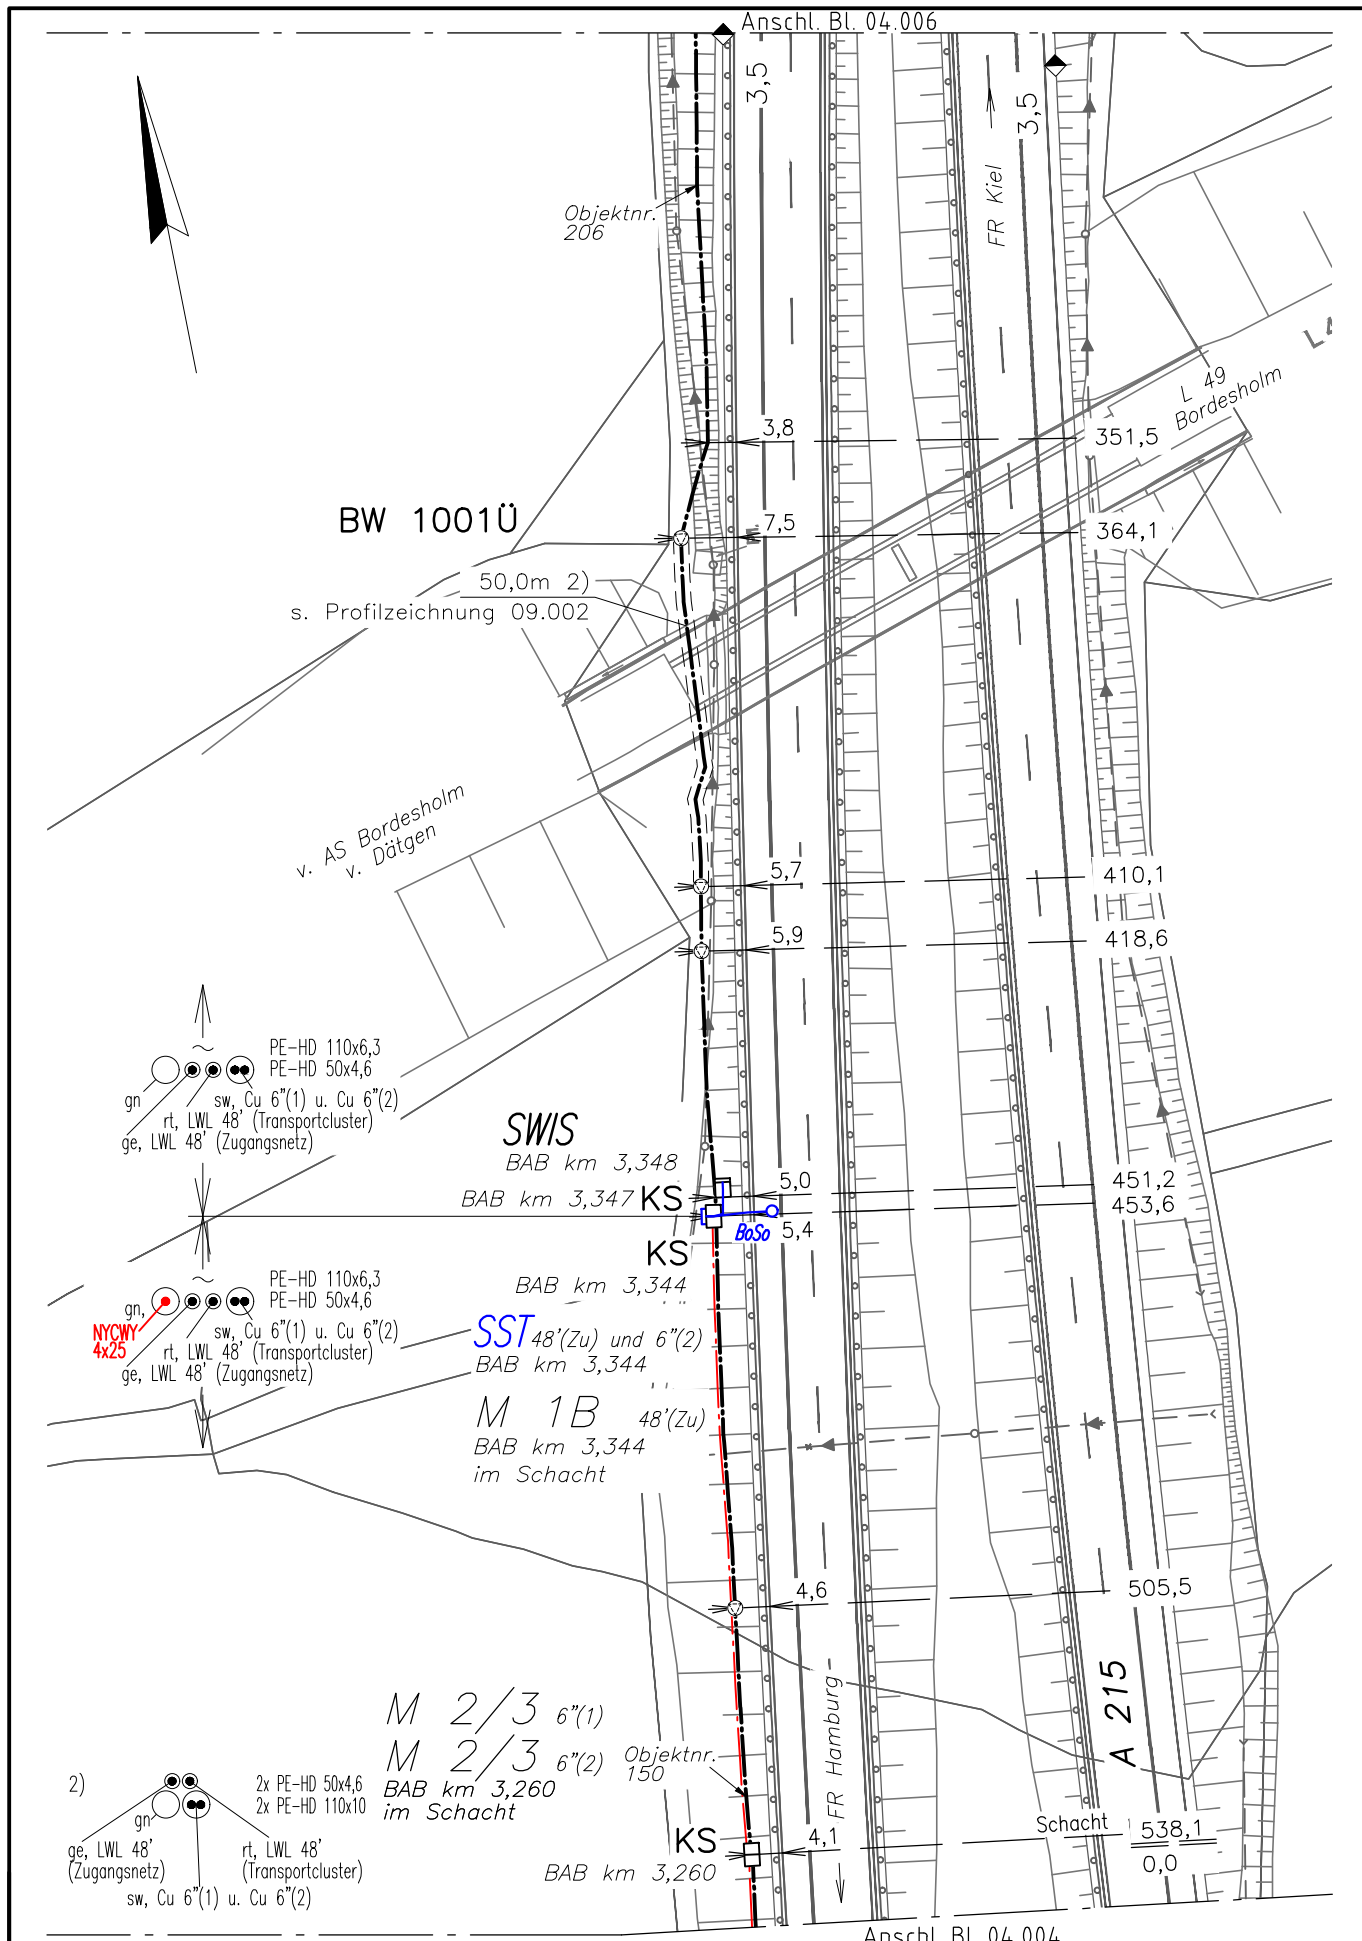


				1. Ausg.	Tag	Name	Autobahnfernmeldekabel BAB A 215 Bordsesholm – Kiel		Maßstab 1:1000
				Bearb.	04/25	Reinwart/ISR	LWL-Kabel (Tra) / 48 Fasern Abschnitt:Kh Bordsesholm – KVz AS Blumenthal		
				Gez.	04/25	Seifert/ISR			
				Gepr.	04/25	Reinwart/ISR			
				 Die Autobahn Nord			Kabellageplan km 3,25–3,5		Blatt 5
Ausg.	Änderung	Datum	Name				04.005		

BK04001-032_LWL-Tra.DWG/210x297

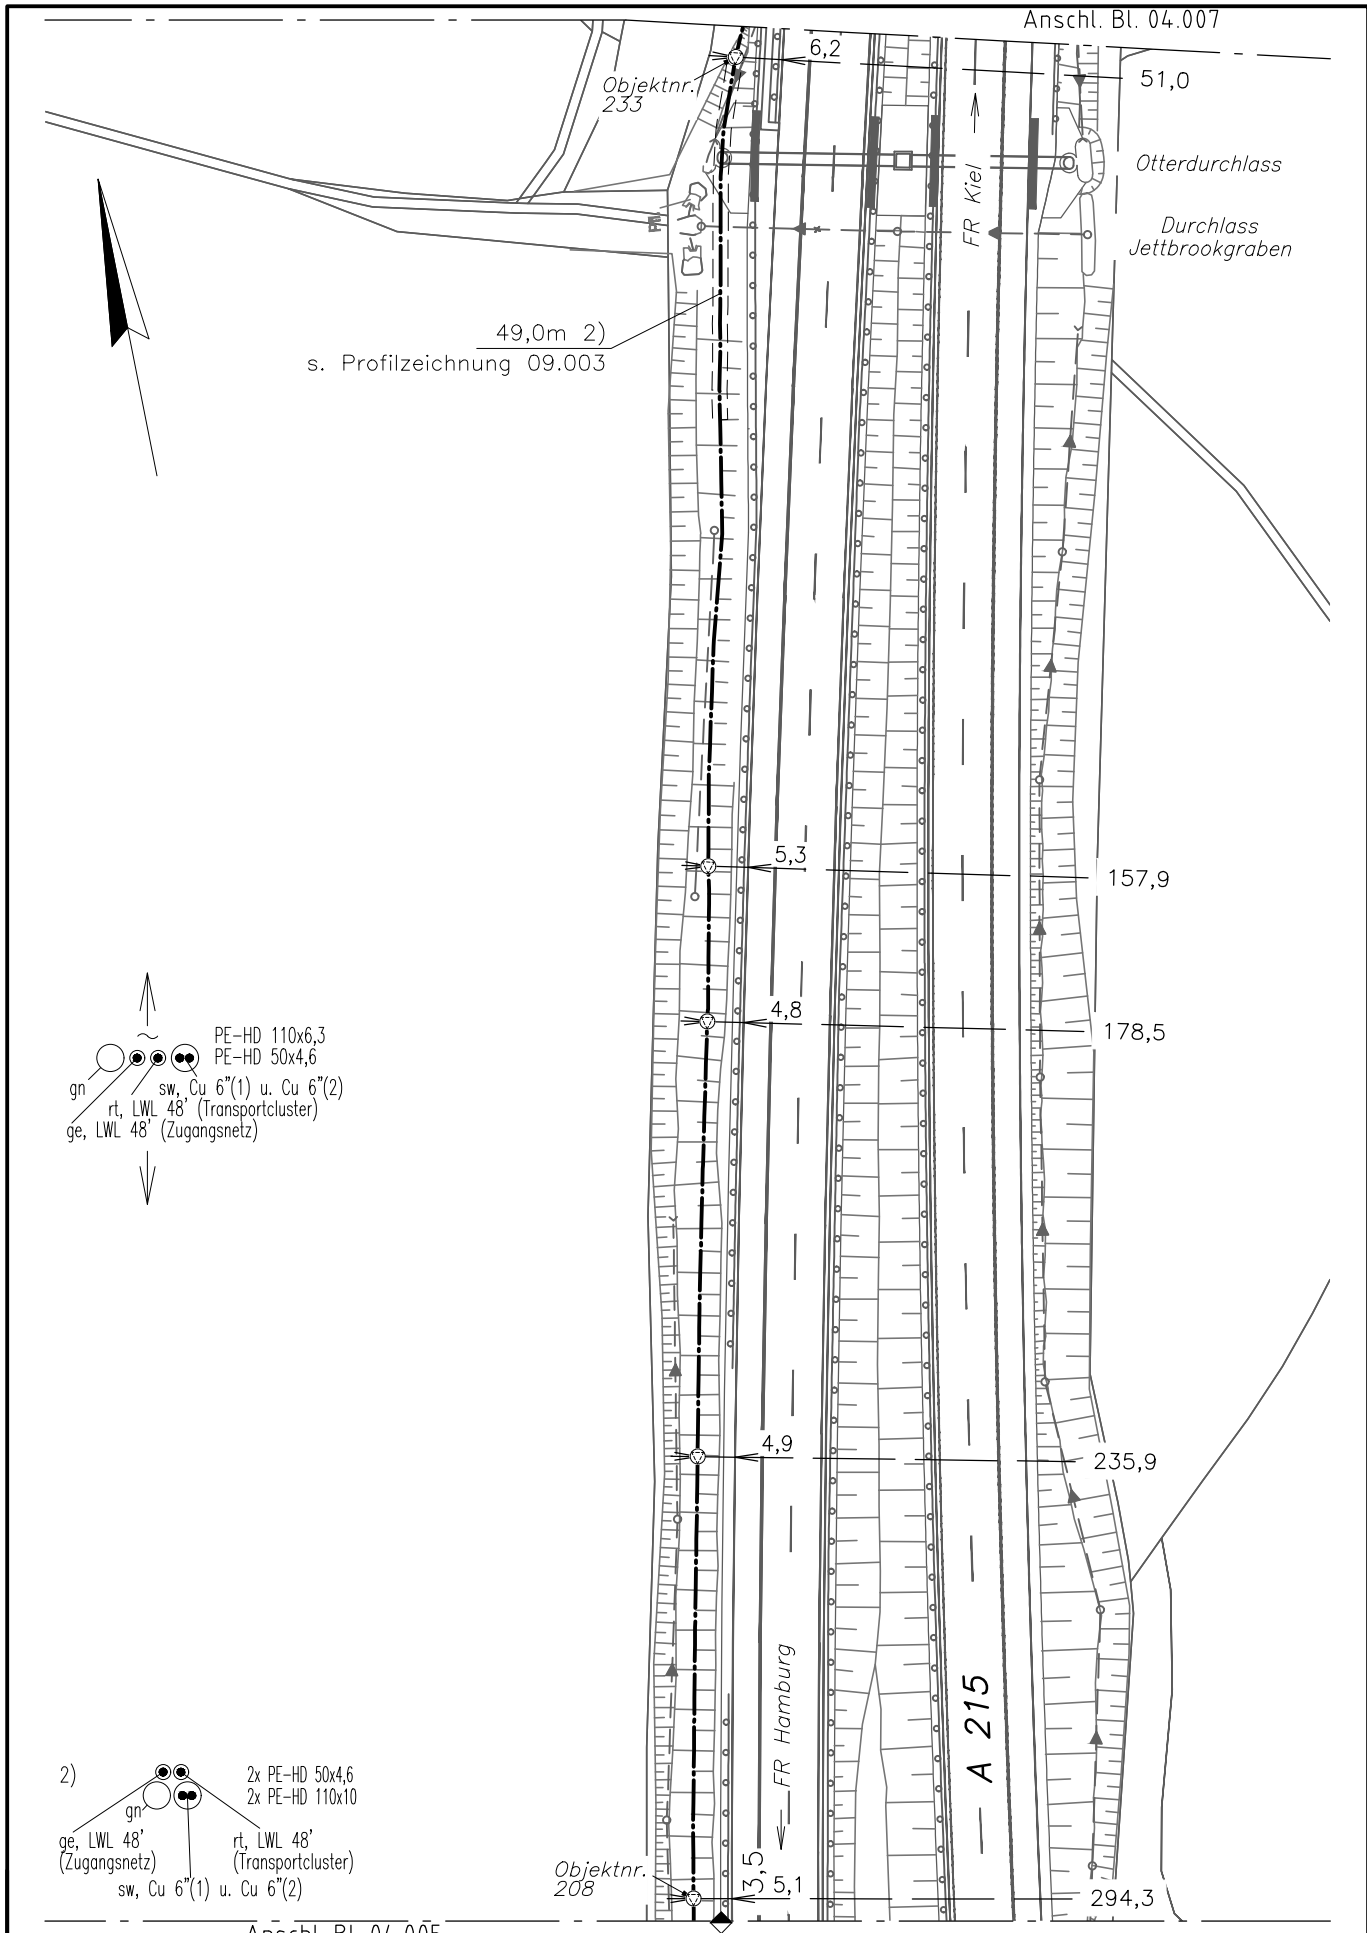

Anschl. Bl. 04.005				1. Ausg.	Tag	Name	Autobahnfernmeldekanal BAB A 215 Bordesholm – Kiel		Maßstab 1:1000
				Bearb.	04/25	Reinwart/ISR	LWL-Kabel (Tra) / 48 Fasern		
				Gez.	04/25	Seifert/ISR			
				Gepr.	04/25	Reinwart/ISR			
				 Die Autobahn Nord			Abschnitt:Kh Bordesholm – KVz AS Blumenthal		Blatt 6
							Kabellageplan km 3,5–3,75		
Ausg.	Änderung	Datum	Name				04.006		

BK04001-032_LWL-Tra.DWG/210x297

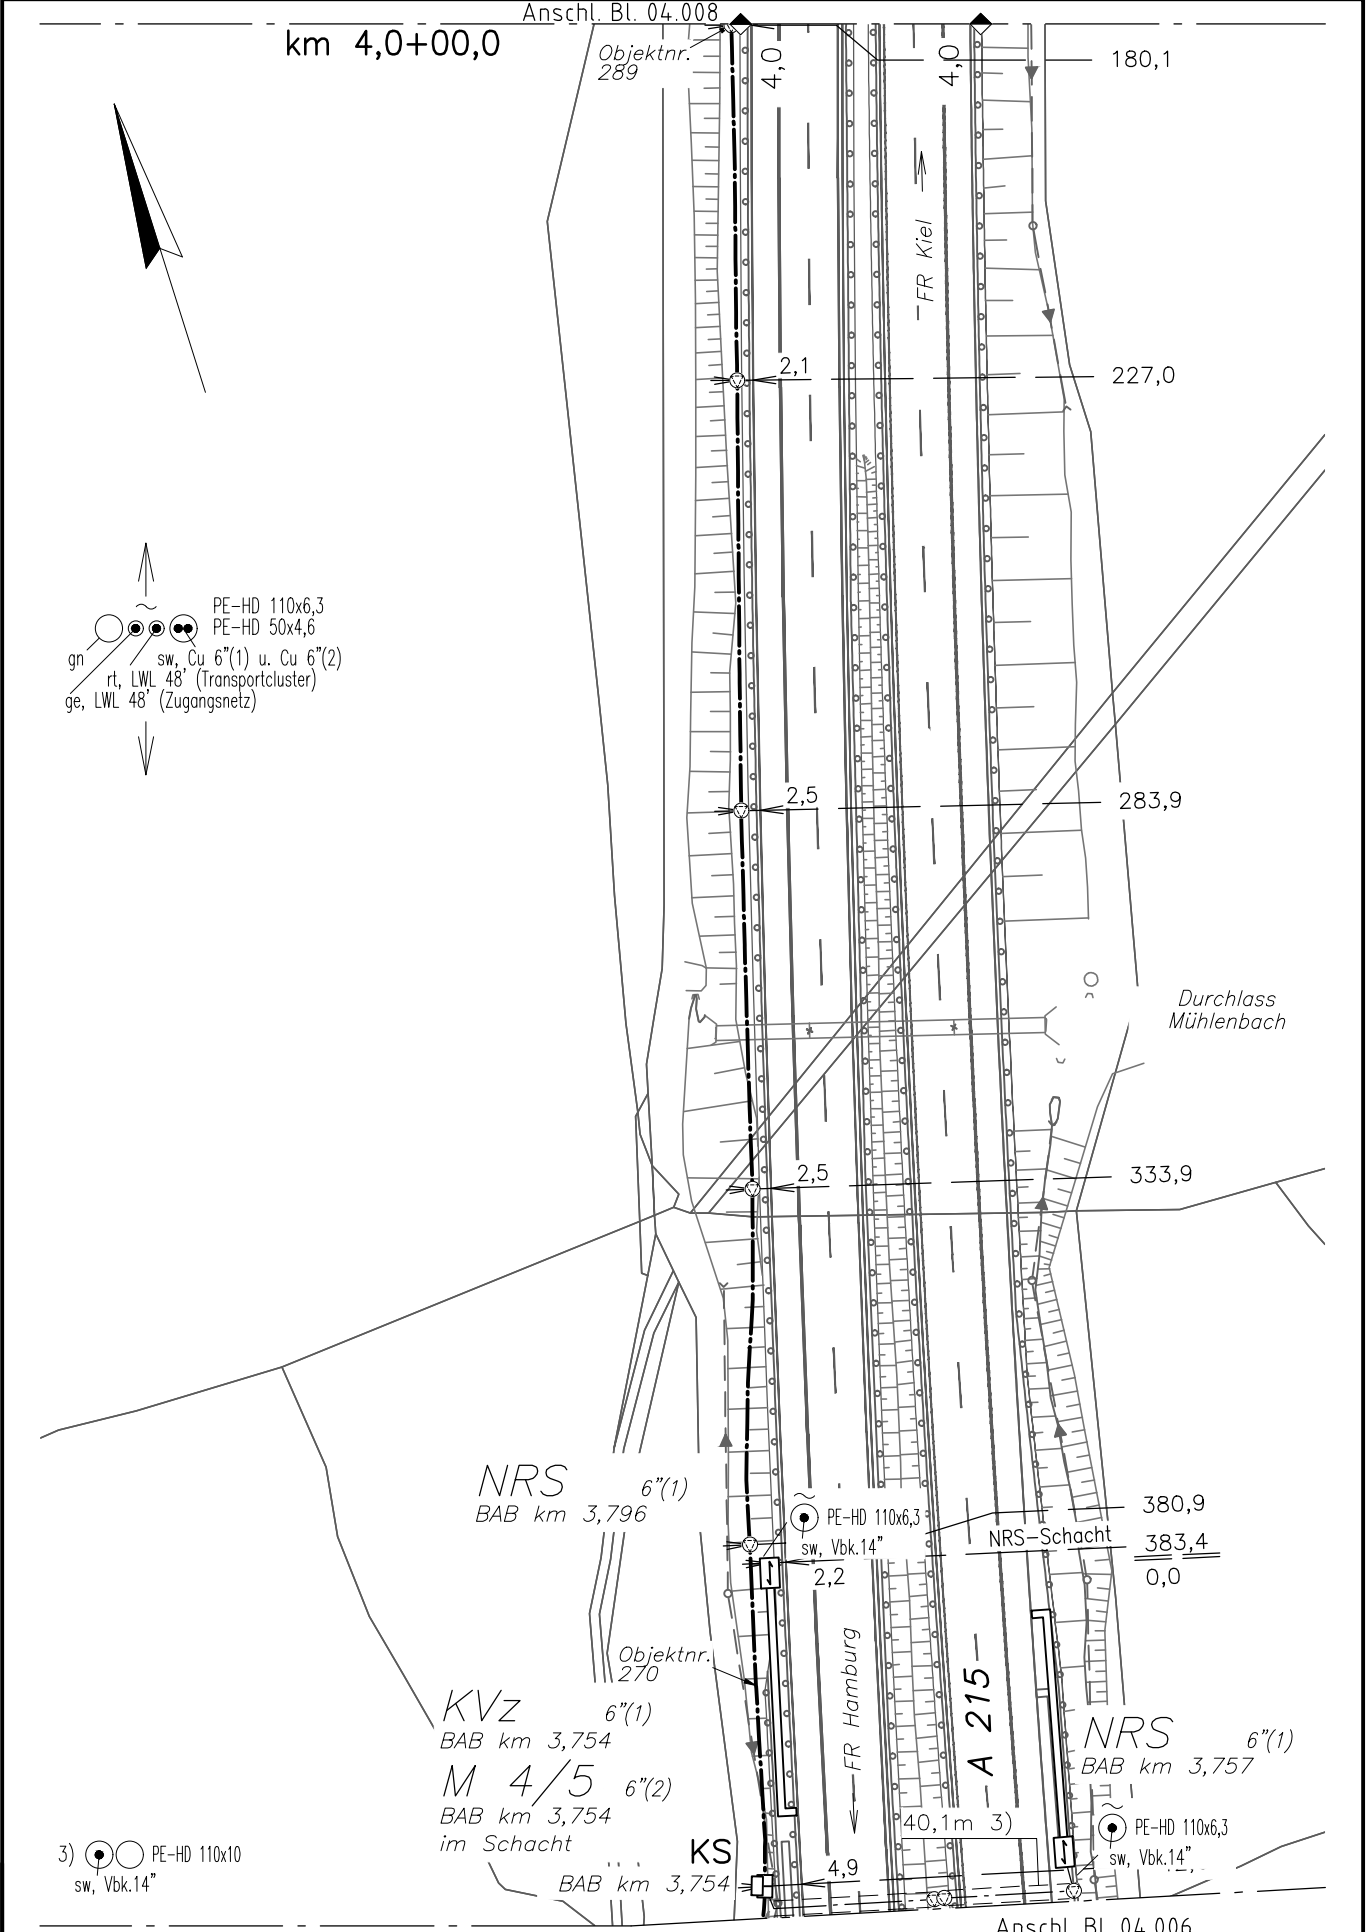


				1. Ausg.	Tag	Name	Autobahnfernmeldekabel BAB A 215 Bordesholm – Kiel LWL-Kabel (Tra) / 48 Fasern Abschnitt: Kh Bordesholm – KVz AS Blumenthal		Maßstab 1:1000
				Bearb.	04/25	Reinwart/ISR			
				Gez.	04/25	Seifert/ISR			
				Gepr.	04/25	Reinwart/ISR			
				 Die Autobahn Nord			Kabellageplan km 3,75–4,0		Blatt 7
Ausg.	Änderung	Datum	Name				04.007		

BK04001-032_LWL-Tra.DWG/210x297

+44m abg.
M 2 48'(Zu)
+23m ank.

KS
BAB km 4,180

+47m abg.
M 2 48'(Tra)
+50m ank.

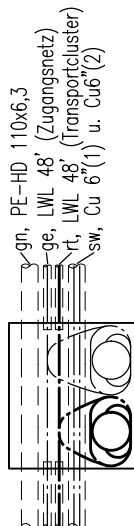

M 2 48'(Tra)
M 2 48'(Zu)
BAB km 4,180
im Schacht

KS
BAB km 4,180

Objektnr.
317

FR Kiel


499,4

Schacht 516,7
0,0

26,5

78,3

128,3

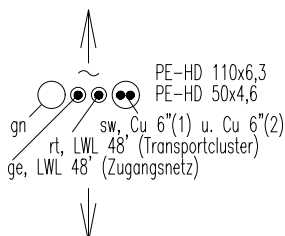

Objektnr.
290


FR Hamburg

A 215

km 4,0+00,0

Anschl. Bl. 04.007

				1. Ausg. Tag Name			Autobahnfernmeldekanal BAB A 215 Bordesholm – Kiel		Maßstab	
				Bearb.	04/25	Reinwart/ISR	BAB A 215 Bordesholm – Kiel		1:1000	
				Gez.	04/25	Seifert/ISR	LWL-Kabel (Tra) / 48 Fasern			
				Gepr.	04/25	Reinwart/ISR	Abschnitt:Kh Bordesholm – KVz AS Blumenthal			
				 Die Autobahn Nord			Kabellageplan km 4,0–4,25		Blatt	
Ausg.	Änderung	Datum	Name				04.008		8	

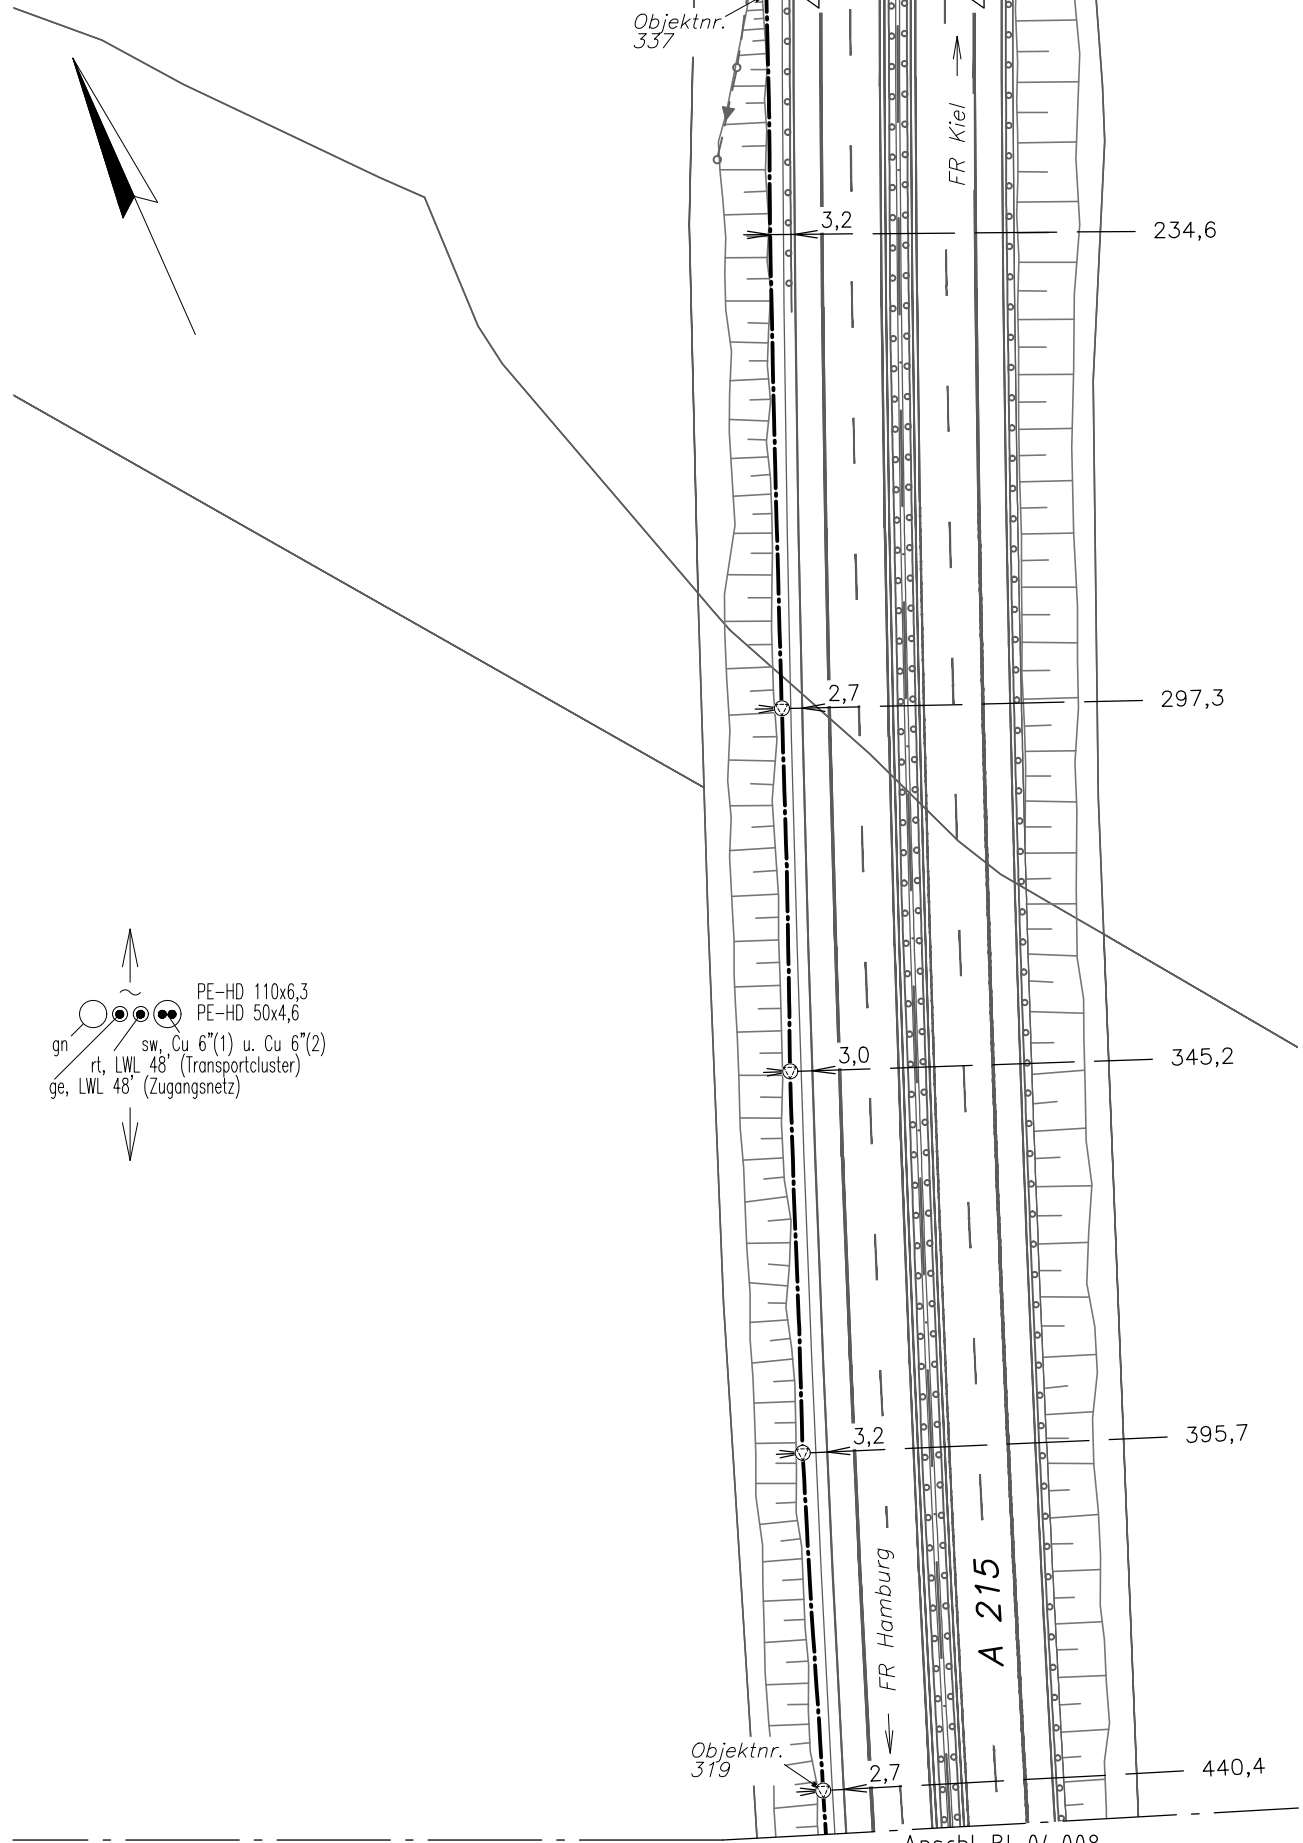


				Anschl. Bt. 04.006		
				1. Ausg.	Tag	Name
				Bearb.	04/25	Reinwart/ISR
				Gez.	04/25	Seifert/ISR
				Gepr.	04/25	Reinwart/ISR
				 Die Autobahn Nord		Maßstab 1:1000
Ausg.	Änderung	Datum	Name	LWL-Kabel (Tra) / 48 Fasern Abschnitt:Kh Bordesholm – KVz AS Blumenthal Kabellageplan km 4,25–4,5 04.009		Blatt 9



+15m abg.
M 5/6 6"(2)
+15m ank.

KS
BAB km 4,695

+15m abg.
M 4/5 6"(1)
+15m ank.

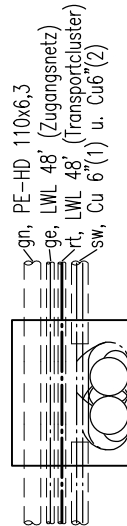

M 4/5 6"(1)
M 5/6 6"(2)
BAB km 4,695
im Schacht

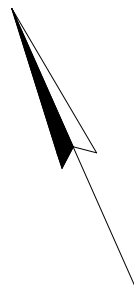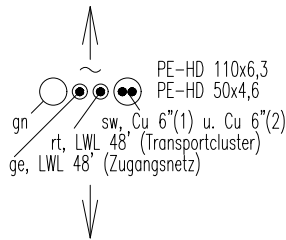

Objektnr.
367

KS

BAB km 4,695

6,2

Schacht

1171,6
0,0

10,1

44,5

11,8

94,4

10,7

150,8

9,4

178,2



Objektnr.
338

4,5
4,9


193,8

Anschl. Bl. 04.009

				1. Ausg.	Tag	Name	Autobahnfernmeldekanal BAB A 215 Bordesholm – Kiel		Maßstab 1:1000
				Bearb.	04/25	Reinwart/ISR	LWL-Kabel (Tra) / 48 Fasern Abschnitt:Kh Bordesholm – KVz AS Blumenthal		
				Gez.	04/25	Seifert/ISR			
				Gepr.	04/25	Reinwart/ISR			
				 Die Autobahn Nord			Kabellageplan km 4,5–4,75		Blatt 10
Ausg.	Änderung	Datum	Name				04.010		

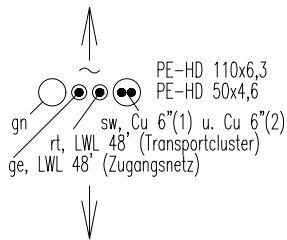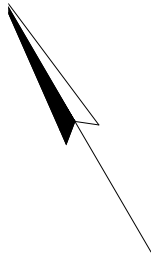


Objektnr.
390

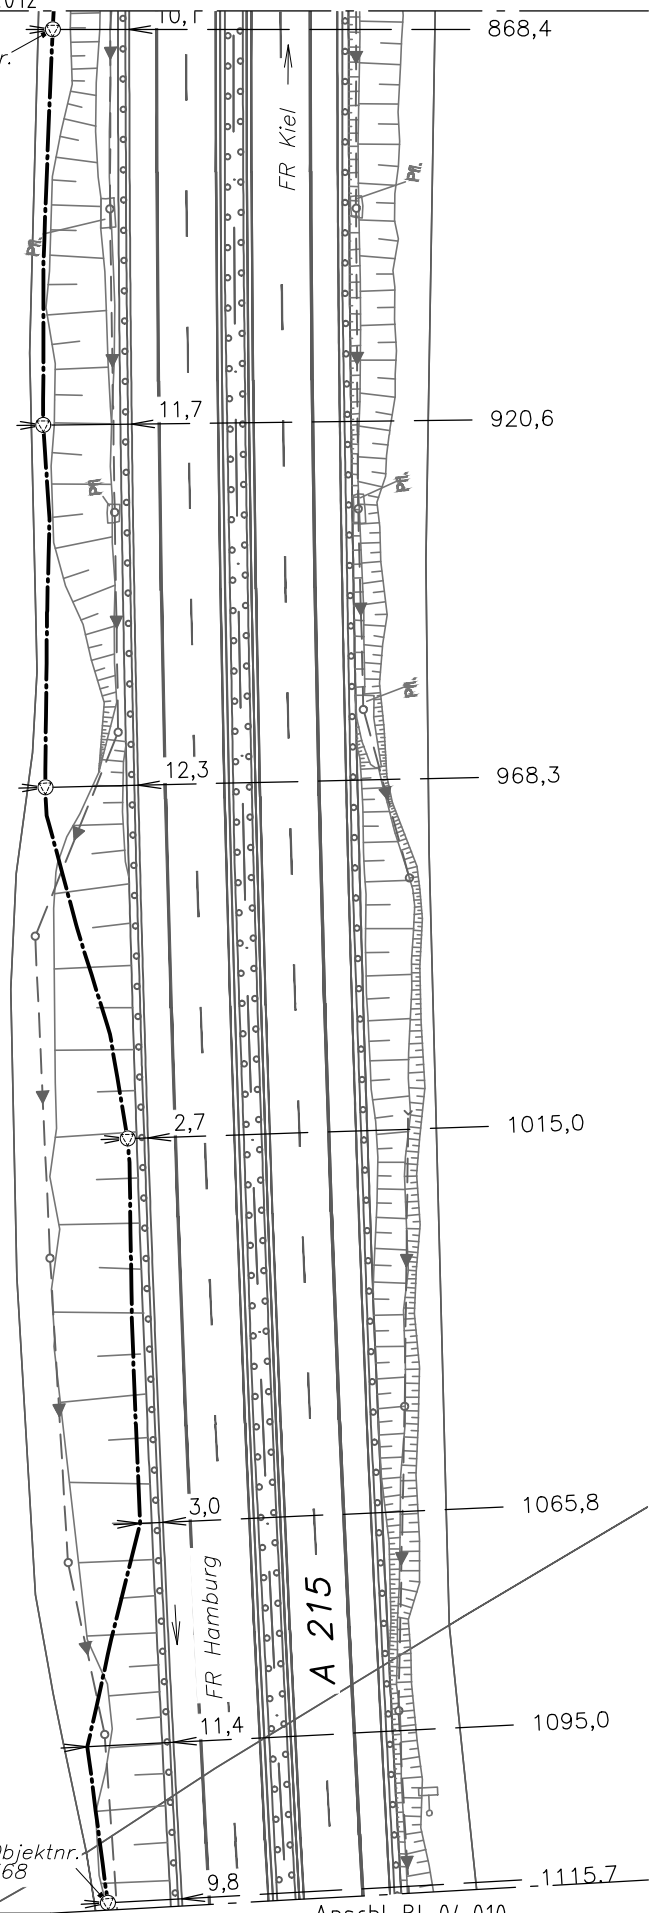


Objektnr.
368

Anschl. Bl. 04.010

				1. Ausg.	Tag	Name	Autobahnfernmeldekanal BAB A 215 Bordesholm – Kiel		Maßstab 1:1000
				Bearb.	04/25	Reinwart/ISR	LWL-Kabel (Tra) / 48 Fasern Abschnitt:Kh Bordesholm – KVz AS Blumenthal		
				Gez.	04/25	Seifert/ISR			
				Gepr.	04/25	Reinwart/ISR			
				 Die Autobahn Nord			Kabellageplan km 4,75–5,0		Blatt 11
Ausg.	Änderung	Datum	Name				04.011		

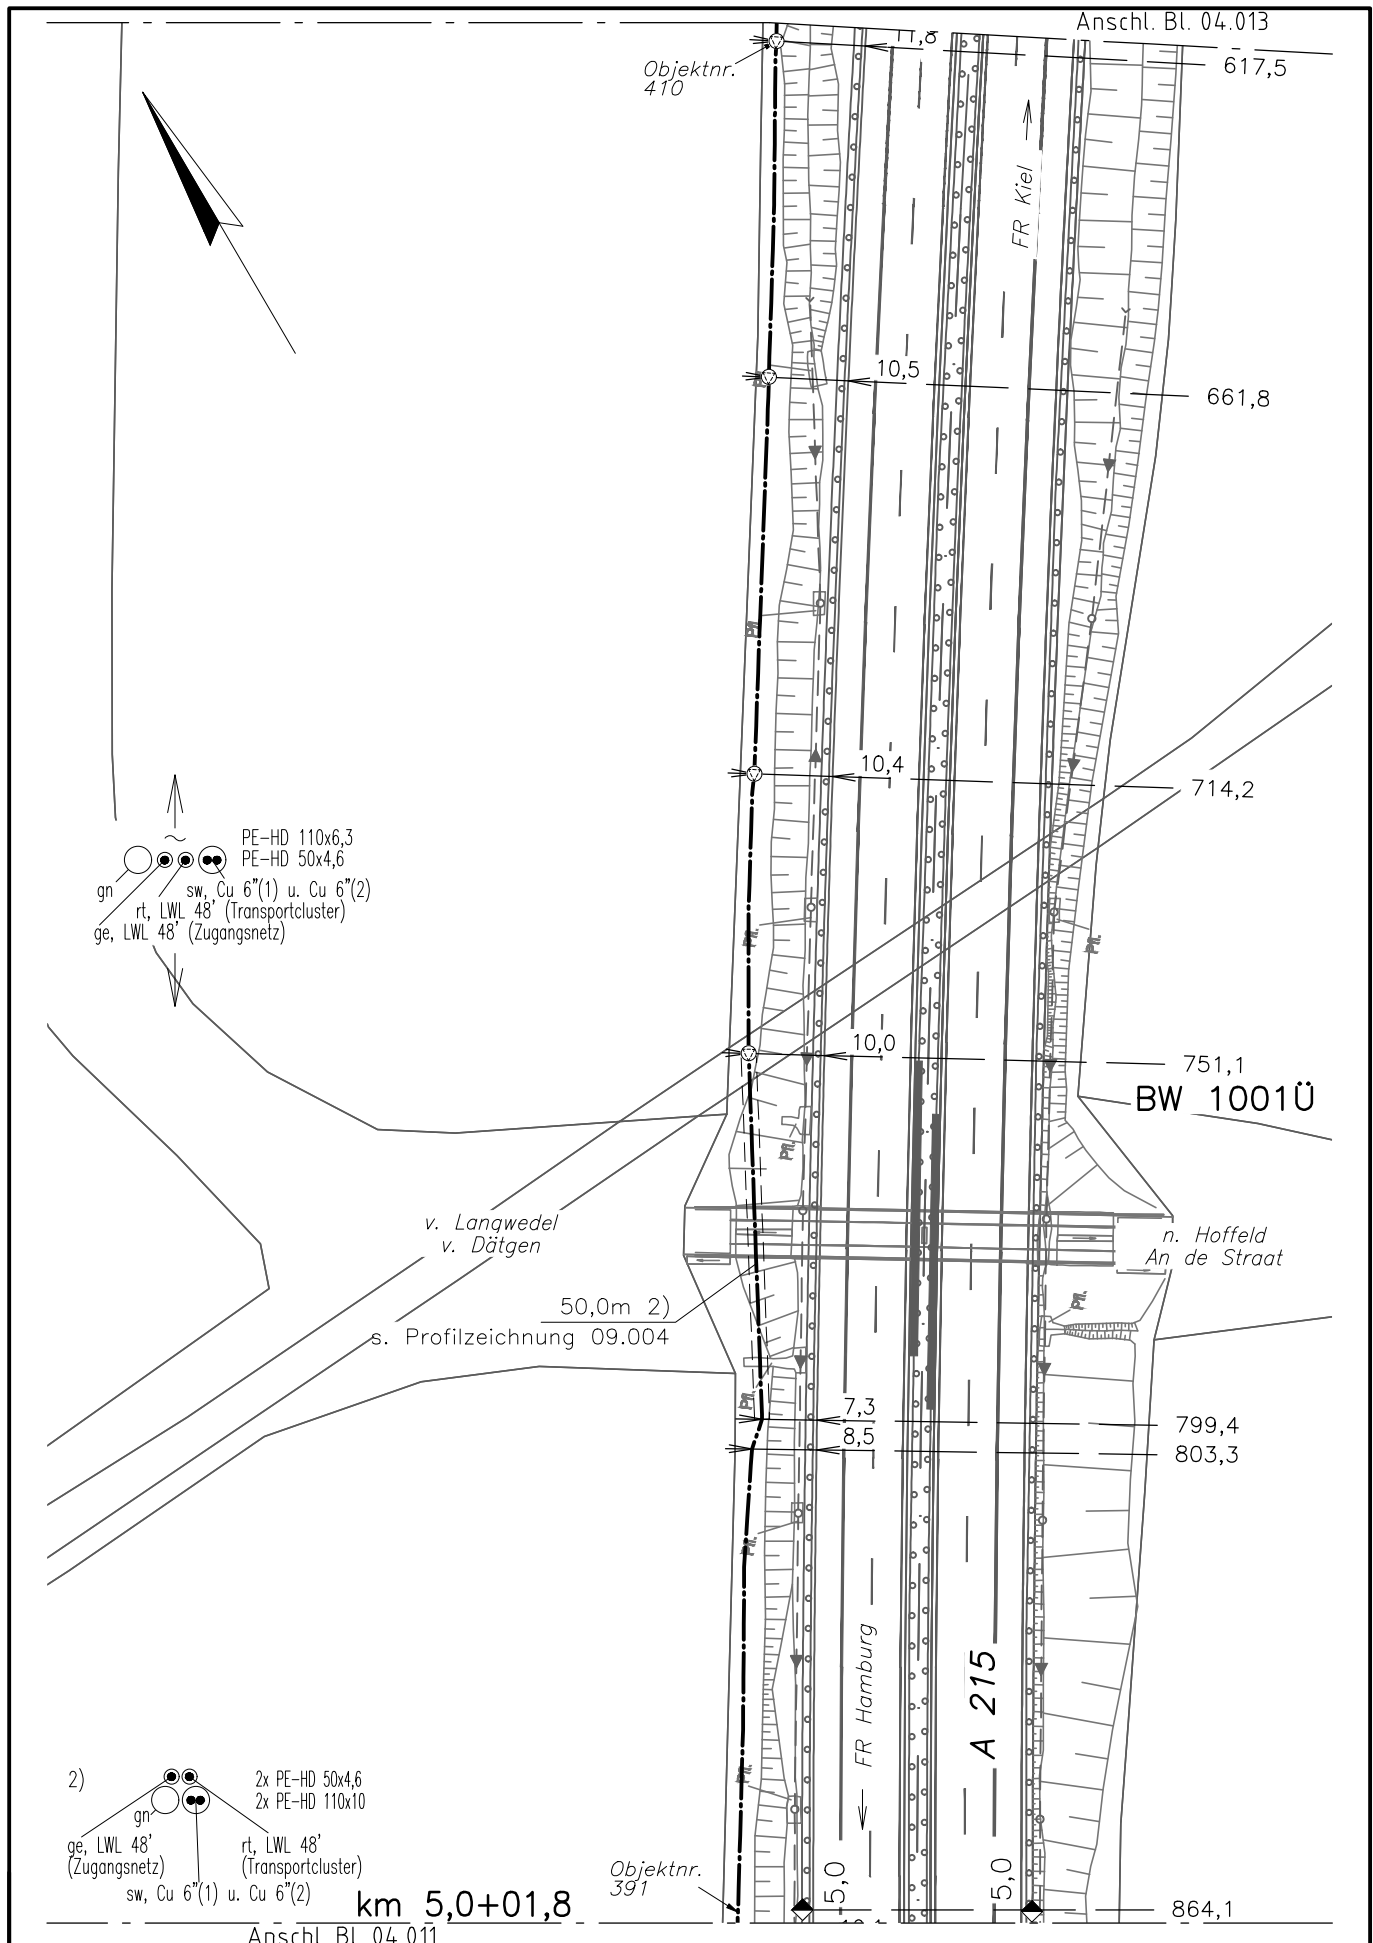

Ansicht: Dr. 04.011				1. Ausg. Tag Name Bearb. 04/25 Reinwart/ISR Gez. 04/25 Seifert/ISR Gepr. 04/25 Reinwart/ISR		Autobahnfernmelde kabel BAB A 215 Bordesholm – Kiel LWL-Kabel (Tra) / 48 Fasern Abschnitt: Kh Bordesholm – KVz AS Blumenthal		Maßstab 1:1000	
				 Die Autobahn Nord		Kabellageplan km 5,0–5,25 04.012		Blatt 12	
Ausg.	Änderung	Datum	Name						

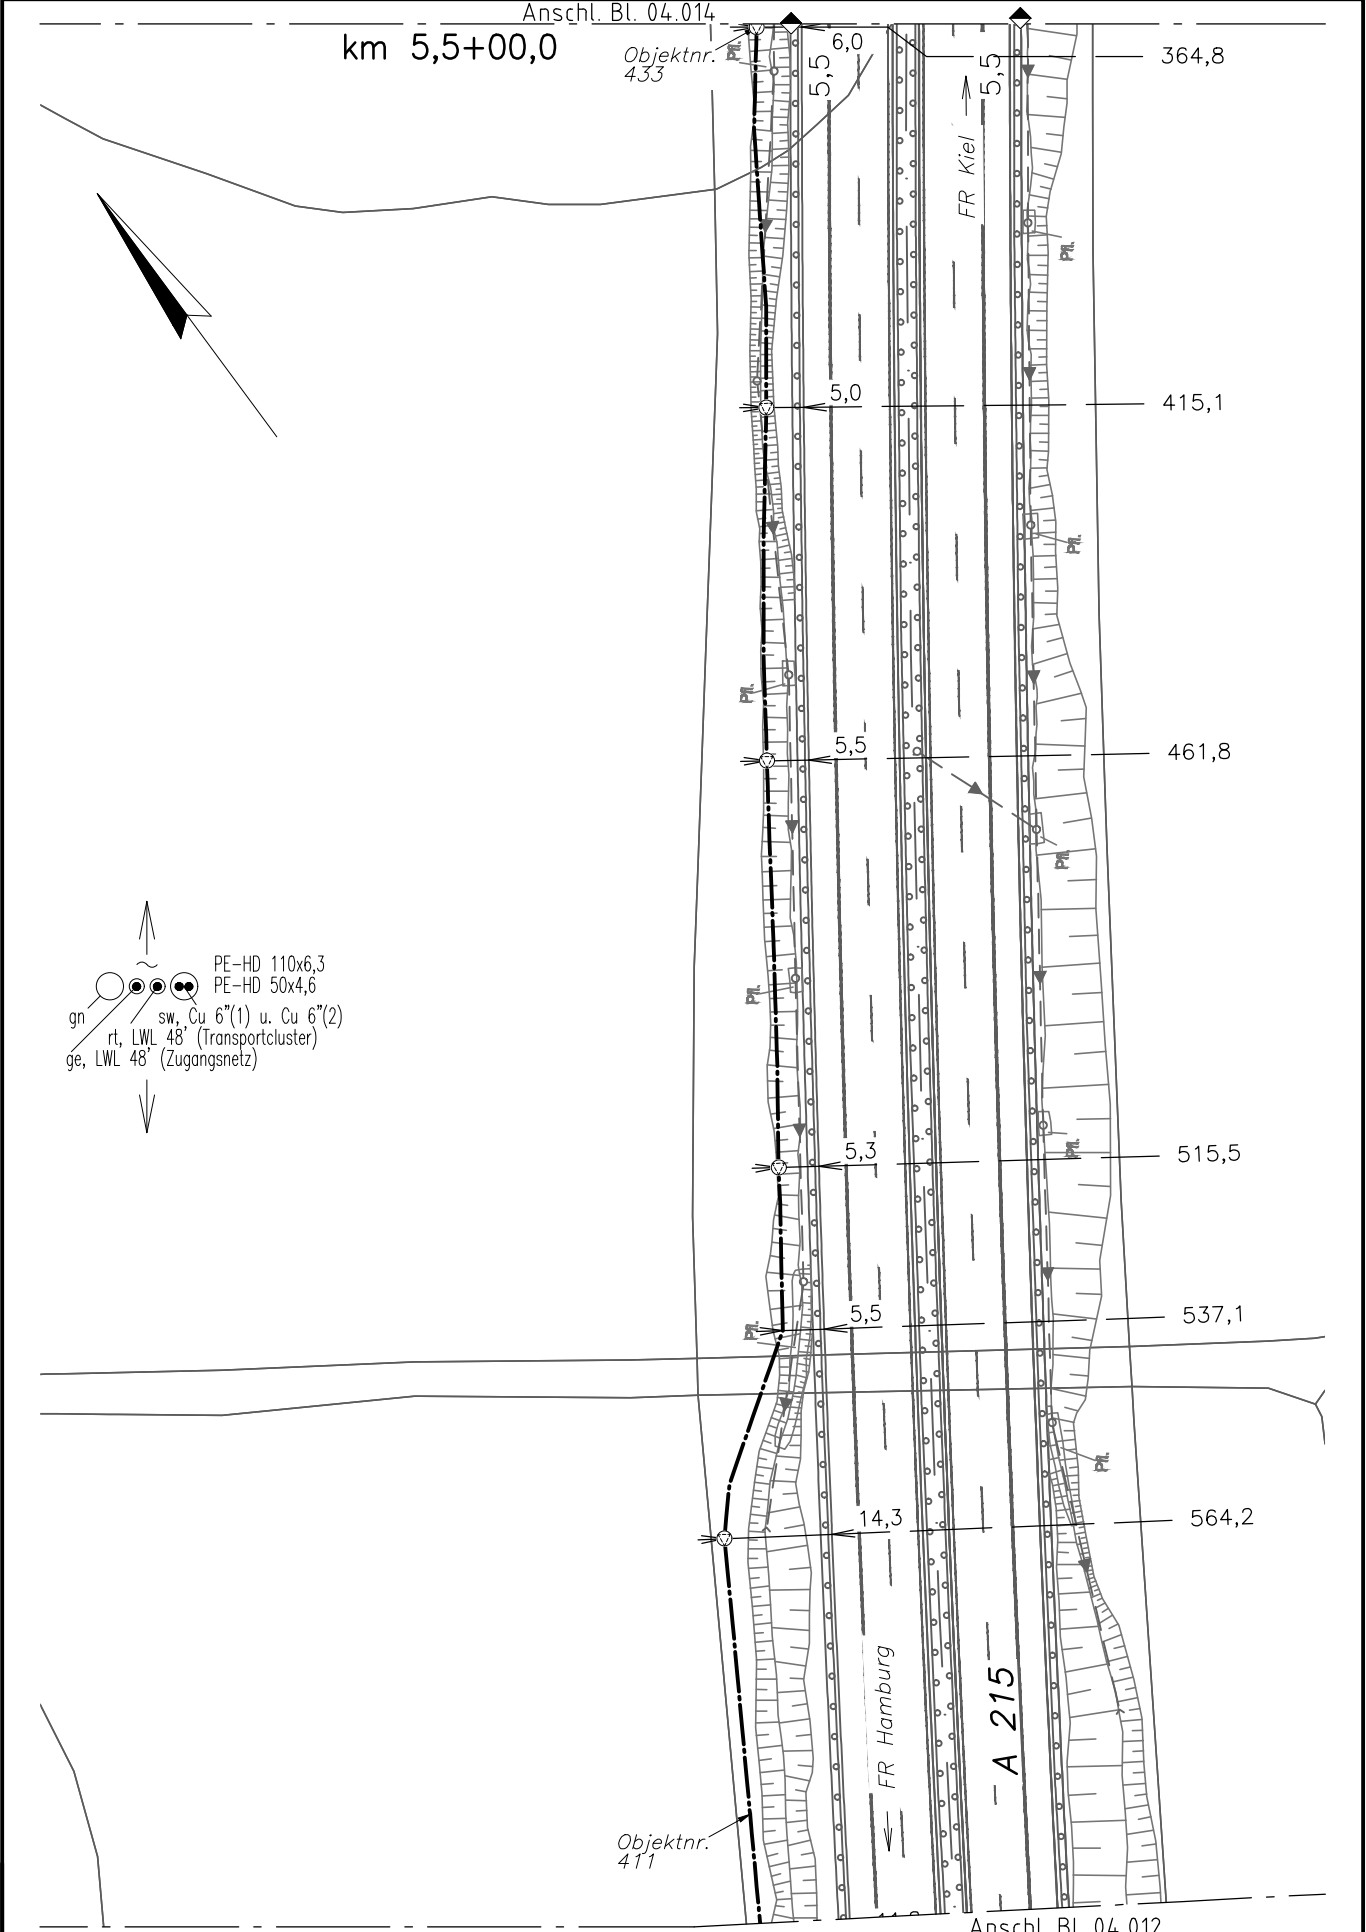

BK04001-032_LWL-Tra.DWG/210x297


				1. Ausg.	Tag	Name	Autobahnfernmeldekabel BAB A 215 Bordesholm – Kiel LWL-Kabel (Tra) / 48 Fasern Abschnitt:Kh Bordesholm – KVz AS Blumenthal		Maßstab 1:1000
				Bearb.	04/25	Reinwart/ISR			
				Gez.	04/25	Seifert/ISR			
				Gepr.	04/25	Reinwart/ISR			
				 Die Autobahn Nord			Kabellageplan km 5,25–5,5	Blatt 13	
Ausg.	Änderung	Datum	Name				04.013		

Objektnr.
464

+15m abg.
M 6/7 6"(2)
+15m ank.


KS
BAB km 5,638

+15m abg.
M 5/6 6"(1)
+15m ank.

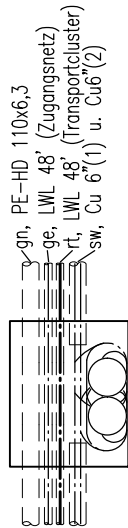

M 5/6 6"(1)
M 6/7 6"(2)
BAB km 5,638
im Schacht

KS
BAB km 5,638

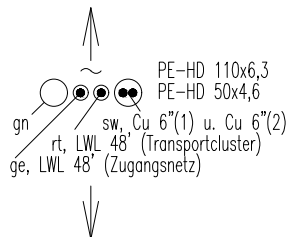
Objektnr.
434

km 5,5+00,0

Anschl. Bl. 04.013

				1. Ausg.	Tag	Name	Autobahnfernmeldekanal BAB A 215 Bordesholm – Kiel LWL-Kabel (Tra) / 48 Fasern Abschnitt: Kh Bordesholm – KvZ AS Blumenthal		Maßstab 1:1000
				Bearb.	04/25	Reinwart/ISR			
				Gez.	04/25	Seifert/ISR			
				Gepr.	04/25	Reinwart/ISR			
				Die Autobahn Nord			Kabellageplan km 5,5–5,75 04.014		Blatt 14
Ausg.	Änderung	Datum	Name						

km 5,9+99,7

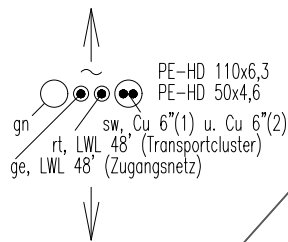

KVZ
BAB km 5,865


KS
BAB km 5,865

NRS
BAB km 5,862
M 7/8
BAB km 5,865
im Schacht
enem.
P Sören

Objektnr.
466


Anschl. Bl. 04.014

				1. Ausg.	Tag	Name	Autobahnfernmeldekabel BAB A 215 Bordsesholm – Kiel LWL-Kabel (Tra) / 48 Fasern Abschnitt: Kh Bordsesholm – KVZ AS Blumenthal		Maßstab
				Bearb.	04/25	Reinwart/ISR			1:1000
				Gez.	04/25	Seifert/ISR			
				Gepr.	04/25	Reinwart/ISR			
				Die Autobahn Nord			Kabellageplan km 5,75–6,0 04.015		Blatt
Ausg.	Änderung	Datum	Name						15

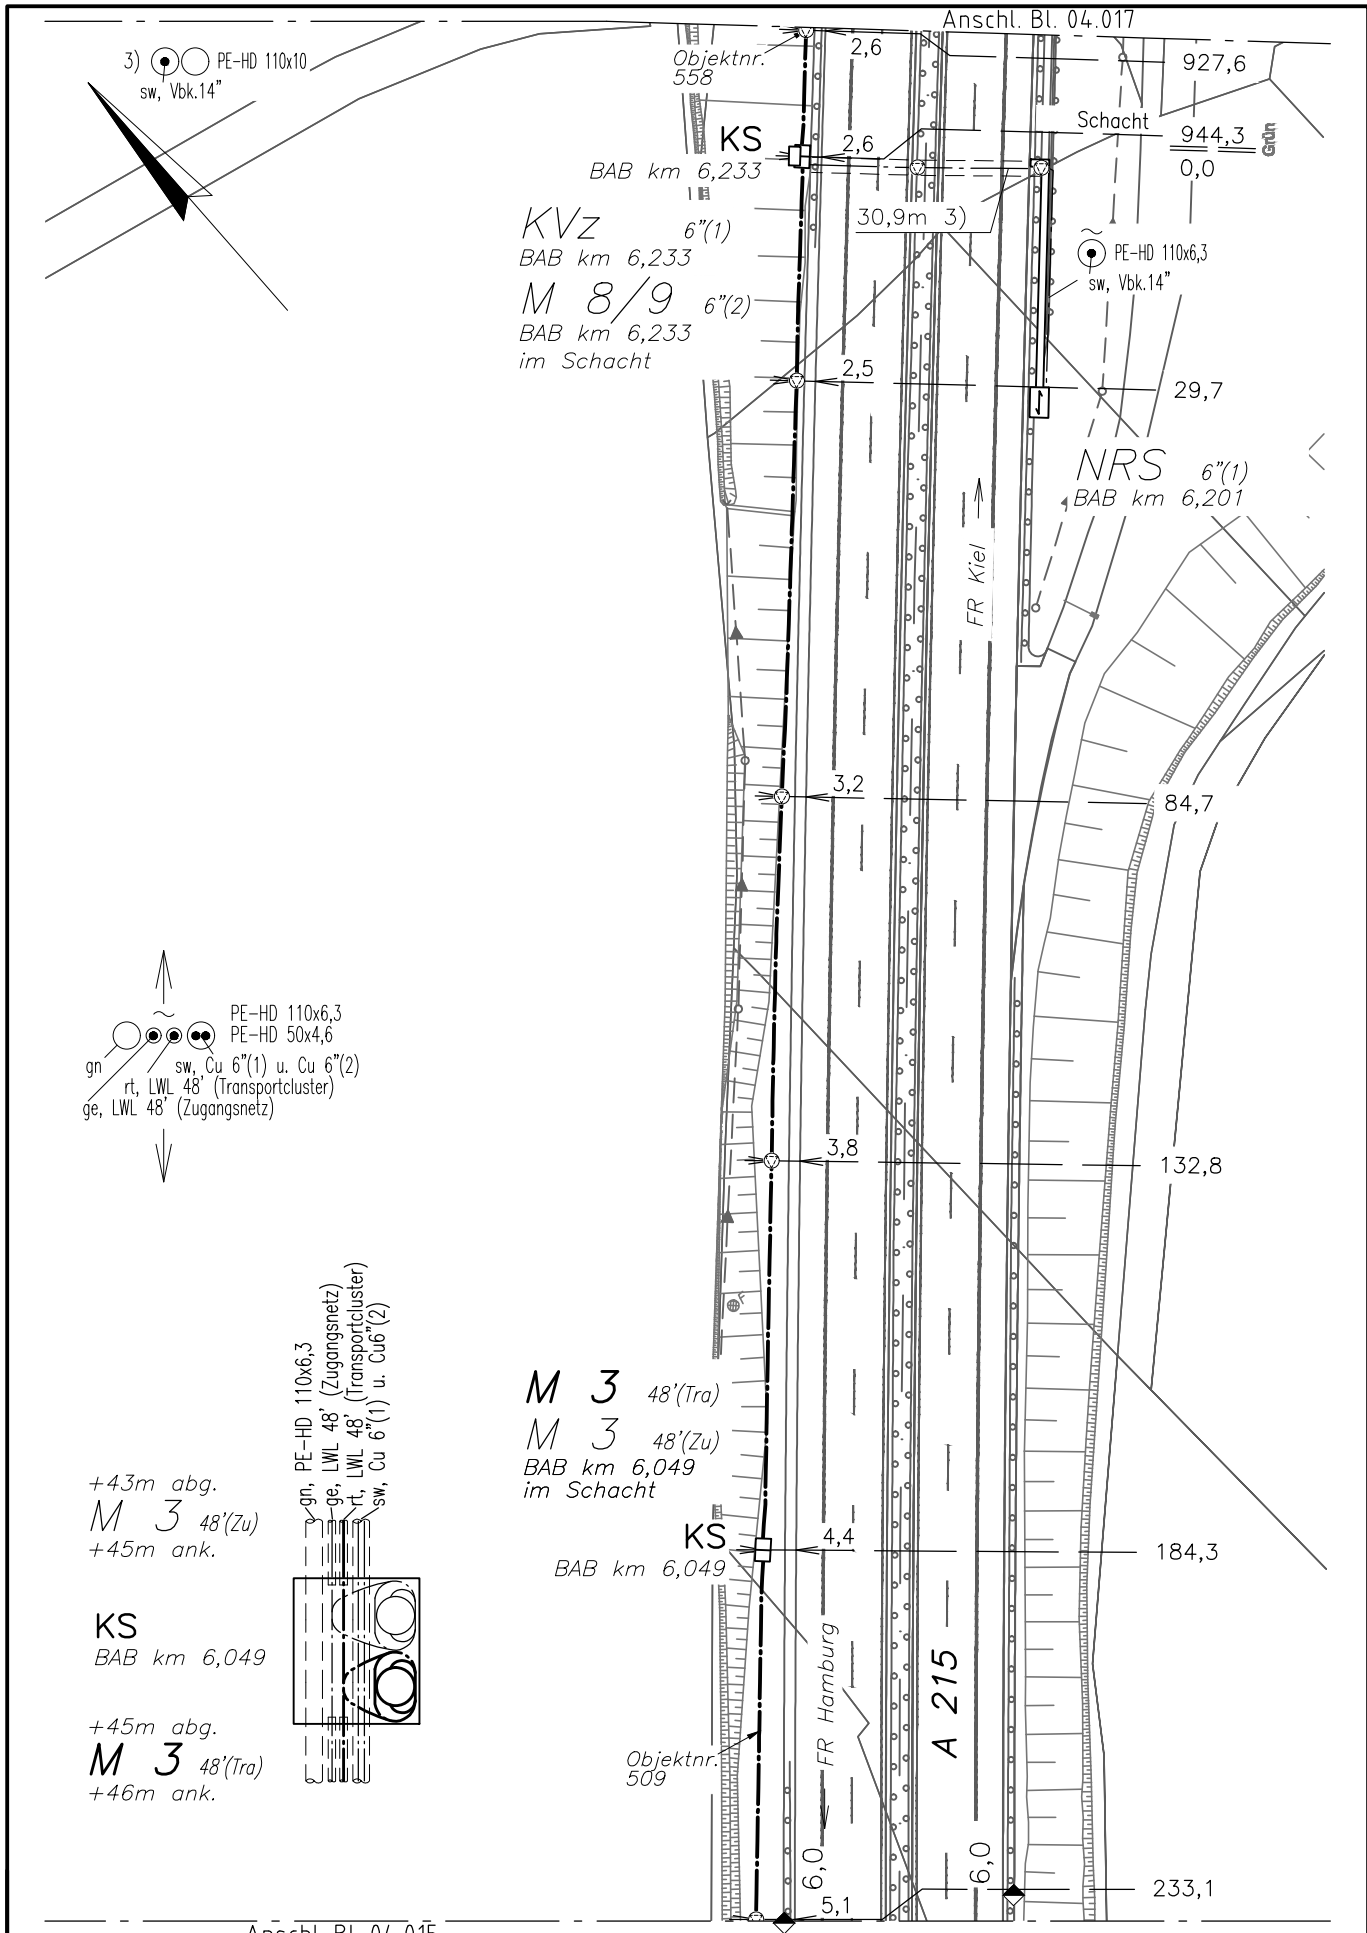

				1. Ausg.	Tag	Name	Autobahnfernmeldekanal BAB A 215 Bordsesholm – Kiel LWL-Kabel (Tra) / 48 Fasern Abschnitt: Kh Bordsesholm – KVZ AS Blumenthal Kabellageplan km 6,0–6,25 04.016		Maßstab 1:1000
				Bearb.	04/25	Reinwart/ISR			Blatt 16
				Gez.	04/25	Seifert/ISR			
				Gepr.	04/25	Reinwart/ISR			
				 Die Autobahn Nord					
Ausg.	Änderung	Datum	Name						


BK04001-032_LWL-Tra.DWG/210x297

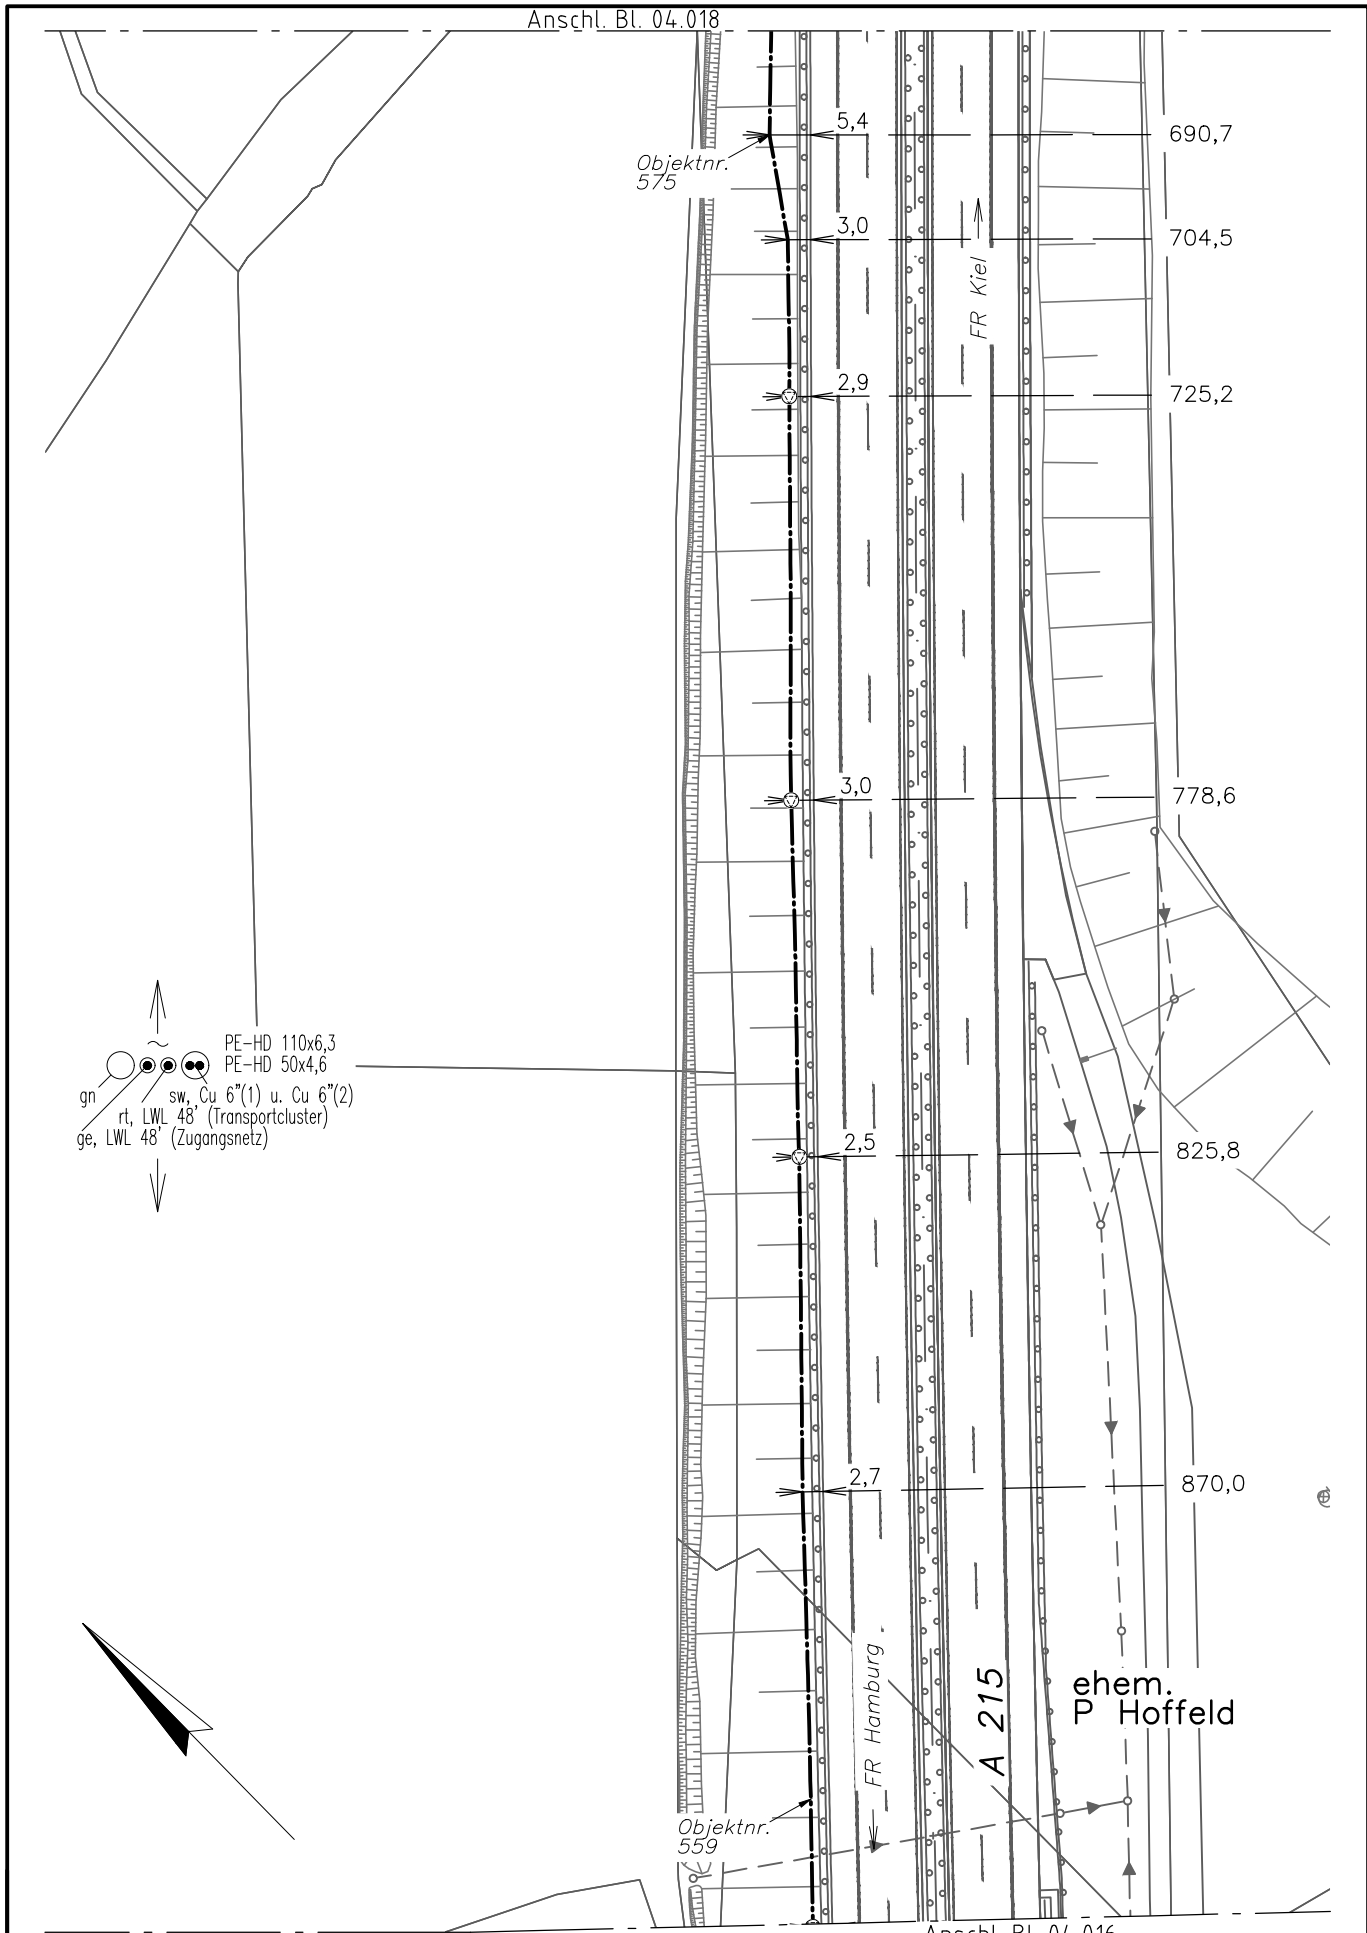


Anschl. Bl. 04.016

				1. Ausg.	Tag	Name	Autobahnfernmeldekanal BAB A 215 Bordsesholm – Kiel LWL-Kabel (Tra) / 48 Fasern Abschnitt:Kh Bordsesholm – KVz AS Blumenthal		Maßstab 1:1000
				Bearb.	04/25	Reinwart/ISR			
				Gez.	04/25	Seifert/ISR			
				Gepr.	04/25	Reinwart/ISR			
				 Die Autobahn Nord			Kabellageplan km 6,25–6,5 04.017		Blatt 17
Ausg.	Änderung	Datum	Name						

BK04001-032_LWL-Tra.DWG/210x297

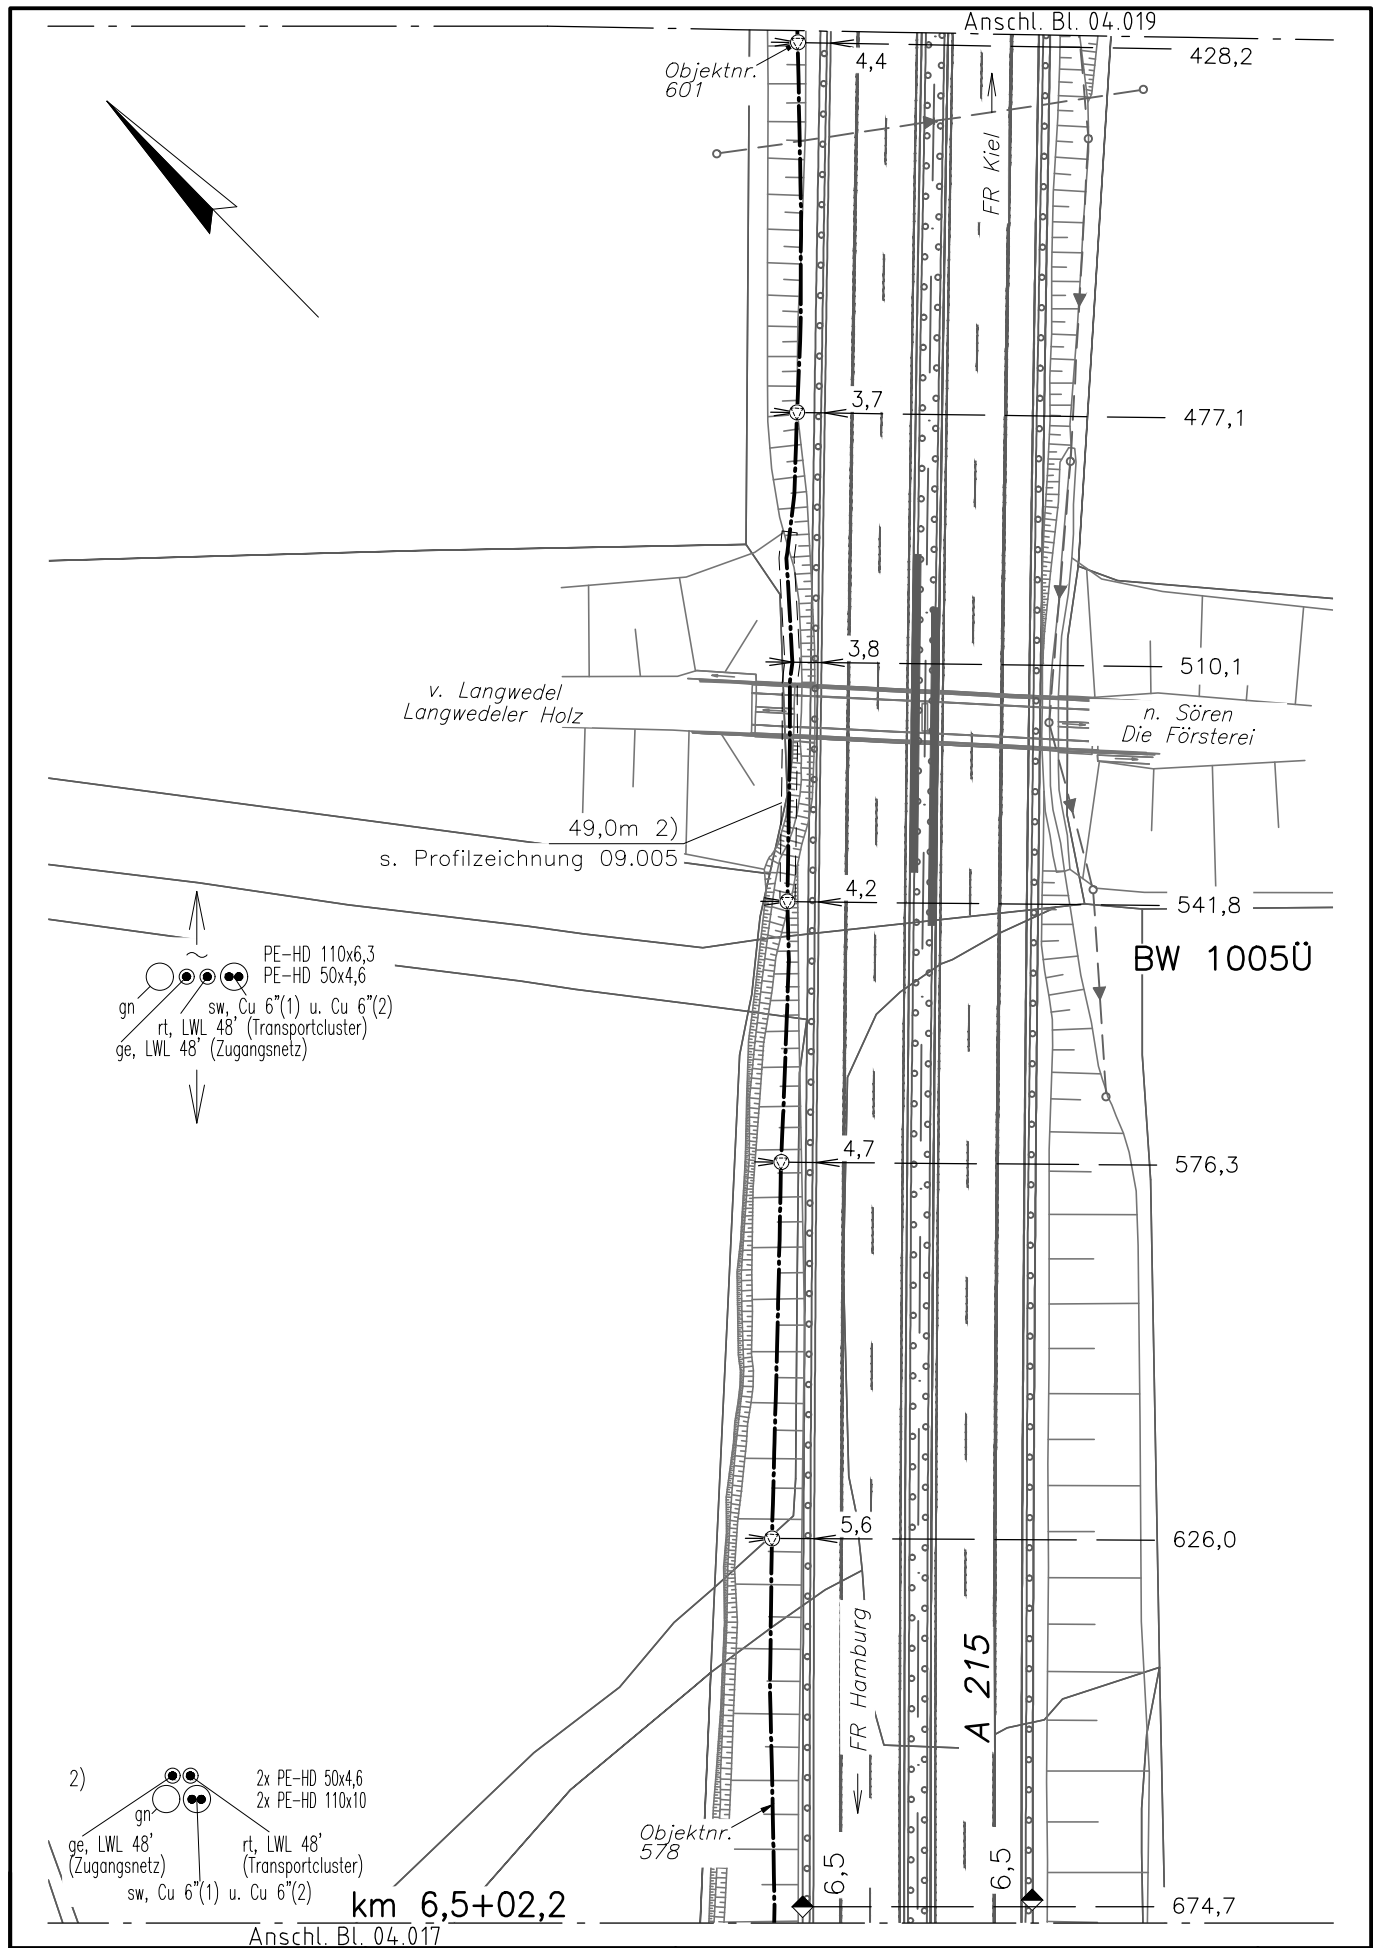


				1. Ausg.	Tag	Name	Autobahnfernmeldekanal BAB A 215 Bordsesholm – Kiel LWL-Kabel (Tra) / 48 Fasern Abschnitt: Kh Bordsesholm – KVz AS Blumenthal		Maßstab
				Bearb.	04/25	Reinwart/ISR			1:1000
				Gez.	04/25	Seifert/ISR			
				Gepr.	04/25	Reinwart/ISR			
				 Die Autobahn Nord			Kabellageplan km 6,5–6,75 04.018		Blatt
Ausg.	Änderung	Datum	Name						18

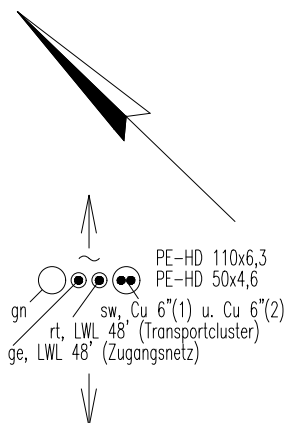


Objektnr.
622


Objektnr.
602

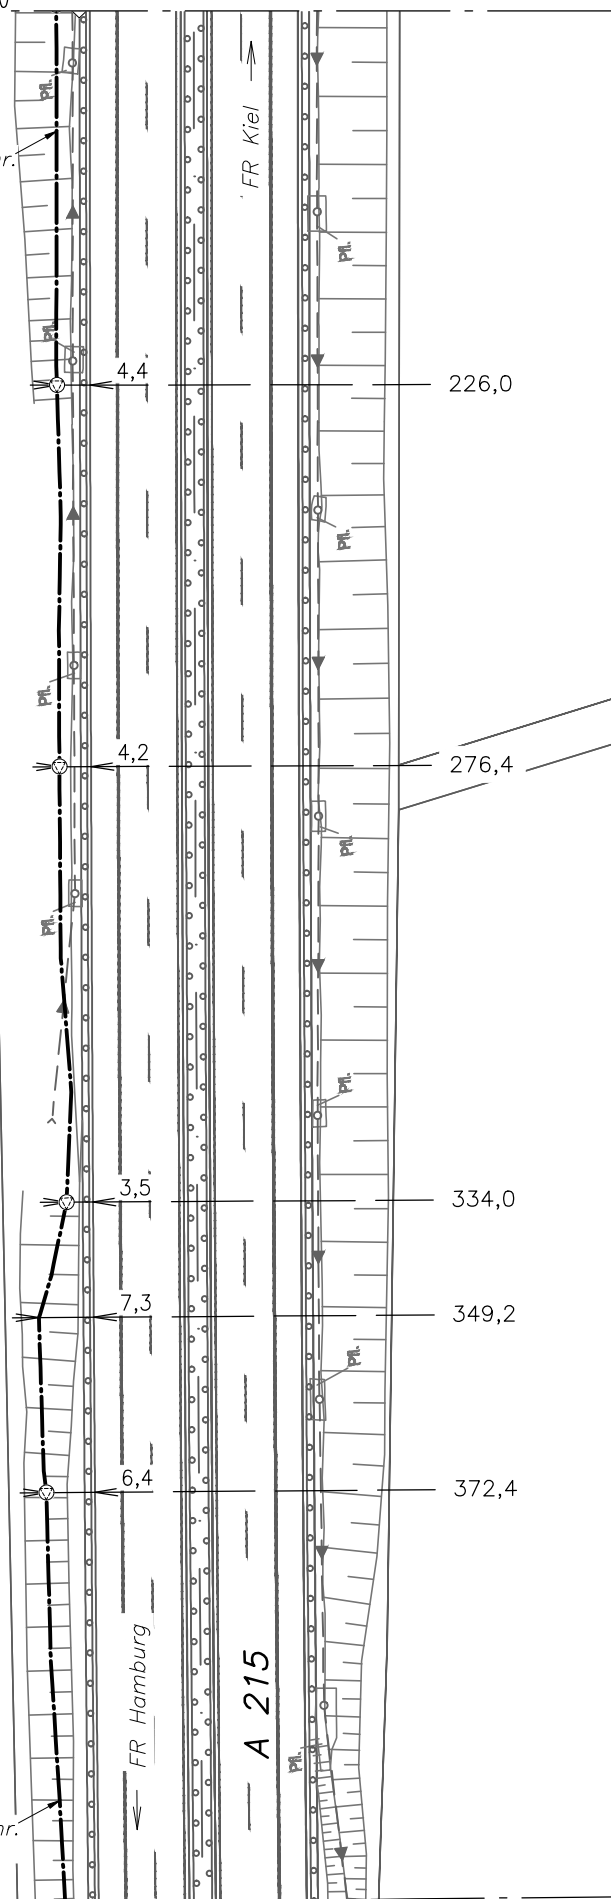

Anschl. Bl. 04.018

				1. Ausg.	Tag	Name	Autobahnfernmeldekanal BAB A 215 Bordsesholm – Kiel LWL-Kabel (Tra) / 48 Fasern Abschnitt: Kh Bordsesholm – KvZ AS Blumenthal		Maßstab
				Bearb.	04/25	Reinwart/ISR			1:1000
				Gez.	04/25	Seifert/ISR			
				Gepr.	04/25	Reinwart/ISR			
				 Die Autobahn Nord			Kabellageplan km 6,75–7,0 04.019		Blatt
Ausg.	Änderung	Datum	Name						19

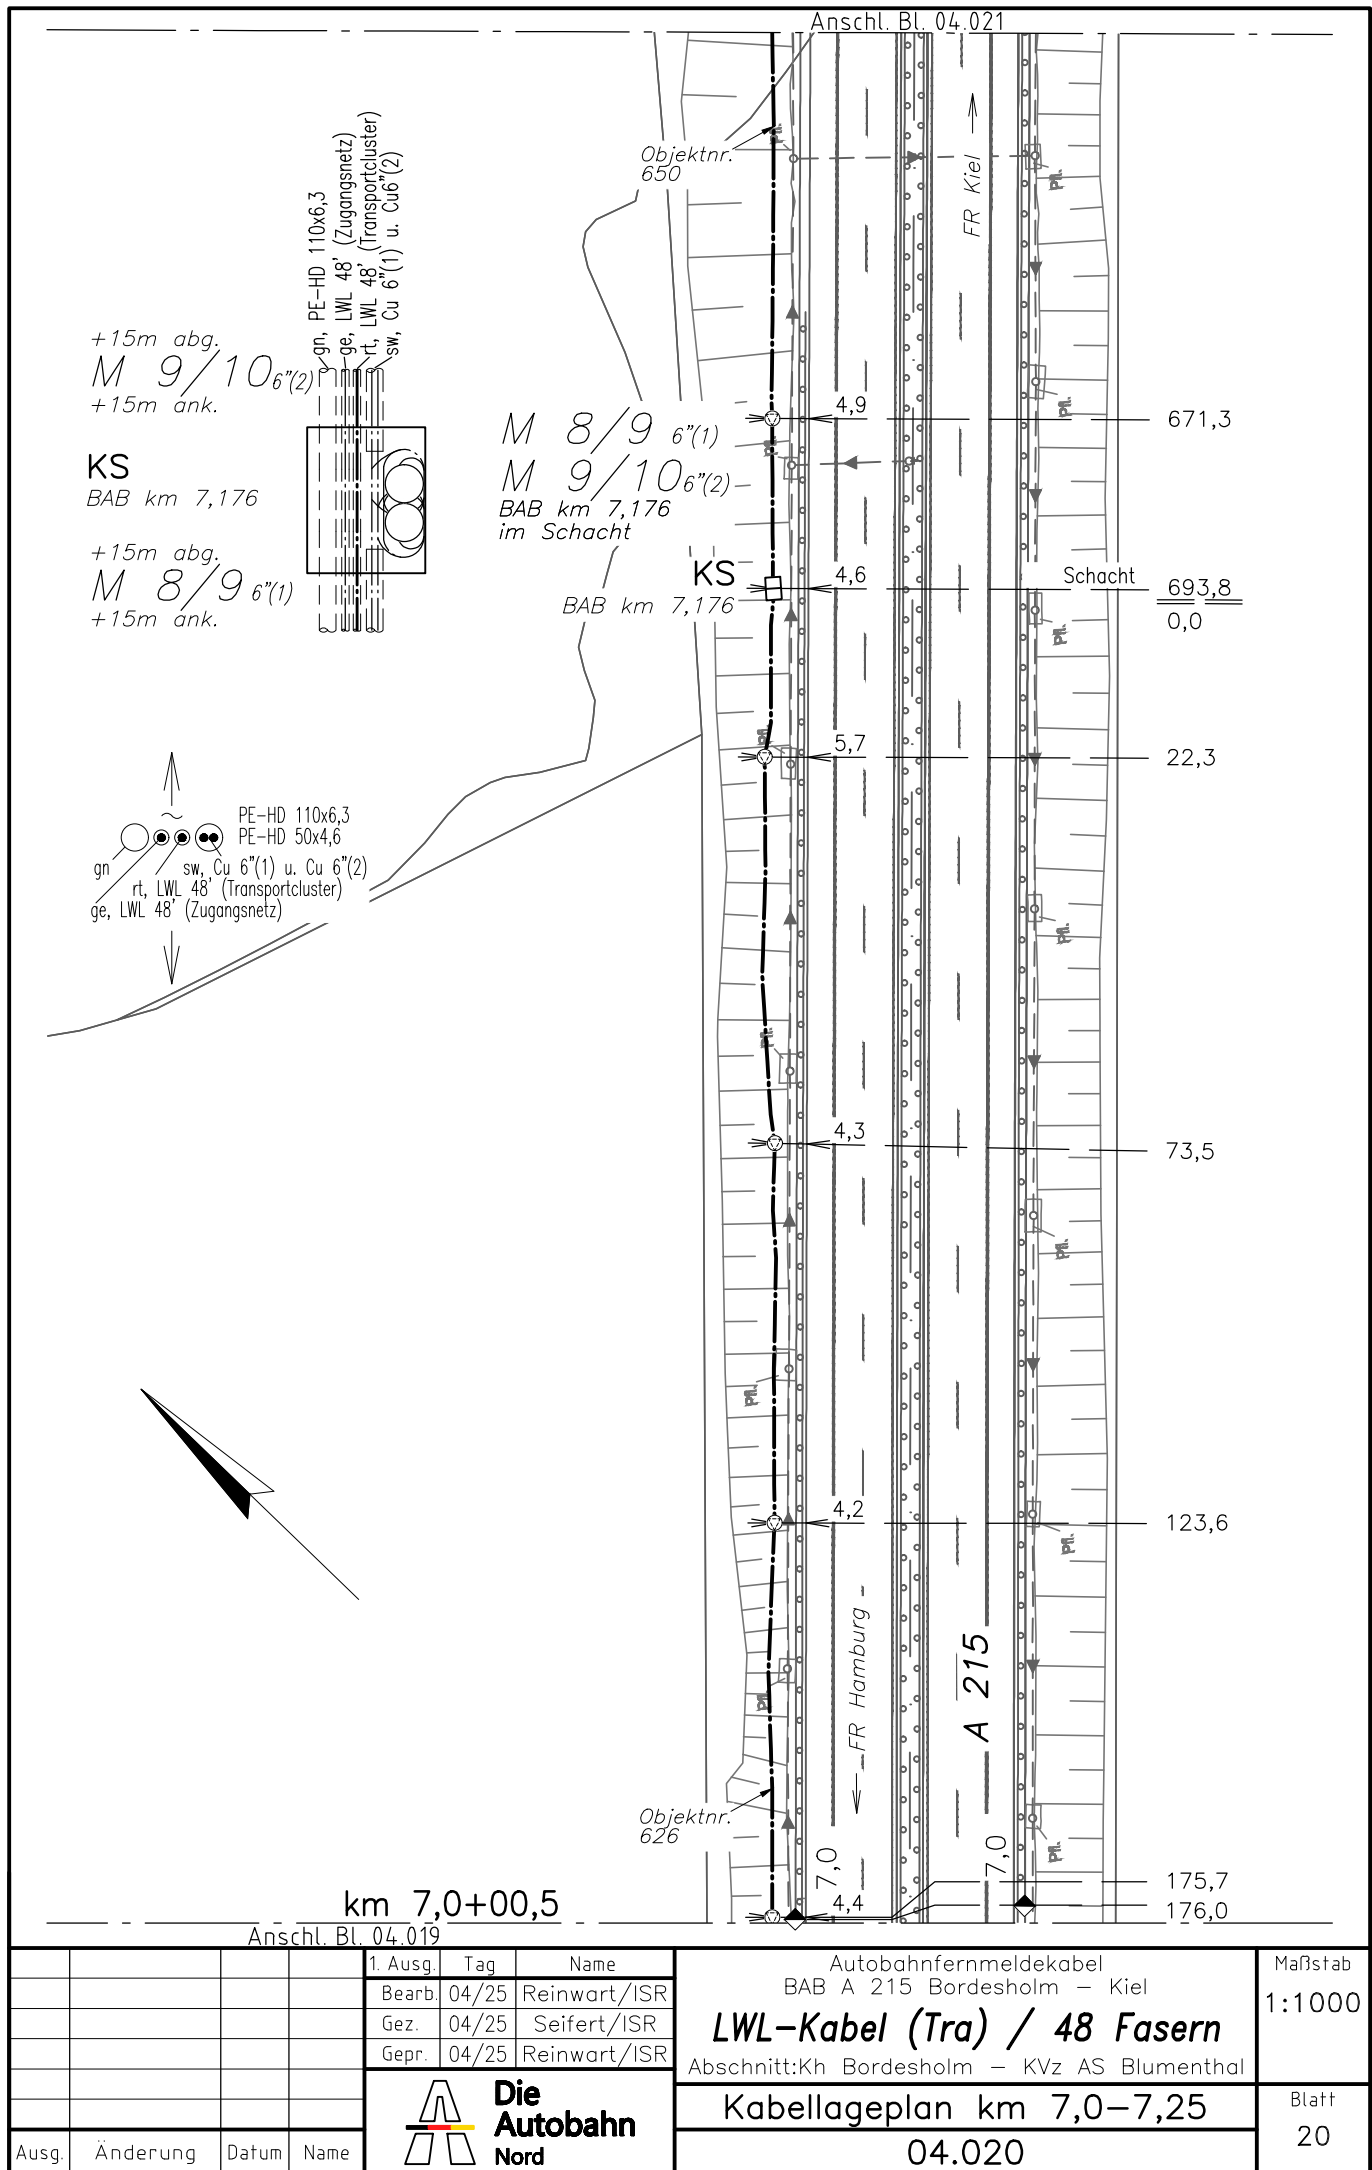


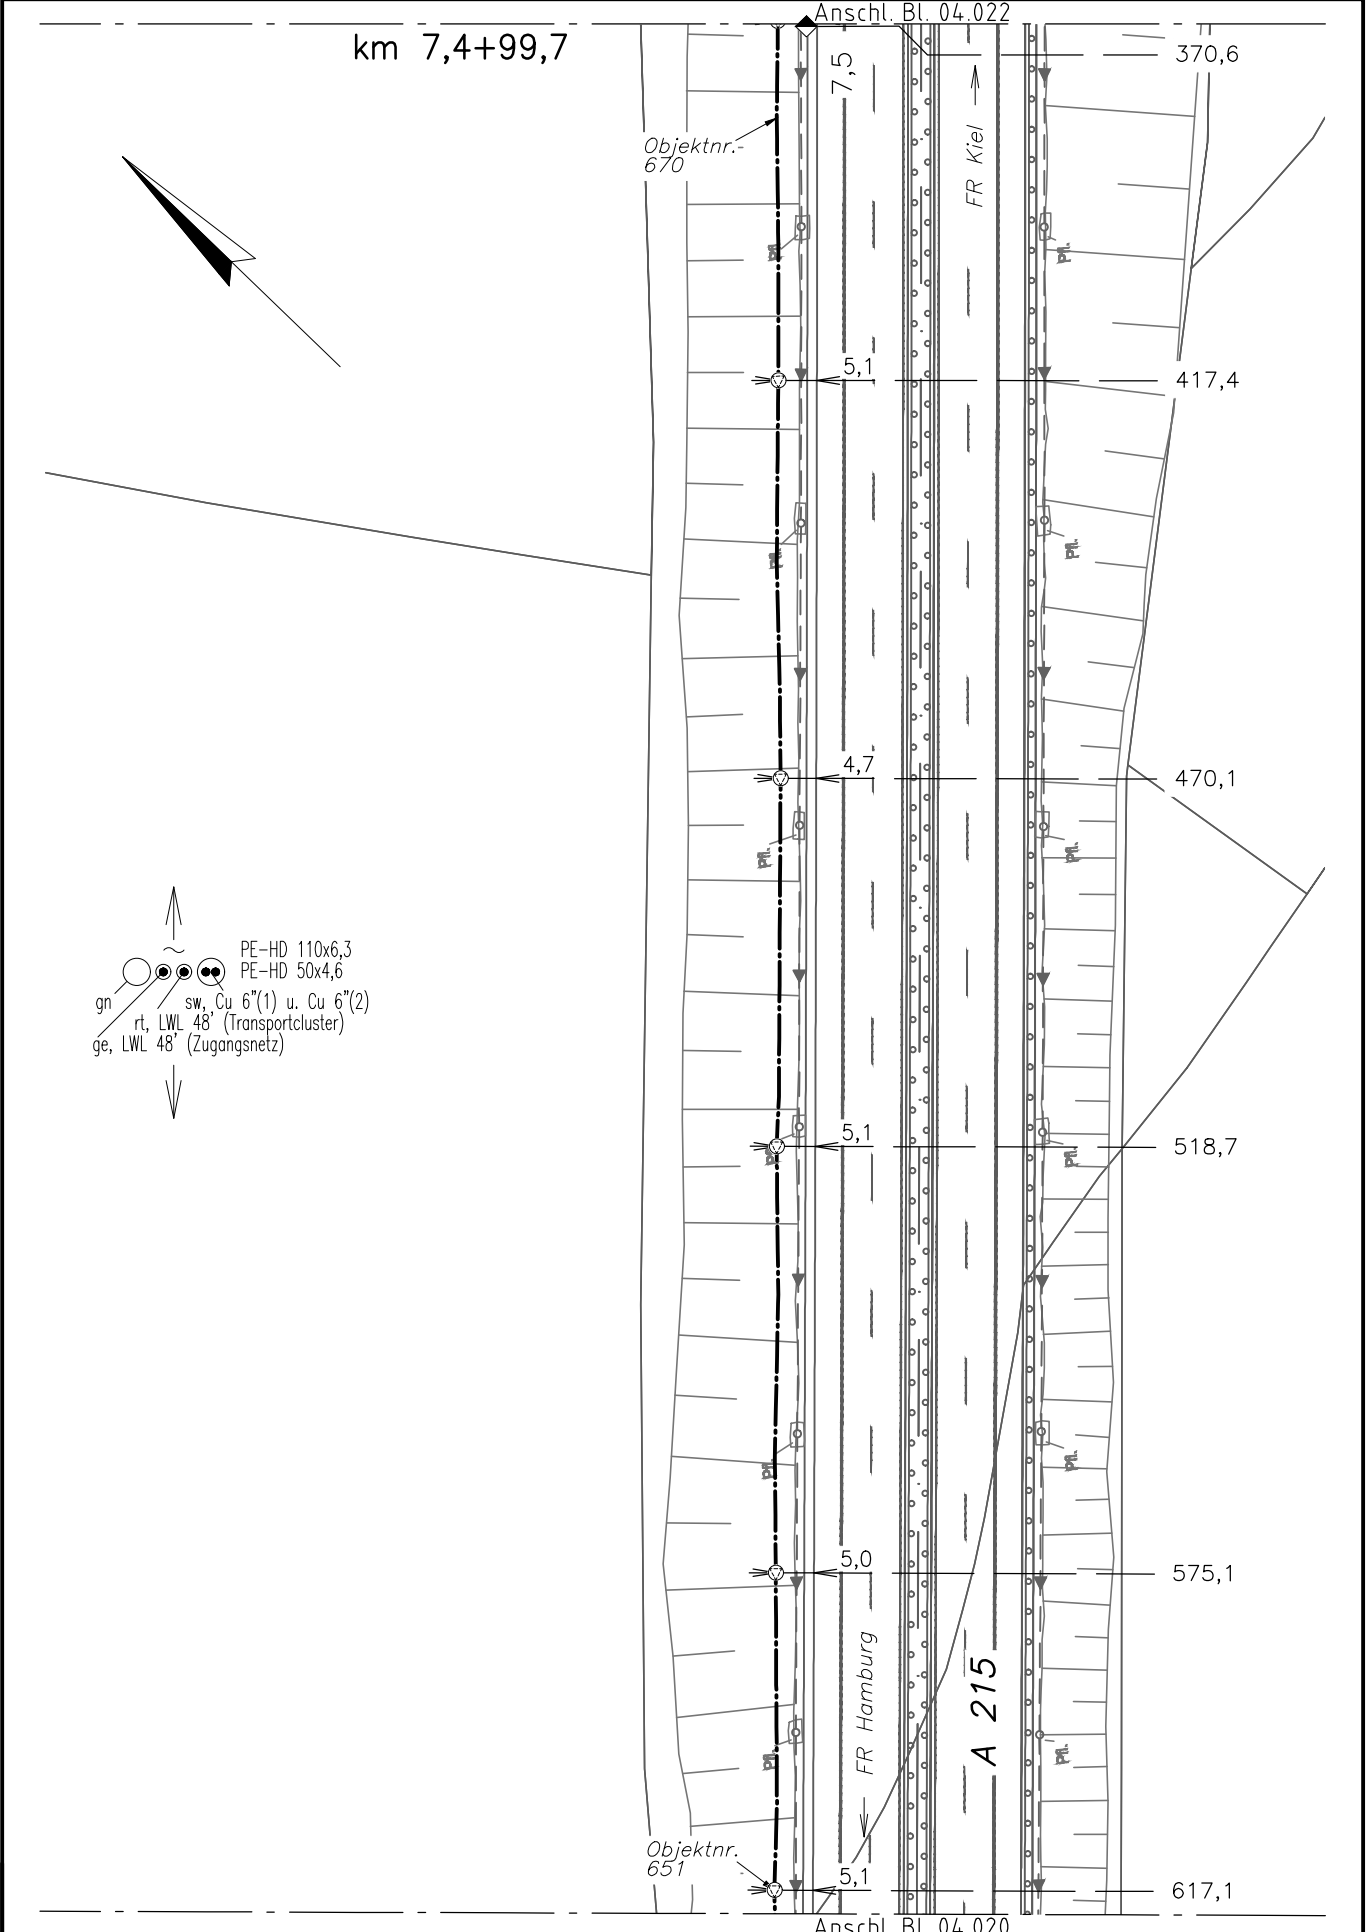


				1. Ausg.	Tag	Name	Autobahnfernmeldekabel BAB A 215 Bordesholm – Kiel LWL-Kabel (Tra) / 48 Fasern Abschnitt:Kh Bordesholm – KVz AS Blumenthal		Maßstab 1:1000
				Bearb.	04/25	Reinwart/ISR			
				Gez.	04/25	Seifert/ISR			
				Gepr.	04/25	Reinwart/ISR			
							Kabellageplan km 7,25–7,5 04.021		Blatt 21
Ausg.	Änderung	Datum	Name						

BK04001-032_LWL-Tra.DWG/210x297

BK04001-032_LWL-Tra.DWG/210x297

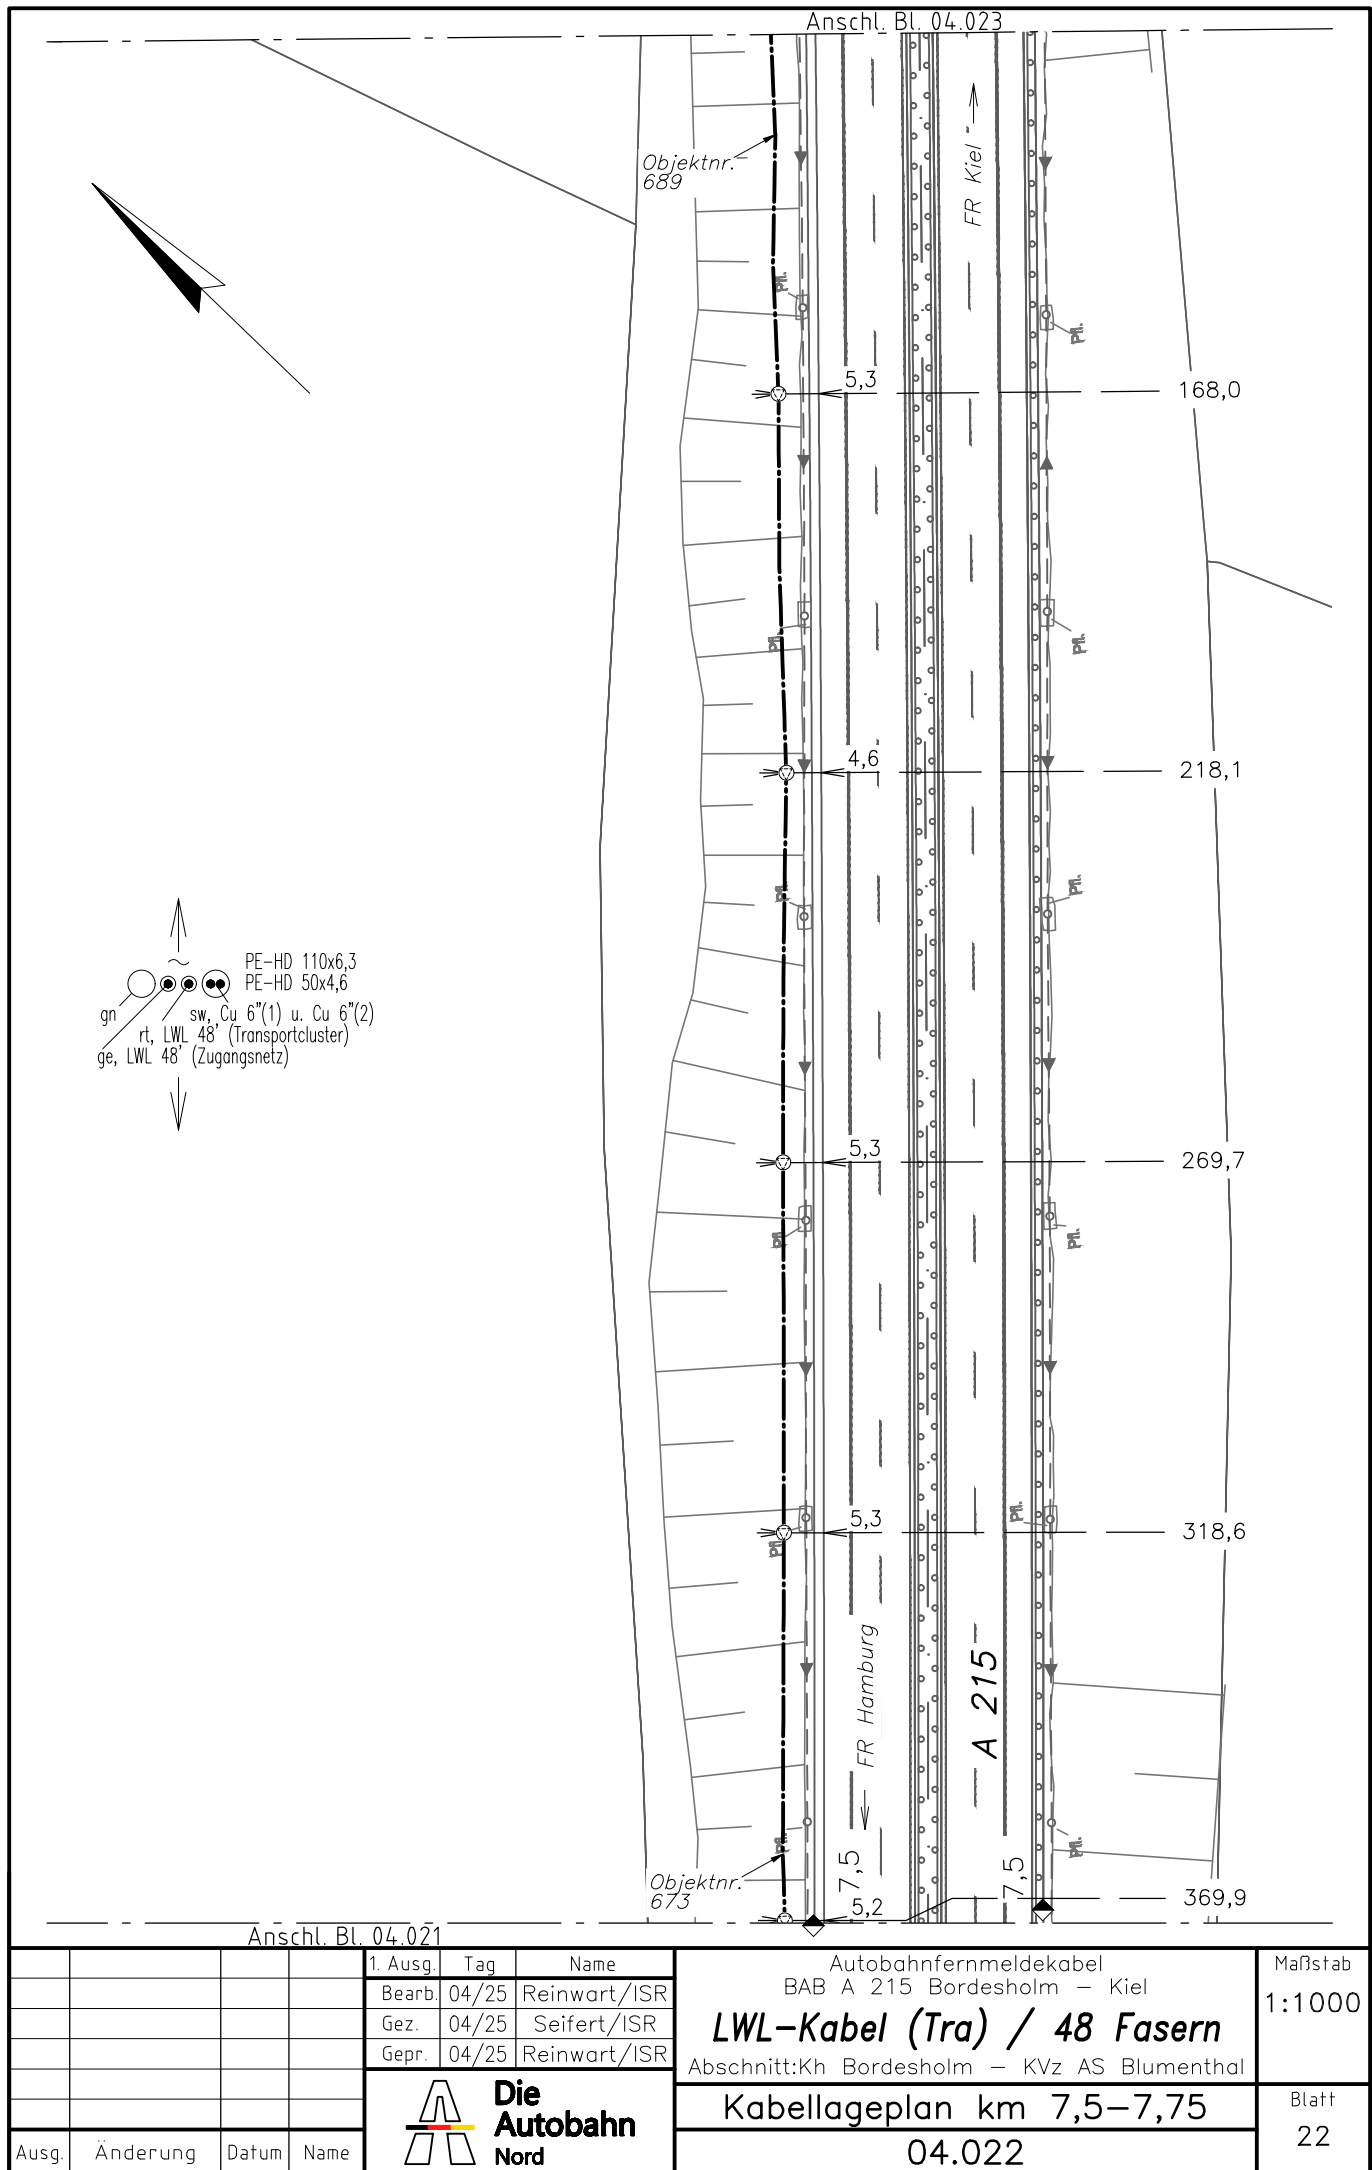

Anschl. Bl. 04.021				1. Ausg.	Tag	Name	Autobahnfernmeldekanal BAB A 215 Bordesholm – Kiel		Maßstab		
				Bearb.	04/25	Reinwart/ISR	LWL-Kabel (Tra) / 48 Fasern		1:1000		
				Gez.	04/25	Seifert/ISR					
				Gepr.	04/25	Reinwart/ISR					
				 Die Autobahn Nord			Abschnitt:Kh Bordesholm – KVz AS Blumenthal		Blatt		
							Kabellageplan km 7,5–7,75				
							04.022		22		
Ausg.	Änderung	Datum	Name								

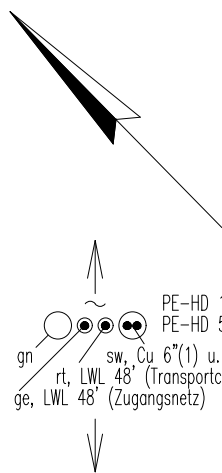

3) PE-HD 110x10
sw, Vbk. 14"

Anschl. Bl. 04.022

M 4 48'(Tra)
M 4 48'(Zu)
BAB km 7,935
im Schacht

M 10/11 6" (1)
M 11/12 6" (2)
BAB km 7,935
im Schacht

NRS 6" (1)
BAB km 7,869

KVZ 6" (1)
BAB km 7,853
M 10/11 6" (2)
BAB km 7,853
im Schacht

Objektnr.
690

Objektnr.
749

KS
BAB km 7,935

KS
BAB km 7,853

6,3

6,3

6,0

2,2

4,1

33,3m 3)

5,7

6,1

1229,0

1293,1

1330,3

NRS 6" (1)
BAB km 7,879

NRS-Schacht 1357,9
0,0

17,9

69,8

114,6

A 215

FR Hamburg

FR Kiel

PL

PL

PL

PL

PL

PL

1. Ausg.	Tag	Name
Bearb.	04/25	Reinwart/ISR
Gez.	04/25	Seifert/ISR
Gepr.	04/25	Reinwart/ISR



**Die
Autobahn
Nord**

Autobahnfernmeldekanal
BAB A 215 Bordsesholm – Kiel
LWL-Kabel (Tra) / 48 Fasern
Abschnitt: Kh Bordsesholm – KVZ AS Blumenthal


Kabellageplan km 7,75–8,0
04.023

Maßstab
1:1000


Blatt
23

Ausg.	Änderung	Datum	Name


				1. Ausg.	Tag	Name	Autobahnfernmelde kabel BAB A 215 Bordesholm – Kiel		Maßstab ohne
				Bearb.	04/25	Reinwart/ISR	LWL-Kabel (Tra) / 48 Fasern		
				Gez.	04/25	Seifert/ISR	Abschnitt:Kh Bordesholm – KVz AS Blumenthal		
				Gepr.	04/25	Reinwart/ISR			
				 Die Autobahn Nord			Kabellageplan Nbz. zu 04.023		Blatt
Ausg.	Änderung	Datum	Name				04.023A		23A

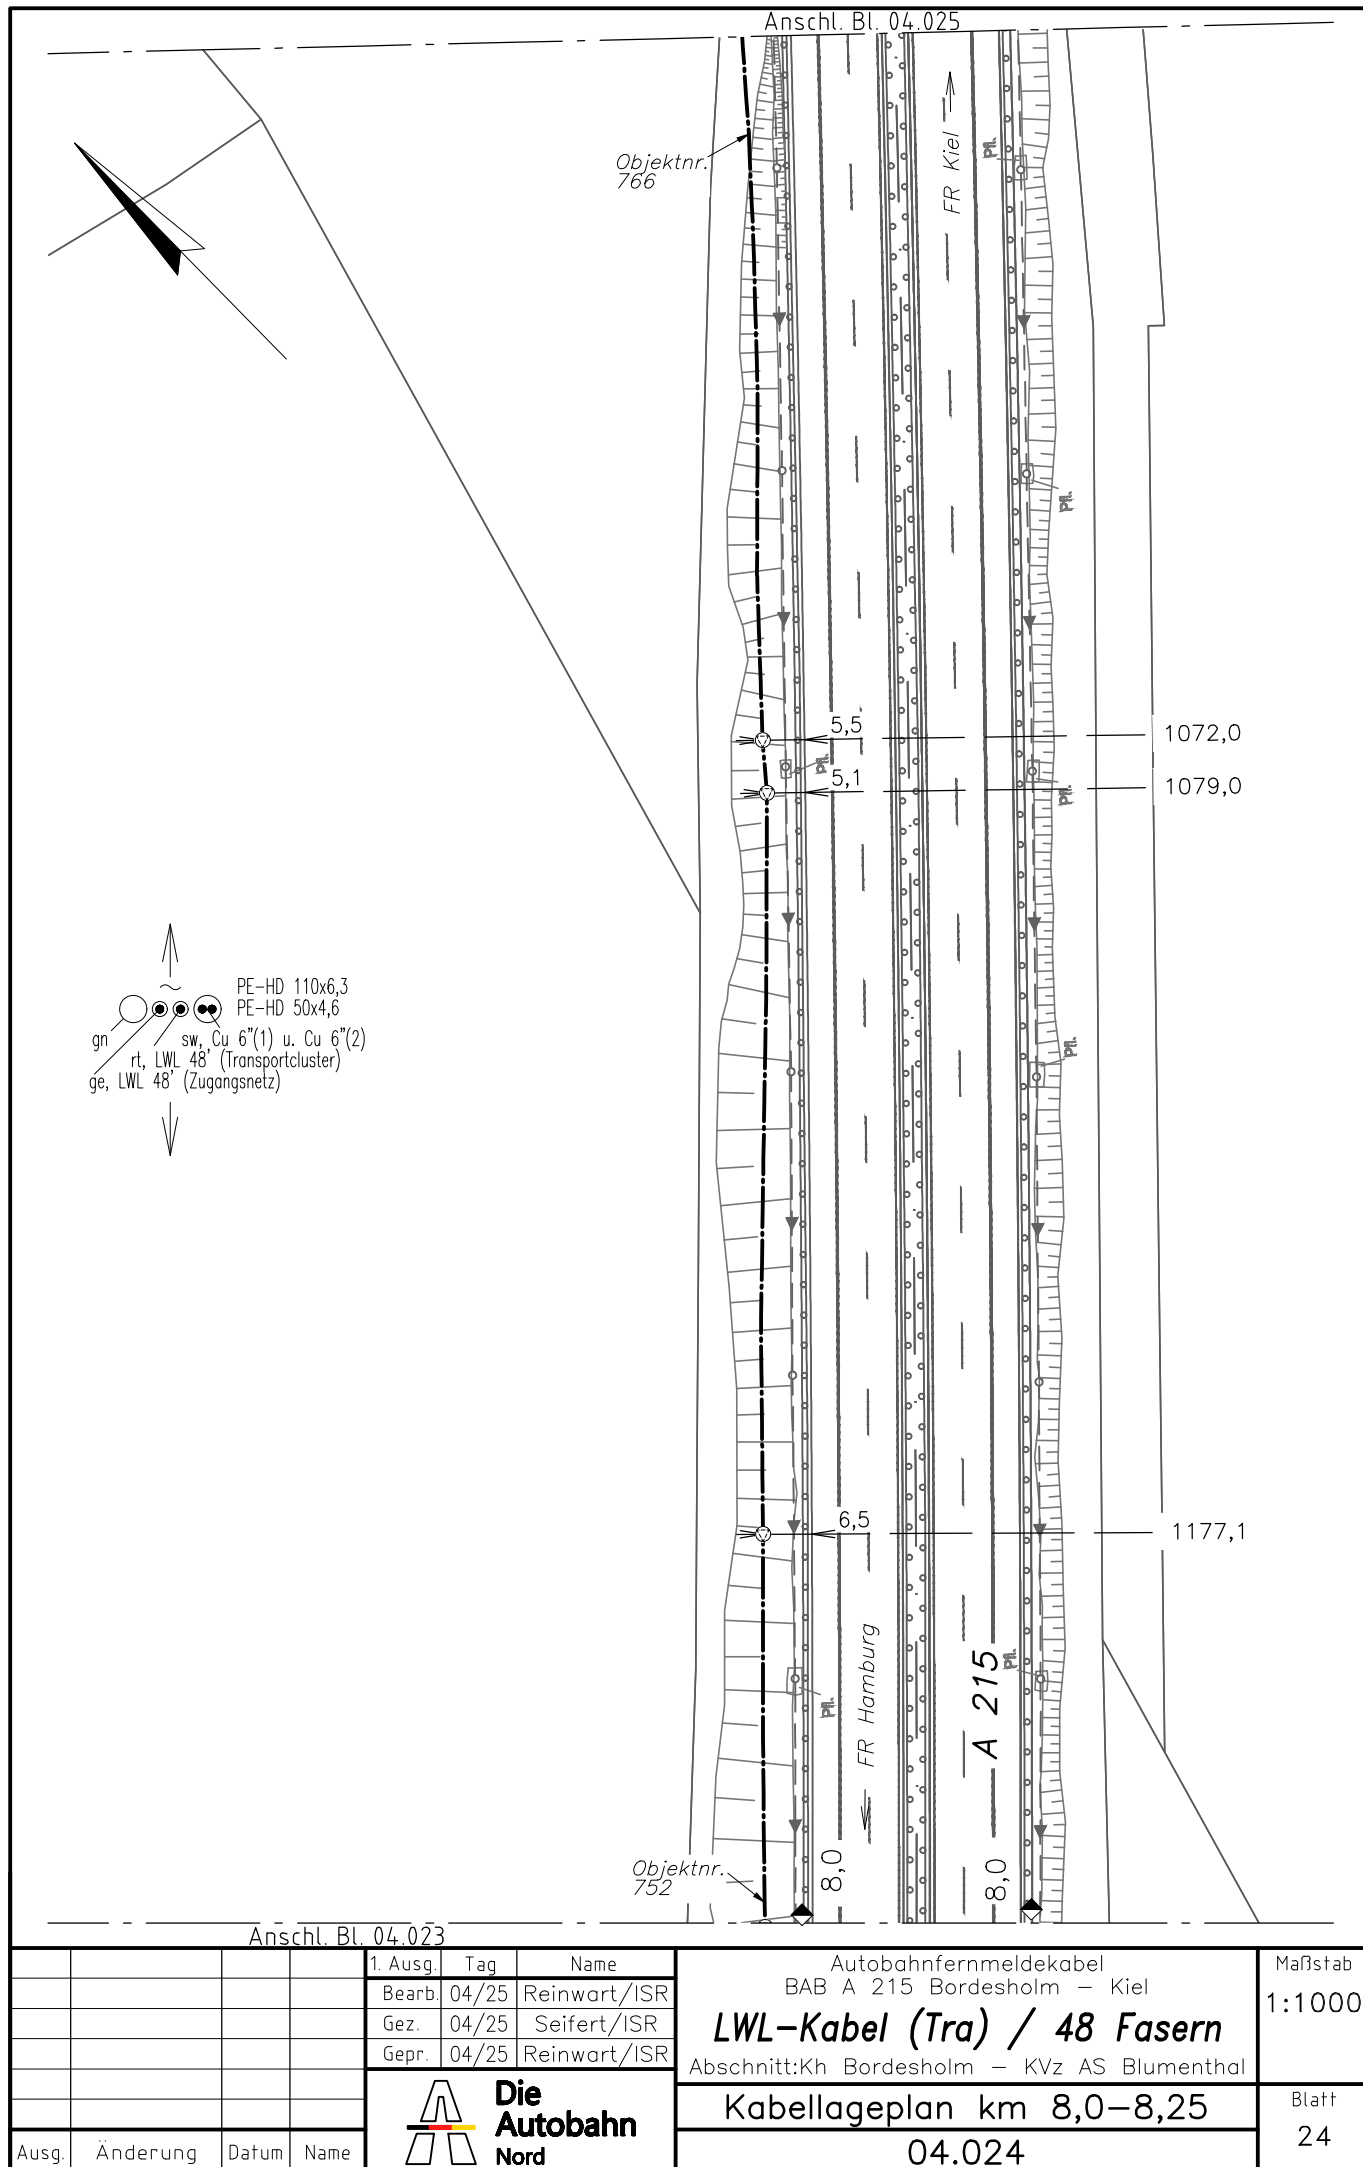


				1. Ausg.	Tag	Name	Autobahnfernmeldekabel BAB A 215 Bordesholm – Kiel		Maßstab
				Bearb.	04/25	Reinwart/ISR	LWL-Kabel (Tra) / 48 Fasern Abschnitt: Kh Bordesholm – KVz AS Blumenthal		1:1000
				Gez.	04/25	Seifert/ISR			
				Gepr.	04/25	Reinwart/ISR			
				 Die Autobahn Nord			Kabellageplan km 8,0–8,25		Blatt
Ausg.	Änderung	Datum	Name				04.024		24

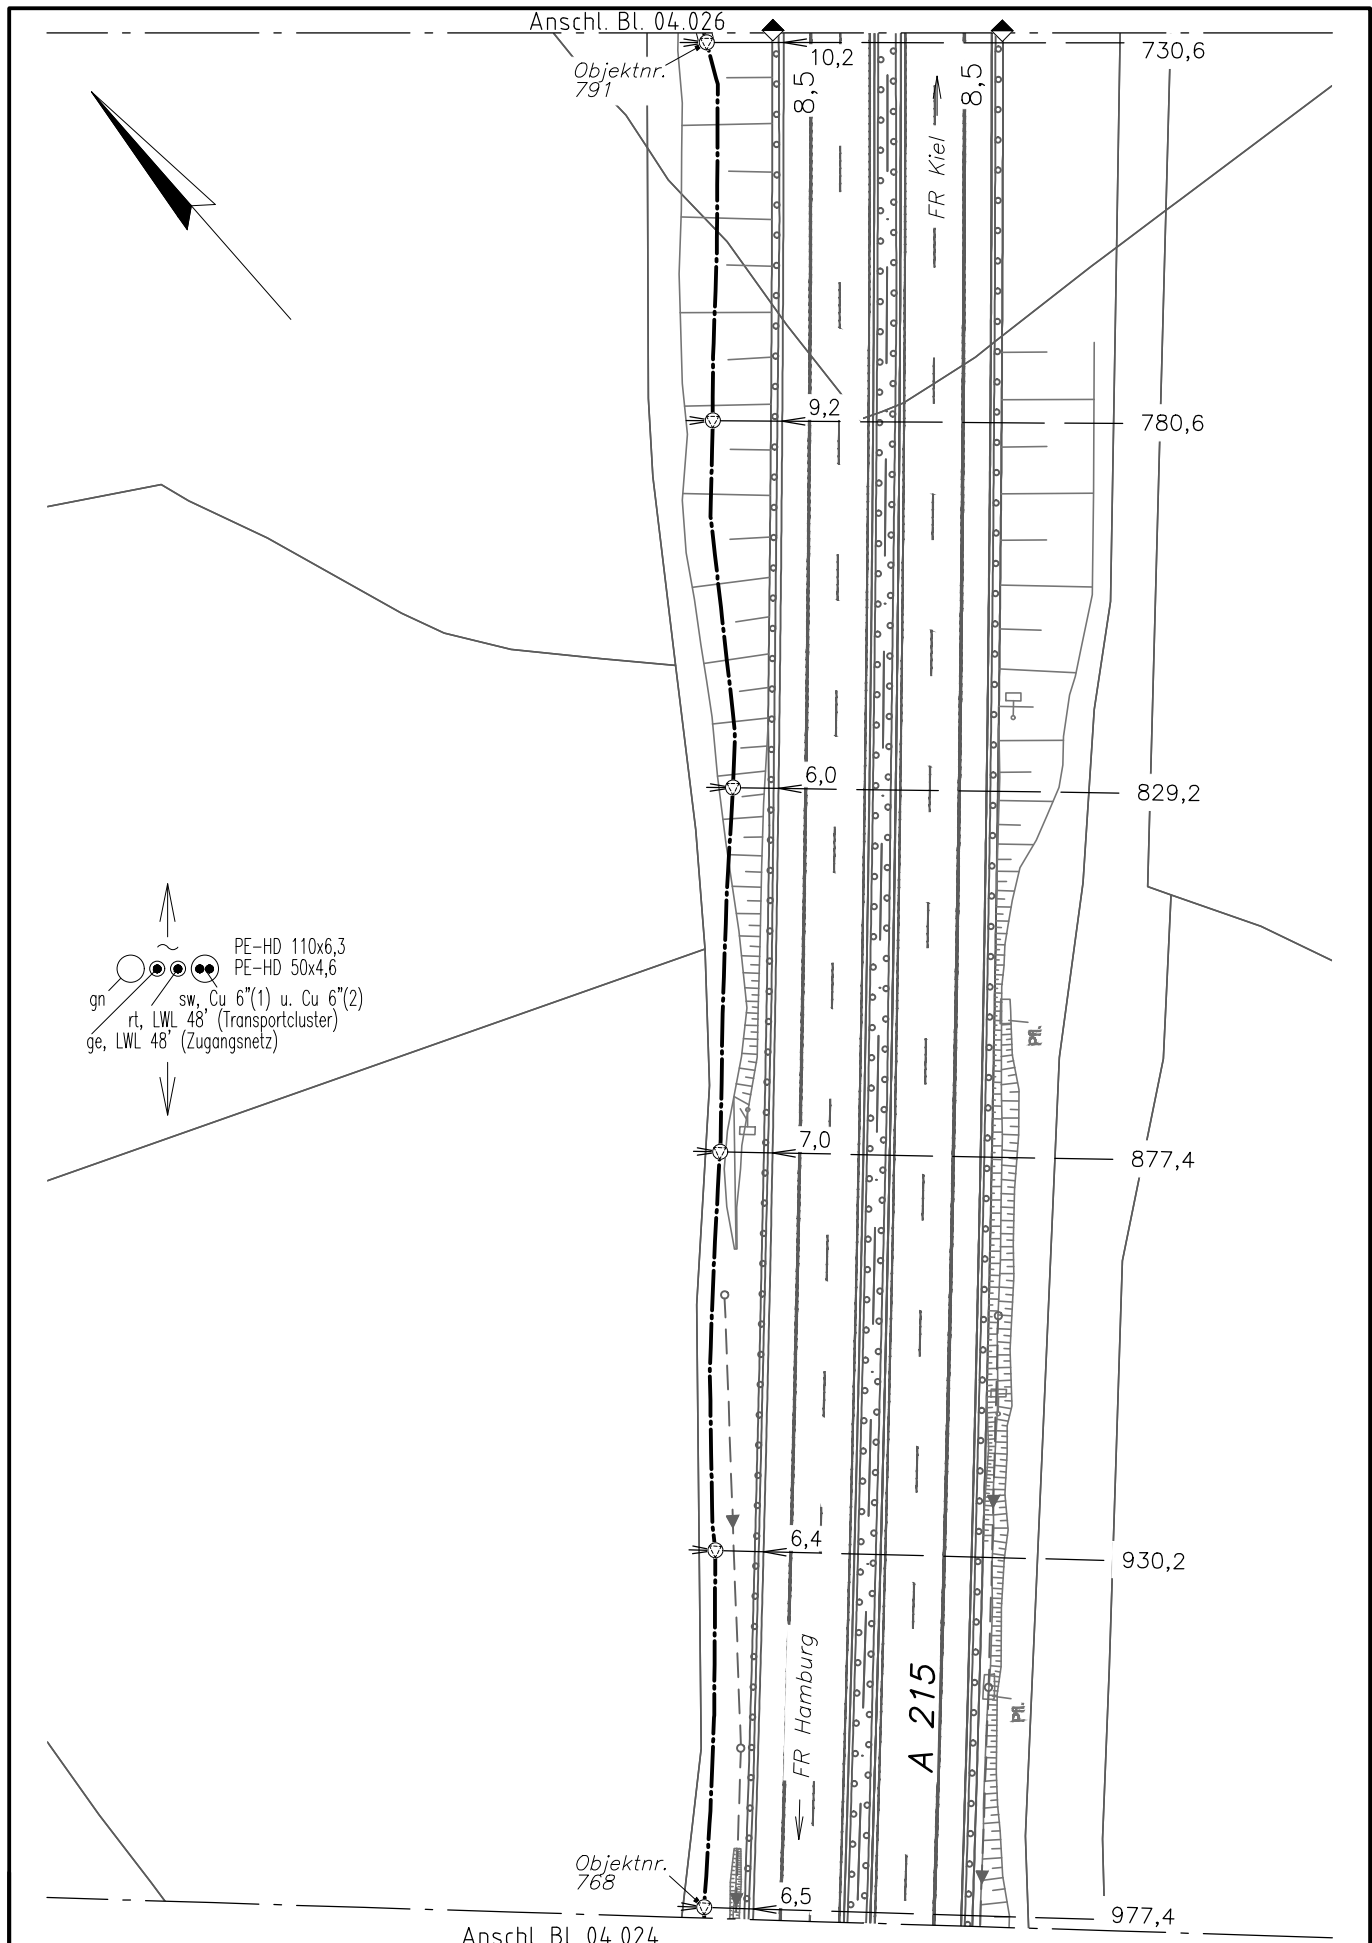


				Anschl. D. 04.024			Autobahnfernmeldekanal BAB A 215 Bordesholm – Kiel		Maßstab 1:1000
				Bearb.	04/25	Reinwart/ISR	LWL-Kabel (Tra) / 48 Fasern		
				Gez.	04/25	Seifert/ISR			
				Gepr.	04/25	Reinwart/ISR	Abschnitt:Kh Bordesholm – KVz AS Blumenthal		
				 Die Autobahn Nord			Kabellageplan km 8,25–8,5		Blatt 25
							04.025		
Ausg.	Änderung	Datum	Name						

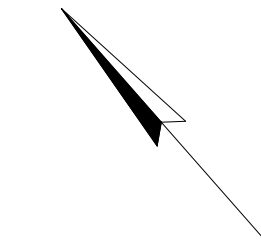

Objektnr.
831

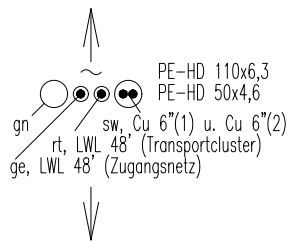

168,0m 2)
s. Profilzeichnung 09.006

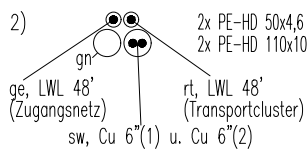



Anschl. Bl. 04.025

Objektnr.
794

8,5
FR Hamburg -

8,5
A 215

				Ansicht: Dr. 04.026			Autobahnfernmeldekanal BAB A 215 Bordsesholm – Kiel LWL-Kabel (Tra) / 48 Fasern Abschnitt:Kh Bordsesholm – KVz AS Blumenthal		Maßstab 1:1000	
				1. Ausg.	Tag	Name				
				Bearb.	04/25	Reinwart/ISR				
				Gez.	04/25	Seifert/ISR				

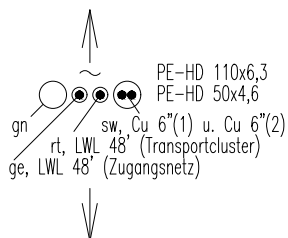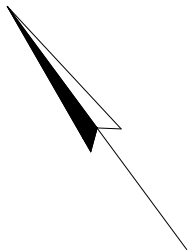


M 11/12 6" (1)
M 12/13 6" (2)
BAB km 8,843
im Schacht

KS
BAB km 8,843

+15m abg.
M 12/13 6" (2)
+15m ank.

KS
BAB km 8,843

+15m abg.
M 11/12 6" (1)
+15m ank.

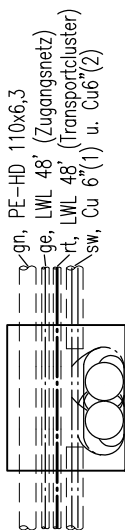

Objektnr.
855

FR Kiel

280,2

330,8

380,6

386,5

438,7

478,5


A 215

FR Hamburg


Objektnr.
832

Anschl. Bl. 04.026

				1. Ausg.	Tag	Name	Autobahnfernmeldekanal BAB A 215 Bordsesholm – Kiel LWL-Kabel (Tra) / 48 Fasern Abschnitt: Kh Bordsesholm – KVz AS Blumenthal		Maßstab
				Bearb.	04/25	Reinwart/ISR			1:1000
				Gez.	04/25	Seifert/ISR			
				Gepr.	04/25	Reinwart/ISR			
				Die Autobahn Nord			Kabellageplan km 8,75–9,0 04.027		Blatt
Ausg.	Änderung	Datum	Name						27

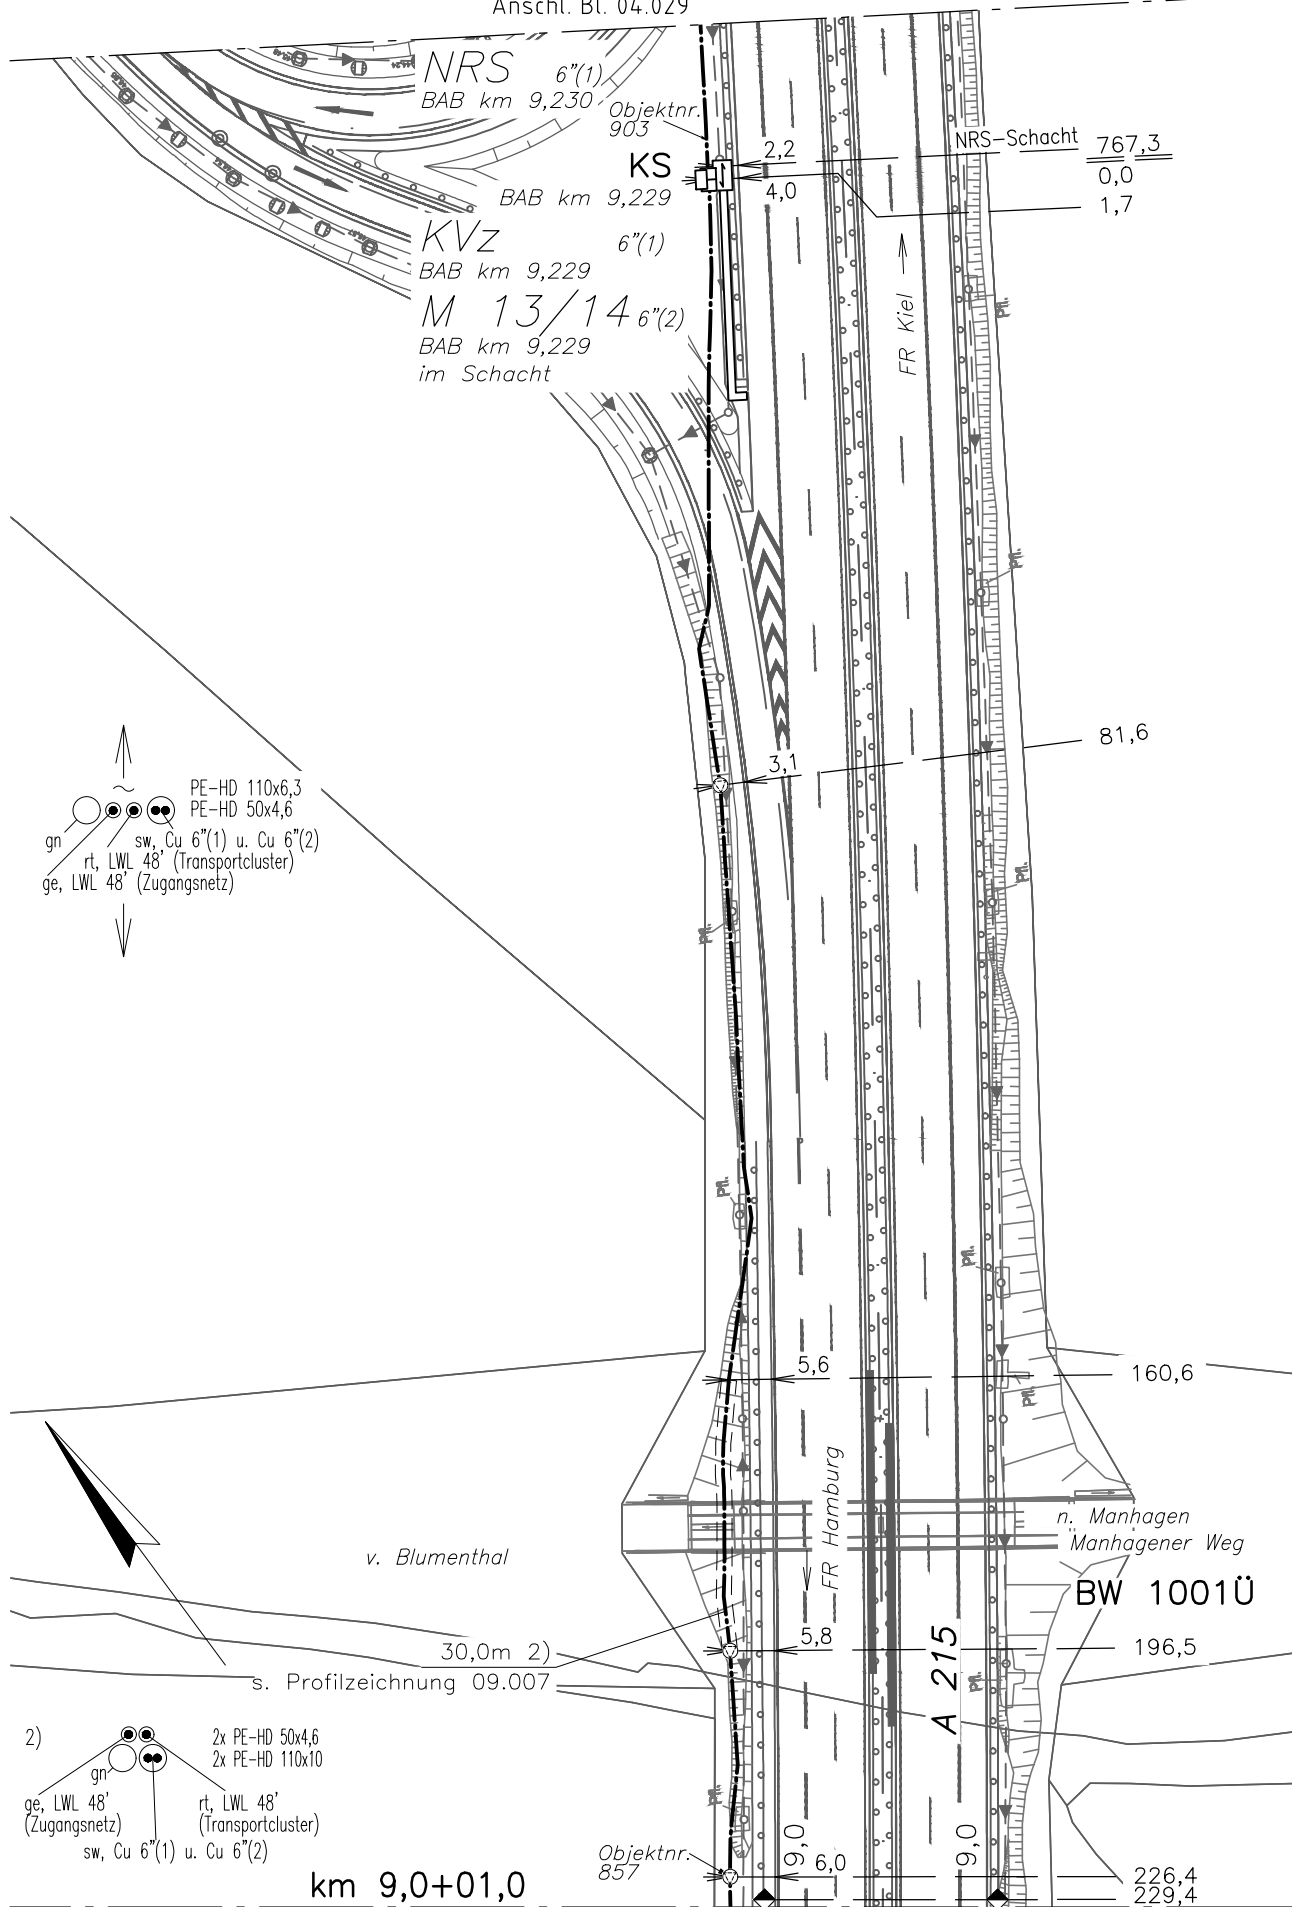


				1. Ausg.	Tag	Name	Autobahnfernmeldekabel BAB A 215 Bordesholm – Kiel		Maßstab 1:1000
				Bearb.	04/25	Reinwart/ISR	LWL-Kabel (Tra) / 48 Fasern Abschnitt:Kh Bordesholm – KVz AS Blumenthal		
				Gez.	04/25	Seifert/ISR			
				Gepr.	04/25	Reinwart/ISR			
				 Die Autobahn Nord			Kabellageplan km 9,0–9,25		Blatt 28
Ausg.	Änderung	Datum	Name				04.028		

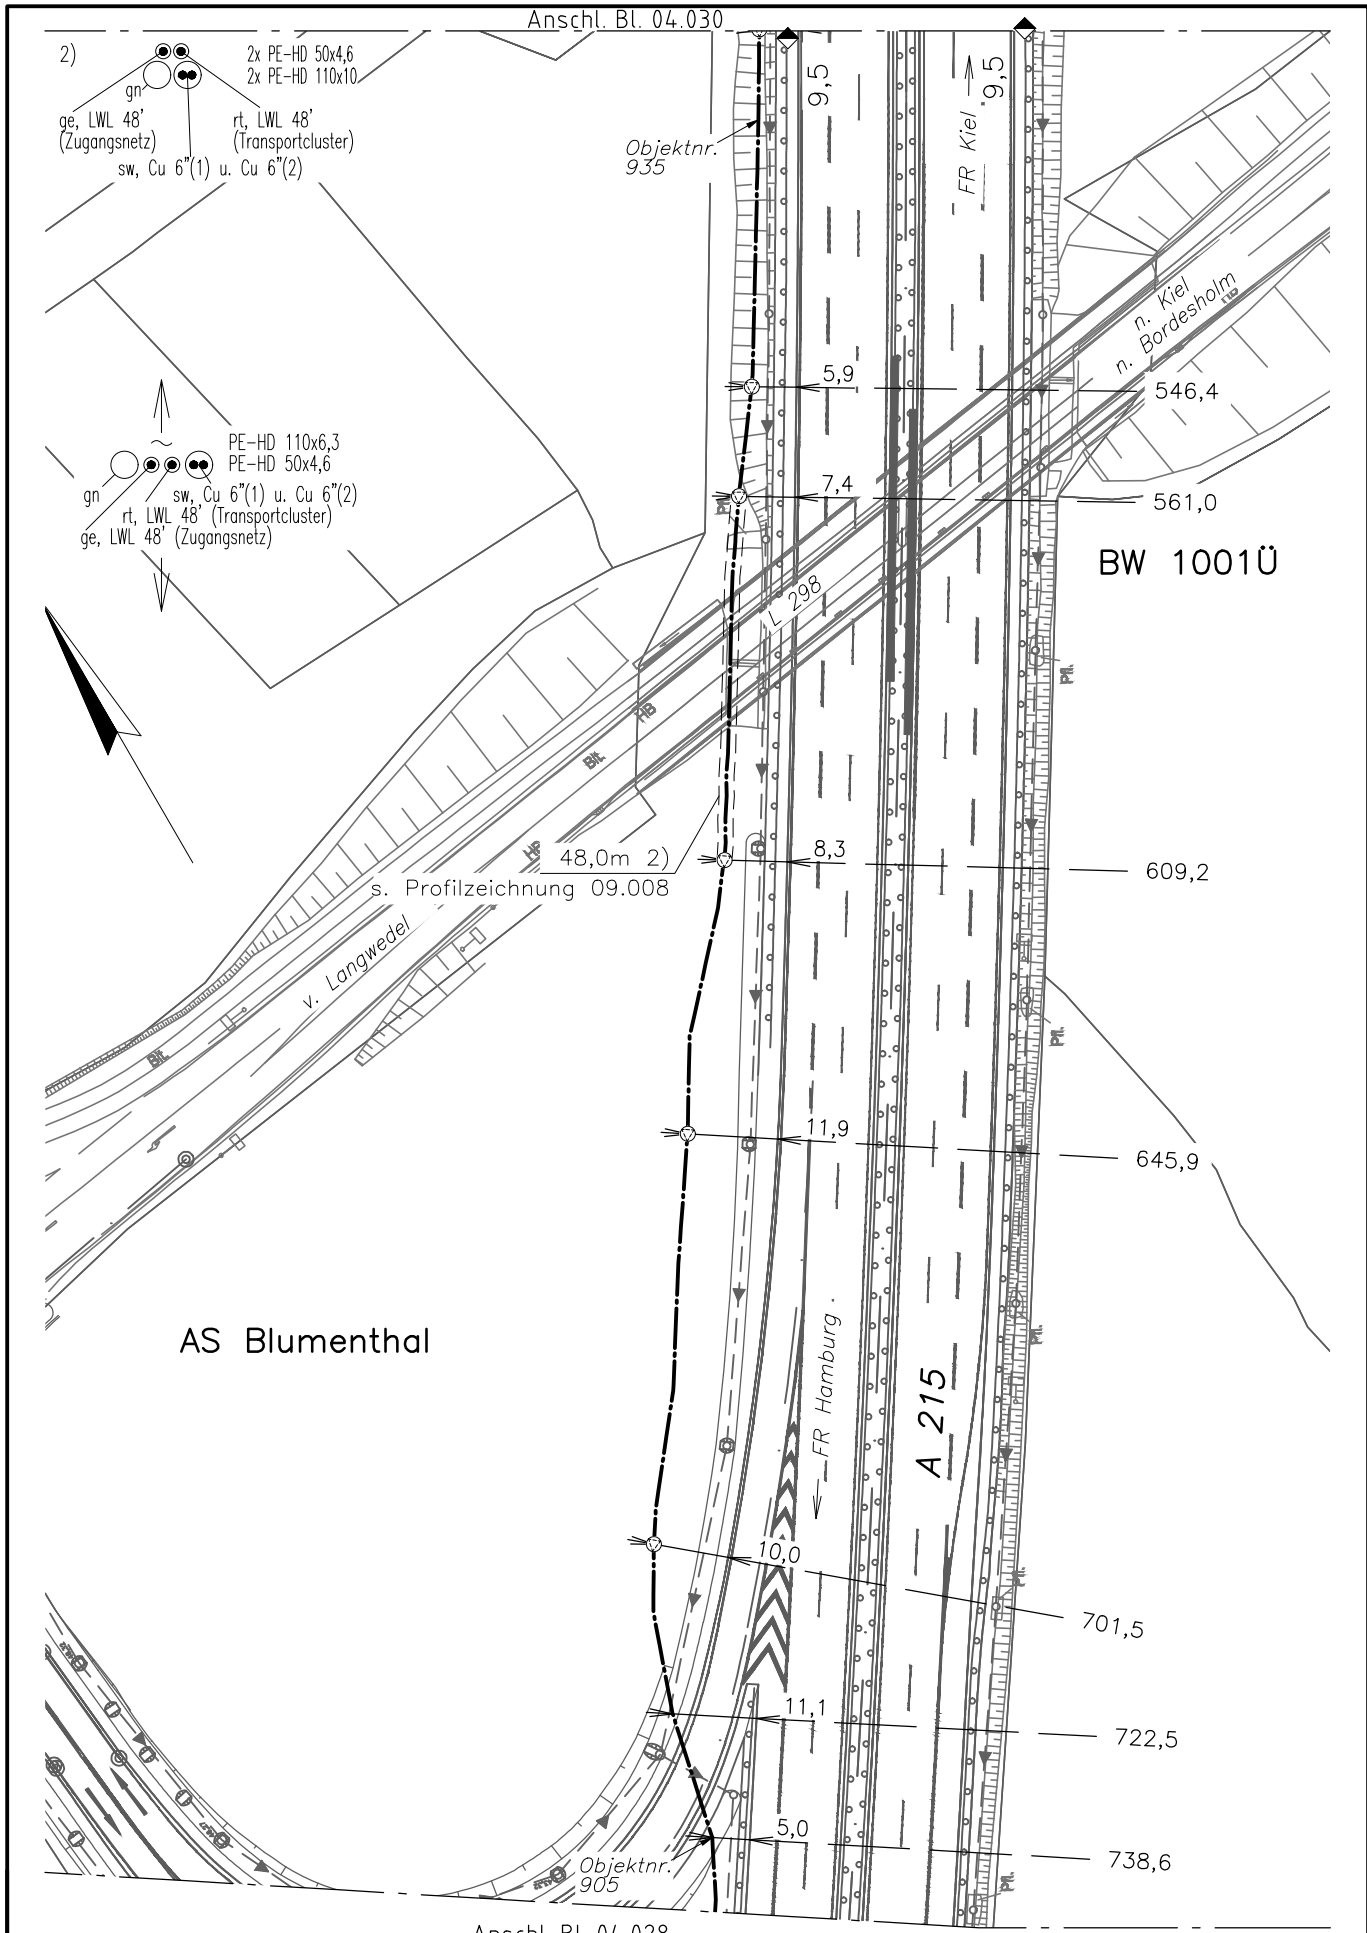

				Abschnitt: Bl. 04.026			Autobahnfernmeldekanal BAB A 215 Bordsesholm – Kiel		Maßstab
				1. Ausg.	Tag	Name	LWL-Kabel (Tra) / 48 Fasern Abschnitt:Kh Bordsesholm – KVz AS Blumenthal		1:1000
				Bearb.	04/25	Reinwart/ISR			
				Gez.	04/25	Seifert/ISR			
				Gepr.	04/25	Reinwart/ISR			
				 Die Autobahn Nord			Kabellageplan km 9,25–9,5		Blatt
Ausg.	Änderung	Datum	Name				04.029		29


BK04001-032_LWL-Tra.DWG/210x297

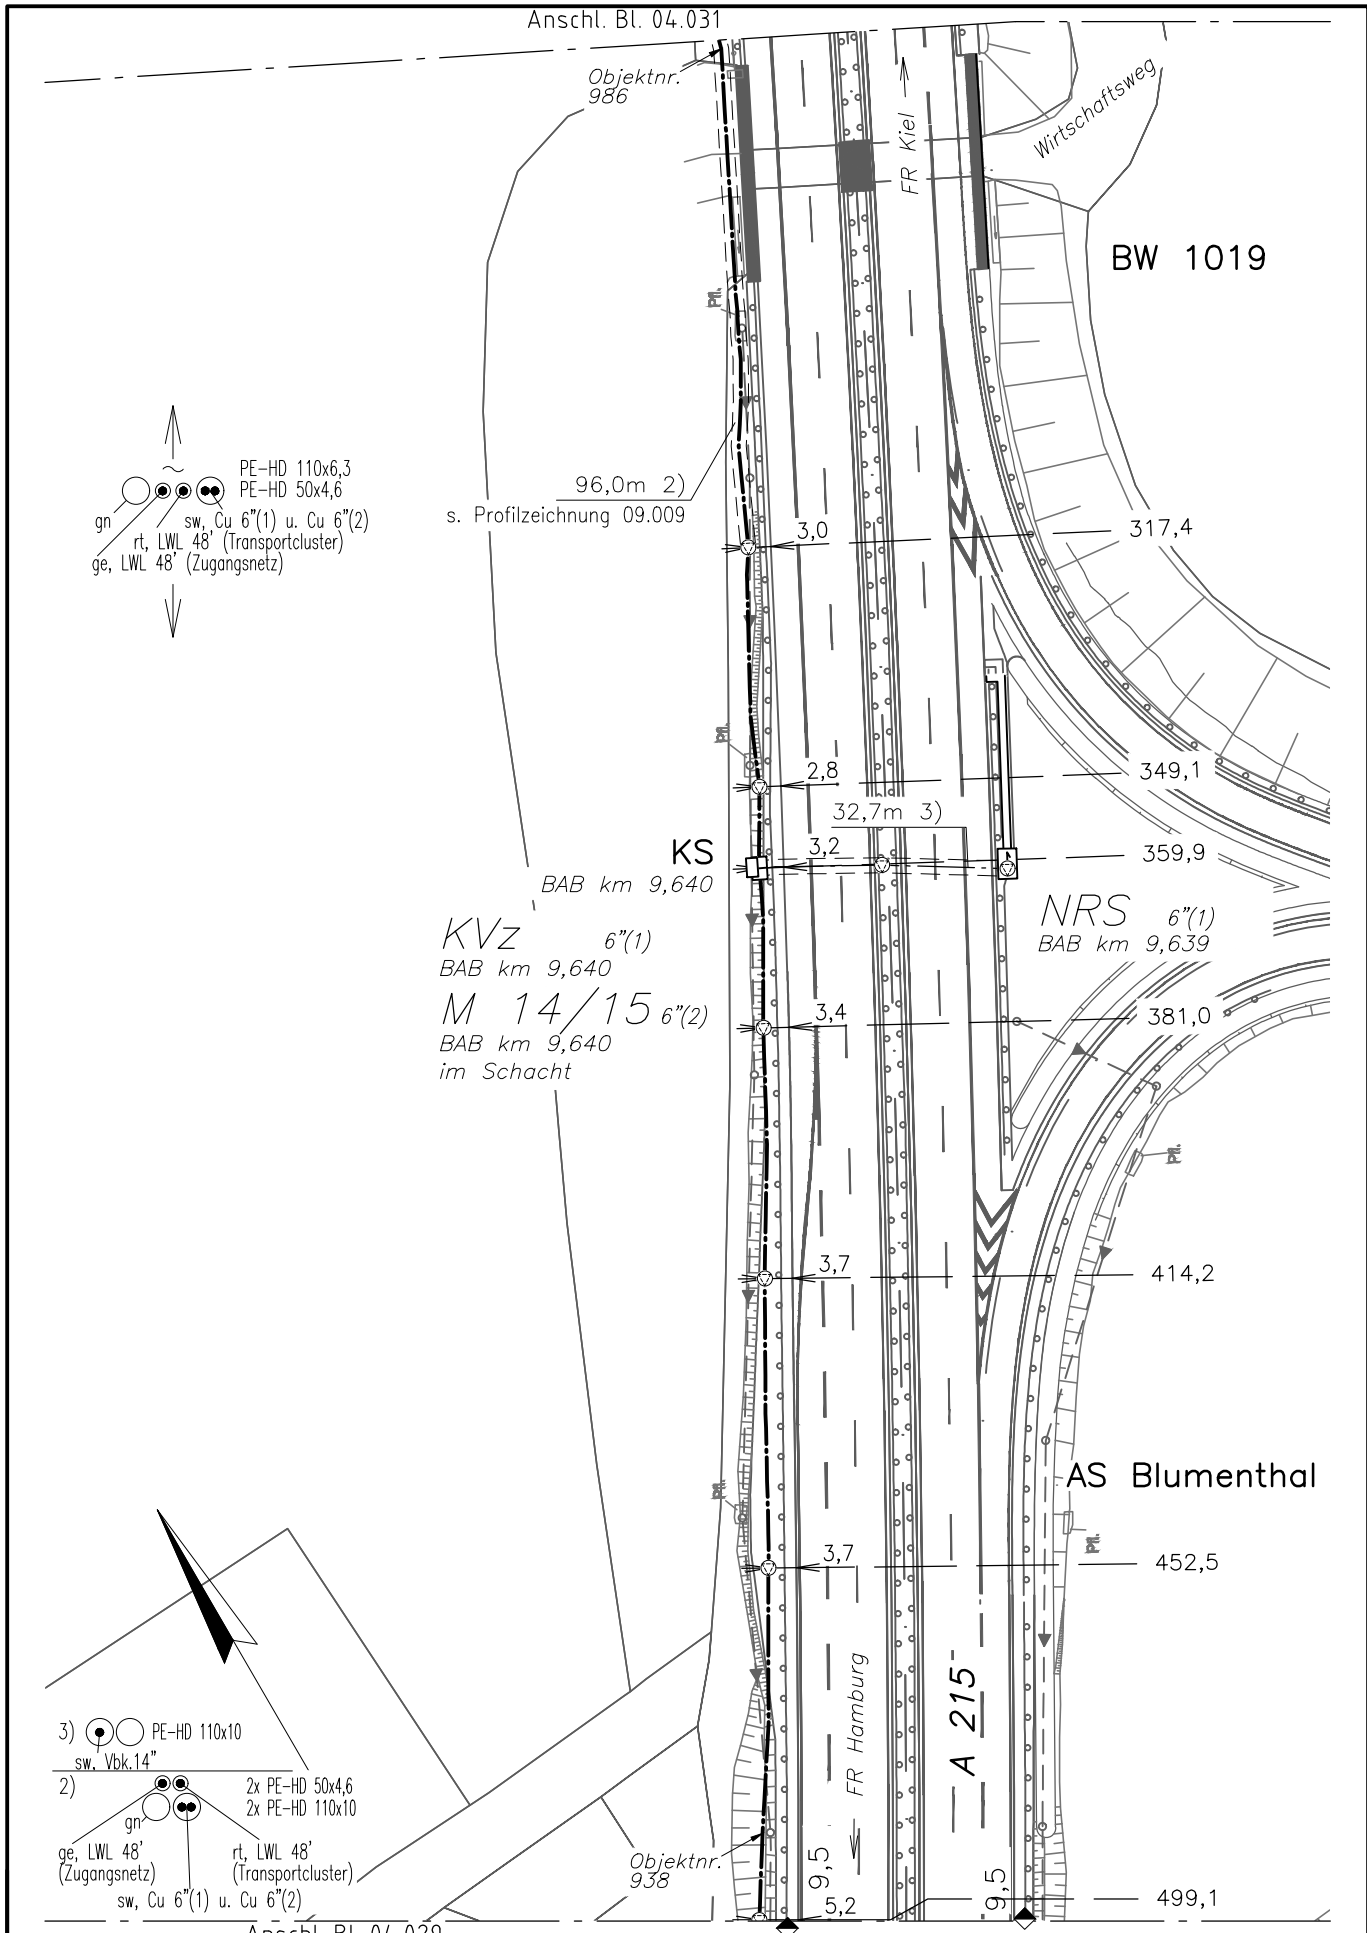

Anschl. B 04.029				1. Ausg.	Tag	Name	Autobahnfernmeldekanal BAB A 215 Bordesholm – Kiel		Maßstab 1:1000
				Bearb.	04/25	Reinwart/ISR	LWL-Kabel (Tra) / 48 Fasern		
				Gez.	04/25	Seifert/ISR			
				Gepr.	04/25	Reinwart/ISR			
				 Die Autobahn Nord			Abschnitt:Kh Bordesholm – KVz AS Blumenthal		Blatt 30
							Kabellageplan km 9,5–9,75		
Ausg.	Änderung	Datum	Name				04.030		

BK04001-032_LWL-Tra.DWG/210x297


KVz LWL
BAB km 10,000

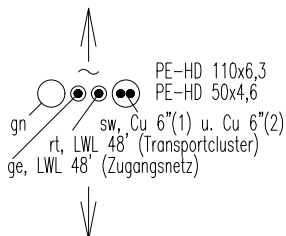


+48m abg.
M 5 48'(Zu)
+51m ank.

KS
BAB km 9,779

+47m abg.
M 5 48'(Tra)
+38m ank.

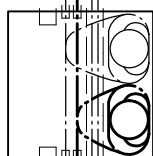

gn, PE-HD 110x6,3
ge, LWL 48' (Zugangsnetz)
rt, LWL 48' (Transportcluster)
sw, Cu 6" (1) u. Cu 6" (2)

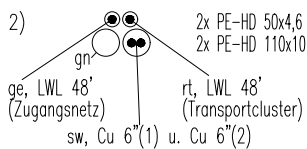


96,0m 2)
s. Profilzeichnung 09.009


M 5 48'(Tra)
M 5 48'(Zu)
BAB km 9,779
im Schacht


KS
BAB km 9,779

Objektnr. 988

Anschl. Bl. 04.030

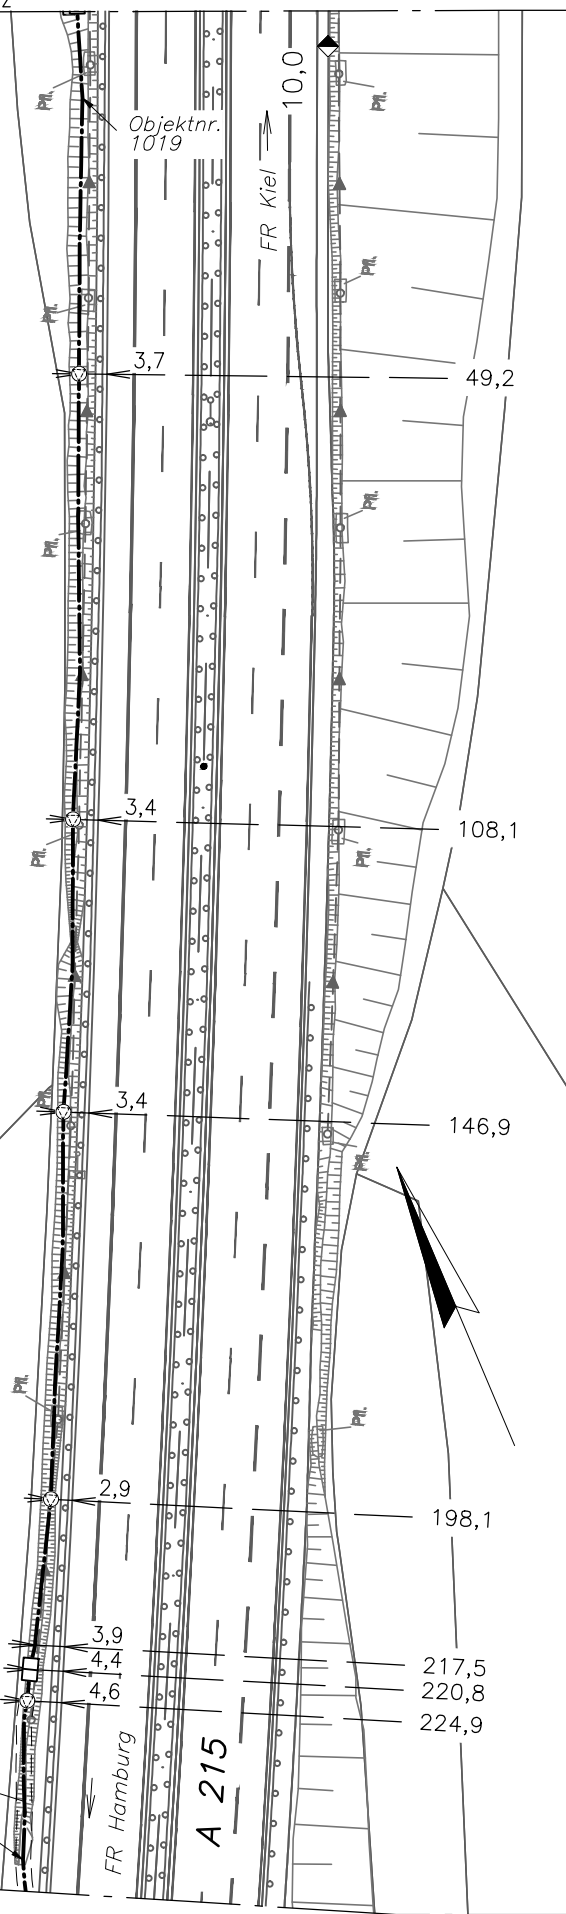


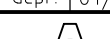				1. Ausg.	Tag	Name	Autobahnfernmeldekanal BAB A 215 Bordsesholm – Kiel		Maßstab 1:1000
				Bearb.	04/25	Reinwart/ISR	LWL-Kabel (Tra) / 48 Fasern		
				Gez.	04/25	Seifert/ISR			
				Gepr.	04/25	Reinwart/ISR			
							Abschnitt:Kh Bordsesholm – KVz AS Blumenthal		Blatt 31
				Die Autobahn Nord			Kabellageplan km 9,75–10,0		
Ausg.	Änderung	Datum	Name				04.031		

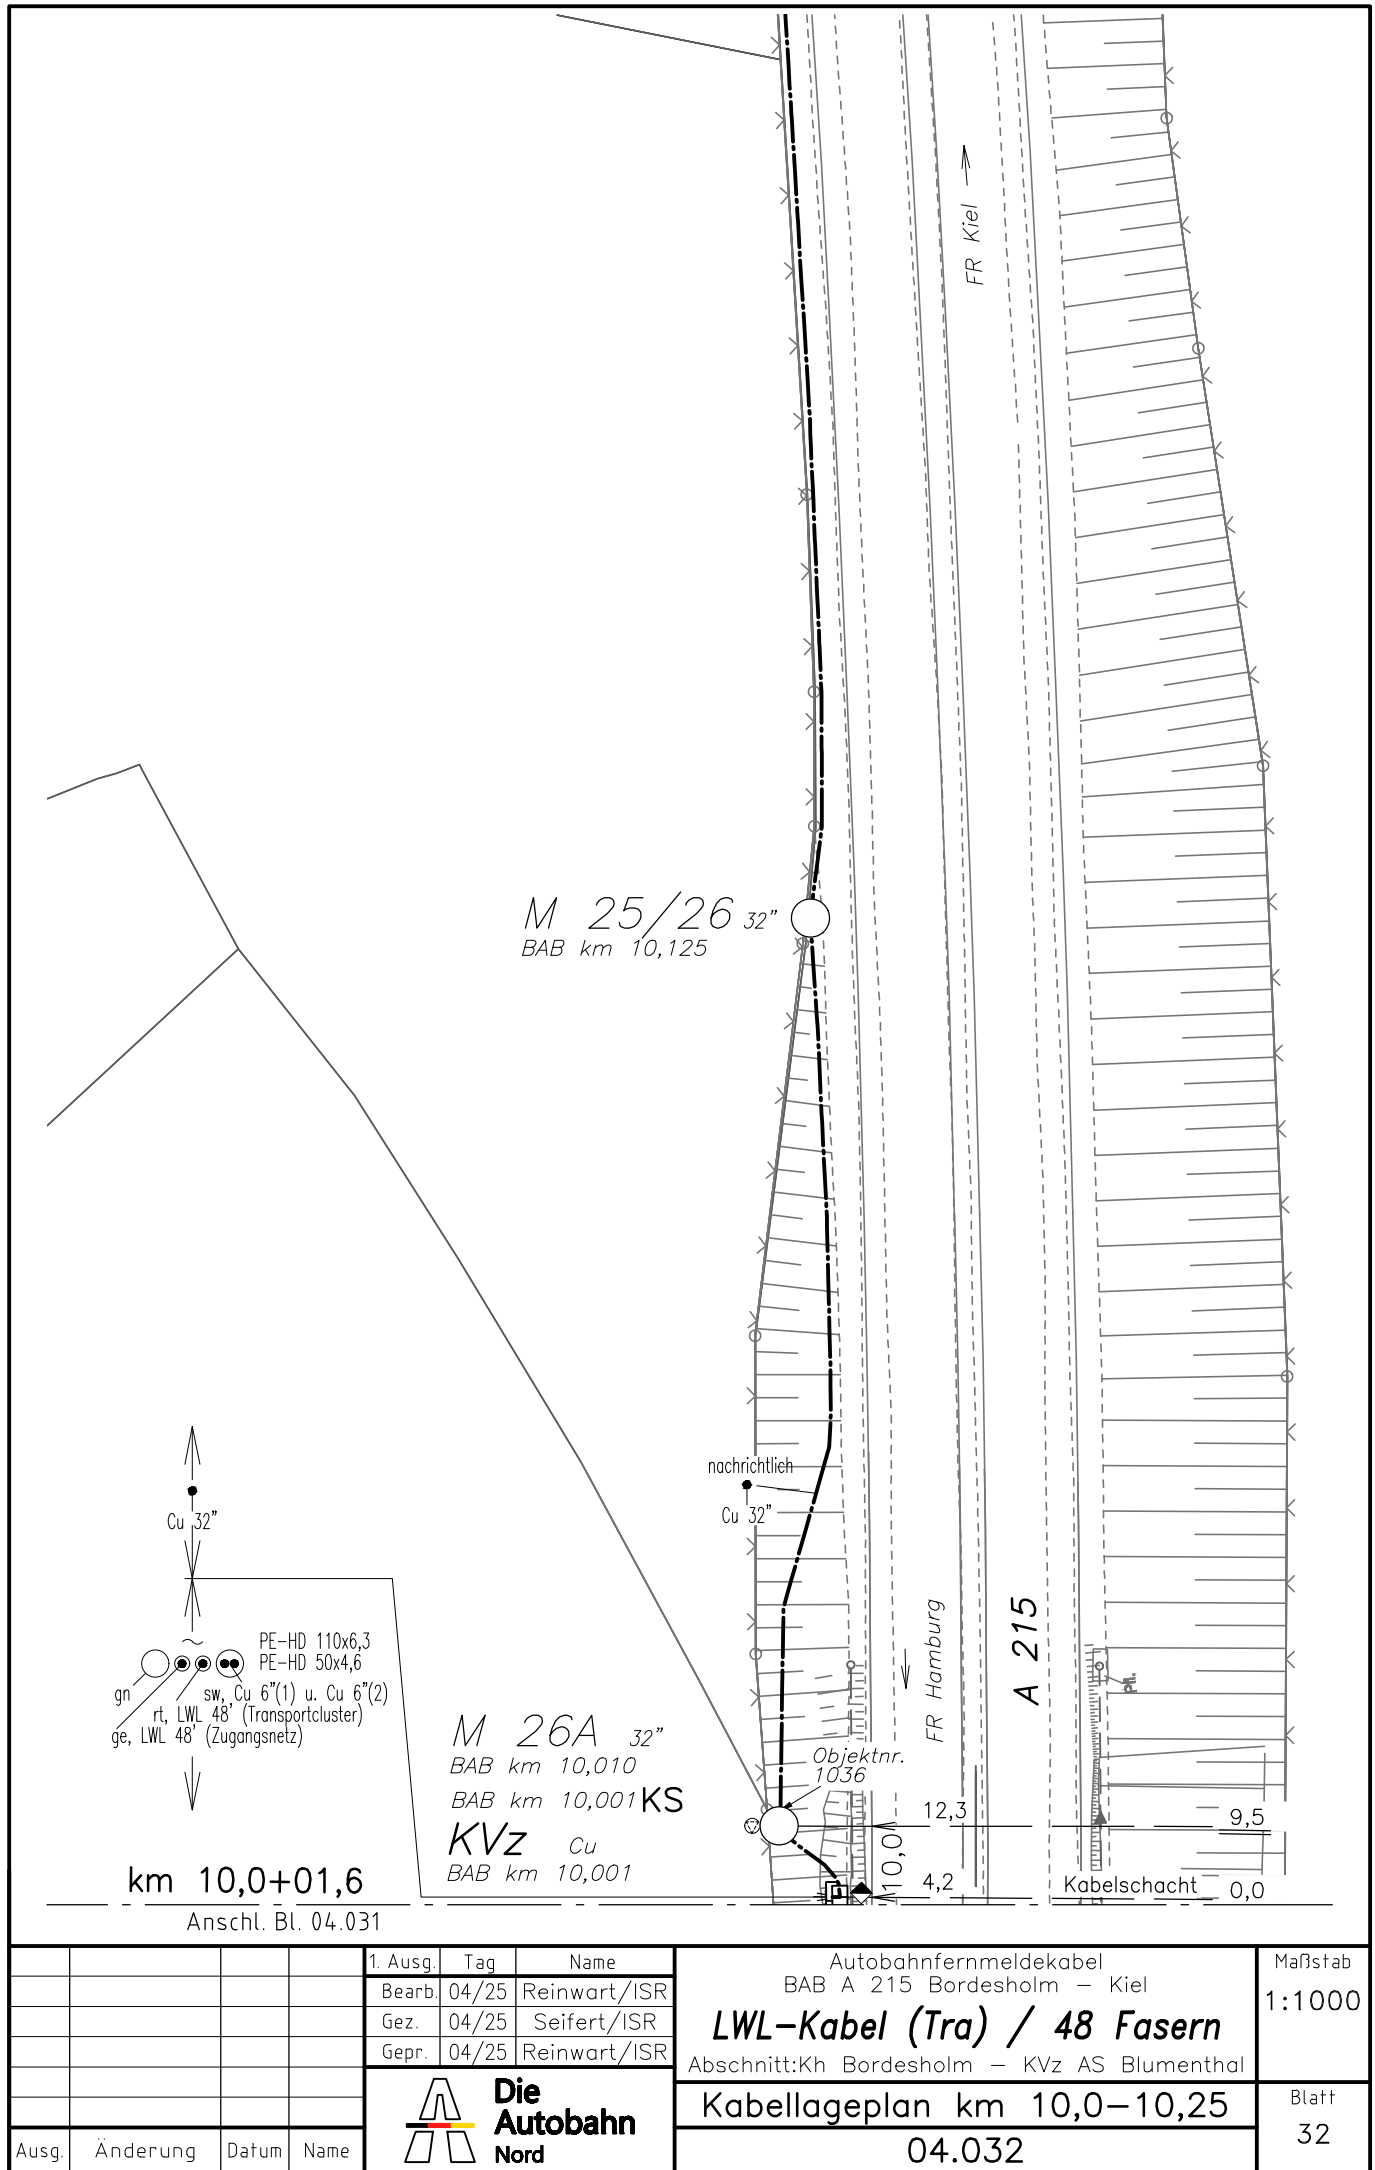

				1. Ausg.	Tag	Name	Autobahnfernmeldekanal BAB A 215 Bordesholm – Kiel		Maßstab 1:1000
				Bearb.	04/25	Reinwart/ISR	LWL-Kabel (Tra) / 48 Fasern Abschnitt:Kh Bordesholm – KVz AS Blumenthal		
				Gez.	04/25	Seifert/ISR			
				Gepr.	04/25	Reinwart/ISR			
				 Die Autobahn Nord			Kabellageplan km 10,0–10,25		Blatt 32
Ausg.	Änderung	Datum	Name				04.032		

BK04001-032_LWL-Tra.DWG/210x297

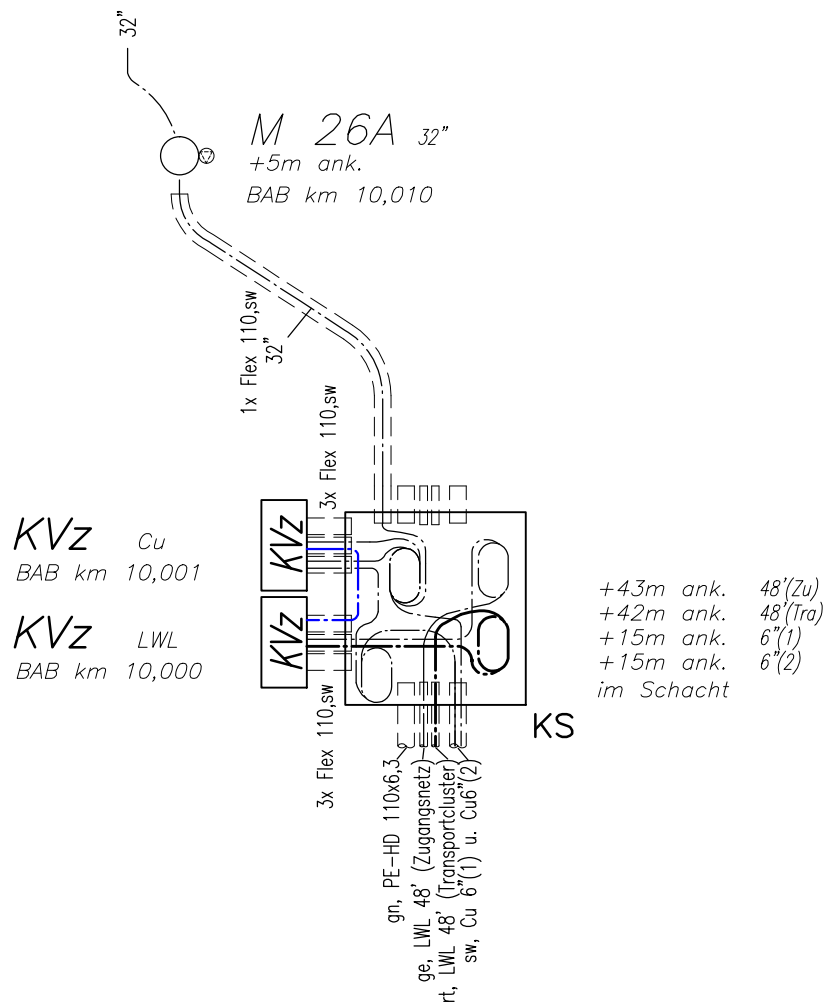

				1. Ausg.	Tag	Name	Autobahnfernmeldekanal BAB A 215 Bordesholm – Kiel LWL-Kabel (Tra) / 48 Fasern Abschnitt: Kh Bordesholm – KVZ AS Blumenthal Kabellageplan Nbz. zu 04.032 04.032A		Maßstab ohne
				Bearb.	04/25	Reinwart/ISR			
				Gez.	04/25	Seifert/ISR			
				Gepr.	04/25	Reinwart/ISR			
				 Die Autobahn Nord			Blatt 32A		
Ausg.	Änderung	Datum	Name						