


BK05001-LWL48f_Zu.DWG/765x297

Ort der Kabeleinführung	
Kabelendeinsatz (KEE)	
Aufteilungskabel Aufbau Länge in m	
Mehrlänge (m)	
Garniturenbezeichnung Lfd.–Nr. der Werklänge	
Trassen- aufmaß	Fabrikationsnummer
	Abstand der Garnituren(m)
	Abstand der Einführungsstellen (m)
	Gesamt (m)
wirkliche Kabellänge	Abstand der Garnituren(m)
	Abstand der Einführungsstellen (m)
	Gesamt (m)
Autobahn – Km	
Metermarkierung Einlegemaß innen	
Metermarkierung auf Kabelmantel	
X = mit Kabelmarker	

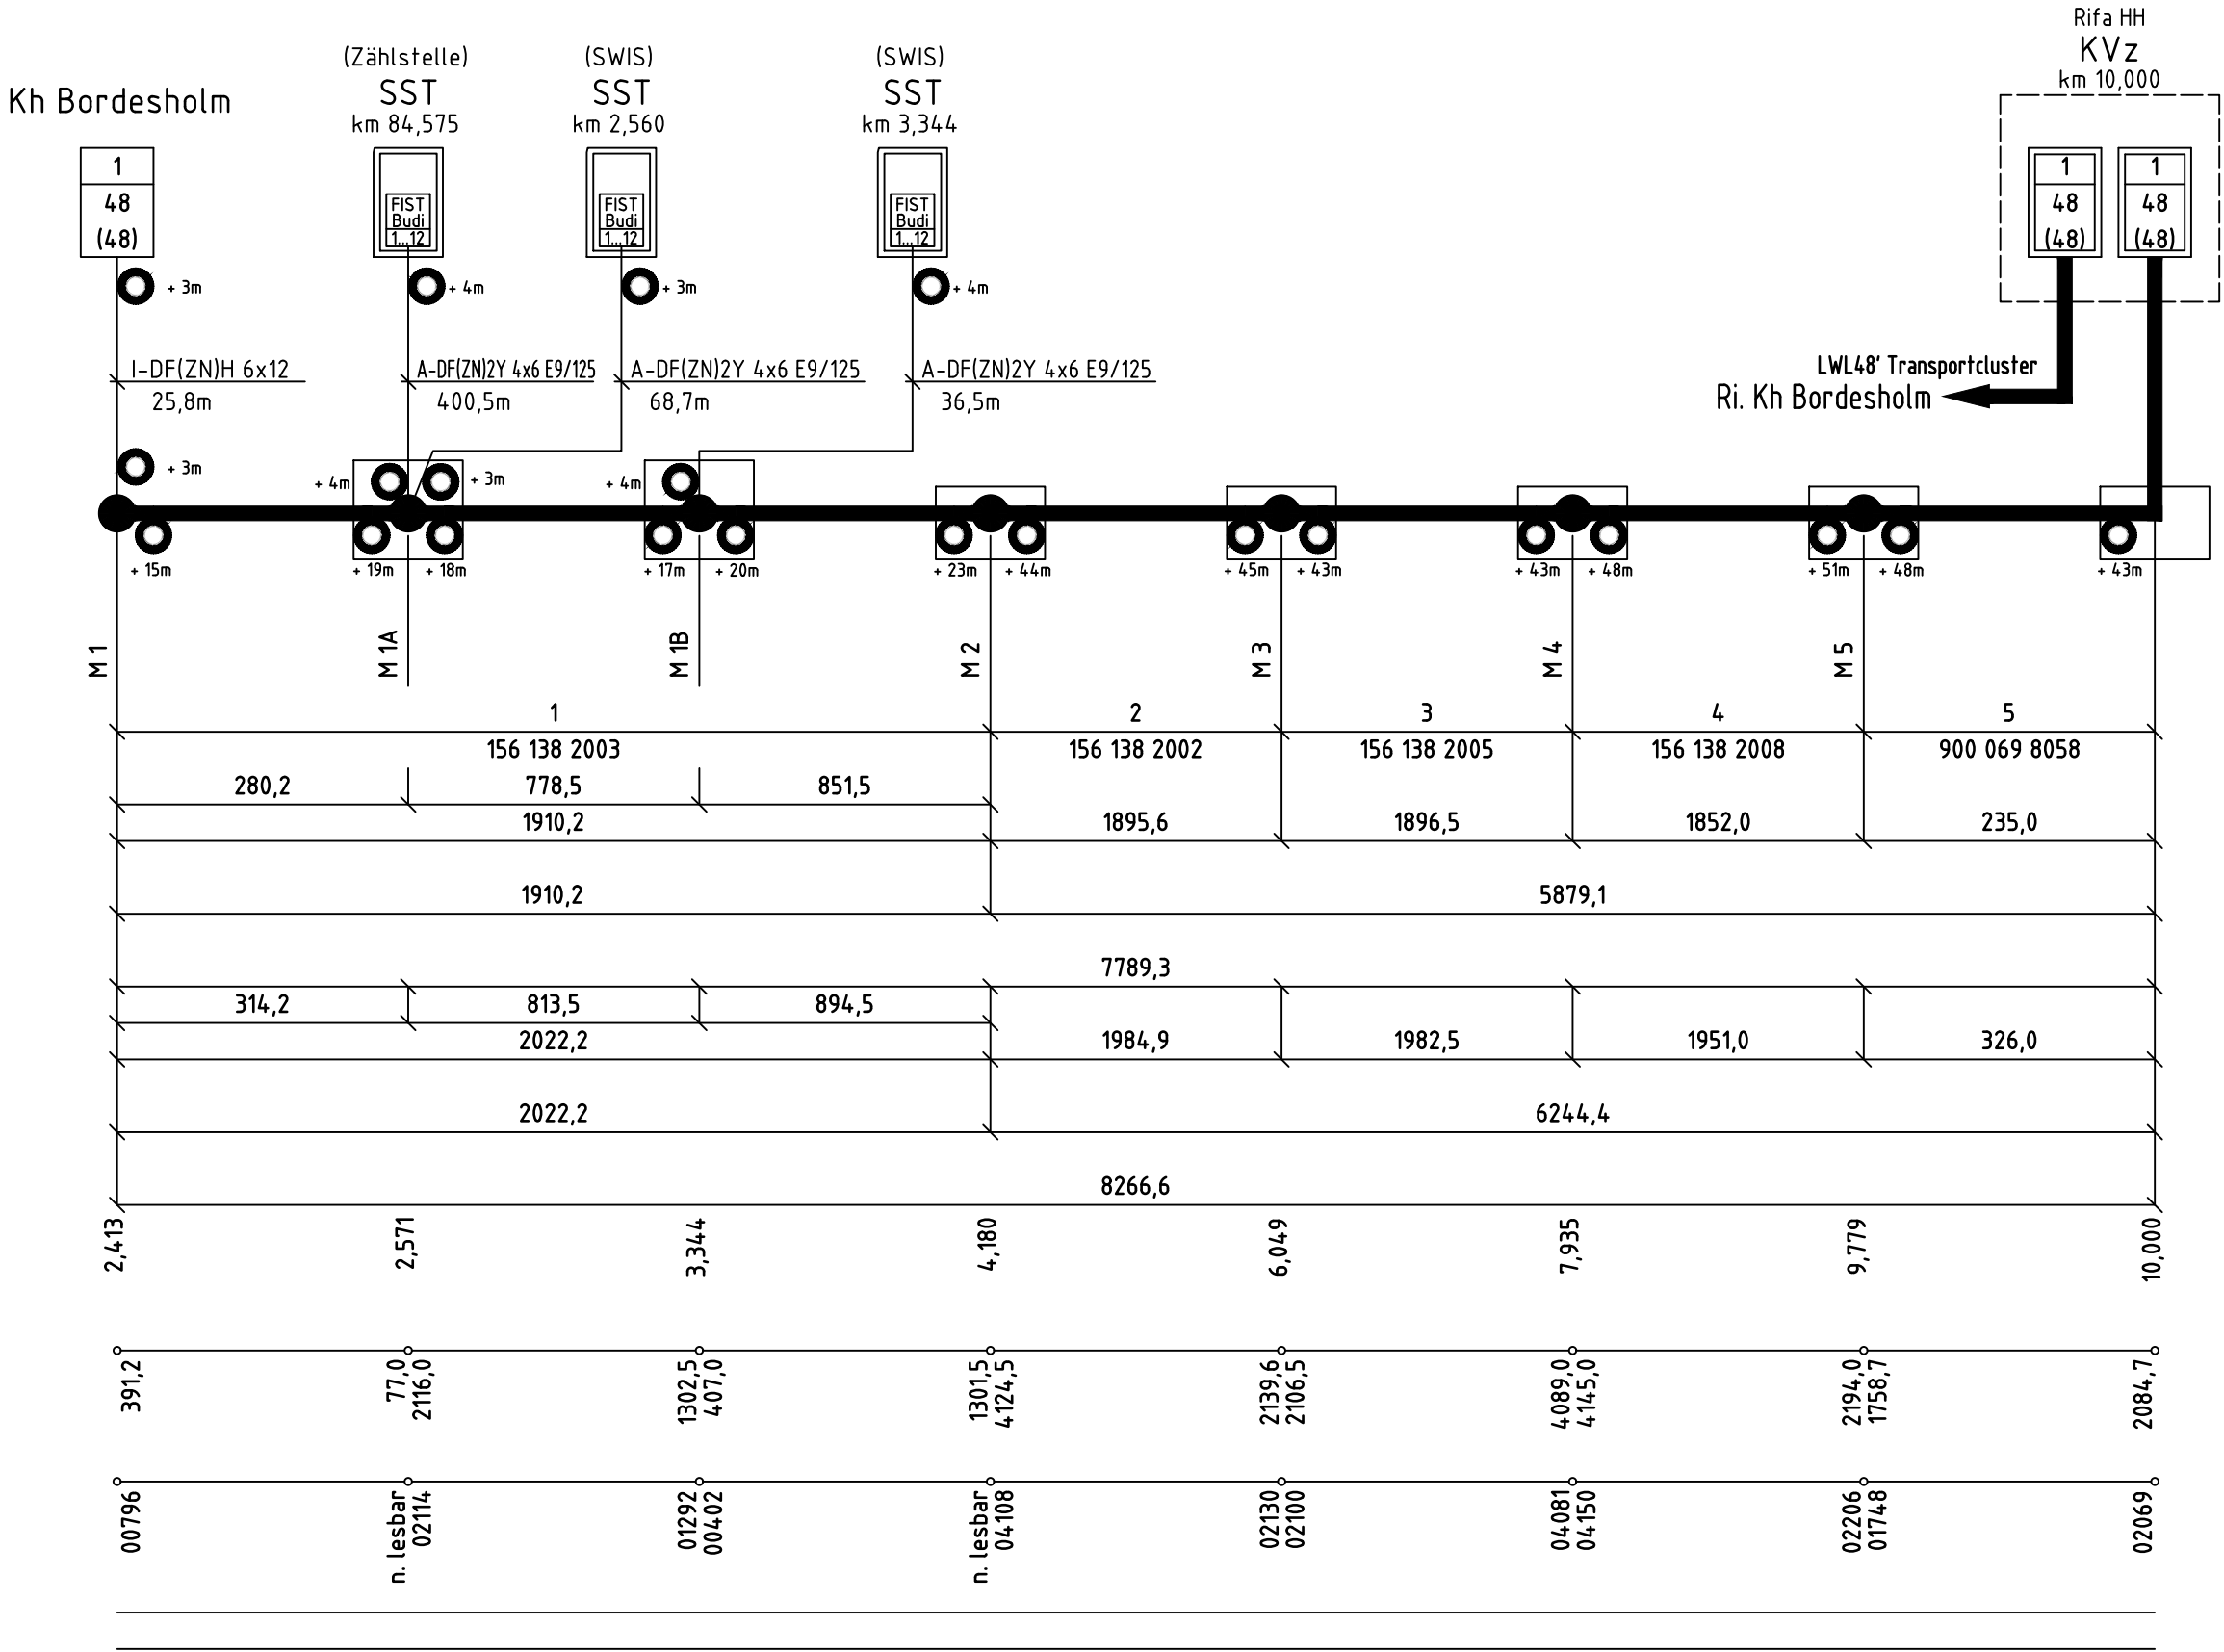

Ort der Kabeleinführung	
Kabelendeinsatz (KEE)	
Aufteilungskabel Aufbau Länge in m	
Mehrlänge (m)	
Garniturenbezeichnung Lfd.–Nr. der Werklänge	
Trassen- aufmaß	Fabrikationsnummer
	Abstand der Garnituren(m)
	Abstand der Einführungsstellen (m)
	Gesamt (m)
wirkliche Kabellänge	Abstand der Garnituren(m)
	Abstand der Einführungsstellen (m)
	Gesamt (m)
Autobahn – Km	
Metermarkierung Einlegemaß innen	
Metermarkierung auf Kabelmantel	
X = mit Kabelmarker	

Kabelaufbau:

Außenkabel

A–DSF(ZN)(L)2Y
4x12 E9/125 0,36F3,5 0,22H18LG

A–DF(ZN)2Y

1x12 E9/125 0,36F3,5 0,22H18LG

Innenkabel

AI–DQ(ZN)BH 6x12 E9/125

				1. Ausg.	Tag	Name	Autobahnfernmelde-kabel BAB A 215 Bordes-holm – Kiel		Maßstab
				Bearb.	04/25	Reinwart/ISR	LWL–Kabel (Zu) / 48 Fasern		
				Gez.	04/25	Seifert/ISR	Abschnitt: Kh Bordes-holm – KVz AS Blumenthal		Blatt
				Gepr.	04/25	Reinwart/ISR			
						Die Autobahn Nord		Kabellängenplan	
Ausg.	Änderung	Datum	Name					05.001	

