

vorh. Kabelanschlusskasten
Trafo SWIS
Kleinverteiler 3x4 / 3x2,5
Kabelhaus

Parkplatz Rumohr

Fußweg

3566671.425
6012964.782

3566680.784
6012961.572

Damm

Muffe
3x4 / 3x2,5
Kabelreserve
vor Fundament

Tiefenerder

Schutzplanke

Potikabel Anschluss an Leitplanke

Sensorkabel

Beschleunigungsspur

Rifa Hamburg

3566693.082
6012958.949

Fahrbahnsensor

A 215

Rifa Kiel

Legende

- Datenkabel (nur informativ ohne Aufmaß)
- Energiekabel
- Sensorkabel
- AUSA-Kabel
- Erdungskabel
- Kabelschacht 30/30
- Kabelschacht 65/40
- Kabelstein, Muffenstein
- SWIS-Station
- SWIS-Station mit Mastschrank (SST)
- Fahrbahnsensor
- SST incl. ZAS + HAK neu
- SST incl. Zwischenzähler neu
- SST vorh., KVS vorh., Dauerzählstelle vorh., ZAS vorh.
- Tiefenerder
- Muffe Energie
- Muffe Daten
- Muffe AUSA
- Spülbohrung
- Koordinaten "Gauß-Krüger"

Geografische Koordinaten (Dezimalgrad) des SWIS-Standortes	
Höhe	31,02
Länge	10,02299
Breite	54,24423


Bauvorhaben:	Verdichtung des Messstellennetzes auf Bundesfernstraßen und Erneuerung der vorhandenen Zentrale / Unterzentralen
Standort:	SWIS SST Rumohr. / Nr. 240 A 215, Streckenabschnitt: km 11,461 Bereich: AM Scharbeutz
Endkunde:	LANDESBETRIEB FÜR STRASSENBAU UND VERKEHR SCHLESWIG-HOLSTEIN FERNMEDEMEISTEREI NEUMÜNSTER




Elektroanlagenbau Kammeyer GmbH Meyenburg
Waldhofer Weg 1, 16945 Meyenburg
Tel. 033968 / 829-0 Fax 033968 / 829-50

	Datum	Name	Lageplan Maßstab: 1 : 250
bearbeitet:	22.09.2009	Rupp	
geprüft:	22.09.2009	Schulz	
geändert	18.08.2010	Tö	

H. Schleifenlageplan mit Nummerierung der einzelnen Fahrstreifen (1 - 4)

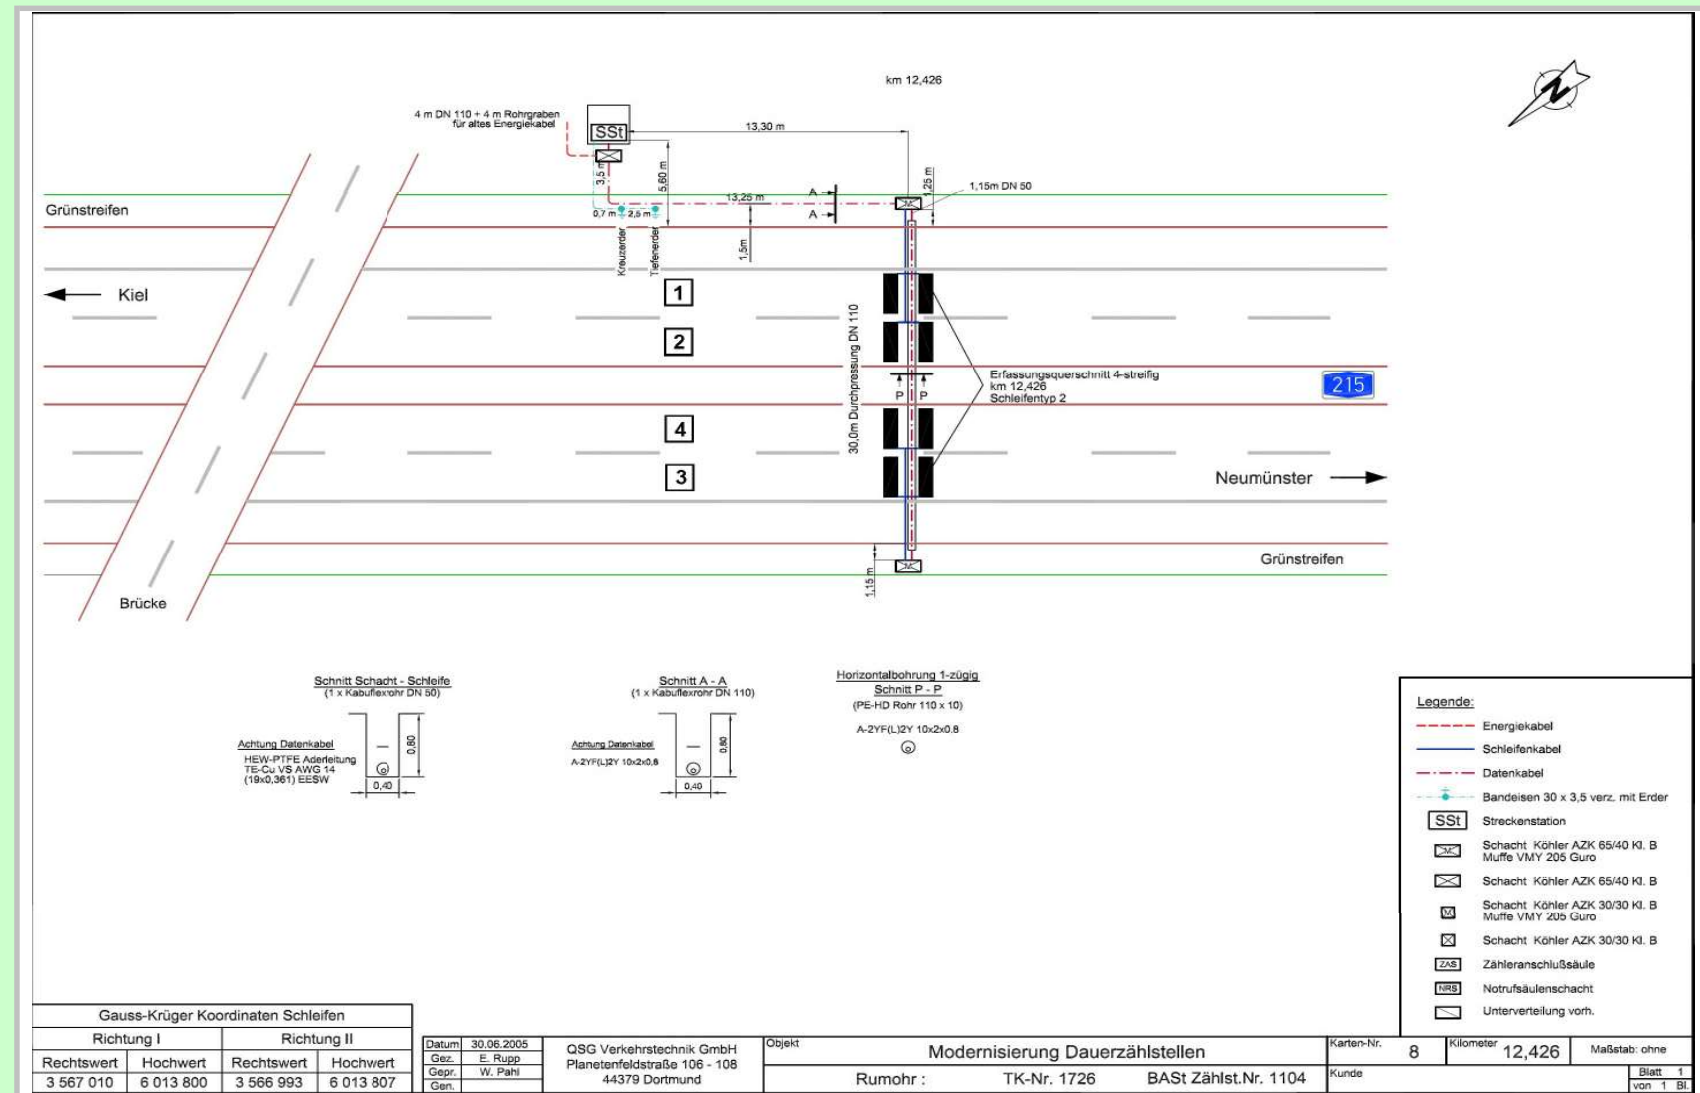

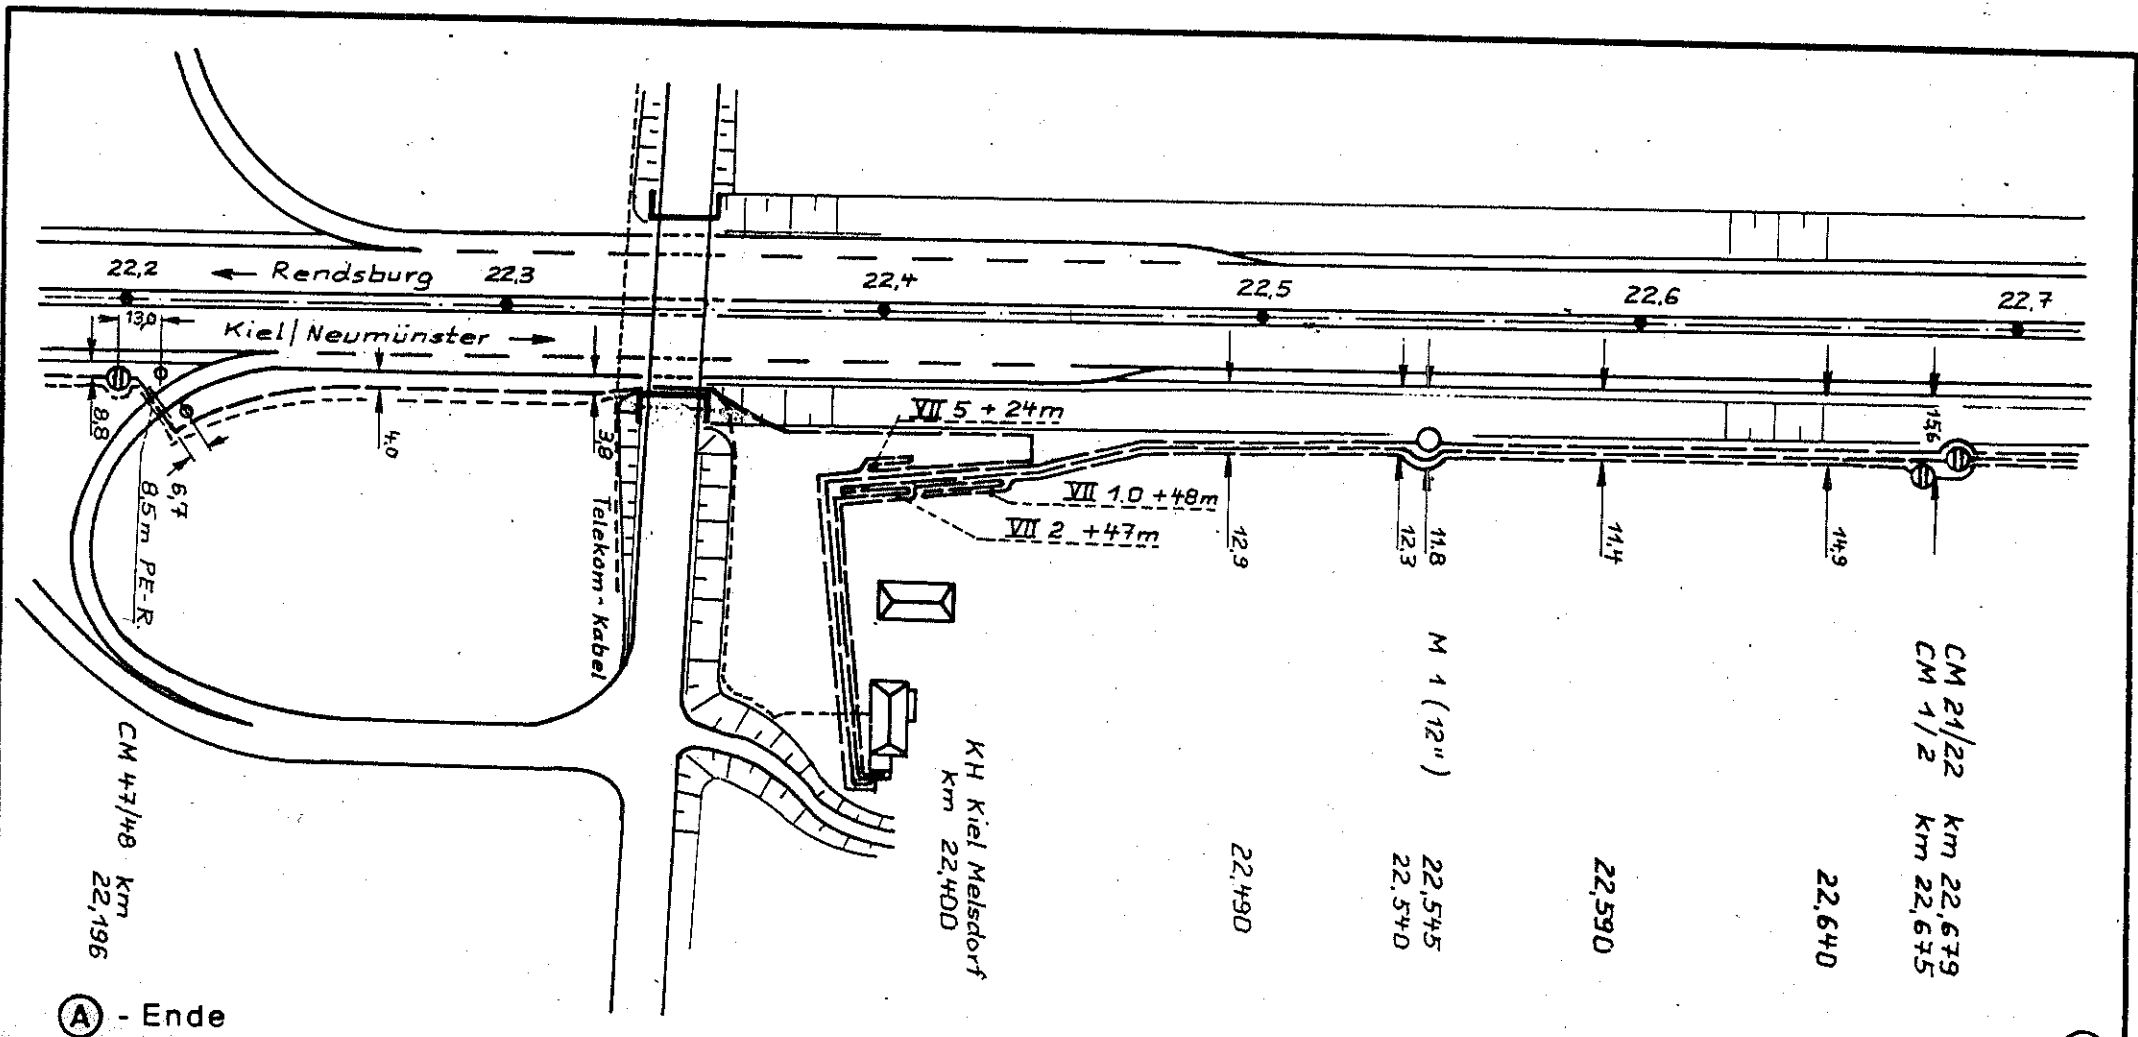

Grupp.-Längen-Nr.: 48,0		Ohne Maßstab		M. 1:		Tag		Name		Fernmeldemeisterei Neumünster
Trommel-Nr.: 161 39 8756		☒ Neuverlegung		☐ Umlegung		Verl.: 26. u. 27. 7.90				
Kabel-Nr.:		Stichmaße gemessen zur		Fahrbahnkante (Fuge) Leitstreifenkante (Fuge) Standspuraußenkante ☒		Gez.:				
Typ: AJ PLEB 2y 24 "(411218)		Verlegefirma: H. Ehlers		Grabentiefe: 1,00 m		Fb. Nr.:				

Grupp.-Längen-Nr.: 48.1	Ohne Maßstab	M. 1:	Tag	Name	Fernmeldemeisterei Neumünster
Tropfen-Nr.:	Verlegung	Umlegung	Verl.:		
Kabel-Nr.:	Stichmaße gemessen	Fahrtankstelle (Fuge) Leitstr. (Fuge) Standpunkt (Fuge)	Gez.:		
Verlängerung:	Verlegelänge:	Grabentiefe:	Fb. Nr.:		Kabelverlegeskizze
Kabellänge: (A)-(E) m	Teilabstand:	Abdeckung: Stahlhauben Kunststoff Wandband			Strecke: A.210
Garnit.-Abst. (A)-(E) m					Abschnitt: Kiel - Rendsburg
					Auftraggeber:

48.1

AS Kiel Melsdorf

