



Blaue Beschriftung = Schächte/Abläufe der Stadt Lohmar (Entwässerungskanal und Trinkwasserleitung)
Schacht 1 = Revisionsschacht zur Gewässerverrohrung des Schwarzsiefenbachs



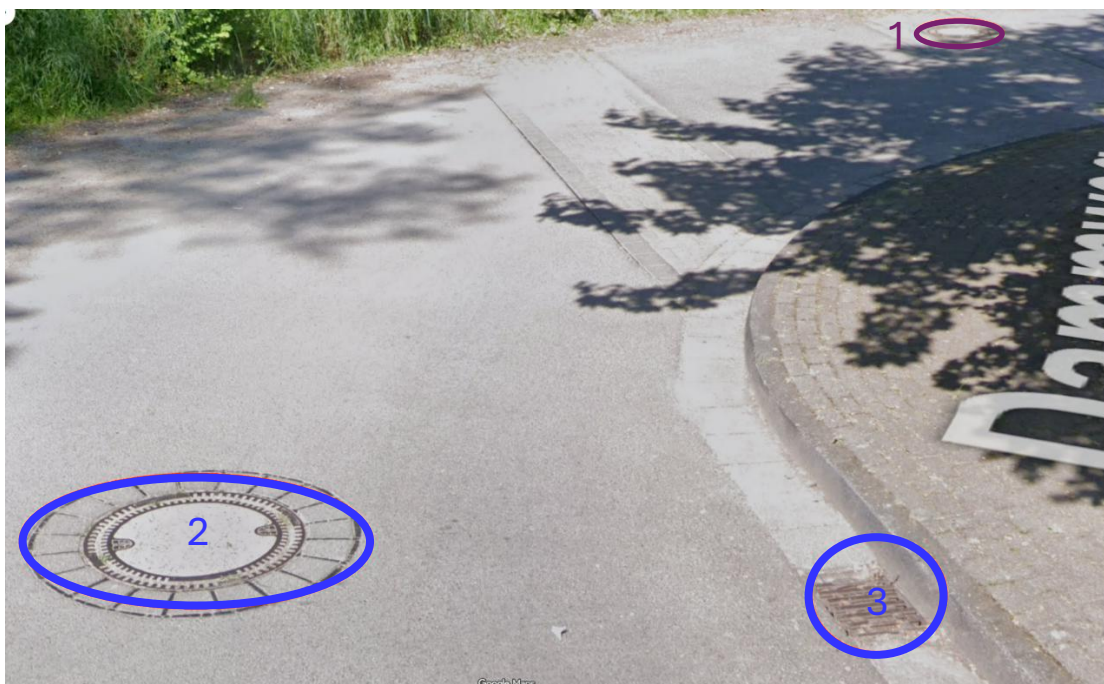

Ablauf Nr. 3 entwässert direkt in den Bach

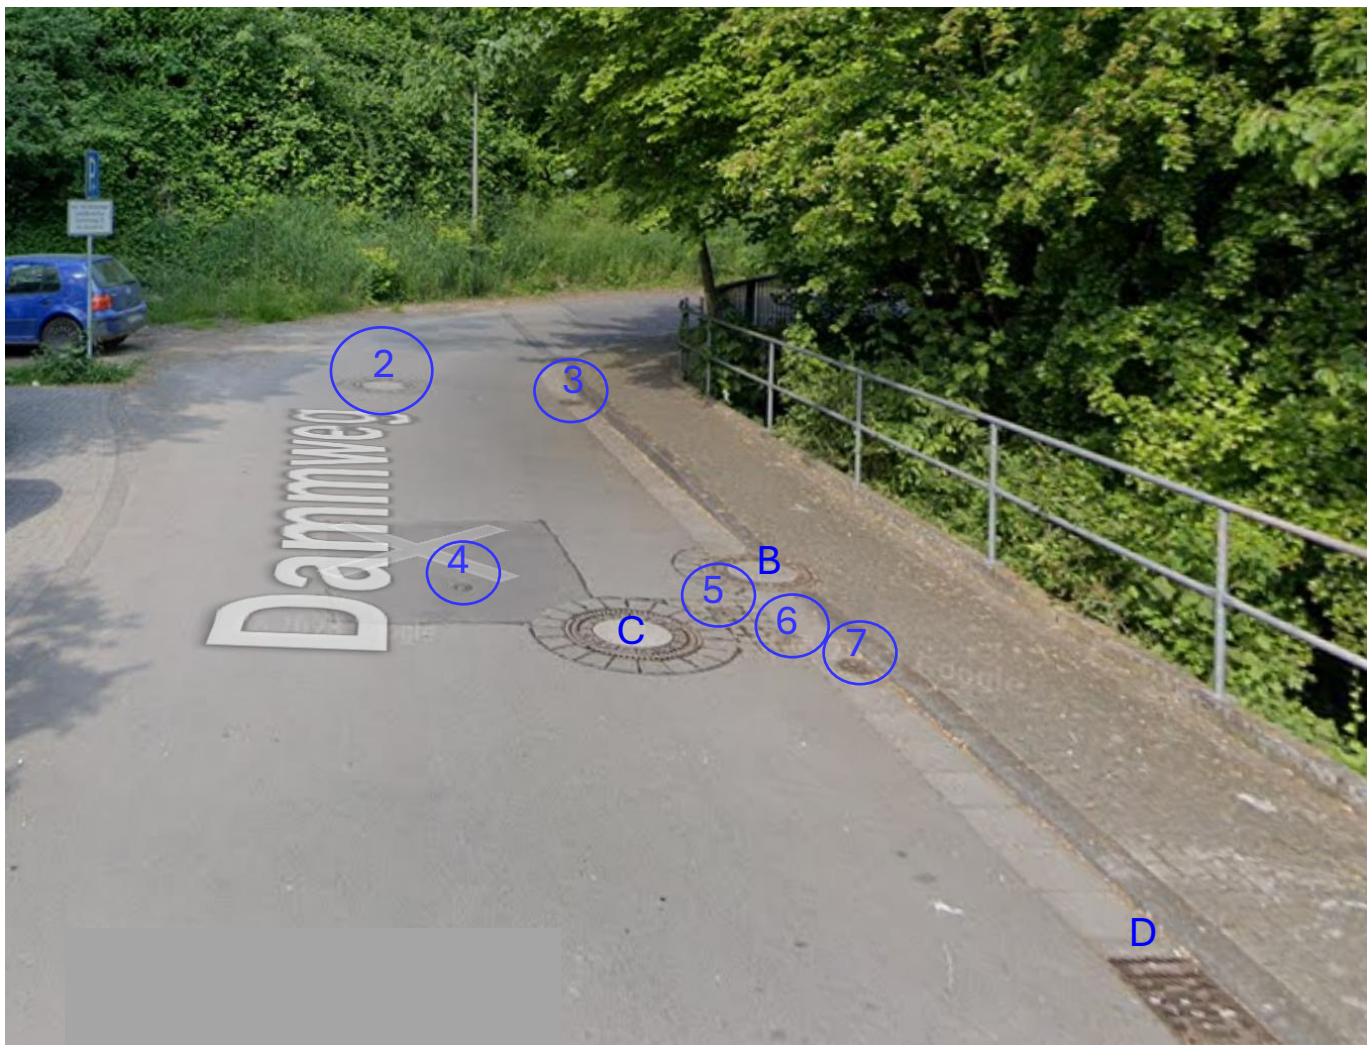

- A, B, C, D = Entwässerung Stadt Lohmar
2 = Wasserzählerschacht der Trinkwasser-Leitung
3 = Straßenablauf, der direkt in den Schwarzsiefenbach entwässert
4-7 = Absperrschieber der Trinkwasser-Leitung

