


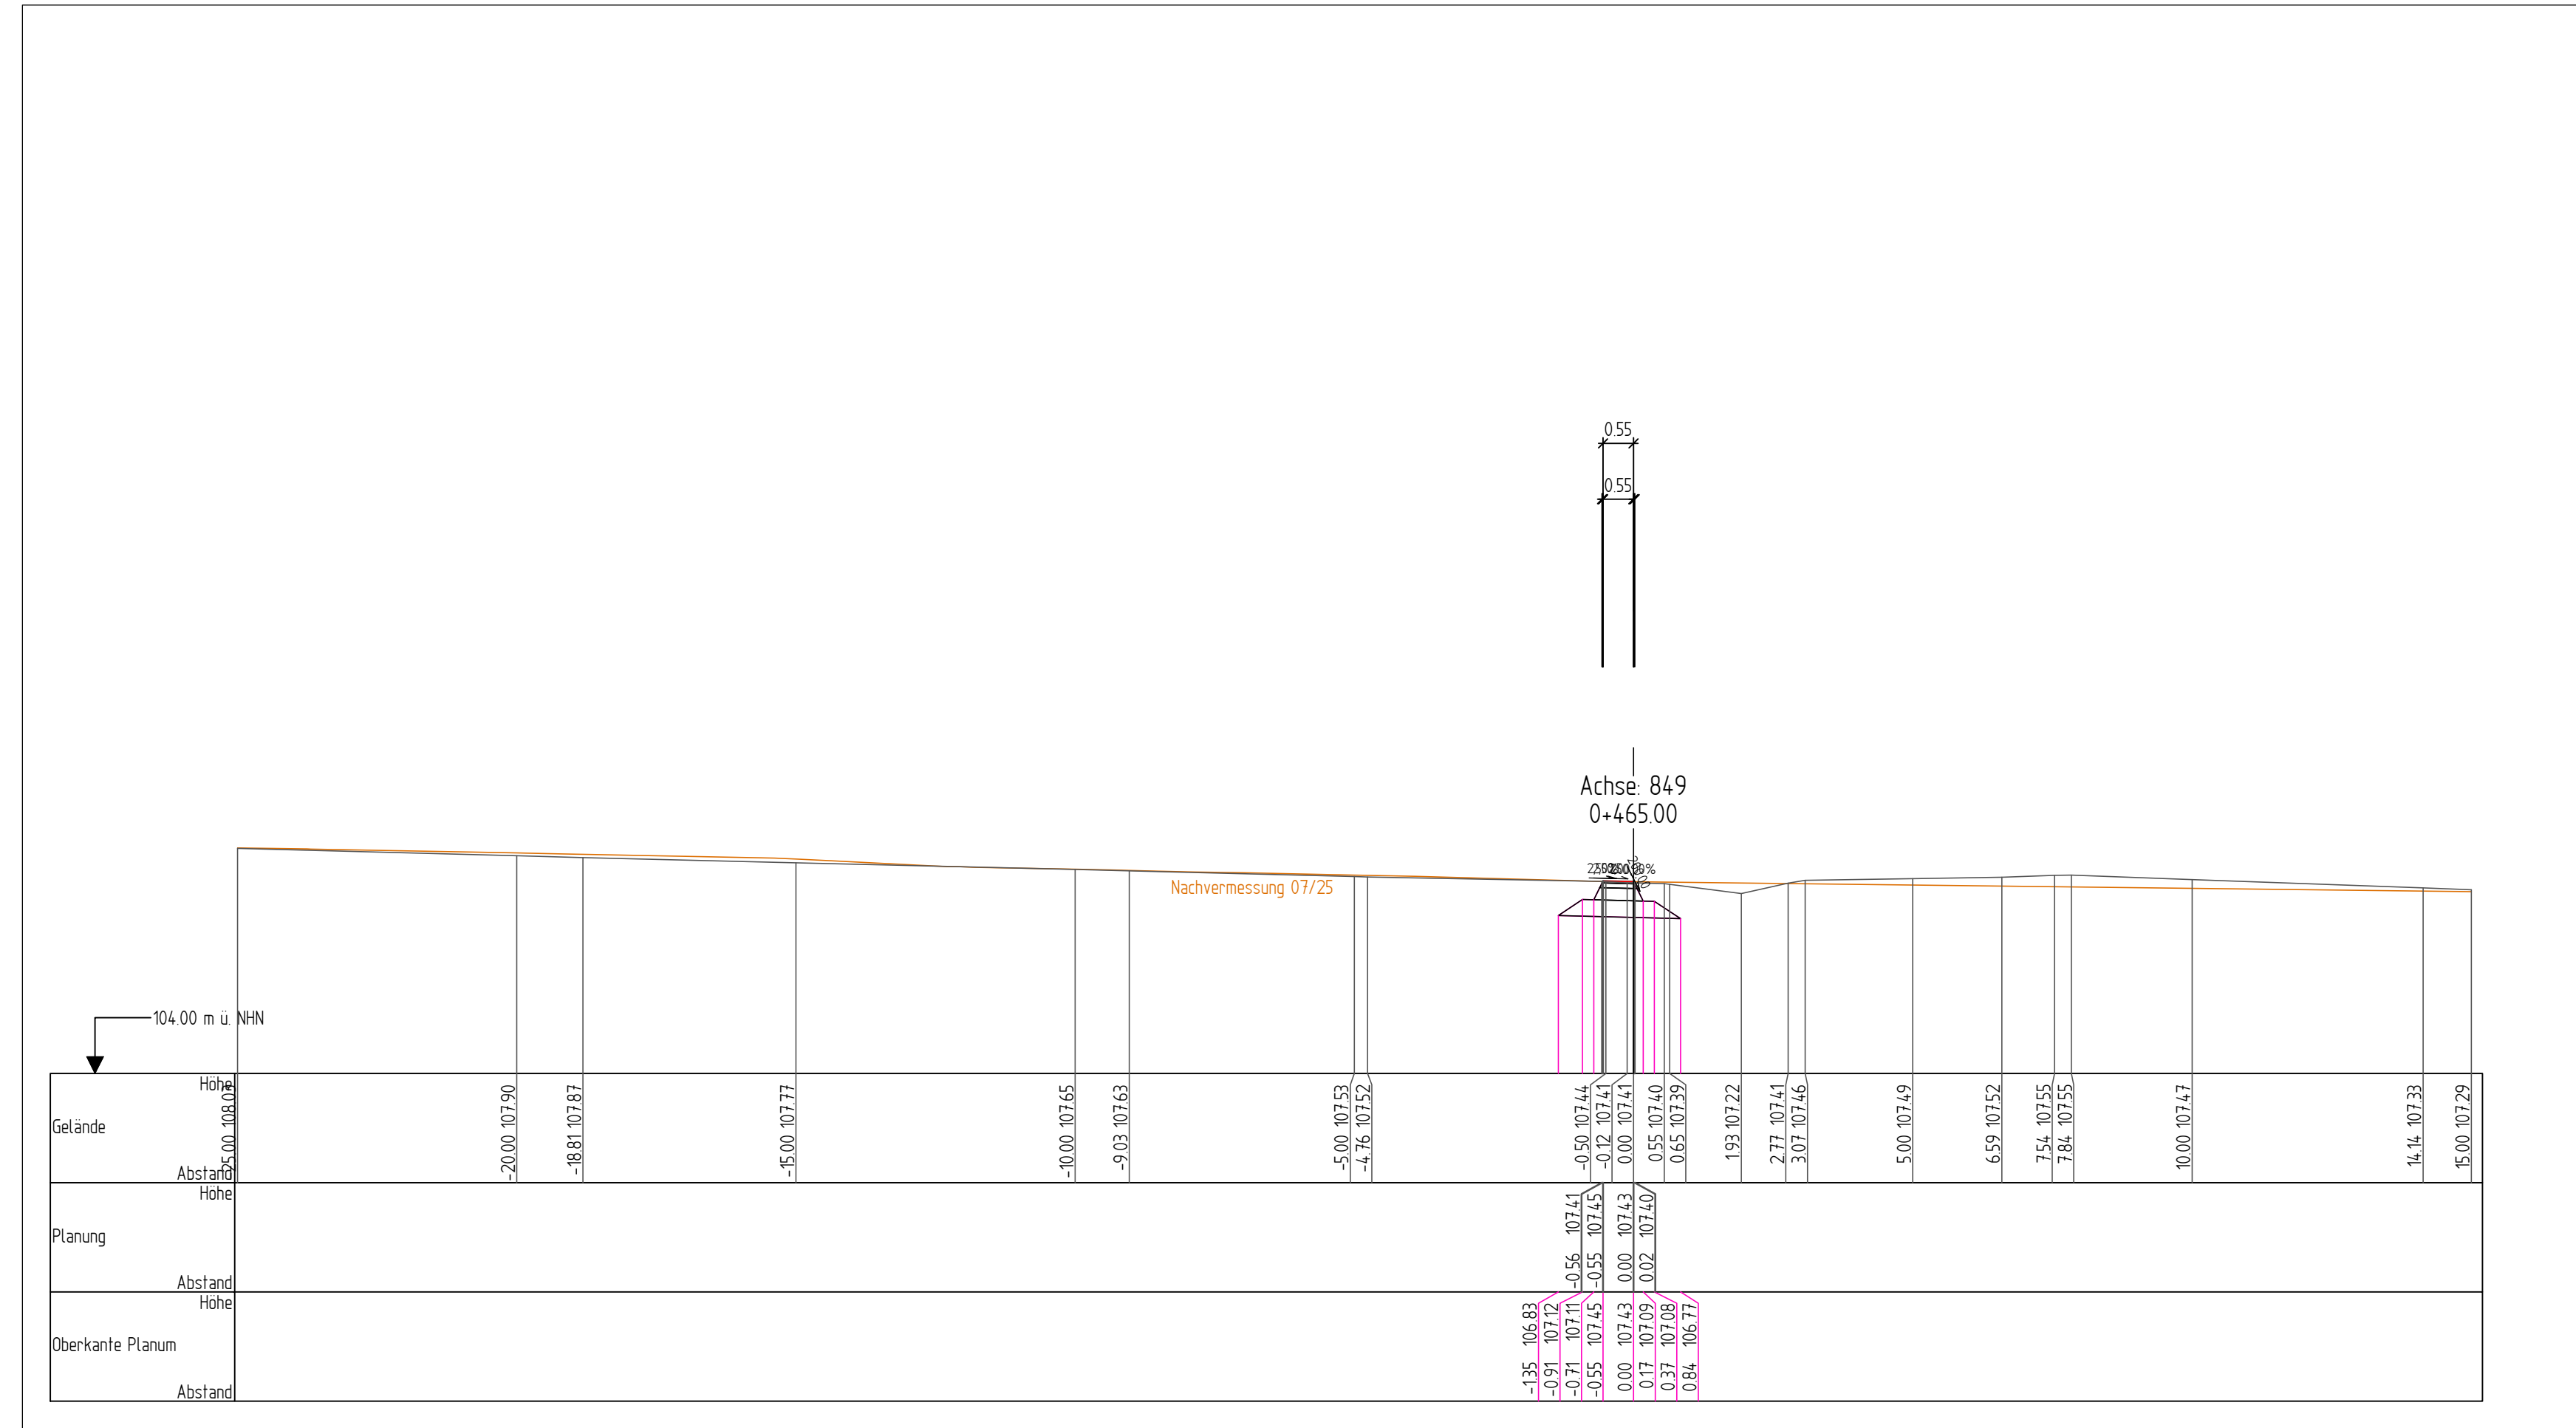

<b style="font-size: 1.2em;">Schübler-Plan	Ingenieurentscheufung mBH Hansper Landstraße 211 60314 Frankfurt am Main Tel. 069 96 88 57-0	bearbeitet I.A. gez. F. E.J. Jauchur freigegeben I.A. gez. S. Ritz
		Projekt-Nr.: 12181

<b style="font-size: 1.5em;">Die Autobahn West Bahnhofspstz 1, 56410 Montabaur	bearbeitet freigegeben Projekt-Nr. 6-streifiger Ausbau A 12607 Kreuz A. 12021
--	---

Nr.	Art der Anderung						Datum	Zeichen	

Lageplan	Gauß-Krüger	Stanzl Katalster	2016
Höhenplan	n.N.	Bestandsvermessung	2016

AUSFÜHRUNGSPLANUNG

Die Autobahn GmbH des Bundes	Untertage / Blatt-Nr.: U14.3 / 07 Querprofil Achse 849
Straße A643 / Station von NK 5915 012 bis NK 5915 078	Maßstab: 1 : 100

6-streifiger Ausbau der A643

zur AD Mainz (A60) u. AK Wiesbaden-Schierstein (A66)

Bau-km 1+284 - 2+725

Zur Ausführung freigegeben: _____
Niederlassung West Aufstellstelle Wiesbaden Aufstellenstellenler