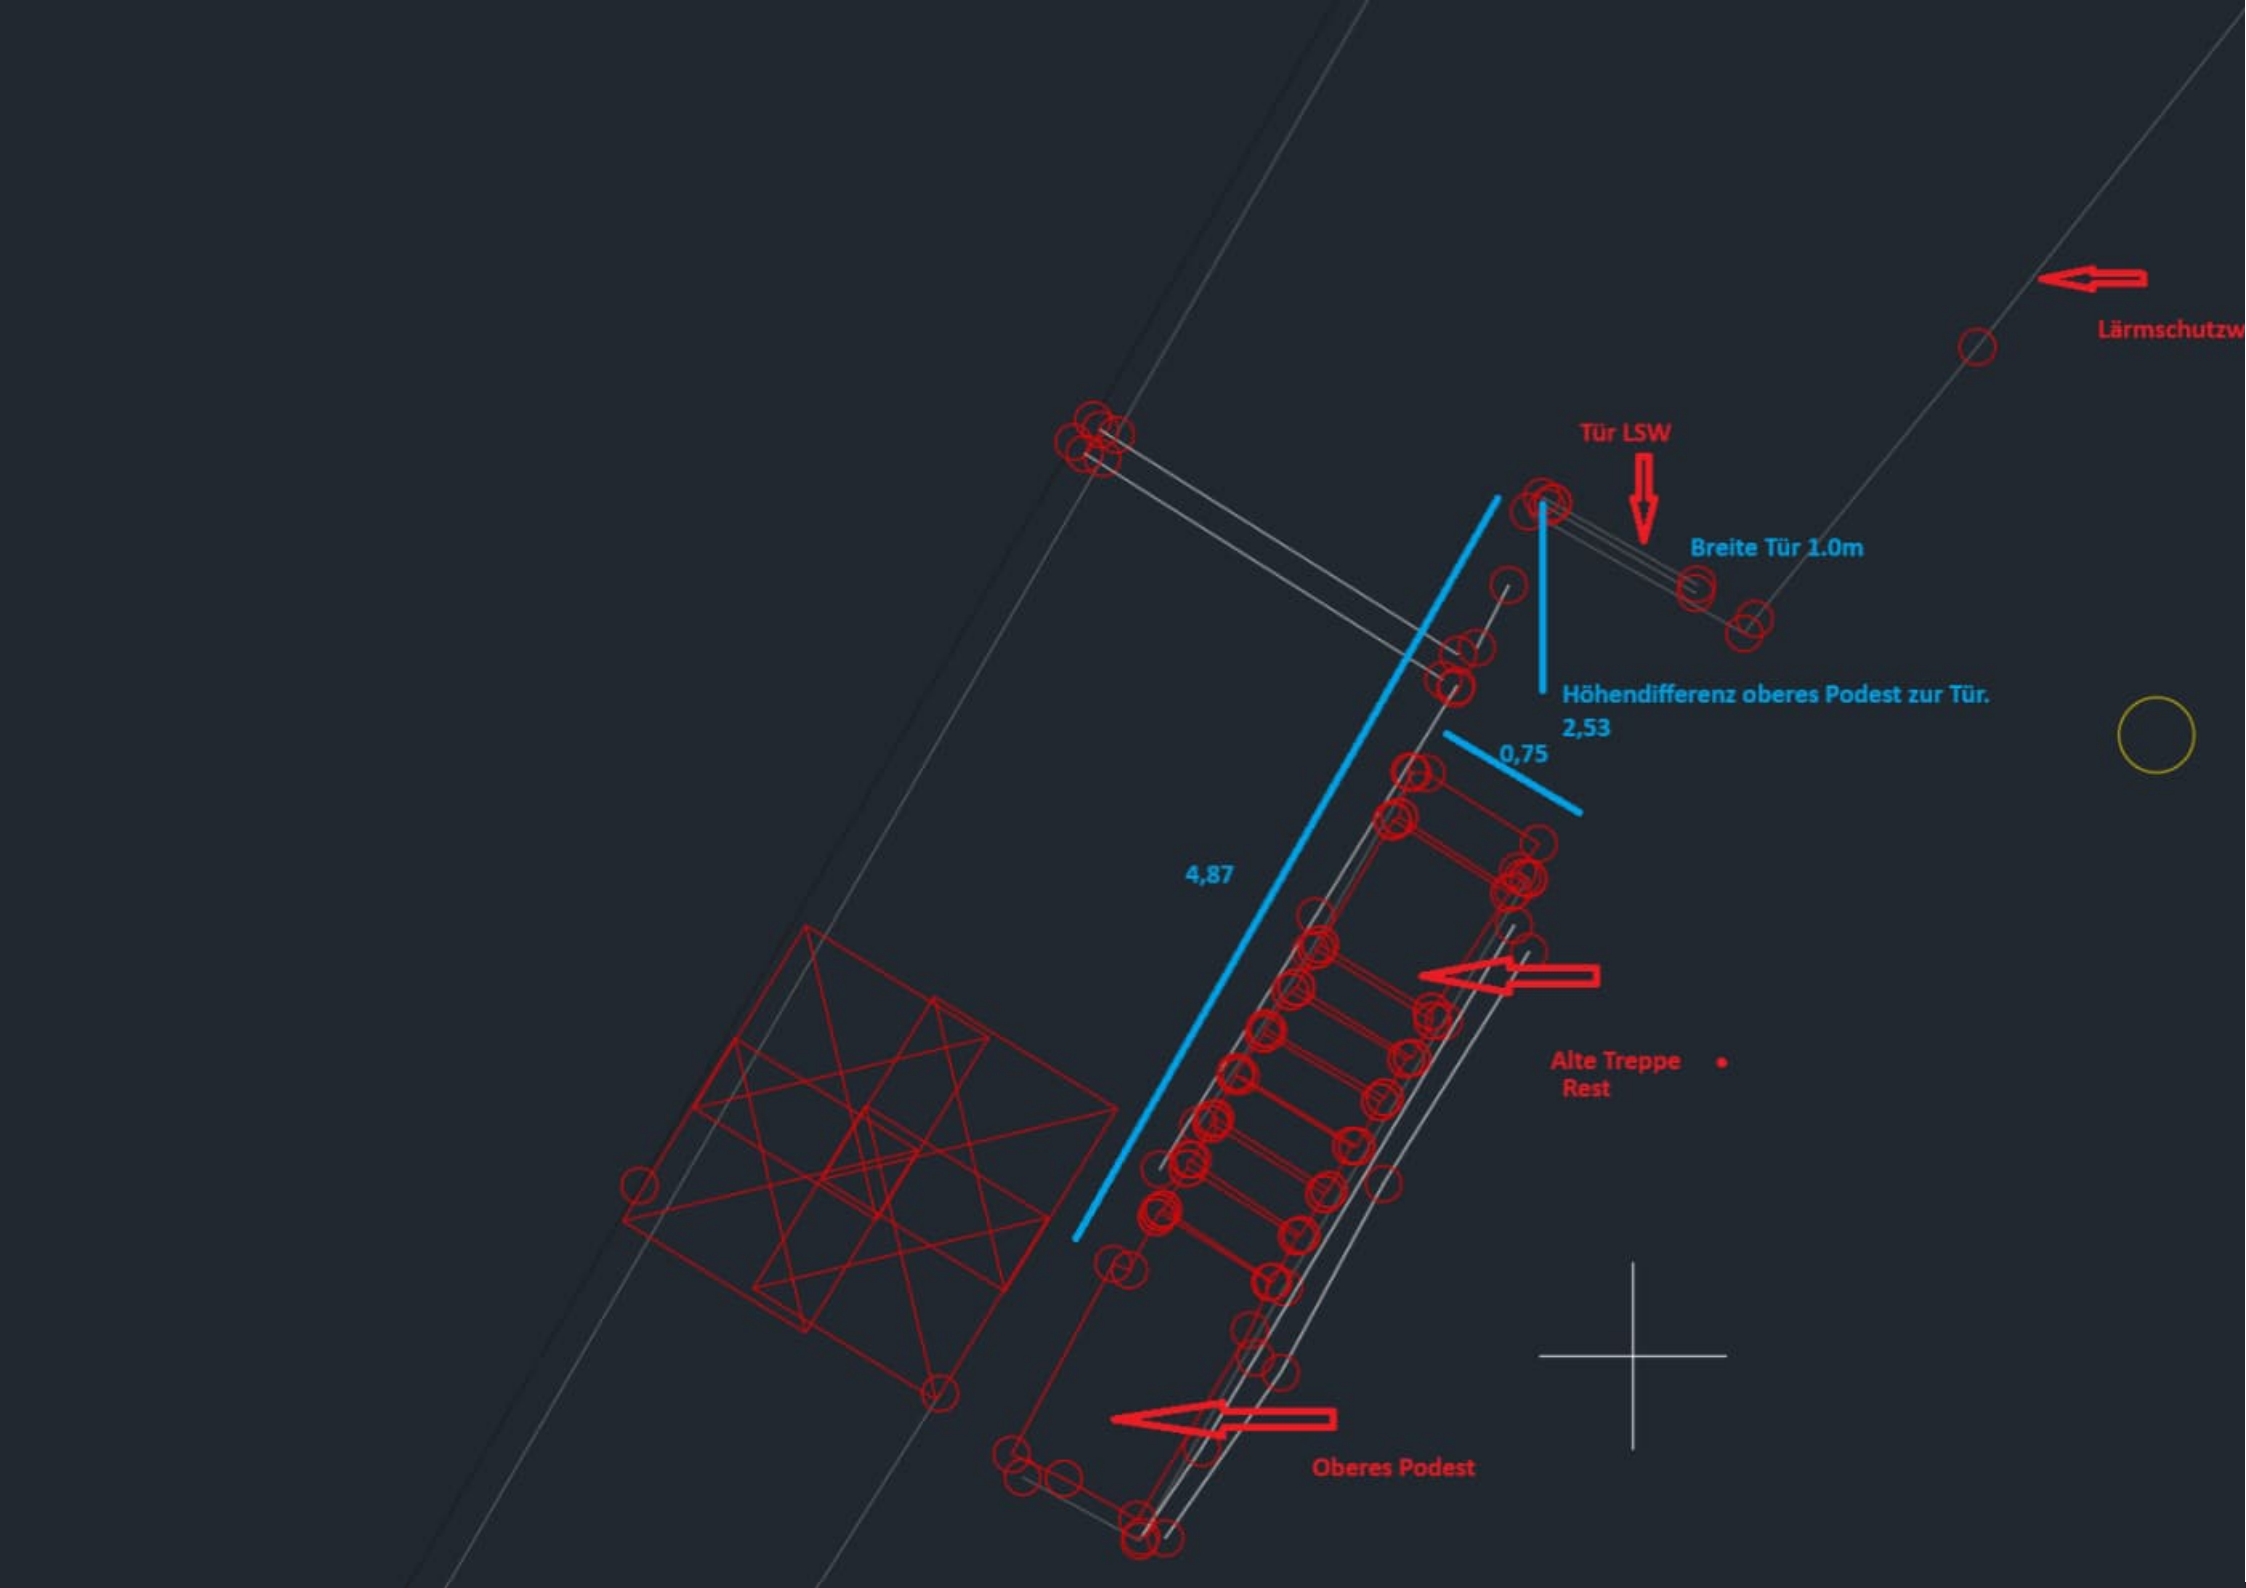
Lärmschutzw
Tür LSW
Breite Tür 1.0m
Höhendifferenz oberes Podest zur Tür.
2,53
0,75
4,87
Alte Treppe
Rest
Oberes Podest