


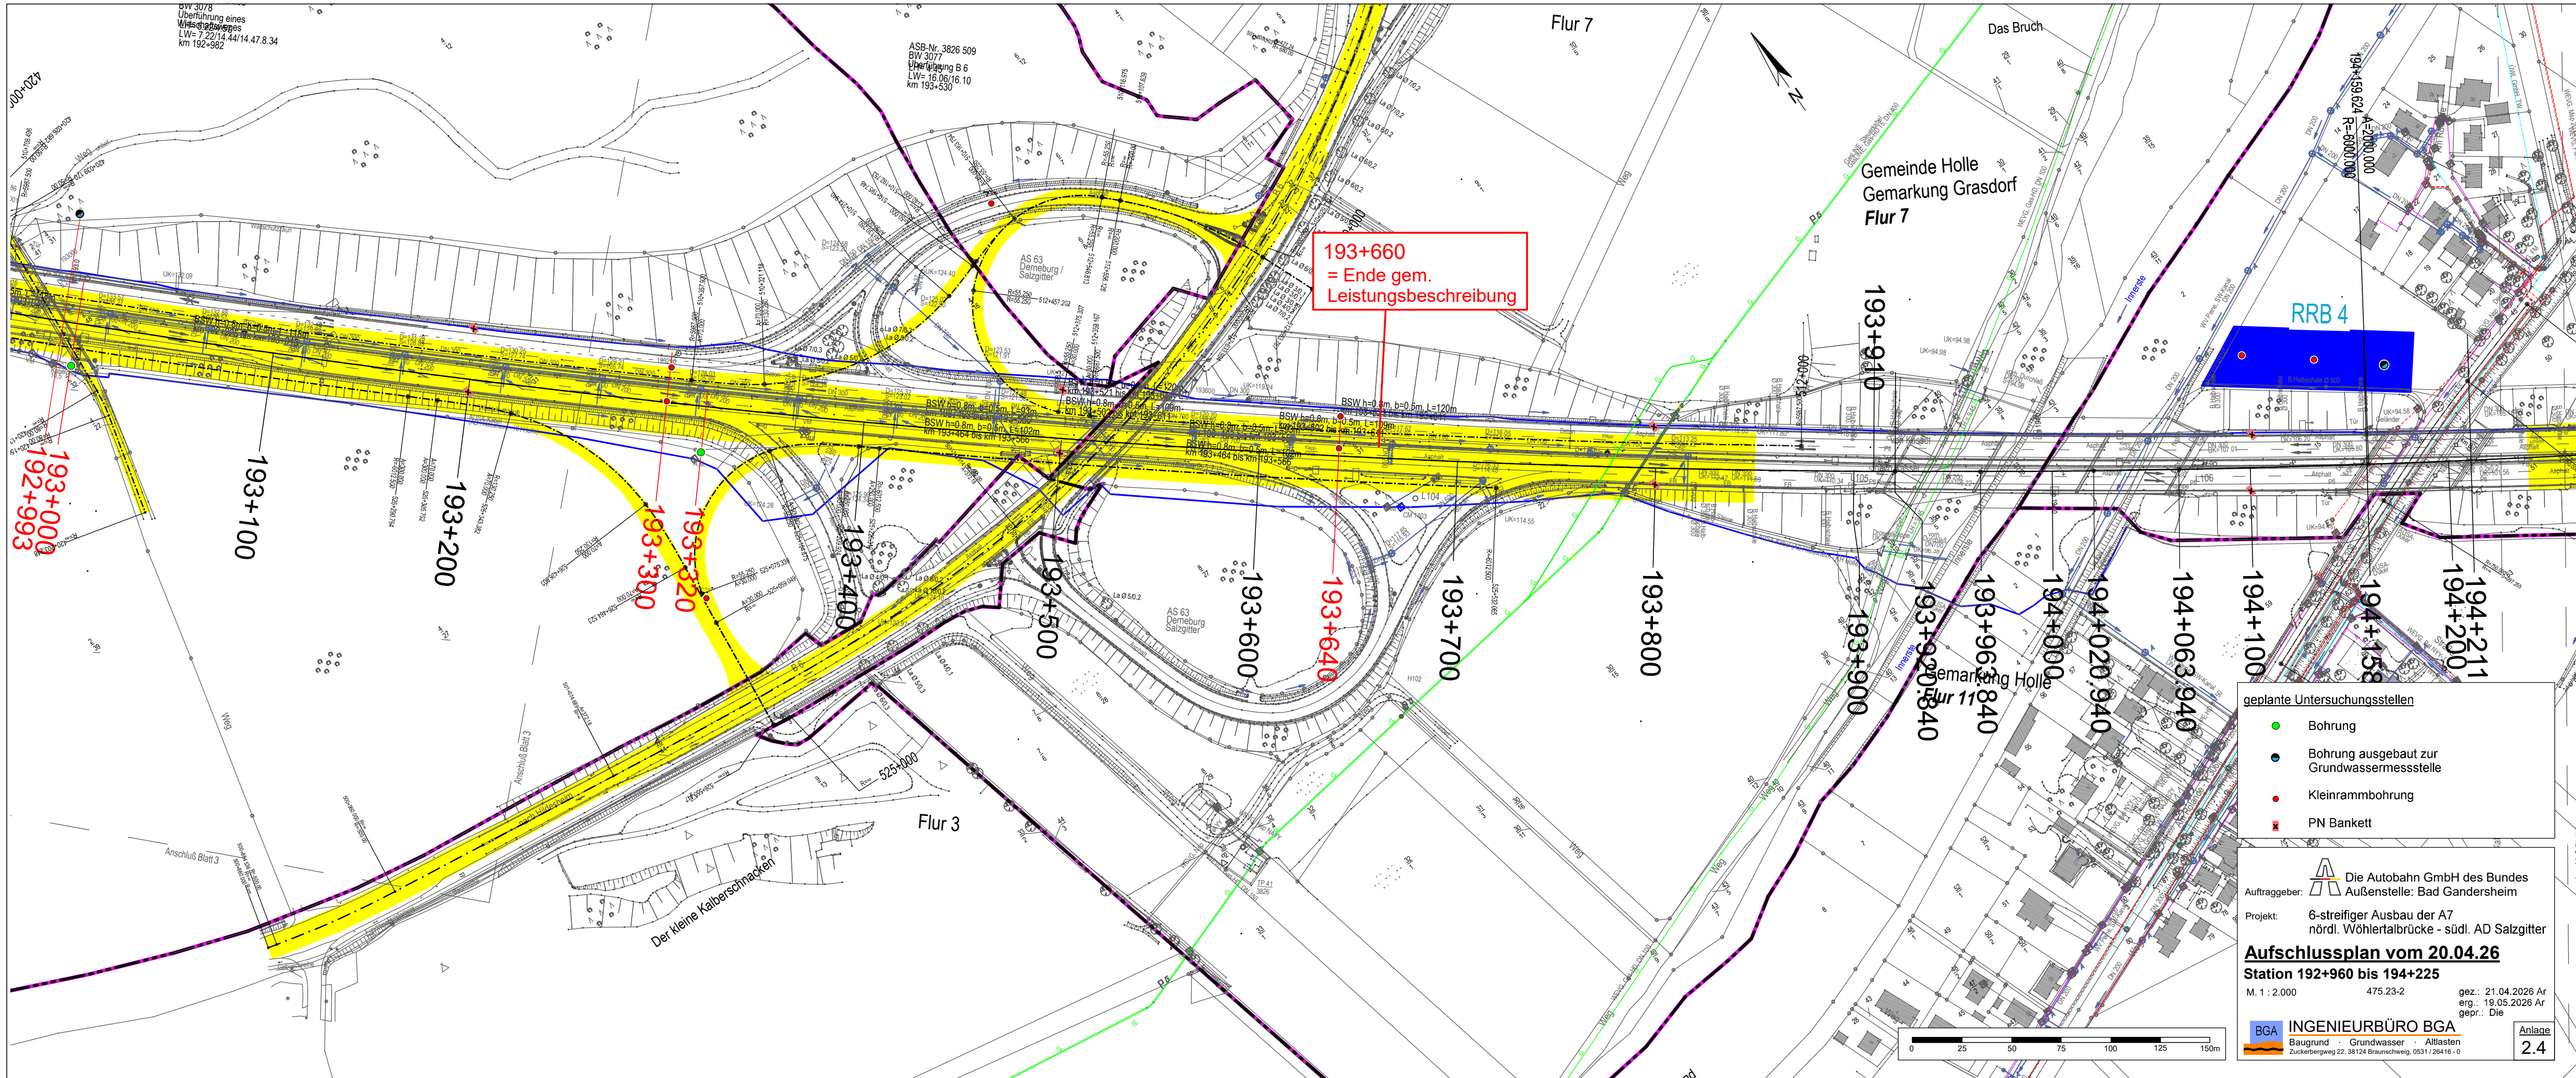

geplante Untersuchungsstellen

- Bohrung
- Bohrung ausgebaut zur Grundwassermessstelle
- Kleinrammbohrung
- PN Bankett

Auftraggeber: Die Autobahn GmbH des Bundes
Außenstelle: Bad Gandersheim

Projekt: 6-streifiger Ausbau der A7
nördl. Wöhlertalbrücke - südl. AD Salzgitter

Aufschlussplan vom 20.04.26

Station 192+960 bis 194+225

M. 1 : 2.000 475.23-2
gez.: 21.04.2026 Ar
erg.: 19.05.2026 Ar
gepr.: Die

BGA INGENIEURBÜRO BGA
Baugrund · Grundwasser · Alllasten
Zuckerbergweg 22, 38124 Braunschweig, 0531 / 26416-0

Anlage
2.4