


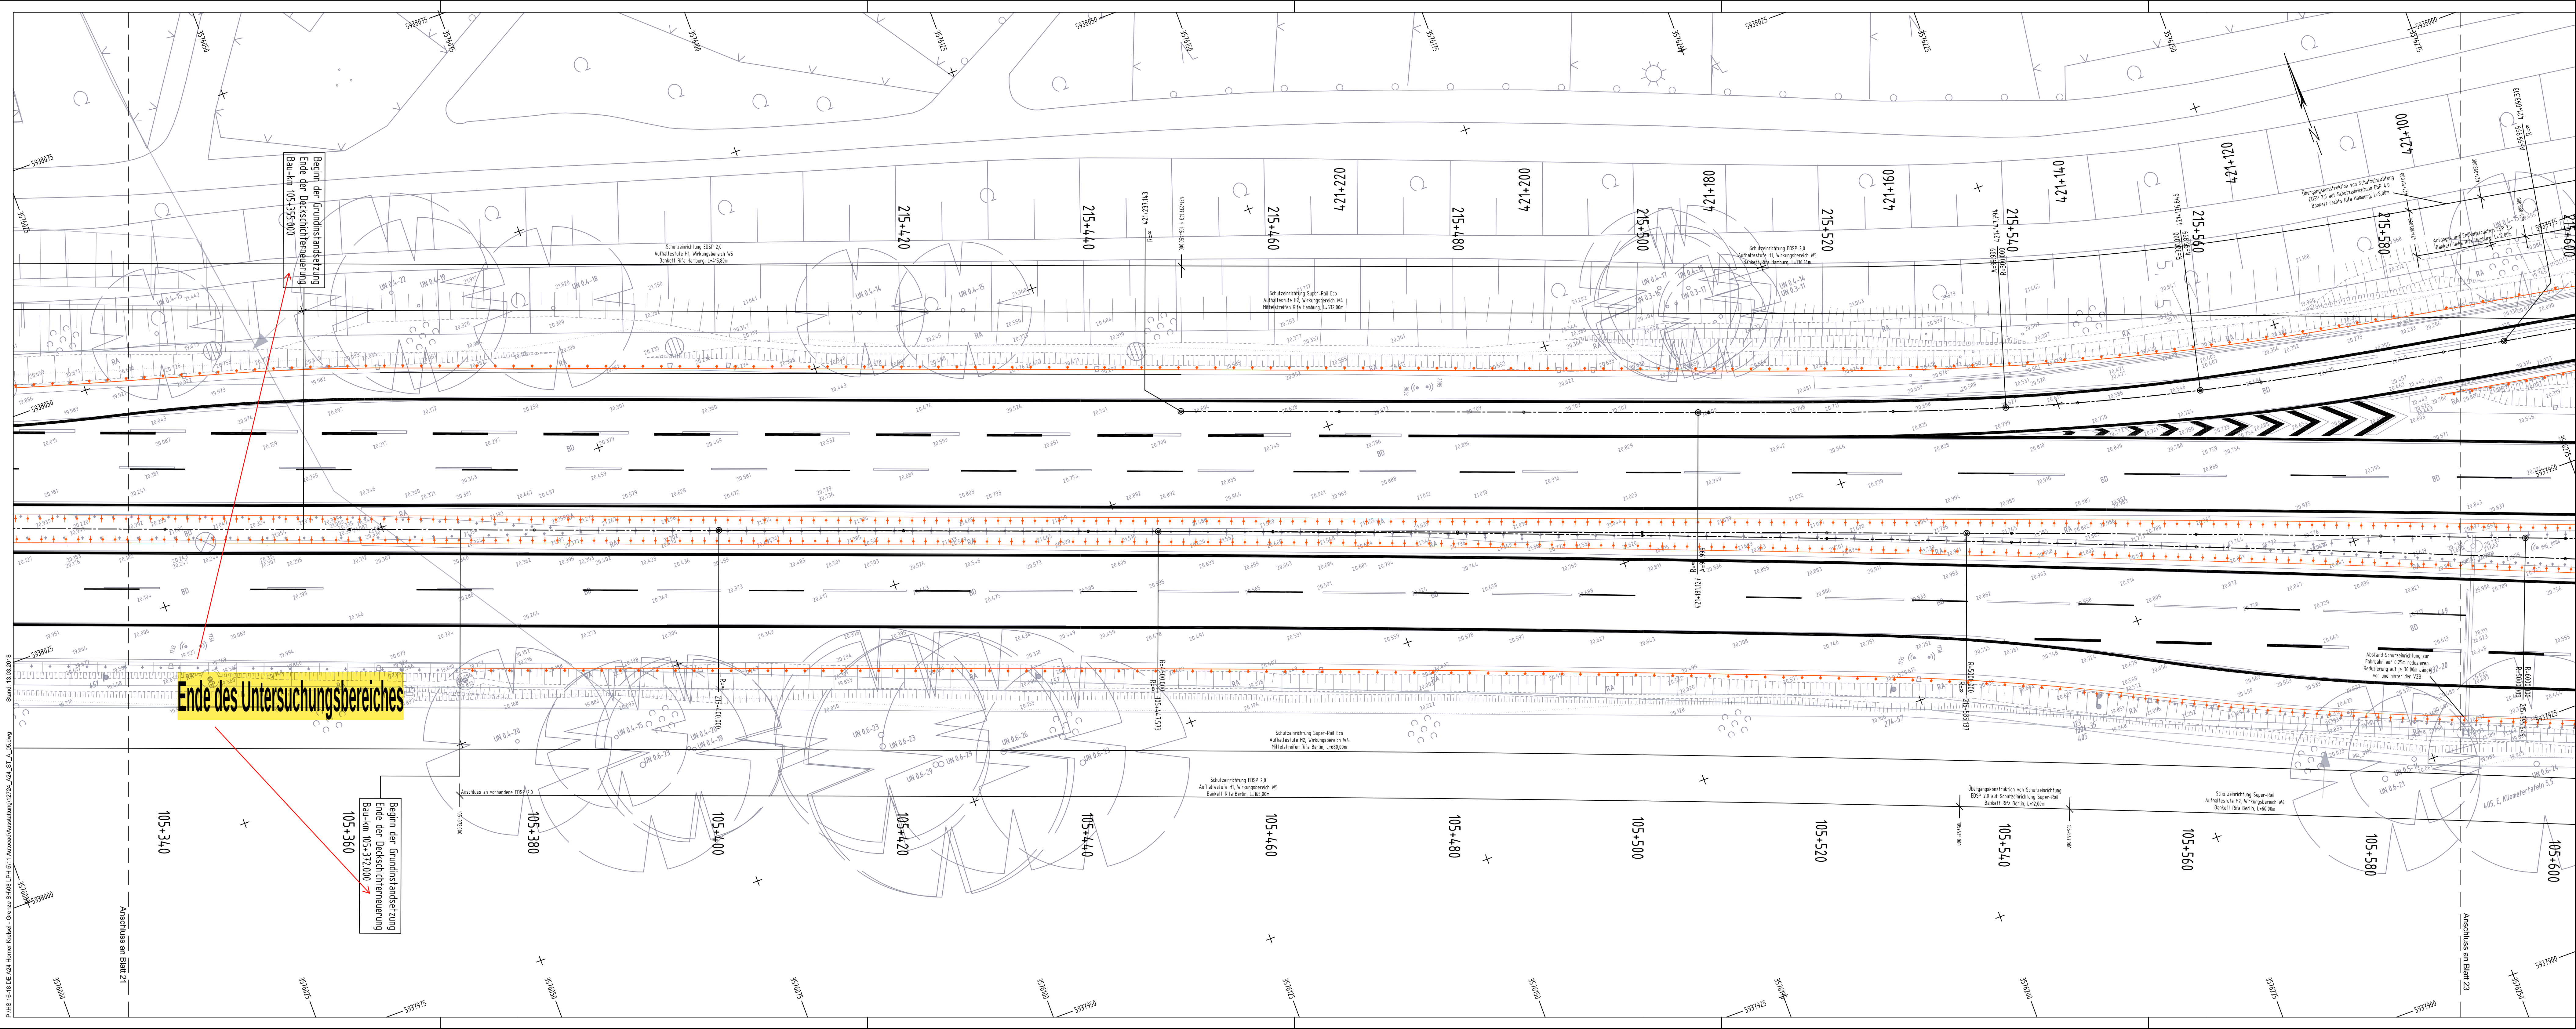

Planverfasser:		Projekt-Nr.: HS 18/16	
OMB Beratung - Planung - Bauleitung		Lomb Ingenieurgesellschaft mbH Wendenstraße 279 D-20537 Hamburg Telefon (040) 2482789-0 Fax (040) 2482789-29	
Datum:		Name:	
Bearb.: 08.03.2018		Koers	
Gez.: 08.03.2018		Heeschen	
Gepr.: 13.03.2018		Hahn	

Index	Änderungen und Ergänzungen	Bearbeitet	Letztliche LSBG und Unterschrift	Datum

Bezugssystem:	ETRS89	Unterlage Nr.: 16.3
Abbildung:	Gauß-Krüger, Lagestatus 320	Blatt Nr.: 22

Freie und Hansestadt Hamburg Behörde für Wirtschaft, Verkehr und Innovation Auftragsverwaltung für die Bundesfernstraßen	
Streckenbezeichnung: BAB A 24 Deckschichtsanierung	Bearbeitet: LSBG - F2 Datum: 13.03.2018 gez. Heins
Bauwerk: Horner Kreisel bis Landesgrenze Schleswig-Holstein	Unterschrift: _____ Aufgestellt: LSBG - F2 Datum: 13.03.2018 gez. Timmermann
Planinhalt: Ausführungsunterlage Ausstattungsplan Bau-km 105+330 bis Bau-km 105+590	Unterschrift: _____ Freigegeben: LSBG - F20 Datum: 13.03.2018 gez. Hartel
Zeichnungs-nr.: 12724_A24_ST_A_05_022	Maßstab: 1 : 250

Stand: 13.03.2018
P:\HS 18-16 DE 024 Horner Kreisel - Gesamt S1008 LPH 5111 Autocad/Ausstellung\12724_A24_ST_A_05.dwg
13.03.2018