


Lageskizze Aufschlüsse Ingelheim, o.M., Projekt 43285.1

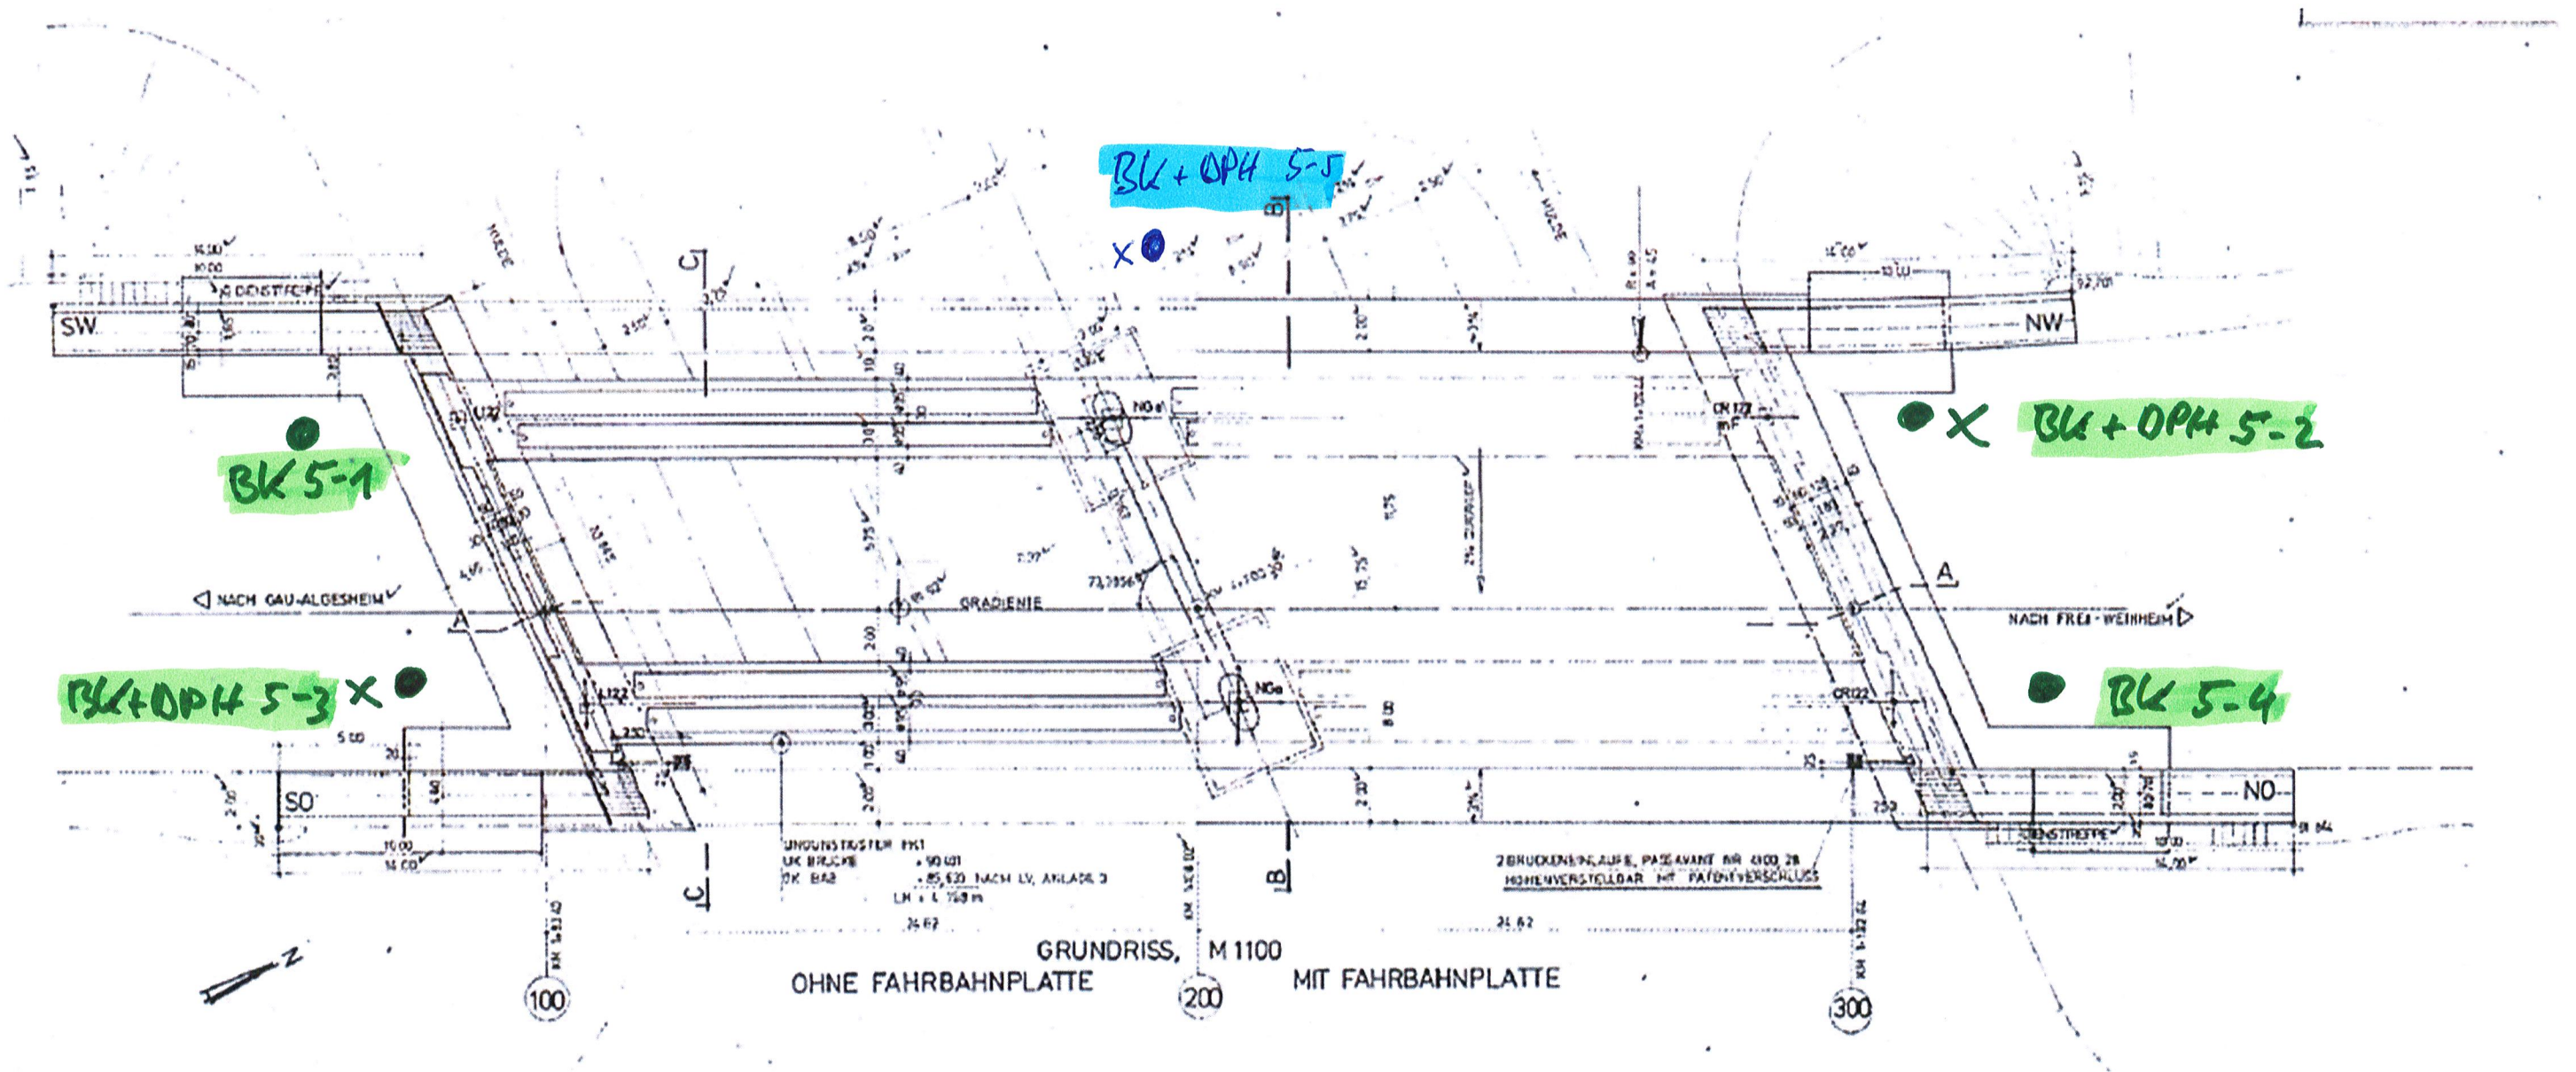

Legende:

- BK : Kernbohrung
- ✕ DPH : Rammsondierung, schwere Rammsonde
- grün: 1. Kampagne
- blau: 2. Kampagne

