


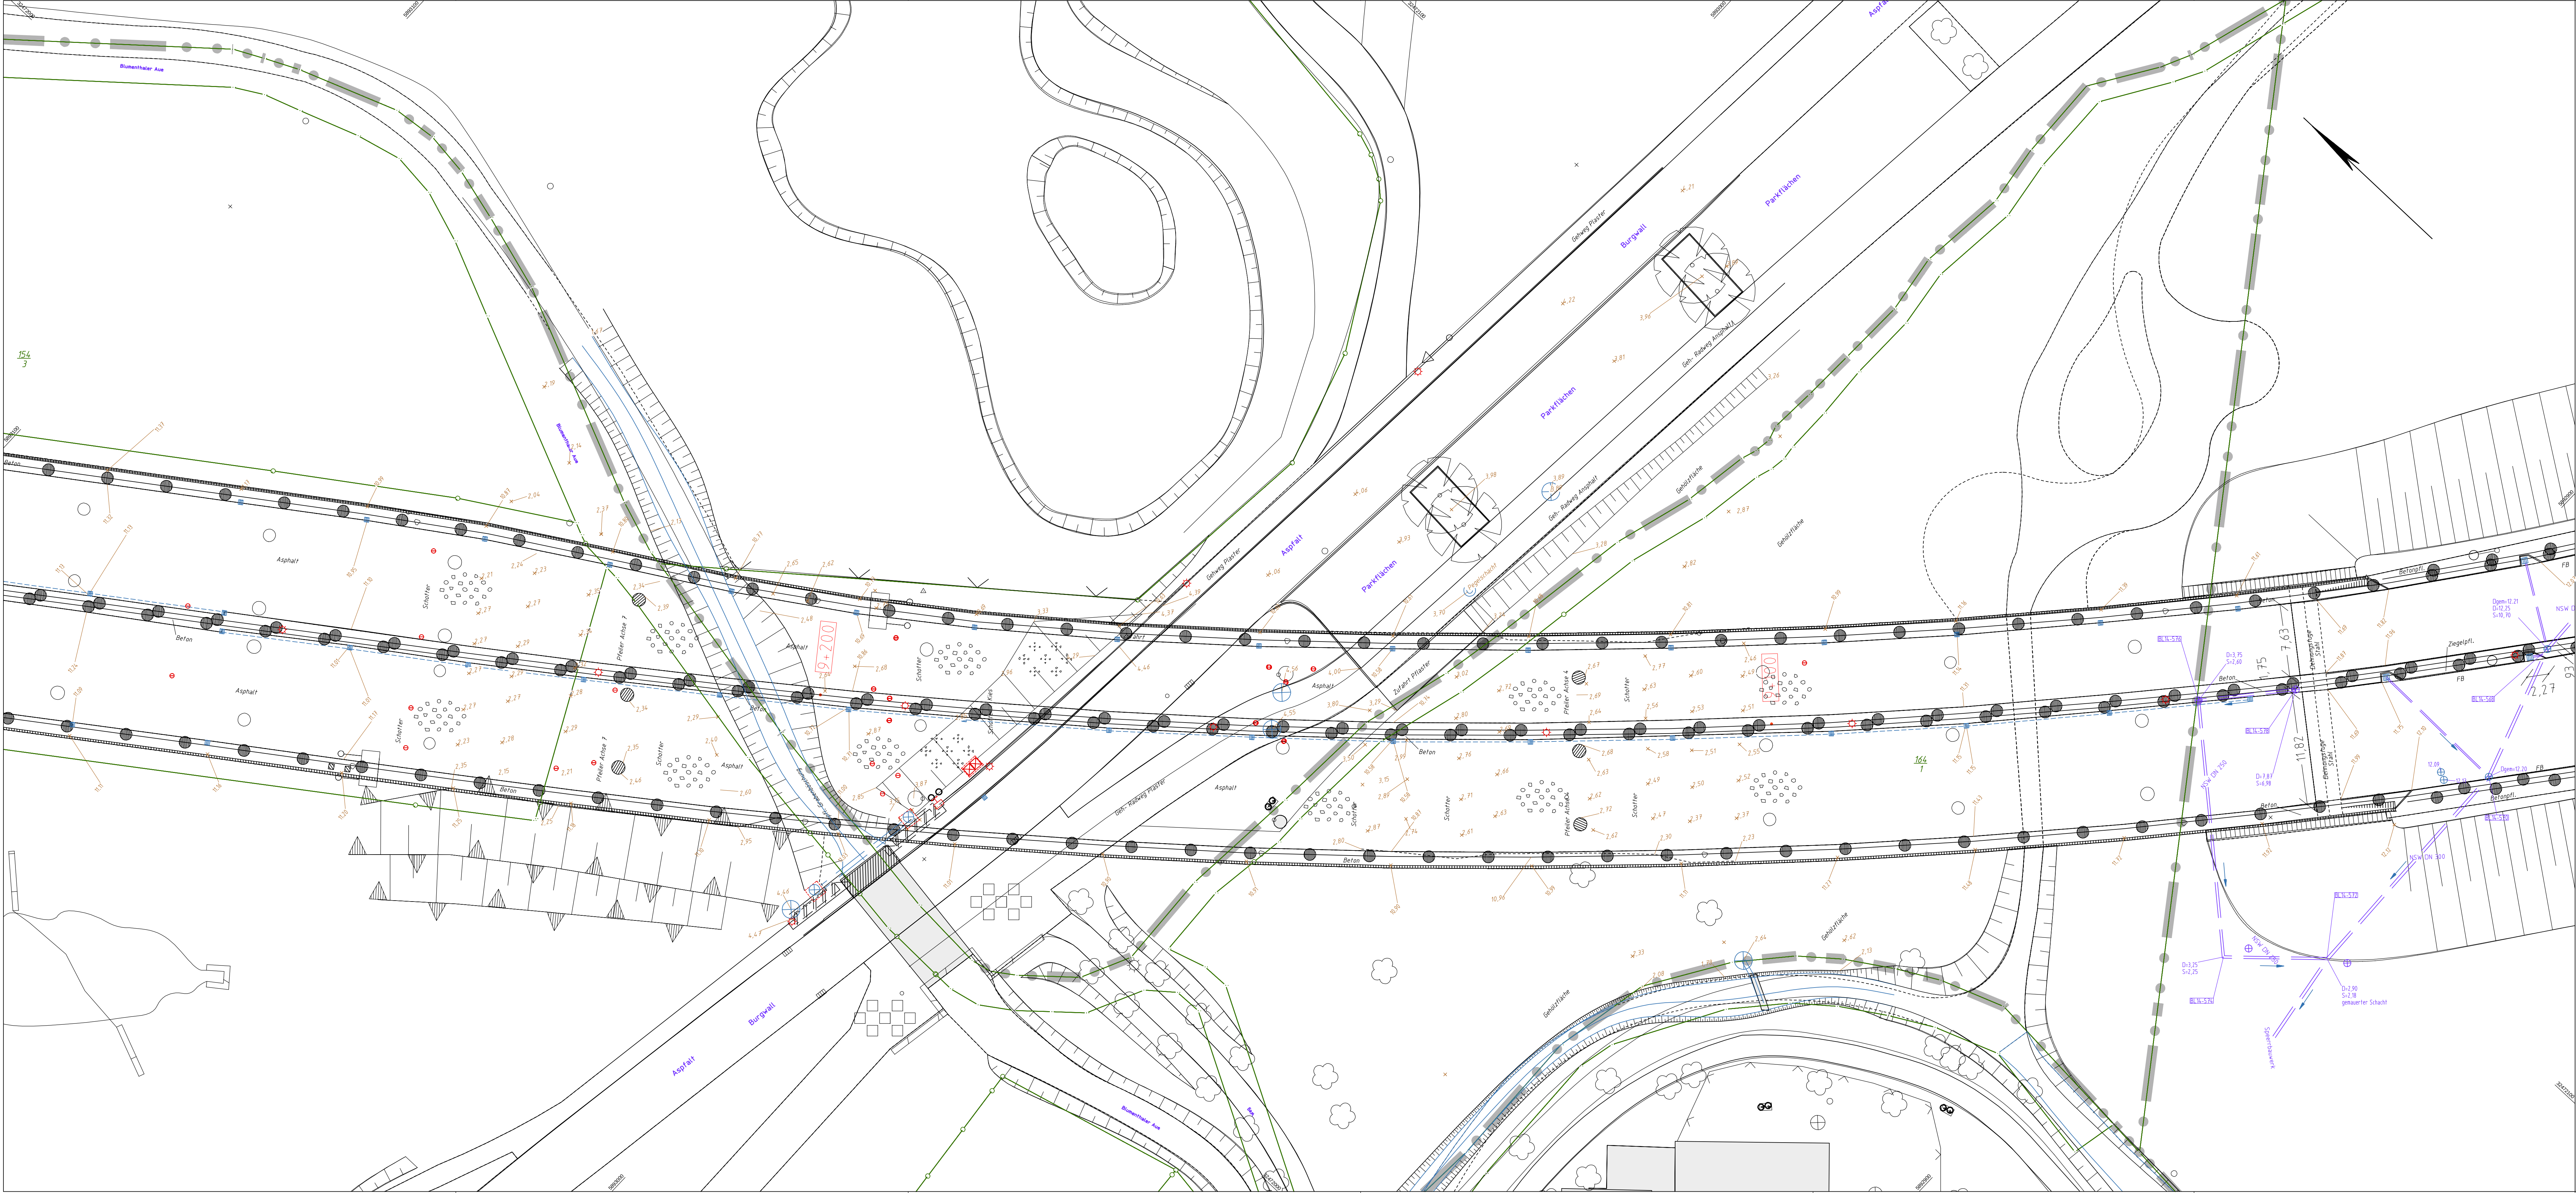

Legende Leitungsfolie (Auszug)

- Verkehrsrangel (RLSA)
- Markstein (Kabel, Wasser, Gas)
- Mast (Stahlträger, Stahlbeton, Holz)
- Schacht (hier: Gas)
- Straßenleuchte
- Muffe
- Kondensatormuffe
- Verbindungsmuffe
- Abzweigmuffe
- Pumpspulenkastennuffe
- Hochspannungseileitung
- Grundwasserbeobachtungsrohr
- Notrufsäule
- Erddrüse
- Hydrant (ober-, unterirdisch)
- Schieber (Gas, Wasser)

Legende Entwässerungsfolie (Auszug)

- Gully (Ablauf, Straßensinkkasten)
- Runder Gully, Deckel-Zulauf
- Schacht rund (Regen oder Schmutzwasser)
- Schacht eckig (Regen oder Schmutzwasser)
- Düker
- Abscheider (Öl, Benzin)
- Fließrichtung
- Durchlaß < 1m
- Regen- und Schmutzwasserleitung
- Grabenunterkante

Legende Katasterfolie (Auszug)

- Reg.-Bez., Kreis- und Gemeindegrenzen
- Gemarkungsgrenze
- Flurgrenze
- Flurstücksgrenze
- vermarkter Grenzpunkt
- unvermarkter Grenzpunkt

Legende Basisfolie (Auszug)

- Verkehrszeichen
- Schilderbrücke
- Stations- / Km- Zeichen
- Schutzplanke
- Schutzplanke -doppelt-
- Blendschutteinrichtung
- Mittelstreifenüberfahrt
- Lärmschutzwand mit Tür
- FB Flachbord
- HB Hochbord
- TB Tiefbord

- Aufnahmepunkt
- Lagefestpunkt der SBV
- Höhenfestpunkt / Mauerbolzen
- Laubbaum / Nadelbaum
- Laubbaumreihe
- Nadelbaumreihe
- Zaun mit Tür
- Nutzungsartengrenze
- Zugang / Zufahrt
- Tor

Die Autobahn
Nordwest / AS Verden
Hamburger Straße 26 27283 Verden (Aller)

bearbeitet Danny Nickel / 29.08.24

freigegeben

Projekt-Nr.

CARD Projekt: BAB270_0115_2013_ALKIS_2023

3.	Digit. Entwässerungspläne 1978 Genauigkeit 5m (Violett)	02/2023	
2.	F-Messung unter BW	08/2024	
1.	Plan GeoInfo-Bremen nach Code2000 umgewandelt	02/2023	
Nr.	Art der Änderung	Datum	Zeichen

Lagesystem	ETRS89_UTM32 o K2	Stand Kataster	2023 GEOInfo Bremen
Höhensystem	HS130	Bestandsvermessung	2013 GEOInfo Bremen

BESTANDSLAGEPLAN

Die Autobahn GmbH des Bundes

A270 Bremen-Nord
von Betr.-km 09+000 bis Betr.-km 09+200

Unterlage / Blatt-Nr.: 16 / BLATTACHSE7

SBP

PROJIS-Nr.:

BAB270 Bremen Nord/Ihphohl - B74 Farge

Beginn: NK 2818018 Betr.-km 09+000

Ende: NK 2817211 Betr.-km 09+200

aufgestellt:

geprüft:

© 2024 Quelle: Auszug aus dem Geodaten des Landesamtes für Kartographie und Geodäsie Bremen

© 2024 Quelle: Auszug aus dem Geodaten des Landesamtes für Kartographie und Geodäsie Bremen

© 2024 Quelle: Auszug aus dem Geodaten des Landesamtes für Kartographie und Geodäsie Bremen

BKG

LGLN