




Pos.2 A - A - 1:25 Ansicht von außen

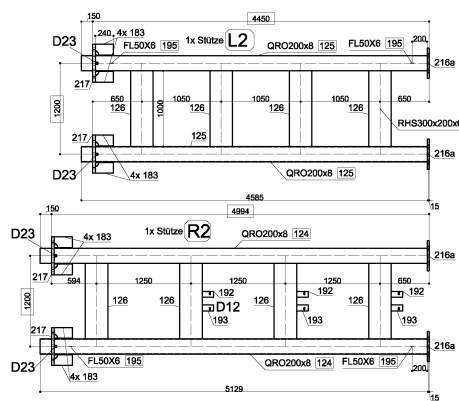


Detail D12 M1:10  
Pos.192/193 Leiteranschluß

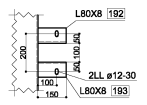


Detail D1 M1:10  
Pos.217 Fußplatte

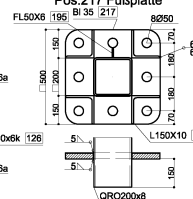


Detail D2a M1:10  
Pos.216a Kopfplatte

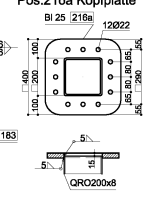


Detail D2b M1:10  
Pos.216b Kopfplatte

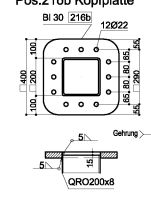


Detail D4 M1:5  
SD Riegelende oben

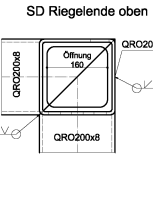

Detail D5 M1:10  
SD Knoten Regel

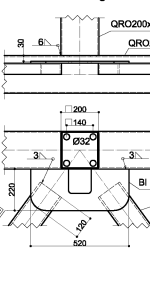


Detail D6 M1:10  
SD Knoten Regel

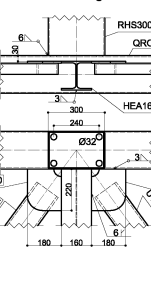

Detail D21 M1:5  
Pos.195 Erdungslasche




Detail D22 M1:5  
Pos.184 Tropfzülle

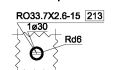


Detail D23 M1:5  
Etwässerung Stütze




Pos.1 E - E - 1:25

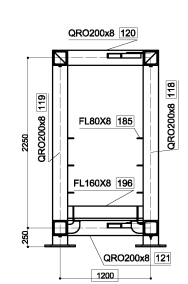


Pos.1 F - F - 1:25

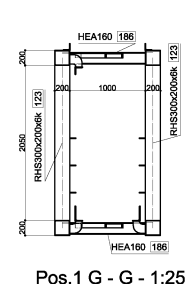


Detail D11 M1:10  
Pos.218 Winkelanschl

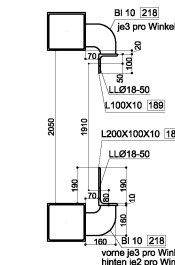


Pos.1 G - G - 1:25

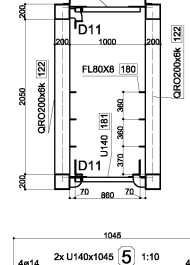


Detail D13 M1:5  
Pos.180 Geländerschlus

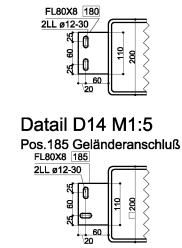



Detail D15 M1:5  
Pos.182 Geländerschlus

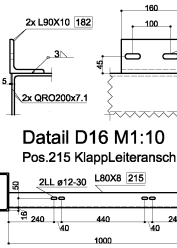

Detail D14 M1:5  
Pos.185 Geländerschlus

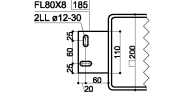

Detail D16 M1:10  
Pos.215 KlappLeiteranschluß

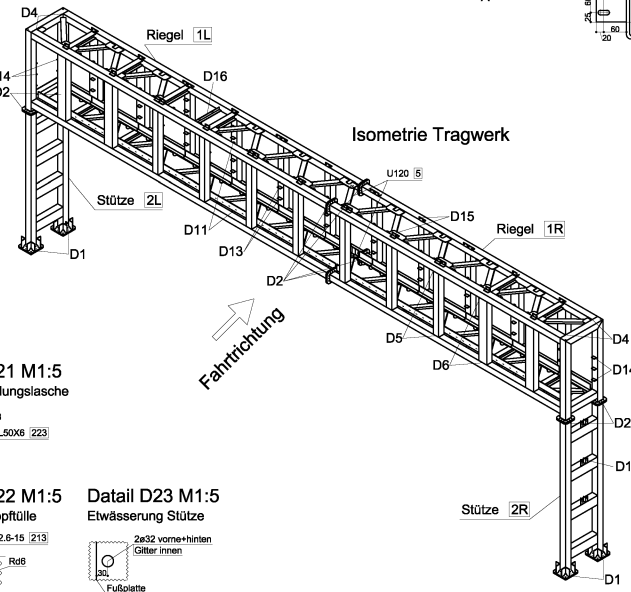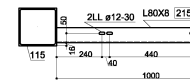

|                                                      |                        |                            |
|------------------------------------------------------|------------------------|----------------------------|
| Landesbetrieb Straßenwesen Brandenburg               |                        | Landesbetrieb Straßenwesen |
| Niederlassung Ost, Hauptsitz Frankfurt/O             |                        |                            |
| Miltower Chaussee 51, 15236 Frankfurt (Oder)         |                        |                            |
| Bestandszeichnung                                    |                        |                            |
| Blatt-Nr.: V23 S.1                                   | Blatt: 40              | Blatt-Nr.: 29+226          |
| Alt-Nr.: 3442 502                                    | Alt-Nr.: Abs.5.1-02175 | Nächster Ort:              |
| Zeichnungsinhalt: V23 S.1                            |                        | von NK nach NK             |
| Standort: siehe Darstellung (B.Nr. R17038-5.1-02-02) |                        |                            |
| Geprüft:                                             |                        |                            |
| Datum:                                               |                        |                            |
| Änderungen, Maßnahme, Datum:                         |                        |                            |