


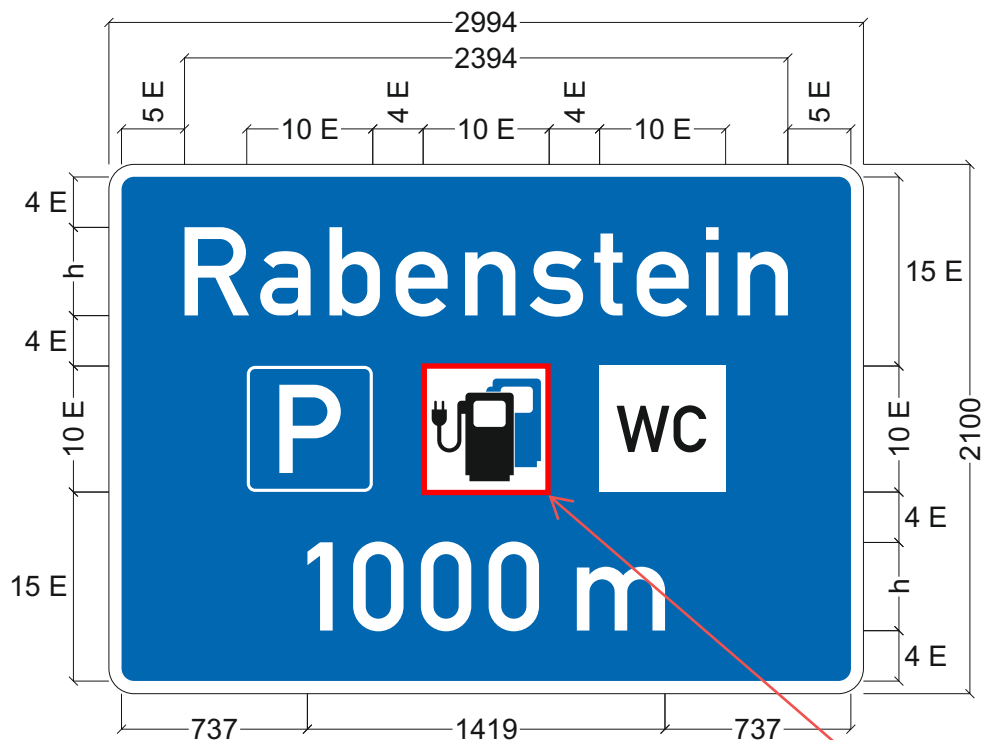

Piktogramm
"E-Ladesäule"
berührungsfrei abdecken



Breite Kontraststreifen:	50 mm
Randbreite:	0 mm
Außenradius:	100 mm
Randprofilbreite:	0/0 mm
Länge der Diagonale:	3,52 m
Fläche des Schildes:	6,29 qm
Schildhöhe:	2100 mm
Schildbreite:	2994 mm
Schriftgrößen:	350 (E=50 mm)

Projekt	A9, km 24,654 - 44,870 linke RiFa		
Projekt-Nr.	A.04972.00	Position	38+650
Standort- angaben	PWC Rabenstein	Folie	RA 2 C
	Seitenaufsteller		
Auftraggeber	Die Autobahn GmbH	Maßstab	1: 30
Auftrag- nehmer		Datum	19.05.2026
		Name	
		Datei	PWC Rabenstein 1000m_260519.cdr



**Die
Autobahn**
Niederlassung Nordost
An der Autobahn 111
16540 Hohen Neuendorf