


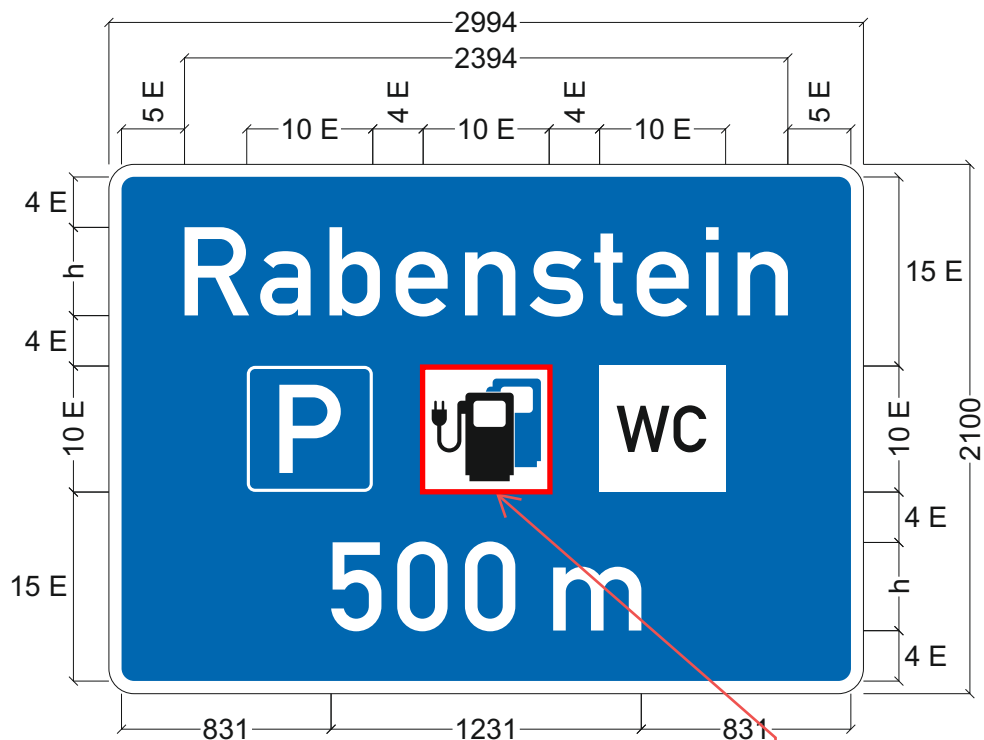

Piktogramm "E-Ladesäule" berührungsfrei abdecken



Breite Kontraststreifen:	50 mm
Randbreite:	0 mm
Außenradius:	100 mm
Randprofilbreite:	0/0 mm
Länge der Diagonale:	3,52 m
Fläche des Schildes:	6,29 qm
Schildhöhe:	2100 mm
Schildbreite:	2994 mm
Schriftgrößen:	350 (E=50 mm)

Projekt	A9, km 24,654 - 44,870 linke RiFa		
Projekt-Nr.	A.04972.00	Position	38+150
Standortangaben	PWC Rabenstein	Folie	RA 2 C
	Seitenaufsteller		
Auftraggeber	Die Autobahn GmbH	Maßstab	1: 30
Auftragnehmer		Datum	01.06.2026
		Name	
		Datei	PWC Rabenstein 500m_260601.cdr



Die Autobahn
Niederlassung Nordost
An der Autobahn 111
16540 Hohen Neuendorf