


Piktogramm E-Ladesäulen
berührungsfrei blau
abdecken

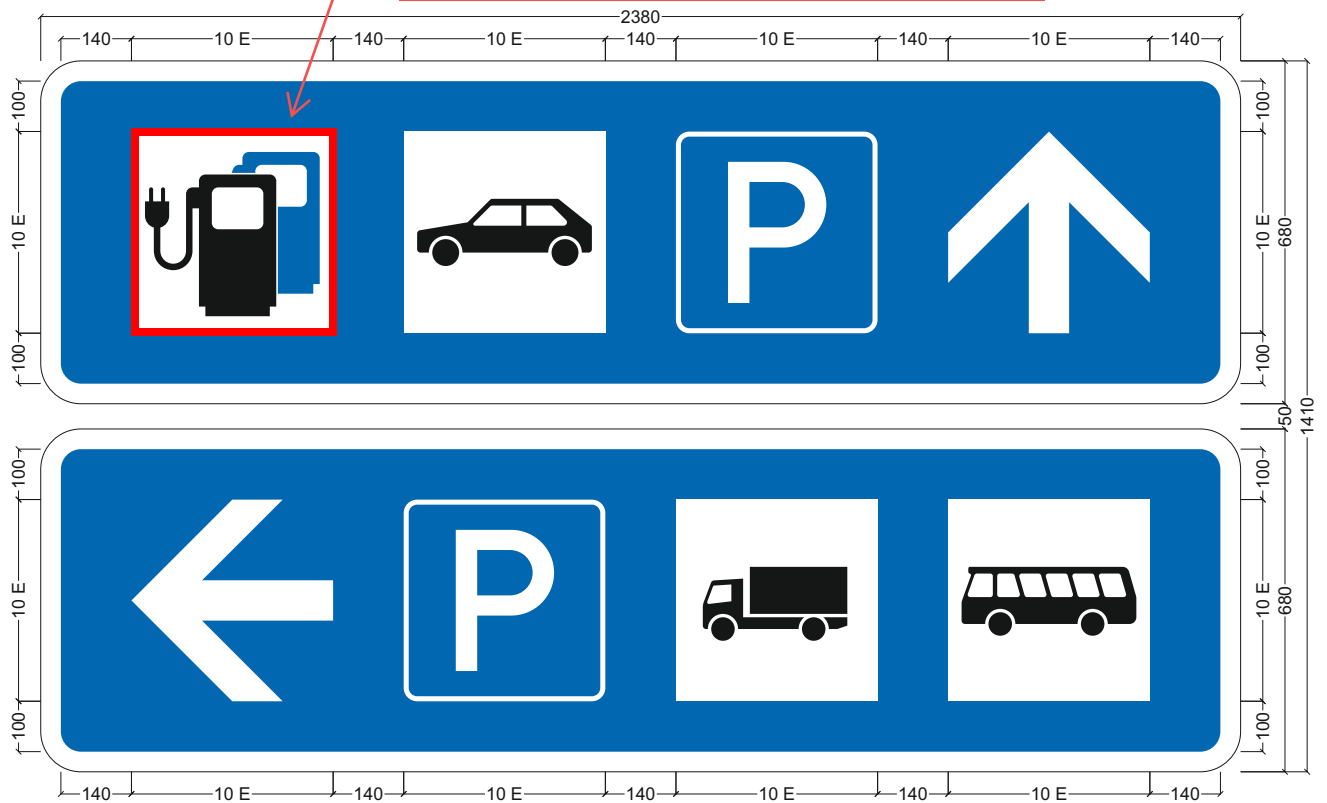

Breite Kontraststreifen: 40 mm
 Randbreite: 0 mm
 Außenradius: 80 mm
 Randprofilbreite: 0/0 mm
 Länge der Diagonale: 2,38 m
 Fläche des Schildes: 1,62/1,62 qm
 Schildhöhe: 680 mm
 Schildbreite: 2380 mm
 Schriftgrößen: 280 (E=40 mm)

Projekt	A9, km 24,654 - 44,870 linke RiFa		
Projekt-Nr.	A.04972.00	Position	PWC Rabenstein
Standort- angaben	PWC Rabenstein	Folie	RA 2 C
	Seitenaufsteller		
Auftraggeber	Die Autobahn GmbH	Maßstab	1: 15
Auftrag- nehmer		Datum	19.05.2026
		Name	
		Datei	PWC_Wegweiser1_260519.cdr



**Die
Autobahn**
 Niederlassung Nordost
 An der Autobahn 111
 16540 Hohen Neuendorf