


Straßenquerschnitt SQ 2
Bauwerk BW 404b / ASB-Nr. 6533638
Unterführung Feldweg
Kreuzungs-km 404+842
Fahrtrichtung Regensburg (Bestand)

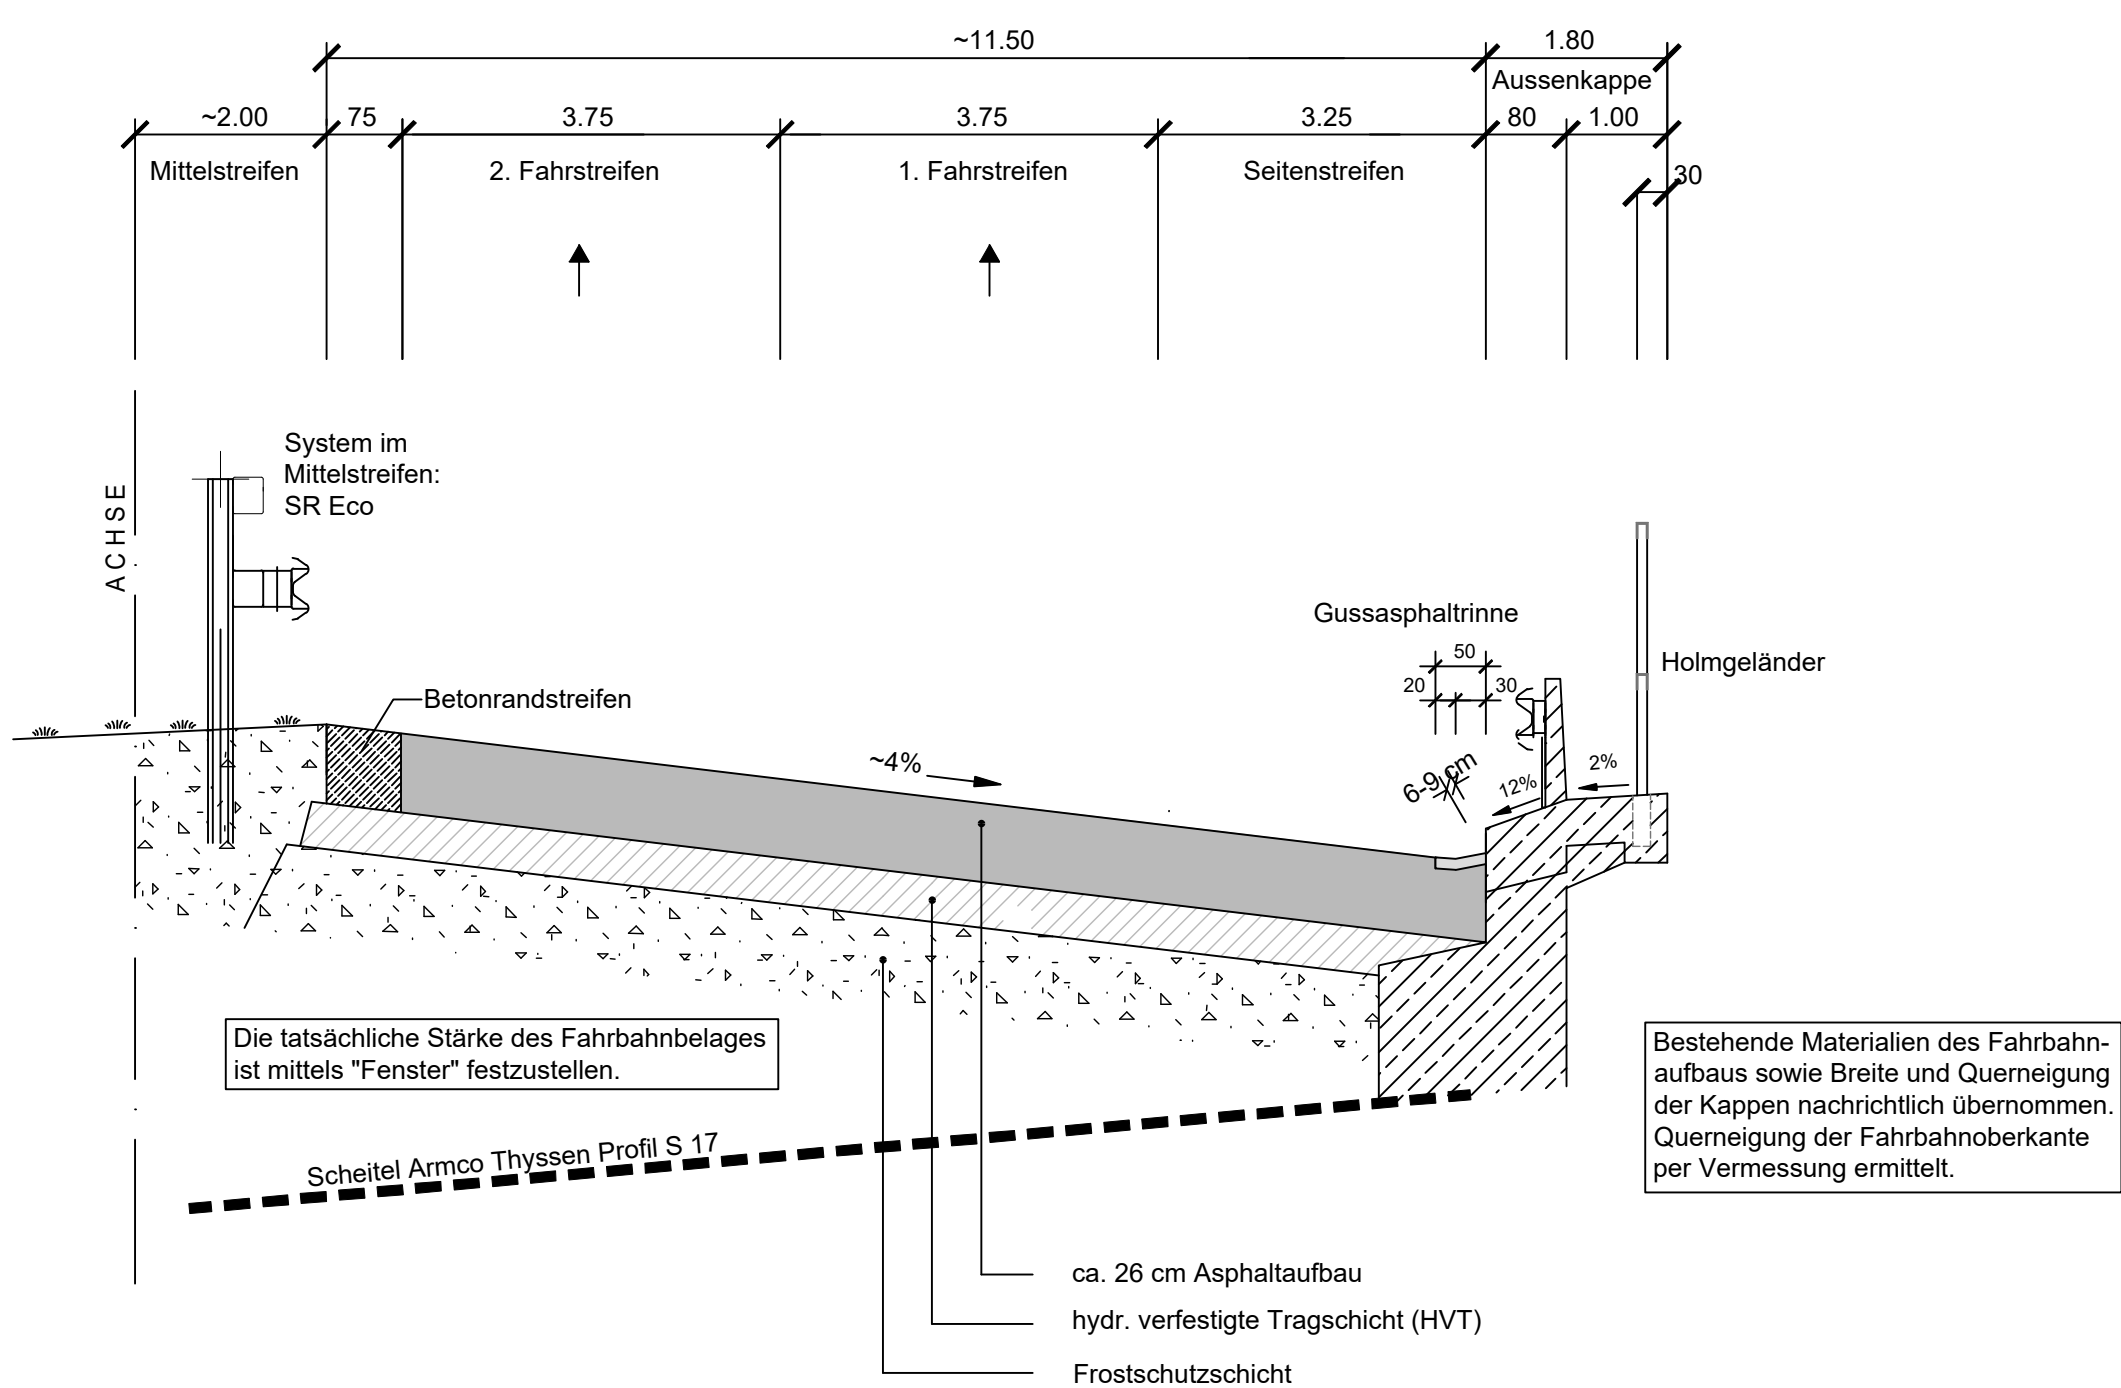


	Die Autobahn Niederlassung Nordbayern Außenstelle Fürth Nürnberg Straße 18, 90762 Fürth	bearbeitet:	
		gezeichnet:	
		geprüft:	
		PSP-Nr.:	
Bezeichnung: Deckenerneuerung AS D 404 R		Datum:	
Nr.:			
Art der Änderung			
Datum			
Zeichen			
Lagesystem	DHDN / GK	Stand Kataster	2005
Höhensystem	DHHN2016 (NN)	Bestandsvermessung	2026

AUSSCHREIBUNG

Die Autobahn GmbH des Bundes Niederlassung Nordbayern	Unterlage / Blatt-Nr.: 4 / 2 Bauwerk 404 b Bestand Unterführung Feldweg Kreuzungs - Km 404 + 842		
Straße / Abschnitt-Nr. / Station: A3_780_0,804 bis A3_780_0,804	Maßstab: 1 : 75/25		
PROJIS-Nr.: XXX			
BAB A3, Nürnberg - Regensburg Deckenerneuerung Los 404 R, Fahrtrichtung Regensburg von Betr.-km 404+250 bis 410+200			
Aufgestellt: 29.05.2026 Niederlassung Nordbayern Außenstelle Fürth			
Nr.:			
Art der Änderung			
Datum			
Zeichen			
Lagesystem	DHDN / GK	Stand Kataster	2005
Höhensystem	DHHN2016 (NN)	Bestandsvermessung	2026

Straßenquerschnitt SQ 3
Bauwerk BW 405c / ASB-Nr. 6533639
Unterführung Forstweg
Kreuzungs-km 405+564
Fahrtrichtung Regensburg (Bestand)

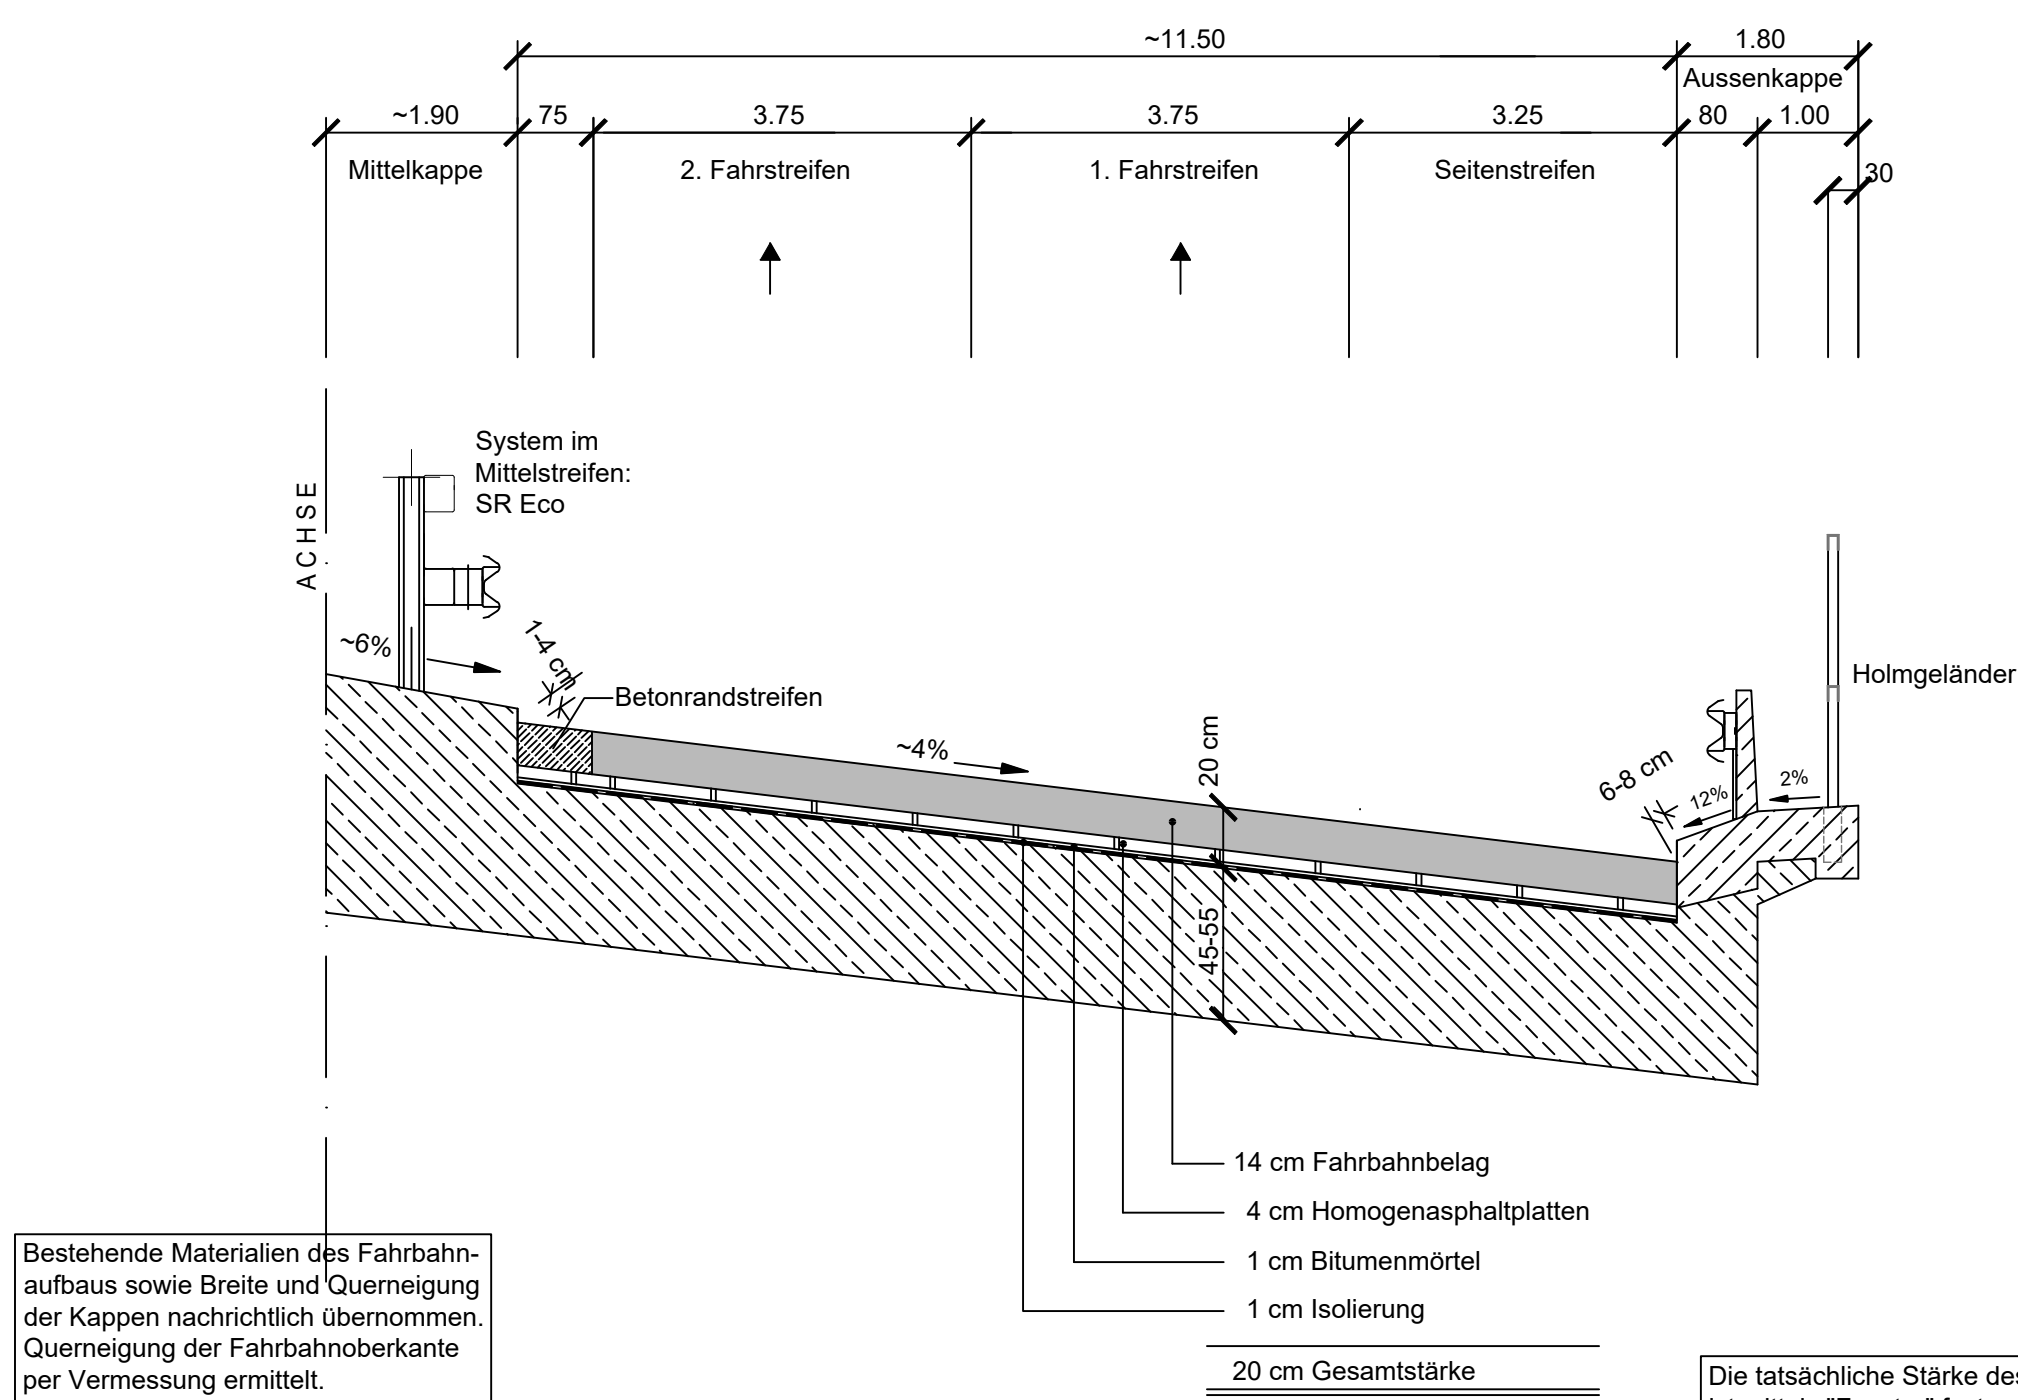


	Die Autobahn Niederlassung Nordbayern Außenstelle Fürth Nürnberg Straße 18, 90762 Fürth	bearbeitet:	
		gezeichnet:	
		geprüft:	
		PSP-Nr.:	
Bezeichnung: Deckenerneuerung AS D 404 R		Datum:	
Nr.:			
Art der Änderung			
Datum			
Zeichen			
Lagesystem	DHDN / GK	Stand Kataster	2005
Höhensystem	DHHN2016 (NN)	Bestandsvermessung	2026

AUSSCHREIBUNG

Die Autobahn GmbH des Bundes Niederlassung Nordbayern	Unterlage / Blatt-Nr.: 4 / 3 Bauwerk 405 c Bestand Unterführung Forstweg Kreuzungs - Km 405 + 564		
Straße / Abschnitt-Nr. / Station: A3_780_0,804 bis A3_780_0,804	Maßstab: 1 : 75/25		
PROJIS-Nr.: XXX			
BAB A3, Nürnberg - Regensburg Deckenerneuerung Los 404 R, Fahrtrichtung Regensburg von Betr.-km 404+250 bis 410+200			
Aufgestellt: 29.05.2026 Niederlassung Nordbayern Außenstelle Fürth GB			
Nr.:			
Art der Änderung			
Datum			
Zeichen			
Lagesystem	DHDN / GK	Stand Kataster	2005
Höhensystem	DHHN2016 (NN)	Bestandsvermessung	2026

Straßenquerschnitt SQ 4
Bauwerk BW 406d / ASB-Nr. 6533641
Unterführung der GVS Leinburg - Brunn
Kreuzungs-km 406+566
Fahrtrichtung Regensburg (Bestand)

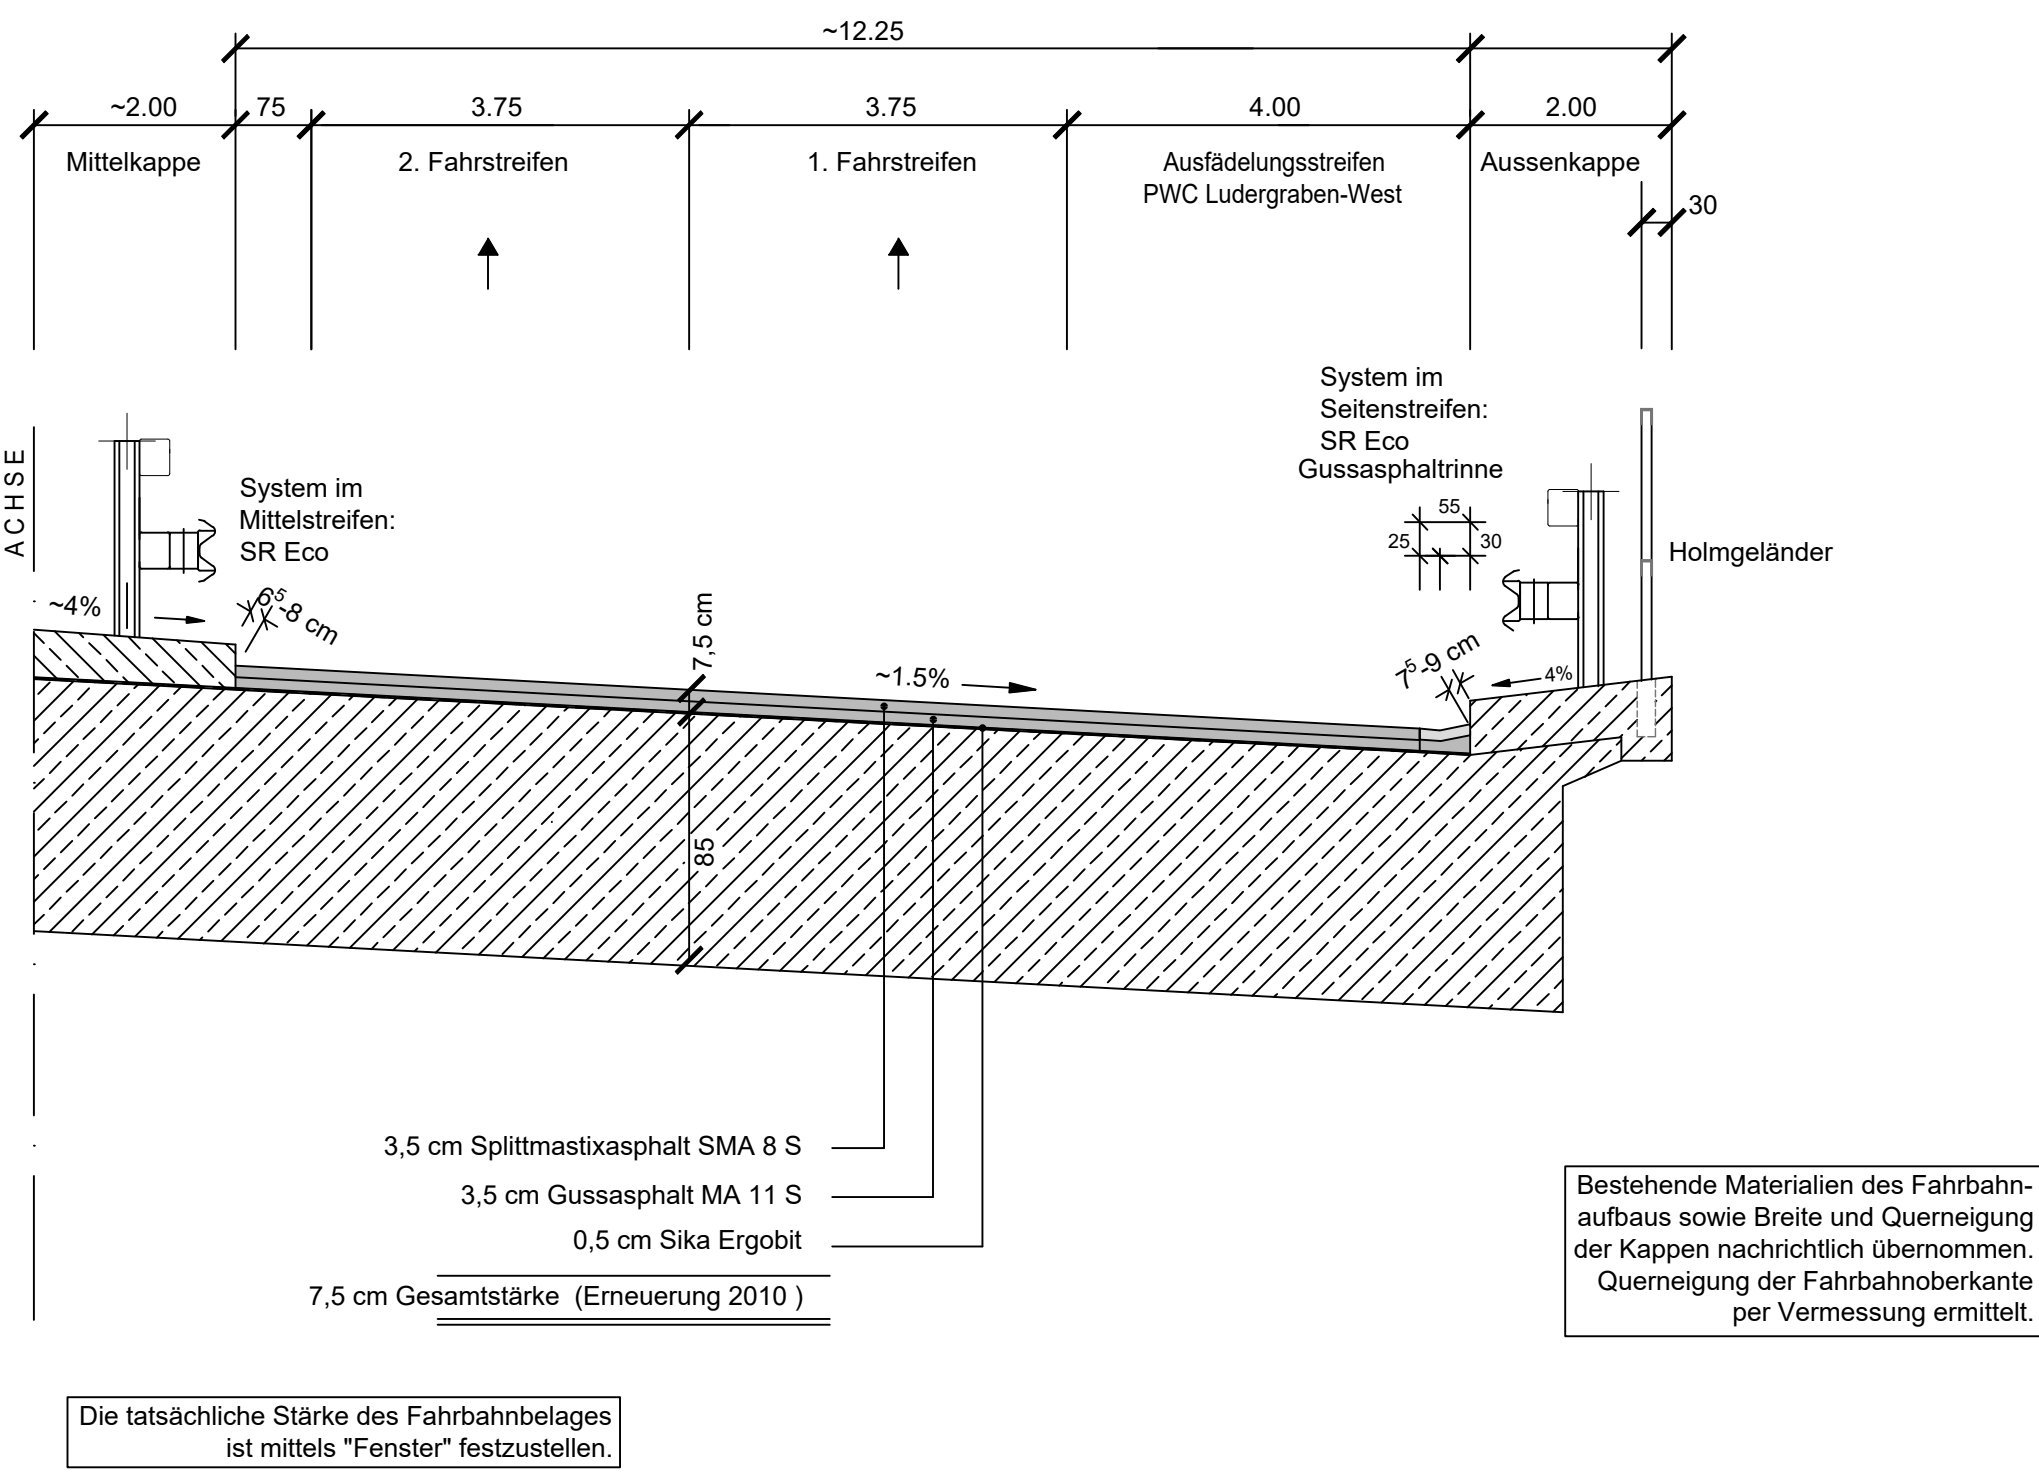


	Die Autobahn Niederlassung Nordbayern Außenstelle Fürth Nürnberg Straße 18, 90762 Fürth	bearbeitet:	
		gezeichnet:	
		geprüft:	
		PSP-Nr.:	
Bezeichnung: Deckenerneuerung AS D 404 R		Datum:	
Nr.:			
Art der Änderung			
Datum			
Zeichen			
Lagesystem	DHDN / GK	Stand Kataster	2005
Höhensystem	DHHN2016 (NN)	Bestandsvermessung	2026

AUSSCHREIBUNG

Die Autobahn GmbH des Bundes Niederlassung Nordbayern	Unterlage / Blatt-Nr.: 4 / 4 Bauwerk 406 d Bestand Unterführung GVS Leinburg - Brunn Kreuzungs - Km 406 + 566		
Straße / Abschnitt-Nr. / Station: A3_780_0,804 bis A3_780_0,804	Maßstab: 1 : 75/25		
PROJIS-Nr.: XXX			
BAB A3, Nürnberg - Regensburg Deckenerneuerung Los 404 R, Fahrtrichtung Regensburg von Betr.-km 404+250 bis 410+200			
Aufgestellt: 29.05.2026 Niederlassung Nordbayern Außenstelle Fürth GB			
Nr.:			
Art der Änderung			
Datum			
Zeichen			
Lagesystem	DHDN / GK	Stand Kataster	2005
Höhensystem	DHHN2016 (NN)	Bestandsvermessung	2026

Straßenquerschnitt SQ 5
Bauwerk BW 408a / ASB-Nr. 6533642
Unterführung Forstweg
Kreuzungs-km 408+078
Fahrtrichtung Regensburg (Bestand)

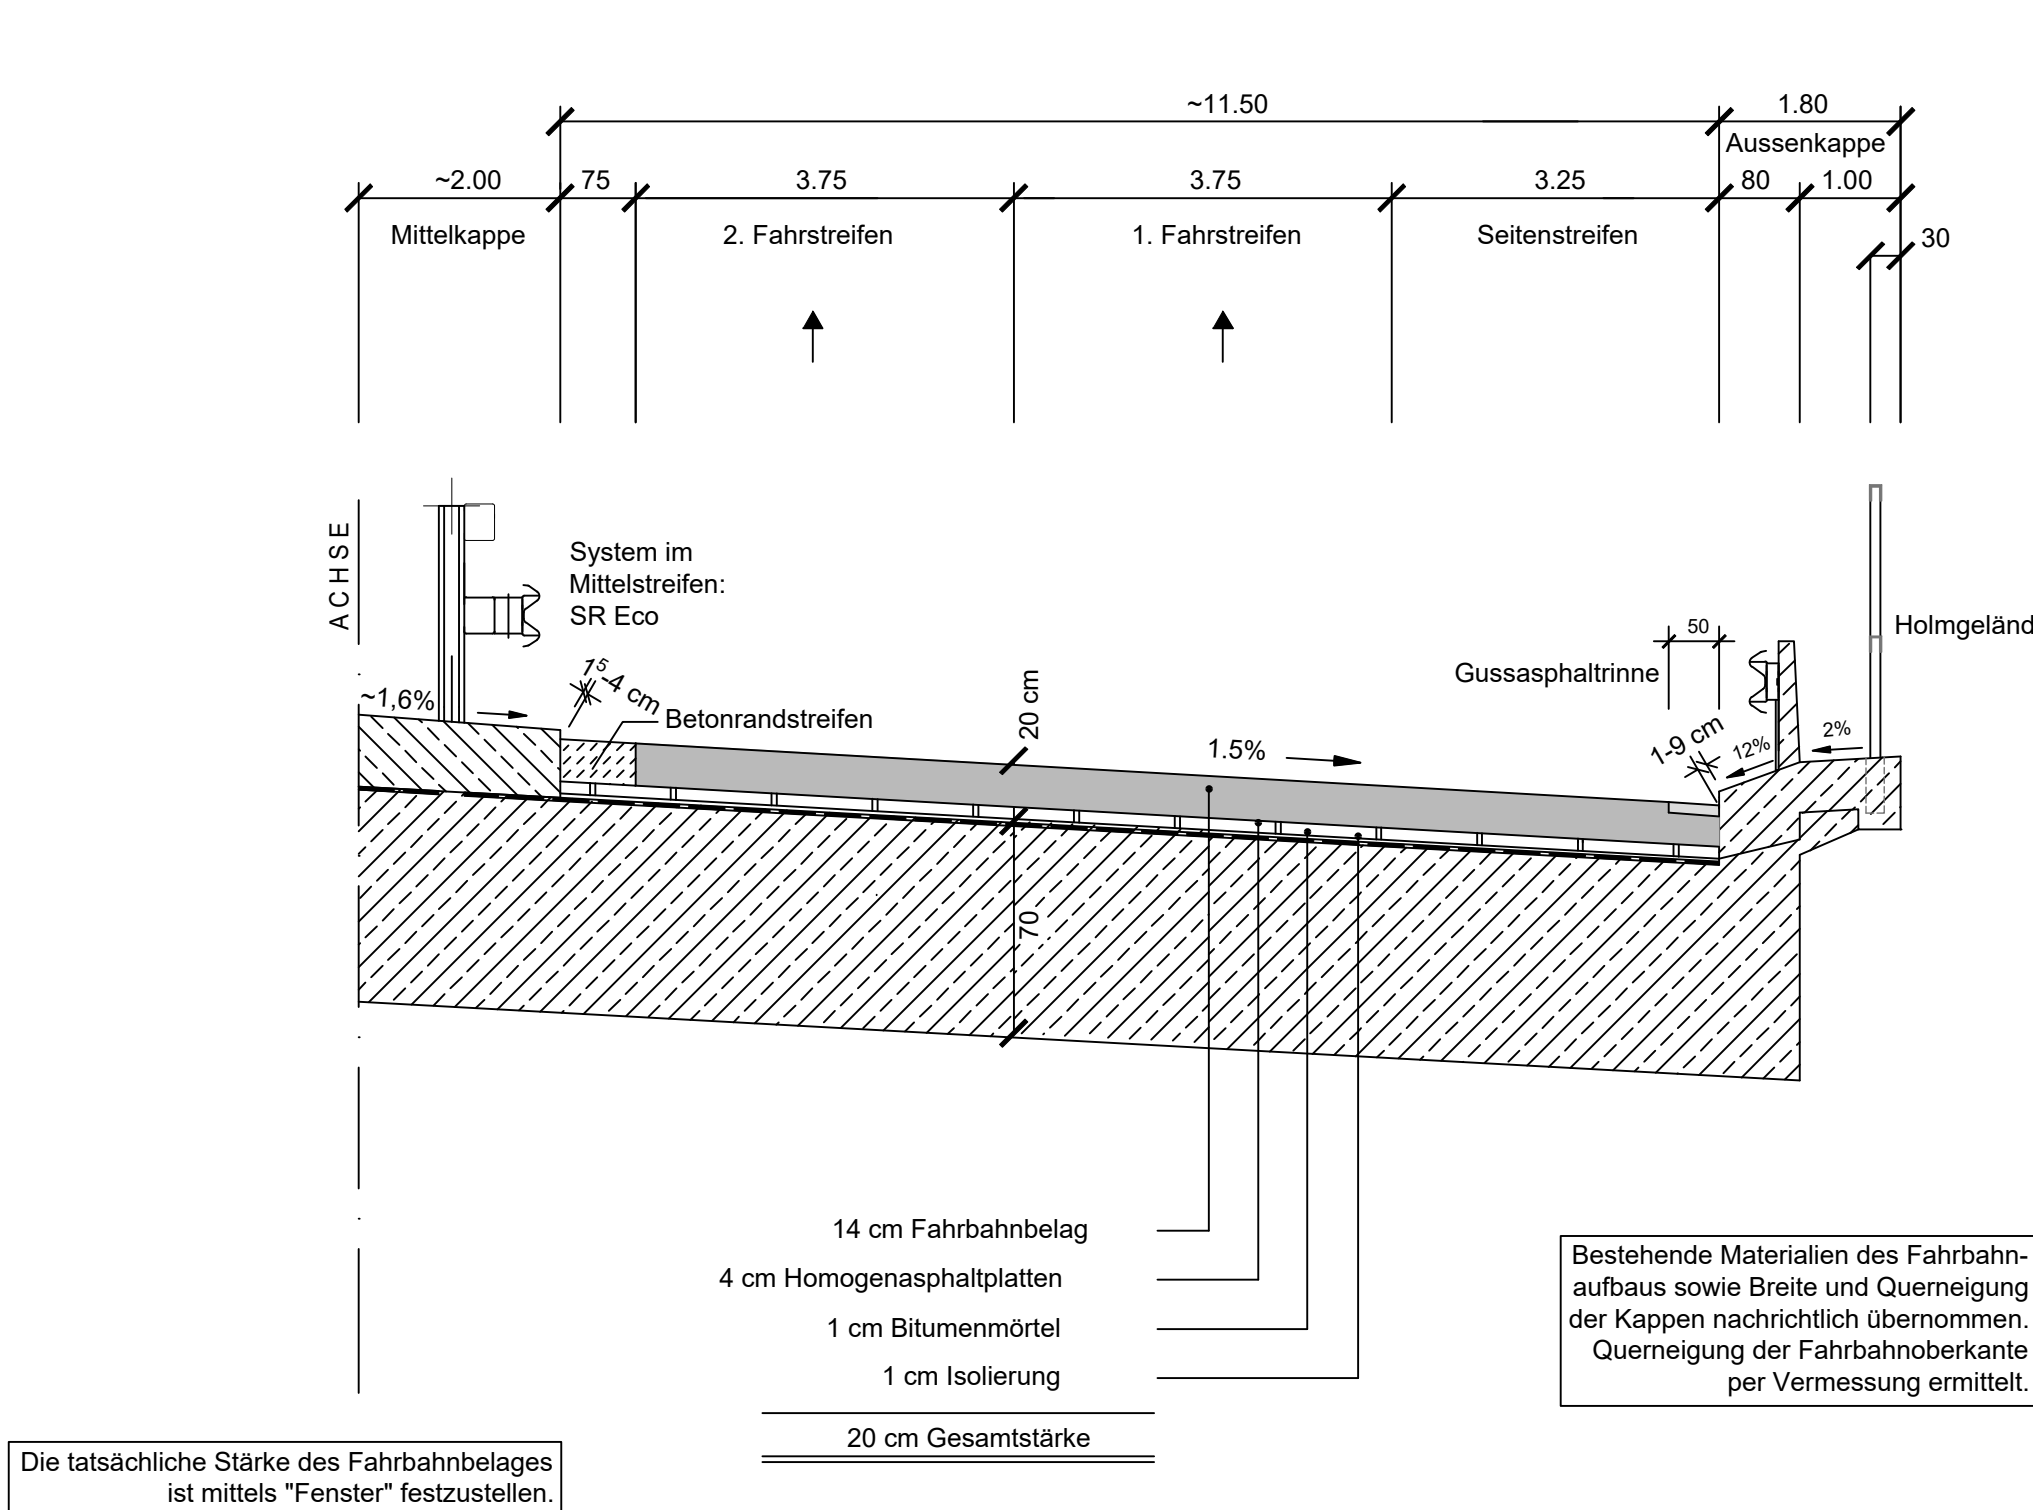


	Die Autobahn Niederlassung Nordbayern Außenstelle Fürth Nürnberg Straße 18, 90762 Fürth	bearbeitet:	
		gezeichnet:	
		geprüft:	
		PSP-Nr.:	
Bezeichnung: Deckenerneuerung AS D 404 R		Datum:	
Nr.:			
Art der Änderung			
Datum			
Zeichen			
Lagesystem	DHDN / GK	Stand Kataster	2005
Höhensystem	DHHN2016 (NN)	Bestandsvermessung	2026

AUSSCHREIBUNG

Die Autobahn GmbH des Bundes Niederlassung Nordbayern	Unterlage / Blatt-Nr.: 4 / 5 Bauwerk 408 a Bestand Unterführung Forstweg Kreuzungs - Km 408 + 078		
Straße / Abschnitt-Nr. / Station: A3_780_0,804 bis A3_780_0,804	Maßstab: 1 : 75/25		
PROJIS-Nr.: XXX			
BAB A3, Nürnberg - Regensburg Deckenerneuerung Los 404 R, Fahrtrichtung Regensburg von Betr.-km 404+250 bis 410+200			
Aufgestellt: 29.05.2026 Niederlassung Nordbayern Außenstelle Fürth			
Nr.:			
Art der Änderung			
Datum			
Zeichen			
Lagesystem	DHDN / GK	Stand Kataster	2005
Höhensystem	DHHN2016 (NN)	Bestandsvermessung	2026

Straßenquerschnitt SQ 6
Bauwerk BW 410a / ASB-Nr. 6533643
Unterführung Kreisstraße LAU 13
Kreuzungs-km 410+143
Fahrtrichtung Regensburg (Bestand)

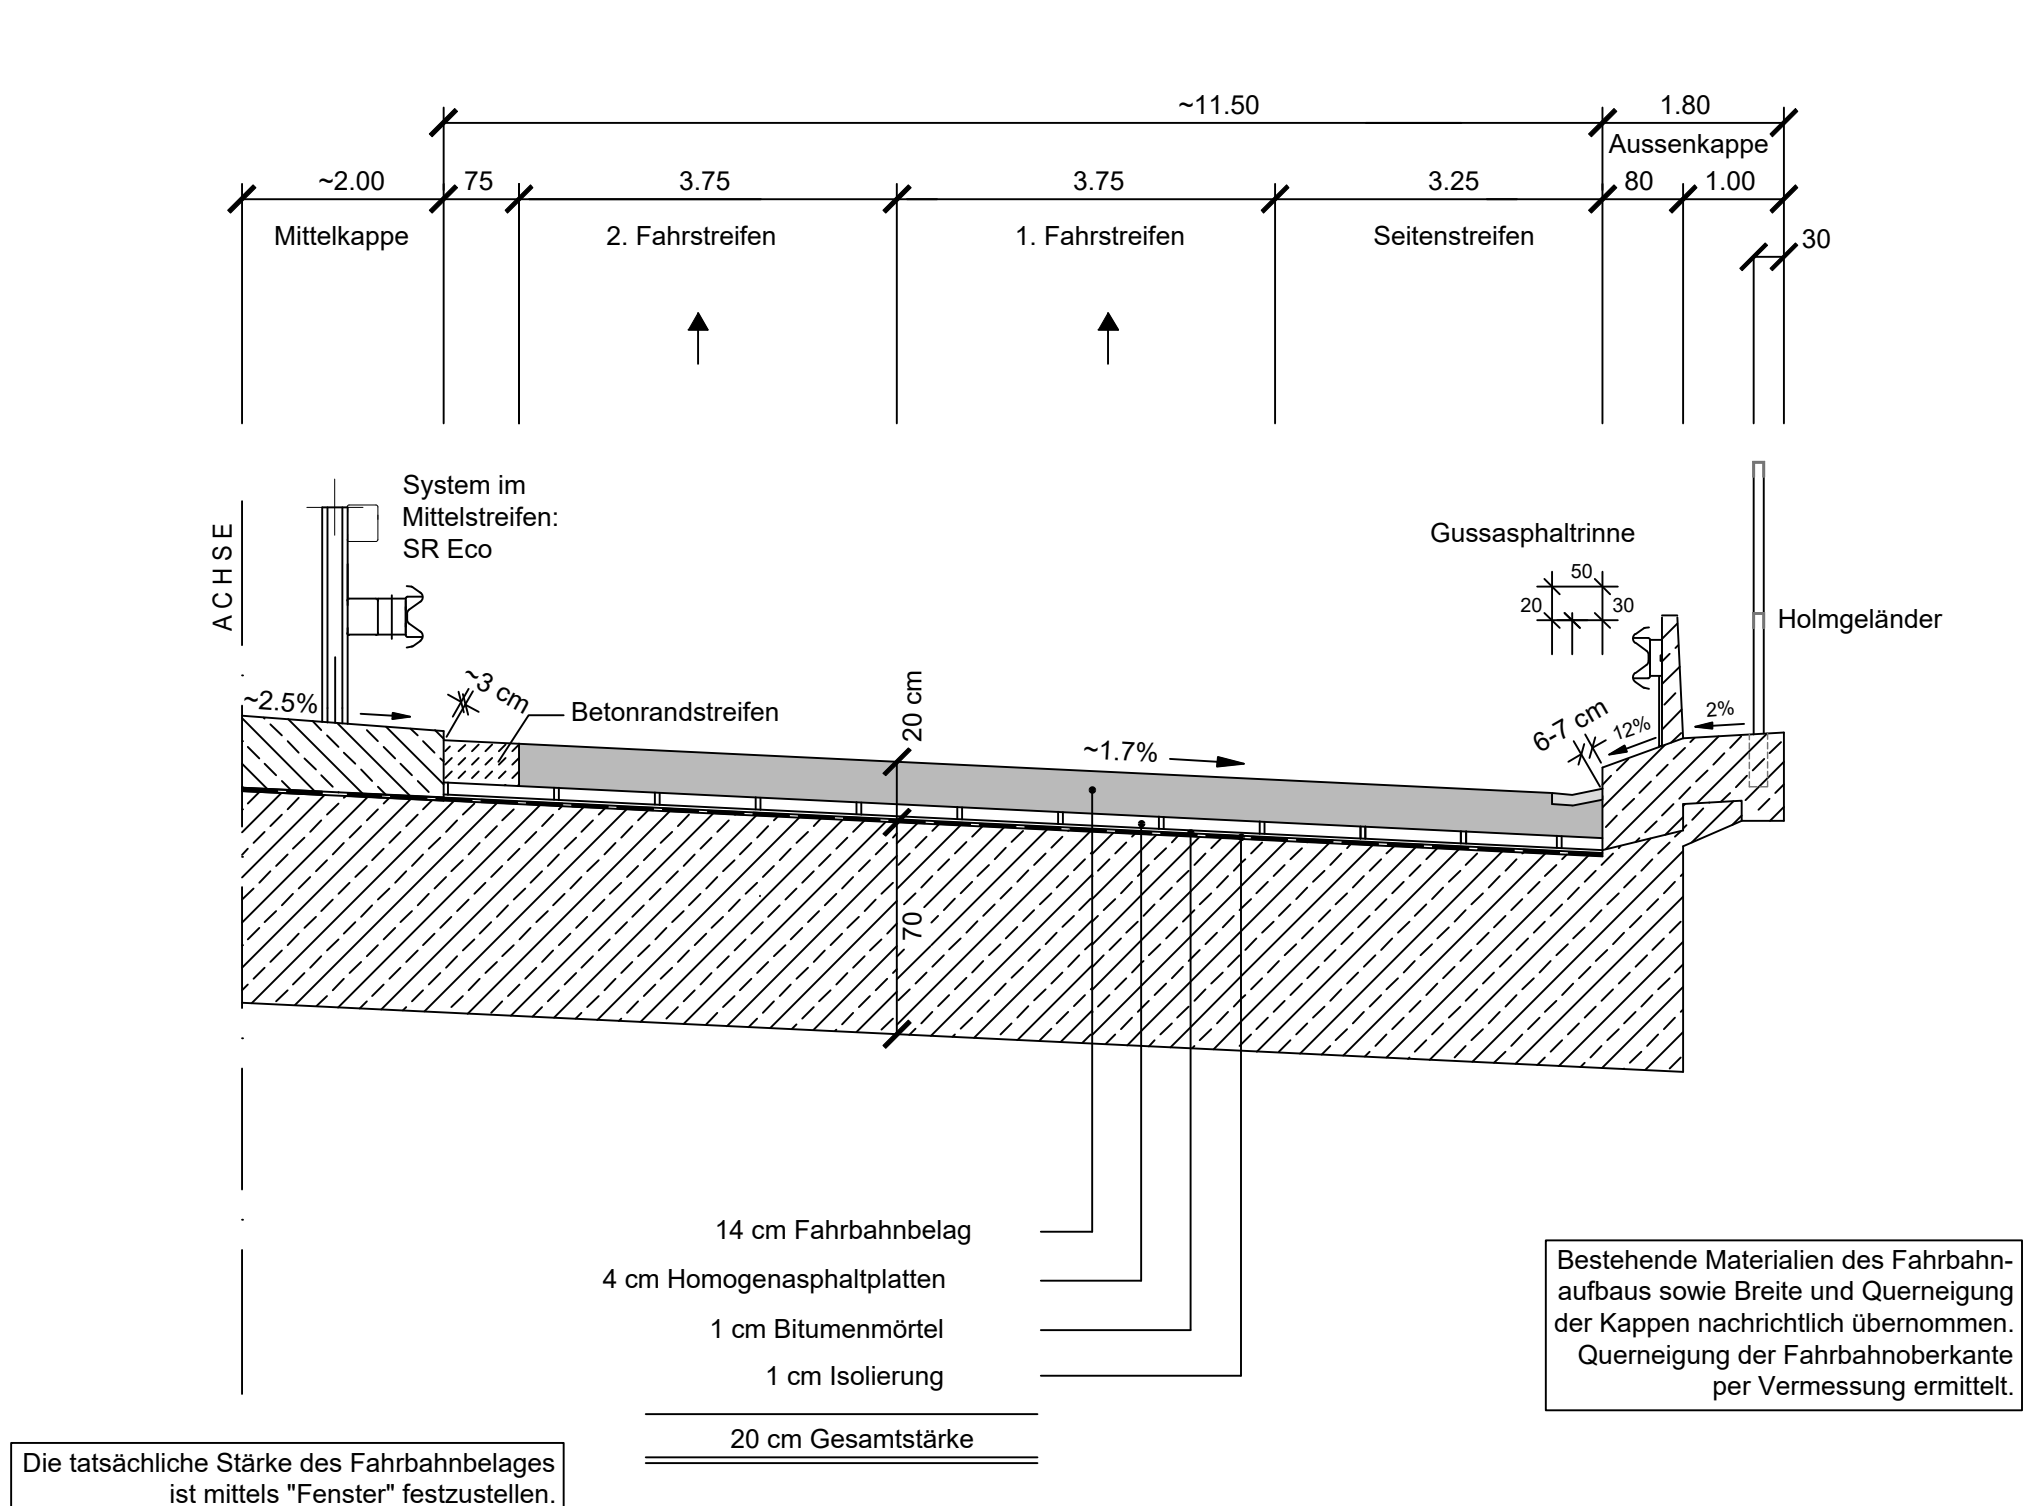

	Die Autobahn Niederlassung Nordbayern Außenstelle Fürth Nürnberg Straße 18, 90762 Fürth	bearbeitet:	
		gezeichnet:	
		geprüft:	
		PSP-Nr.:	
Bezeichnung: Deckenerneuerung AS D 404 R		Datum:	
Nr.:			
Art der Änderung			
Datum			
Zeichen			
Lagesystem	DHDN / GK	Stand Kataster	2005
Höhensystem	DHHN2016 (NN)	Bestandsvermessung	2026

AUSSCHREIBUNG

Die Autobahn GmbH des Bundes Niederlassung Nordbayern	Unterlage / Blatt-Nr.: 4 / 6 Bauwerk 410 a Bestand Unterführung Kreisstraße LAU 13 Kreuzungs - Km 410 + 143		
Straße / Abschnitt-Nr. / Station: A3_780_0,804 bis A3_780_0,804	Maßstab: 1 : 75/25		
PROJIS-Nr.: XXX			
BAB A3, Nürnberg - Regensburg Deckenerneuerung Los 404 R, Fahrtrichtung Regensburg von Betr.-km 404+250 bis 410+200			
Aufgestellt: 29.05.2026 Niederlassung Nordbayern Außenstelle Fürth			
Nr.:			
Art der Änderung			
Datum			
Zeichen			
Lagesystem	DHDN / GK	Stand Kataster	2005
Höhensystem	DHHN2016 (NN)	Bestandsvermessung	2026